

DESCRIZIONE DELLA MODIFICA:
Sono stati eliminati i sottoservizi non attinenti con Telecom Parma

LEGENDA

--- CONFINI COMUNALI
--- VIABILITA' IN PROGETTO

INTERFERENZE LINEARI

- EAT - LINEA ELETTRICA AT
- EMT - LINEA ELETTRICA MT
- EBT - LINEA ELETTRICA BT
- TLC - LINEA TELEFONICA
- FOT - FIBRE OTTICHE
- GAP - GASDOTTO AP
- GMP - GASDOTTO MP
- GBP - GASDOTTO BP
- FOP - FOGNATURA IN PRESSIONE
- FOG - FOGNATURA A GRAVITA'
- ACP - ACQUEDOTTO IN PRESSIONE
- ACG - ACQUEDOTTO A GRAVITA'
- OLE - OLEODOTTO
- ILL - ILLUMINAZIONE PUBBLICA
- EBP - LINEA ELETTRICA BT

INTERFERENZE LINEARI DISMESSE

- EAT - LINEA ELETTRICA AT
- EMT - LINEA ELETTRICA MT
- EBT - LINEA ELETTRICA BT
- TLC - LINEA TELEFONICA
- FOT - FIBRE OTTICHE
- GAP - GASDOTTO AP
- GMP - GASDOTTO MP
- GBP - GASDOTTO BP
- FOP - FOGNATURA IN PRESSIONE
- FOG - FOGNATURA A GRAVITA'
- ACP - ACQUEDOTTO IN PRESSIONE
- ACG - ACQUEDOTTO A GRAVITA'
- OLE - OLEODOTTO
- ILL - ILLUMINAZIONE PUBBLICA
- EBP - LINEA ELETTRICA BT

RISOLUZIONE INTERFERENZE

- EAT - LINEA ELETTRICA AT
- EMT - LINEA ELETTRICA MT
- EBT - LINEA ELETTRICA BT
- TLC - LINEA TELEFONICA
- FOT - FIBRE OTTICHE
- GAP - GASDOTTO AP
- GMP - GASDOTTO MP
- GBP - GASDOTTO BP
- FOP - FOGNATURA IN PRESSIONE
- FOG - FOGNATURA A GRAVITA'
- ACP - ACQUEDOTTO IN PRESSIONE
- ACG - ACQUEDOTTO A GRAVITA'
- OLE - OLEODOTTO
- ILL - ILLUMINAZIONE PUBBLICA
- EBP - LINEA ELETTRICA BT
- ASSERVIMENTO

ETICHETTA INTERFERENZA

AAA - 00-0
00-0 = CODICE ENTE INTERFERITO
000-00 = N. PROJ. INTERFERENZA



INTERFERENZE PUNTUALI

- ETR - TRALICCIO LINEA ELETTRICA
- ECB - NUOVA CABINA ELETTRICA
- REP - RIPETITORE TELEFONIA MOBILE
- SOL - STAZIONE DI SOLLEVAMENTO

CODICI ENTI INTERFERITI

CODICE	NOMINATIVO	ENTE
05-0	AMMINIST. DELLO STATO	- PR
06-0	INEL	- PR
08-0	ENEL AMBIENTE (ex ASCAI)	- PR
11-0	ENEL DISTRIBUZIONE	- PR
14-0	METROWEB-FASTWEB-LEPIDA	- PR
15-0	HIS	- MI
24-0	SNAM	- PR
70-0	TELECOM PARMA	- PR
70-1	TELECOM BOLOGNA	- BO
73-0	TERNIA PARMA	- FI
75-0	TAV	- BO
85-0	WIND	- VE

DESCRIZIONE DELLA MODIFICA:
Aggiornamento legenda enti interferiti: la modifica si è resa necessaria in quanto alcuni enti non risultano interessati dalla presenza di interferenze, come gli enti pubblici.

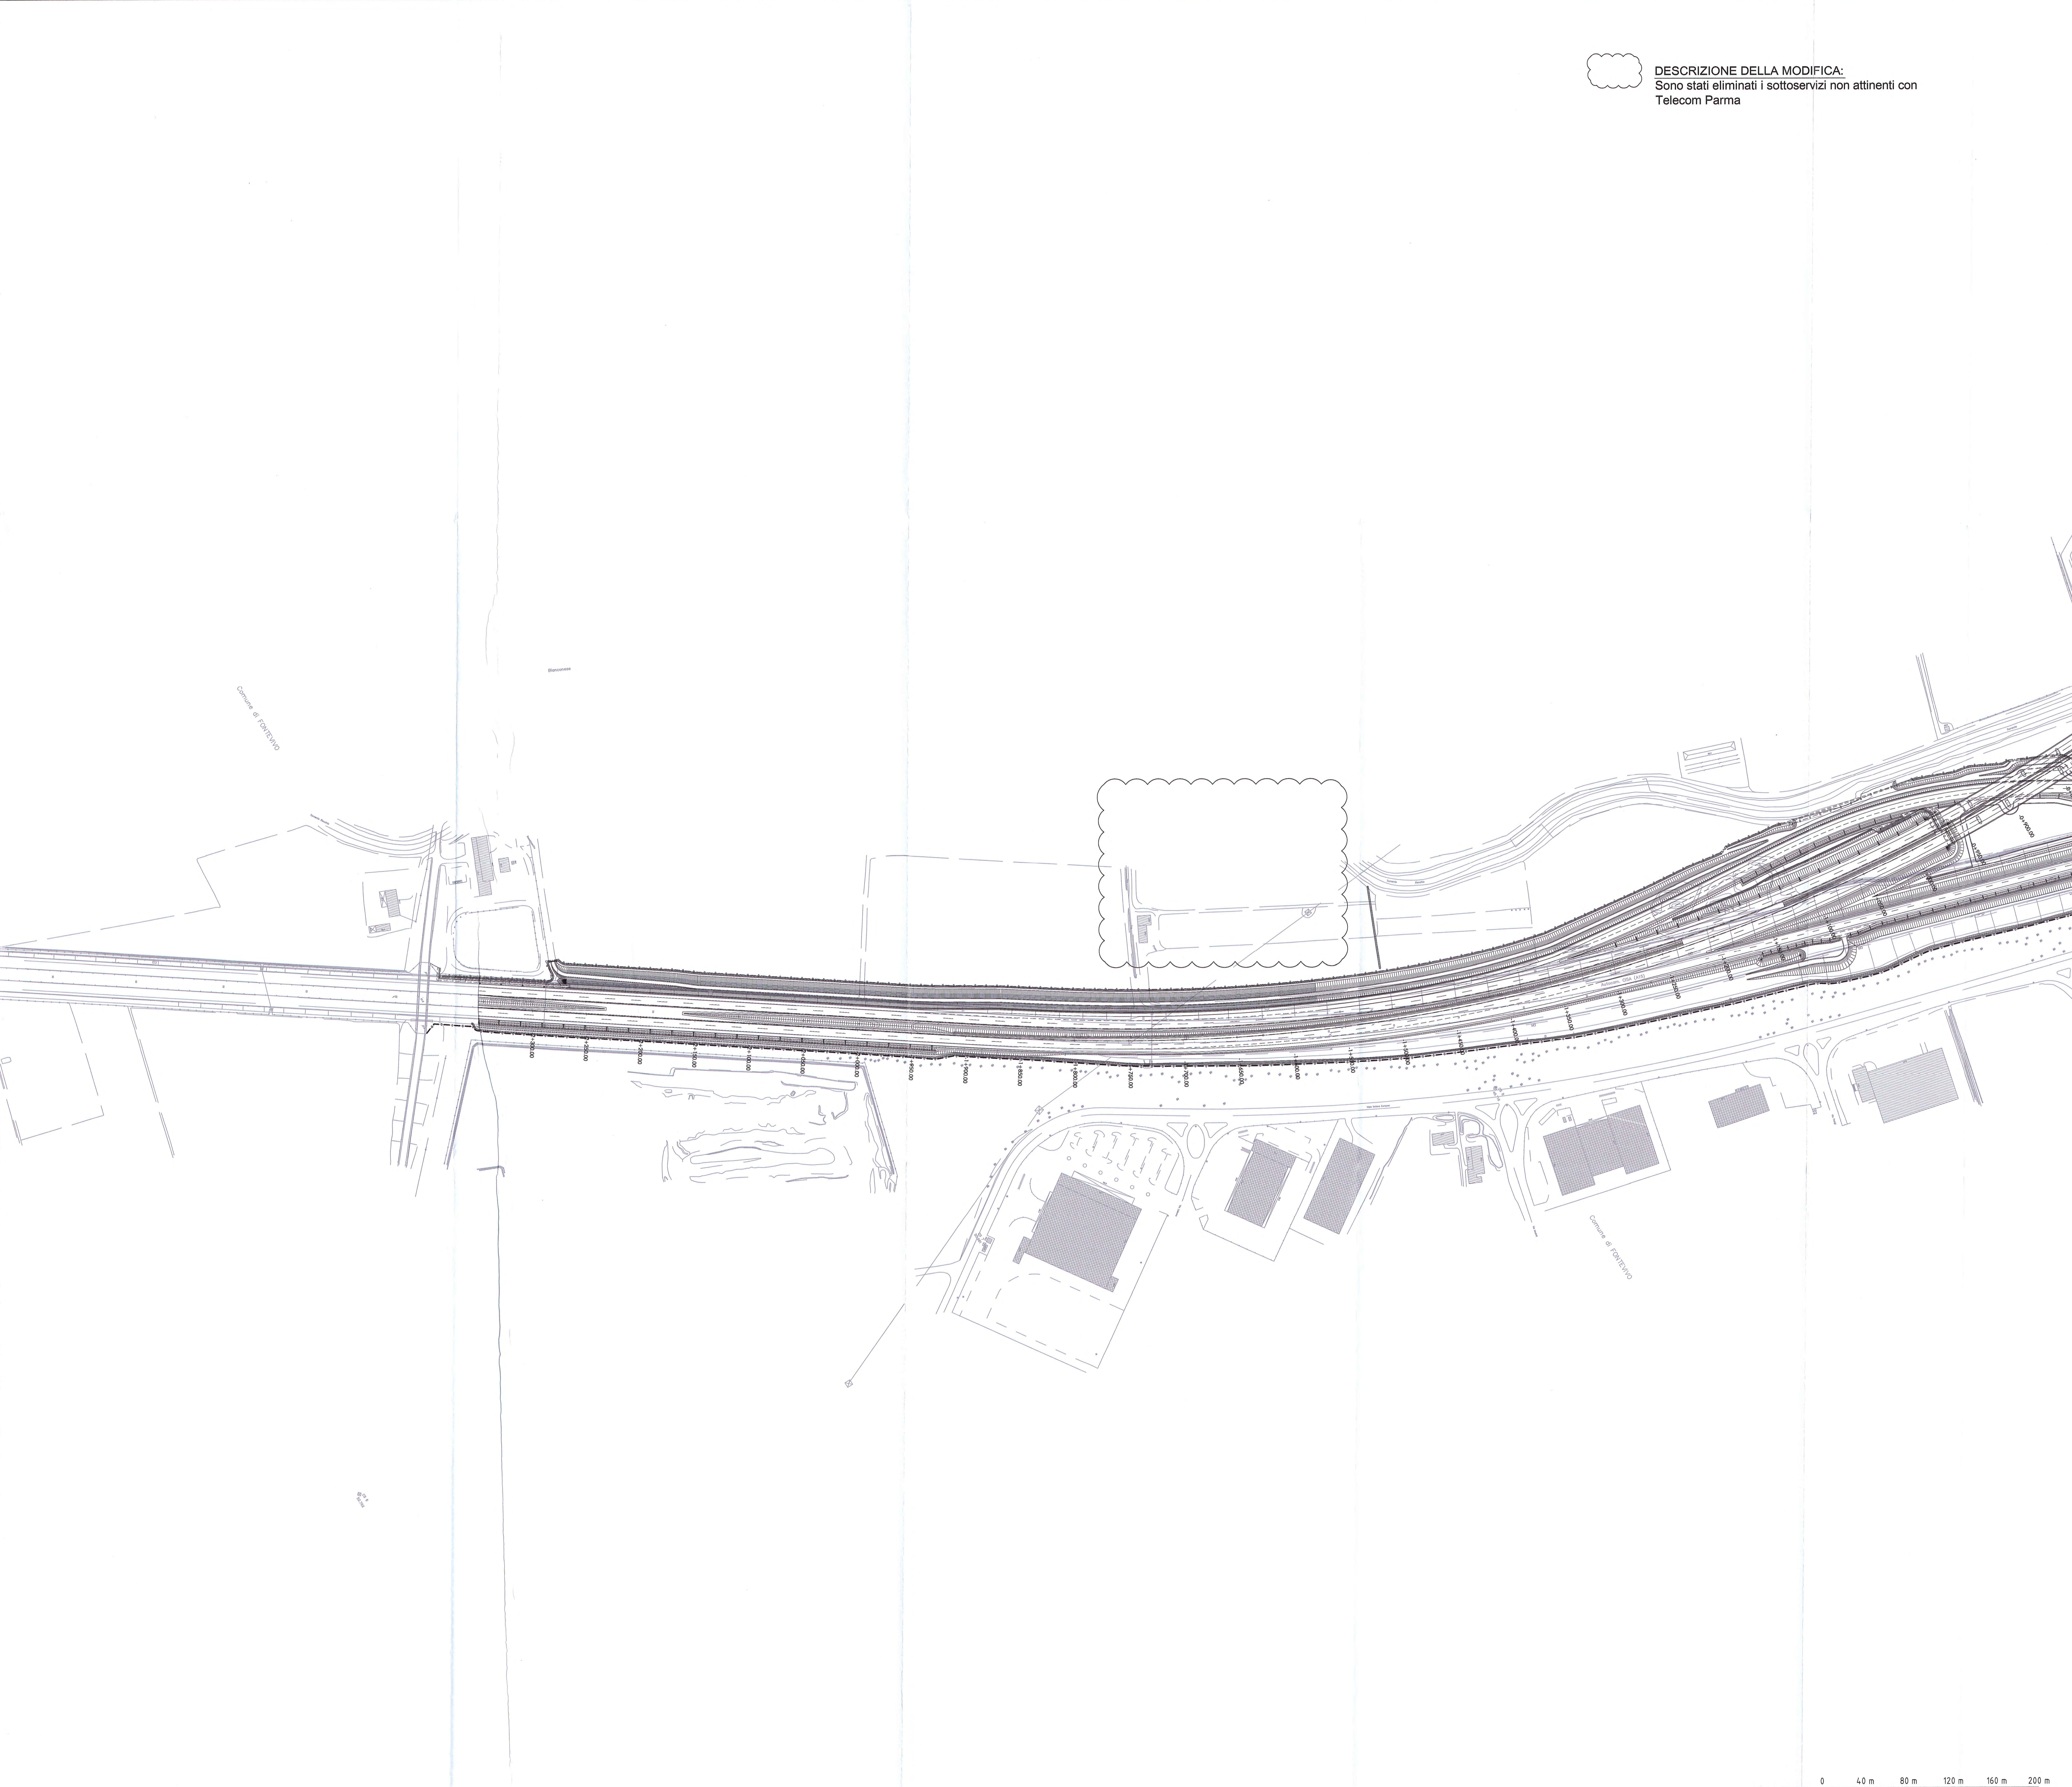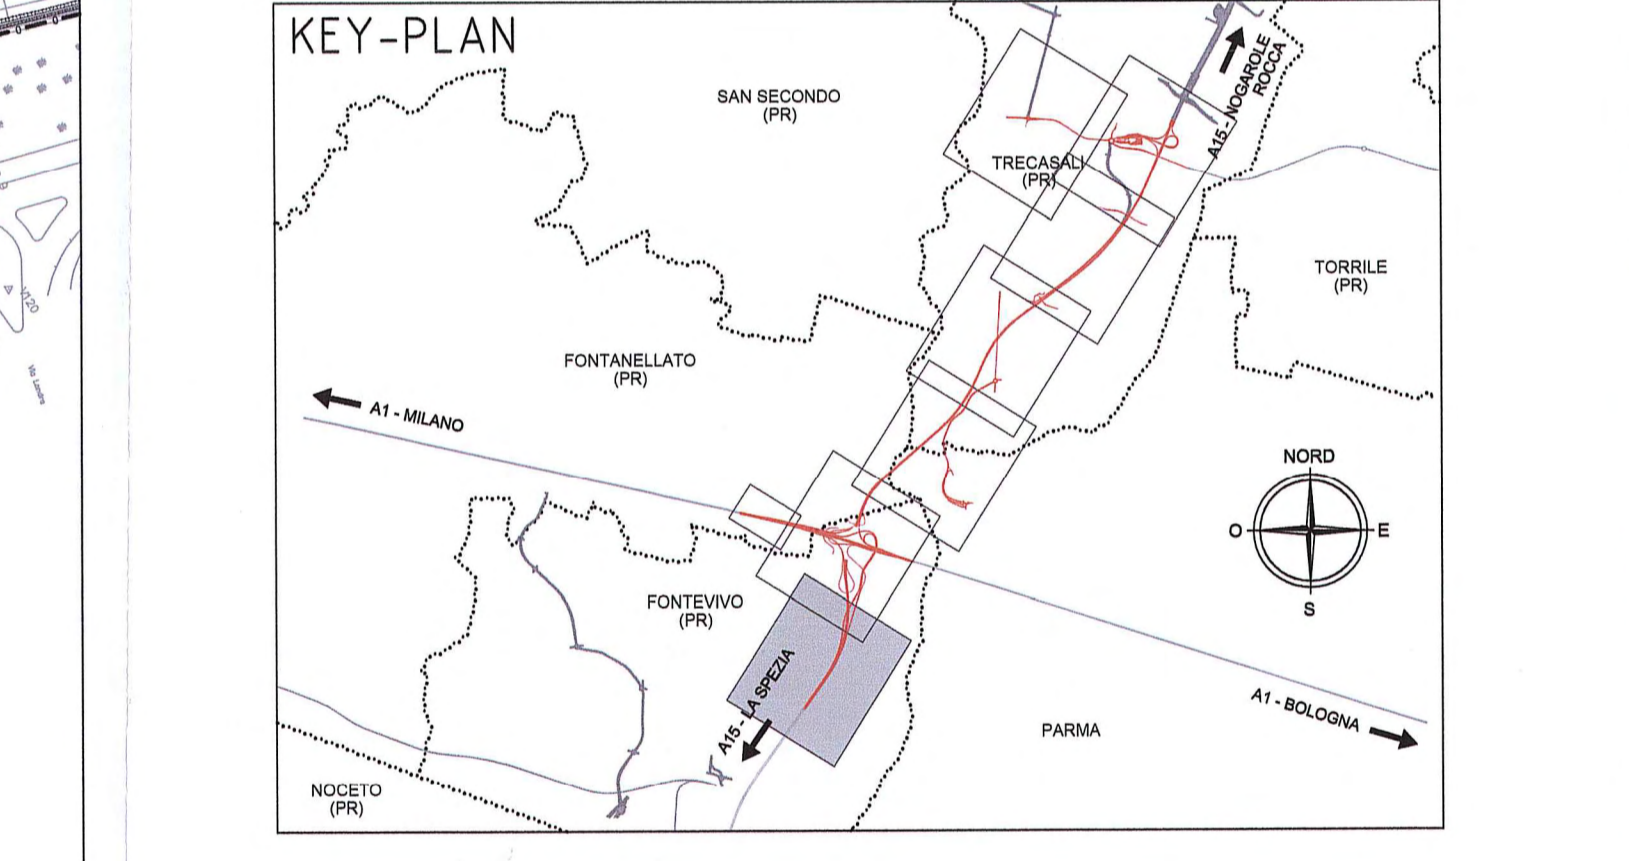

Comittente: **AUTOCAMIONALE DELLA CISA S.p.A.**
Via Camboara 26/A - Frazione Ponte Taro - 43015 NOCETO (PR)

Impresa Esecutrice: **PIZZAROTTI**
FONDATA NEL 1910

PROGETTO ESECUTIVO

AUTOSTRADA DELLA CISA A15
RACCORDO AUTOSTRADALE A15/A22
CORRIDOIO PLURIMODALE TIRRENO-BRENNERO
RACCORDO AUTOSTRADALE FRA L' AUTOSTRADA DELLA CISA-FONTEVIVO (PR)
E L' AUTOSTRADA DEL BRENNERO-NOGAROLE ROCCA (VR). I LOTTO.

C.U.P. G61B0400060008 [C.I.G. 307068161E]

Il Direttore TIBRE: _____ Il Responsabile del Progetto: _____ Il Presidente: _____

IMPRESA PIZZAROTTI & C. S.p.A.
Il Direttore Tecnico: **IMPRESA PIZZAROTTI & C. s.p.a.**
Il Responsabile del Progetto: **Dott. Ing. Luca Bondanelli**

Il Geologo: NA

PROGETTAZIONE DI: **PIZZAROTTI**
FONDATA NEL 1910

Il Progettista: **Ing. Fabio Nigrelli**
Ordine degli Ingegneri della Provincia di Palermo n. 3581

Coordinatore per la Sicurezza in fase di Progettazione:
Ing. Giovanni Maria Cepparotti
Ordine degli Ingegneri della Provincia di Viterbo n. 392

Consulenze specialistiche a cura di:
N.A.

Progettista Responsabile Integrazione Prestazioni Specialistiche:
Impresa Pizzarotti & C. s.p.a. Ing. PIETRO MAZZOLI
Impresa Pizzarotti & C. s.p.a. Ing. PIETRO MAZZOLI
Ordine degli Ingegneri della Provincia di Parma n. 1000

Titolo Elaborato: **Asse principale Pubblici Servizi Generale** Data Emisione Progetto: 18/03/2014

Planimetria della risoluzione delle interferenze - TELECOM PARMA - Tav. 1/7 Scala: 1:2'000

Idavif. Elaborato:

	RAAA	1	E	T	AP	PS	00	G	PL	O22	B								

SCALA GRAFICA 0 40 m 80 m 120 m 160 m 200 m