PARTICOLARE "A"
AUTOSTRADA "A1"
SCALA 1:2000

FONTEVIVO (PR)

FONTEVIVO (PR)

TLC – 70-0 002-00

TLC – 70-0 003-00

FONTANELLATO (PR)

TLC – 70-0 004-00

TLC – 70-0 006-00

TLC – 70-0 001-00

Nuovo Contatore Enel per Centrale Telecom

Comune di FONTEVIVO

Comune di FONTANELLATO

FONTANELLATO (PR)

FONTEVIVO (PR)

FONTEVIVO (PR)

FONTEVIVO (PR)

DESCRIZIONE DELLA MODIFICA:
Modifica alle risoluzioni delle interferenze Telecom Parma TLC-70-0-001-00, TLC-70-0-002-00, TLC-70-0-003-00, TLC-70-0-004-00, TLC-70-0-006-00. Inserimento nuovo contatore Enel per Centrale Telecom.

SCALA GRAFICA 0 40 m 80 m 120 m 160 m 200 m

LEGENDA

CONFINI COMUNALI
VIABILITA' IN PROGETTO

INTERFERENZE LINEARI

- EAT – LINEA ELETTRICA AT
- EMT – LINEA ELETTRICA MT
- EBT – LINEA ELETTRICA BT
- TLC – LINEA TELEFONICA
- FOT – FIBRE OTTICHE
- GAP – GASDOTTO AP
- GMP – GASDOTTO MP
- GBP – GASDOTTO BP
- FOP – FOGNATURA IN PRESSIONE
- FOG – FOGNATURA A GRAVITÁ
- ACP – ACQUEDOTTO IN PRESSIONE
- ACG – ACQUEDOTTO A GRAVITÁ
- OLE – OLEODOTTO
- ILL – ILLUMINAZIONE PUBBLICA
- EBP – LINEA ELETTRICA BT

INTERFERENZE LINEARI DISMESSE

- EAT – LINEA ELETTRICA AT
- EMT – LINEA ELETTRICA MT
- EBT – LINEA ELETTRICA BT
- TLC – LINEA TELEFONICA
- FOT – FIBRE OTTICHE
- GAP – GASDOTTO AP
- GMP – GASDOTTO MP
- GBP – GASDOTTO BP
- FOP – FOGNATURA IN PRESSIONE
- FOG – FOGNATURA A GRAVITÁ
- ACP – ACQUEDOTTO IN PRESSIONE
- ACG – ACQUEDOTTO A GRAVITÁ
- OLE – OLEODOTTO
- ILL – ILLUMINAZIONE PUBBLICA
- EBP – LINEA ELETTRICA BT

RISOLUZIONE INTERFERENZE

- EAT – LINEA ELETTRICA AT
- EMT – LINEA ELETTRICA MT
- EBT – LINEA ELETTRICA BT
- TLC – LINEA TELEFONICA
- FOT – FIBRE OTTICHE
- GAP – GASDOTTO AP
- GMP – GASDOTTO MP
- GBP – GASDOTTO BP
- FOP – FOGNATURA IN PRESSIONE
- FOG – FOGNATURA A GRAVITÁ
- ACP – ACQUEDOTTO IN PRESSIONE
- ACG – ACQUEDOTTO A GRAVITÁ
- OLE – OLEODOTTO
- ILL – ILLUMINAZIONE PUBBLICA
- EBP – LINEA ELETTRICA BT
- ASSERVIMENTO

ETICHETTA INTERFERENZA

AAA – 00-0 000-00

AAA = TIPOLOGIA DI INTERFERENZA
00-0 = CODICE ENTE INTERFERITO
000-00 = N. PROG. INTERFERENZA

INTERFERENZE PUNTUALI

- ETR – TRALICCIO LINEA ELETTRICA
- ECB – NUOVA CABINA ELETTRICA
- RIP – RIPETITORE TELEFONIA MOBILE
- SOL – STAZIONE DI SOLLEVAMENTO

CODICI ENTI INTERFERITI

CODICE	NOMINATIVO ENTE
05-0	AMMINIST. DELLO STATO – PR
06-0	IREN – PR
08-0	EMILIAMBIENTE (ex ASCAA) – PR
41-0	ENEL DISTRIBUZIONE PR – PR
44-0	METROWEB-FASTWEB-LEPIDA
51-0	H3G – MI
64-0	SNAM PARMA – PR
70-0	TELECOM PARMA – PR
70-1	TELECOM BOLOGNA – BO
73-0	TERNA PARMA – FI
75-0	TIM – BO
80-0	WIND – VE

KEY-PLAN

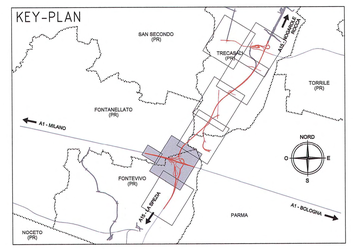

Committente:

AUTOCAMIONALE DELLA CISA S.P.A.
Via Camboara 26/A - Frazione Ponte Taro - 43015 NOCETO (PR)

Impresa Esecutrice:

PIZZAROTTI FONDATA NEL 1910

AUTOSTRADA DELLA CISA A15
RACCORDO AUTOSTRADALE A15/A22
CORRIDOIO PLURIMODALE TIRRENO-BRENNERO
RACCORDO AUTOSTRADALE FRA L' AUTOSTRADA DELLA CISA-FONTEVIVO (PR) E L' AUTOSTRADA DEL BRENNERO-NOGAROLE ROCCA (VR). I LOTTO.

C.U.P. G61B04000060008 C.I.G. 307068161E

PROGETTO ESECUTIVO

AUTOCAMIONALE DELLA CISA S.p.A.
Il Direttore TIBRE: Il Responsabile del Procedimento: Il Presidente:

IMPRESA PIZZAROTTI & C. S.p.A.
Il Direttore Tecnico: IMPRESA PIZZAROTTI & C. S.p.A. Il Responsabile di Progetto Dott. Ing. Luca Bondanelli

Il Geologo: NA

PROGETTAZIONE DI:
A.T.I.: idroesse engineering MANDATARIA; ROCKSOIL S.p.A. MANDANTE; VIA MANDANTE

Il Progettista: Ing. Fabio Nigrelli, Ordine degli Ingegneri della Provincia di Palermo n. 3581

Coordinatore per la Sicurezza in fase di Progettazione: Ing. Giovanni Maria Cepparotti, Ordine degli Ingegneri della Provincia di Viterbo n. 392

Consulenza specialistica a cura di: N.A.

Progettista Responsabile Integrazione Prestazioni Specialistiche: Impresa Pizzarotti & C. S.p.A. Ing. Pietro Mazzoli, Ordine degli Ingegneri della Provincia di Parma n. 821

Titolo Elaborato: Asse principale Pubblici Servizi Generale
Planimetria della risoluzione delle interferenze - TELECOM PARMA - Tav. 2/7

Data Emissione Progetto: 18/03/2014
Scala: 1:2'000

Identif. Elaborato:

N.RO IDENTIFICATIVO		CODICE COMMESSA	LOTTO	FASE	ENTE	AMBITO	CAT. OPERA	N.RO OPERA	PARTE OPERA	TIPO DOC.	N.RO PROGR. DOC.	REVISIONE
		RAAA	1	E	I	AP	PS	00	G	PL	023	C

C	27/02/2015	Modifica risoluzioni TLC-70-0-001_003_003_004_006-00	PORCARI	NIGRELLI	MAZZOLI
B	02/12/2014	Istruttoria RINA prot. n° 700 del 08/09/2014	PORCARI	NIGRELLI	MAZZOLI
A	09/07/2014	REMISSIONE PROGETTO ESECUTIVO	TESTA	NIGRELLI	MAZZOLI
Rev.	Data	DESCRIZIONE REVISIONE	Redatto	Controllato	Approvato

IL PRESENTE DISEGNO NON PUÒ ESSERE COPIATO, RIPRODOTTO O ALTRIMENTI PUBBLICATO, IN TUTTO O IN PARTE, SENZA IL CONSENSO SCRITTO DELLA AUTOCAMIONALE DELLA CISA S.p.A. CHE UTILIZZA OGNI AUTORIZZATO DIRITTO PREVISTO A NORMA DI LEGGE.