

LEGENDA

---●---●---●---●	CONFINI COMUNALI	---	VIABILITA' IN PROGETTO
------------------	------------------	-----	------------------------

INTERFERENZE LINEARI		INTERFERENZE LINEARI DISMESSE	
EAT	EAT - LINEA ELETTRICA AT	EAT	EAT - LINEA ELETTRICA AT
EHT	EMT - LINEA ELETTRICA MT	EHT	EBT - LINEA ELETTRICA BT
EBT	EBT - LINEA ELETTRICA BT	TLC	TLC - LINEA TELEFONICA
FOT	FOT - FIBRE OTTICHE	FOT	FOT - FIBRE OTTICHE
GAP	GAP - GASDOTTO AP	GAP	GAP - GASDOTTO AP
GMP	GMP - GASDOTTO MP	GMP	GMP - GASDOTTO MP
GBP	GBP - GASDOTTO BP	GBP	GBP - GASDOTTO BP
FOP	FOP - FOGNATURA IN PRESSIONE	FOP	FOP - FOGNATURA IN PRESSIONE
FOS	FOS - FOGNATURA A GRAVITA'	FOS	FOS - FOGNATURA A GRAVITA'
ACP	ACP - ACQUEDOTTO IN PRESSIONE	ACP	ACP - ACQUEDOTTO IN PRESSIONE
ACG	ACG - ACQUEDOTTO A GRAVITA'	ACG	ACG - ACQUEDOTTO A GRAVITA'
OLE	OLE - OLEODOTTO	OLE	OLE - OLEODOTTO
ILL	ILL - ILLUMINAZIONE PUBBLICA	ILL	ILL - ILLUMINAZIONE PUBBLICA
EBP	EBP - LINEA ELETTRICA BT	EBP	EBP - LINEA ELETTRICA BT

RISOLUZIONE INTERFERENZE

EAT	EAT - LINEA ELETTRICA AT
EHT	EMT - LINEA ELETTRICA MT
EBT	EBT - LINEA ELETTRICA BT
TLC	TLC - LINEA TELEFONICA
FOT	FOT - FIBRE OTTICHE
GAP	GAP - GASDOTTO AP
GMP	GMP - GASDOTTO MP
GBP	GBP - GASDOTTO BP
FOP	FOP - FOGNATURA IN PRESSIONE
FOS	FOS - FOGNATURA A GRAVITA'
ACP	ACP - ACQUEDOTTO IN PRESSIONE
ACG	ACG - ACQUEDOTTO A GRAVITA'
OLE	OLE - OLEODOTTO
ILL	ILL - ILLUMINAZIONE PUBBLICA
EBP	EBP - LINEA ELETTRICA BT

ASSERVIMENTO

ETICHETTA INTERFERENZA

AAA - 00-0
00-0 = TIPOLOGIA DI INTERFERENZA
00-0 = CODICE ENTE INTERFERITO
000-00 = N. PROG. INTERFERENZA


INTERFERENZE PUNTUALI

- ETR - TRALICCIO LINEA ELETTRICA
- ECB - NUOVA CABINA ELETTRICA
- RIP - RIPETITORE TELEFONIA MOBILE
- SOL - STAZIONE DI SOLLEVAMENTO

CODICI ENTI INTERFERITI

CODICE	NOMINATIVO ENTE
00-0	MINIST. DELLO STATO - PR
01-0	REN - PR
02-0	ENELAMBIENTE ex ASCAA - PR
03-0	ENEL DISTRIBUZIONE PR - PR
04-0	HE TROVET-FAST WEB-LEPIDA
05-0	HE - VE
06-0	SNAM PARMA - PR
07-0	TELECOM PARMA - PR
08-0	TELECOM BOLOGNA - BO
09-0	TERNA PARMA - FI
10-0	TR - SD
11-0	WIND - VE

DESCRIZIONE DELLA MODIFICA:
 Aggiornamento legenda enti interferiti: la modifica si è resa necessaria in quanto alcuni enti non risultano interessati dalla presenza di interferenze, come gli enti pubblici.

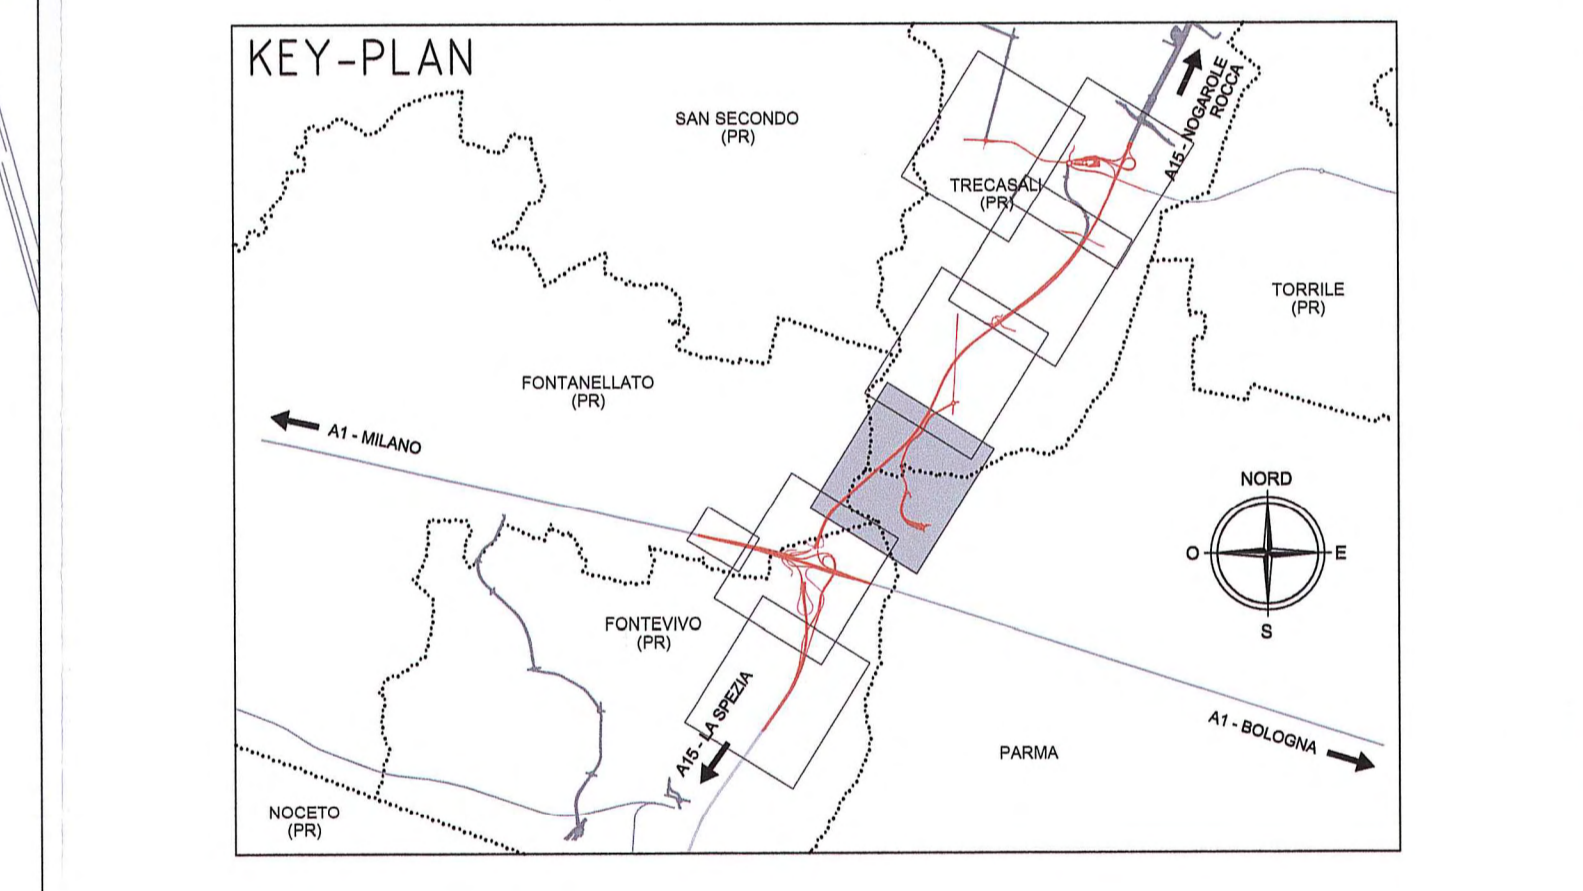

Comitente: **AUTOCAMIONALE DELLA CISA S.p.A.**
 Via Combaro 26/A - Frazione Ponte Taro - 43015 NOCETO (PR)

Impresa Esecutrice: **PIZZAROTTI**
 FONDATA NEL 1910

**AUTOSTRADA DELLA CISA A15
 RACCORDO AUTOSTRADALE A15/A22
 CORRIDOIO PLURIMODALE TIRRENO-BRENNERO
 RACCORDO AUTOSTRADALE FRA L' AUTOSTRADA DELLA CISA-PONTEVIVO (PR)
 E L' AUTOSTRADA DEL BRENNERO-NOGAROLE ROCCA (VR). I LOTTO.**
 [C.U.P. G6180400060008] [C.I.G. 307068161E]

PROGETTO ESECUTIVO

AUTOCAMIONALE DELLA CISA S.p.A. Il Direttore TIRRE: [Firma] Il Responsabile Procedimento: [Firma] Il Progettista: [Firma]

IMPRESA PIZZAROTTI & C. S.p.A. Il Direttore Tecnico: **Il Responsabile di Progetto**
 Dott. Ing. Luca Bonanni

Il Geologo: NA

PROGETTAZIONE DI: **PIZZAROTTI**
 FONDATA NEL 1910

Il Progettista:
 Ing. Fabio Nigrelli
 Ordine degli Ingegneri della Provincia di Pistoia n. 3581
 Coordinatore per la Sicurezza in fase di Progettazione:
 Ing. Giovanni Maria Cepparotti
 Ordine degli Ingegneri della Provincia di Viterbo n. 392

Consulenza specialistica e cure di:
 N.A. Progettista Responsabile Integrazione PR: **PIETRO MAZZOLI**
 Impresa Pizzarotti & C. S.p.A. **PIETRO MAZZOLI**
 Ing. Pietro Mazzoli **PIETRO MAZZOLI**
 Ordine degli Ingegneri della Provincia di Parma n. 821

Titolo Elaborato: **Asse Principale Pubblici Servizi Generale** Data Emisione Progetto: 18/03/2014
 Planimetria della risoluzione delle interferenze - TELECOM PARMA - Tav. 3/7 Scala: 1:2000

Identif. Elaborato:

N. REV.	DATA	DESCRIZIONE	ELABORATO	VERIFICATO	APPROVATO
1	02/03/2014	IMMISSIONE SINCRONIZAZIONE	PIZZAROTTI	PIZZAROTTI	PIZZAROTTI
2	09/07/2014	REVISIONE PROGETTO ESECUTIVO	PIZZAROTTI	PIZZAROTTI	PIZZAROTTI

SCALA GRAFICA 0 40 m 80 m 120 m 160 m 200 m