

**DESCRIZIONE DELLA MODIFICA:**  
Sono stati eliminati i sottoservizi non attinenti con Telecom Parma

**LEGENDA**

--- CONFINI COMUNALI  
--- VIABILITA' IN PROGETTO

**INTERFERENZE LINEARI**

- EAT - LINEA ELETTRICA AT
- EMT - LINEA ELETTRICA MT
- EBT - LINEA ELETTRICA BT
- TLC - LINEA TELEFONICA
- FOT - FIBRE OTTICHE
- GAP - GASDOTTO AP
- GMP - GASDOTTO MP
- GBP - GASDOTTO BP
- FOP - FOGNATURA IN PRESSIONE
- FOG - FOGNATURA A GRAVITÀ
- ACP - ACQUEDOTTO IN PRESSIONE
- ACG - ACQUEDOTTO A GRAVITÀ
- OLE - OLEODOTTO
- ILL - ILLUMINAZIONE PUBBLICA
- EBP - LINEA ELETTRICA BT

**INTERFERENZE LINEARI DISMESSE**

- EAT - LINEA ELETTRICA AT
- EMT - LINEA ELETTRICA MT
- EBT - LINEA ELETTRICA BT
- TLC - LINEA TELEFONICA
- FOT - FIBRE OTTICHE
- GAP - GASDOTTO AP
- GMP - GASDOTTO MP
- GBP - GASDOTTO BP
- FOP - FOGNATURA IN PRESSIONE
- FOG - FOGNATURA A GRAVITÀ
- ACP - ACQUEDOTTO IN PRESSIONE
- ACG - ACQUEDOTTO A GRAVITÀ
- OLE - OLEODOTTO
- ILL - ILLUMINAZIONE PUBBLICA
- EBP - LINEA ELETTRICA BT

**RISOLUZIONE INTERFERENZE**

- EAT - LINEA ELETTRICA AT
- EMT - LINEA ELETTRICA MT
- EBT - LINEA ELETTRICA BT
- TLC - LINEA TELEFONICA
- FOT - FIBRE OTTICHE
- GAP - GASDOTTO AP
- GMP - GASDOTTO MP
- GBP - GASDOTTO BP
- FOP - FOGNATURA IN PRESSIONE
- FOG - FOGNATURA A GRAVITÀ
- ACP - ACQUEDOTTO IN PRESSIONE
- ACG - ACQUEDOTTO A GRAVITÀ
- OLE - OLEODOTTO
- ILL - ILLUMINAZIONE PUBBLICA
- EBP - LINEA ELETTRICA BT

**ETICHETTA INTERFERENZA**

AAA-99-0  
00-0 = TIPOLOGIA DI INTERFERENZA  
00-0 = CODICE ENTE INTERFERITO  
000-00 = N. PROG. INTERFERENZA

**INTERFERENZE PUNTUALI**


- ETR - TRALICCIO LINEA ELETTRICA
- ECB - NUOVA CABINA ELETTRICA
- REP - RIPETITORE TELEFONIA MOBILE
- SOL - STAZIONE DI SOLLEVAMENTO

**ASSERVIMENTO**

**CODICI ENTI INTERFERITI**

CODICE	NOMINATIVO ENTE
35-0	MINISTRI DELLO STATO - PR
36-0	IREN - PR
38-0	EMILIAAMBIENTE (ex ASCAA) - PR
41-0	ENEL DISTRIBUZIONE PR - PR
44-0	MEITROWEB-FASTWEB-LEPDA
51-0	HSB - VE
64-0	SNAM PARMA - PR
70-0	TELECOM PARMA - PR
76-1	TELECOM BOLOGNA - BO
73-0	TECOM PARMA - PR
75-0	TM - BO
80-0	WIND - VE

**DESCRIZIONE DELLA MODIFICA:**  
Aggiornamento legenda enti interferiti: la modifica si è resa necessaria in quanto alcuni enti non risultano interessati dalla presenza di interferenze, come gli enti pubblici.

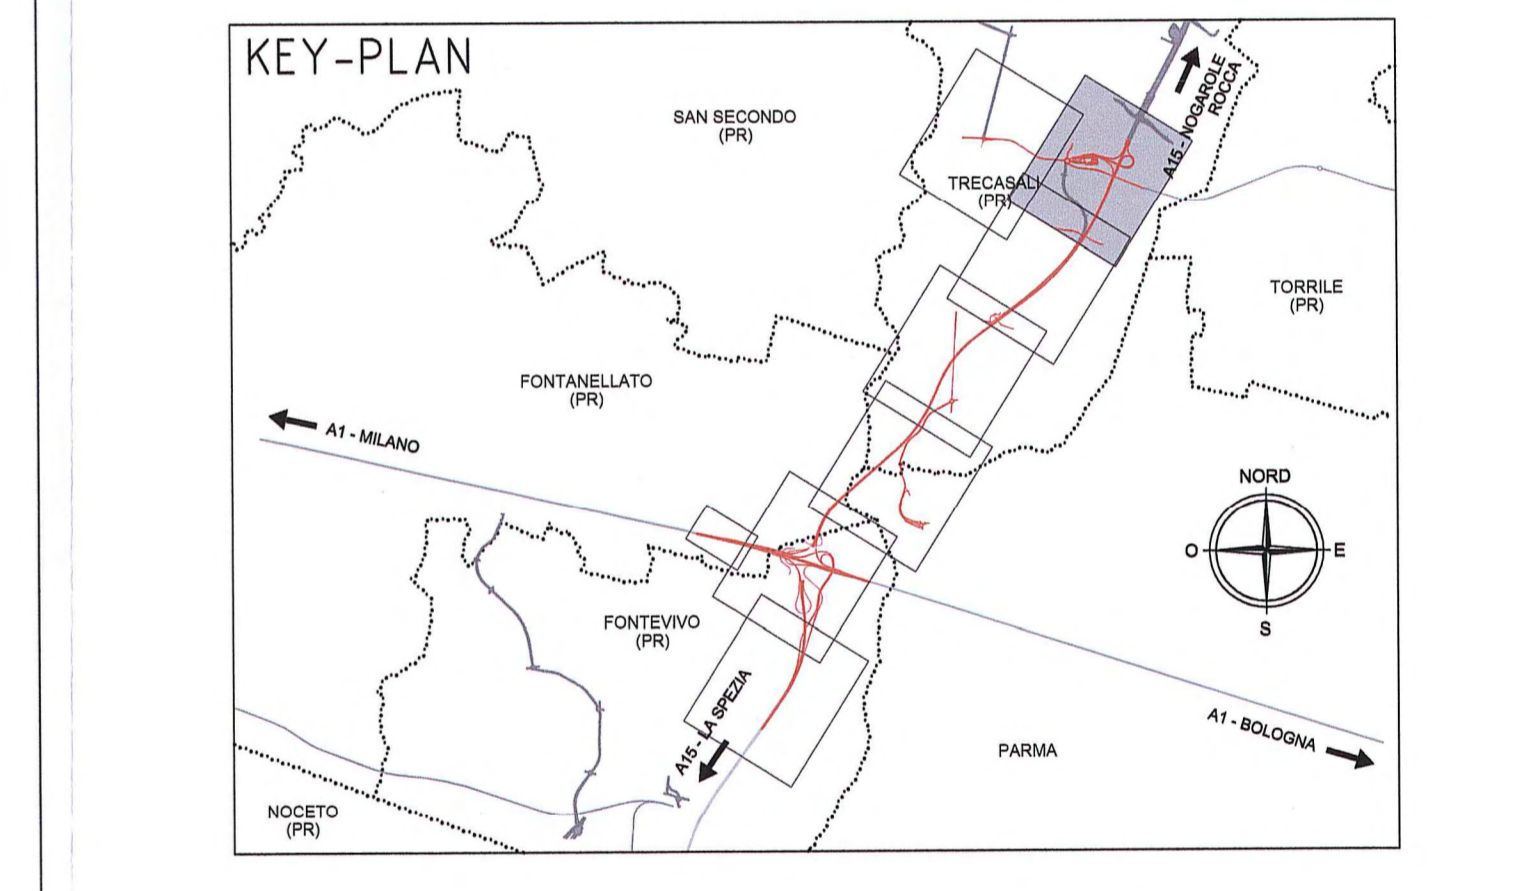

**COMITENTE:**  
**AUTOCAMIONALE DELLA CISA S.p.A.**  
Via Combaro 26/A - Frazione Ponte Taro - 43015 NOCETO (PR)

**IMPRESA ESECUTRICE:**  
**PIZZAROTTI**  
FONDATA NEL 1910

**AUTOSTRADA DELLA CISA A15  
CORRIDOIO PLURIMODALE TIRRENO-BRENNERO  
RACCORDO AUTOSTRADALE FRA L' AUTOSTRADA DELLA CISA-PONTEVIVO (PR)  
E L' AUTOSTRADA DEL BRENNERO-NOGAROLE ROCCA (VR). I LOTTO.**  
C.U.P. G61B0400060008 C.I.G. 307068161E

**PROGETTO ESECUTIVO**

**Autocamionale della Cisa S.p.A.**  
Il Direttore Tecnico: **Ing. Luca Bandinelli**  
Il Responsabile del Progetto: **Ing. Pietro Mazzoli**  
Il Progettista: **Ing. Fabio Nigrelli**  
Il Coordinatore per la Sicurezza in fase di Progettazione: **Ing. Giovanni Maria Cepparotti**

**CONSEGUENZA SPECIALISTICA A CURA DI:**  
N.A.  
Progettista Responsabile Integratore Preliminare Specializzazione: **Ing. Pietro Mazzoli**  
Impresa Pizzarotti & C. S.p.A. **Ing. PIETRO MAZZOLI**  
Impresa Pizzarotti & C. S.p.A. **Ing. PIETRO MAZZOLI**  
Impresa Pizzarotti & C. S.p.A. **Ing. PIETRO MAZZOLI**

**TITOLO ELABORATO:**  
Asse principale  
Pubblici Servizi  
Generale  
Planimetria della risoluzione delle interferenze - TELECOM PARMA - Tav. 6/7

**DATA EMISSIONE PROGETTO:** 18/03/2014  
**SCALE:** 1:2'000

REVISIONE	DATA	CAUSA	ELABORATO
B	02/03/2014	Intervento SINI art. 731 del 08/09/2014	FORCARI, NIGRELLI, MAZZOLI
A	09/07/2014	REVISIONE PROGETTO ESECUTIVO	FORCARI, NIGRELLI, MAZZOLI
Rev.		DESCRIZIONE REVISIONE	FORCARI, NIGRELLI, MAZZOLI

