



- LEGENDA**
- CONFINI COMUNALI
 - VIABILITA' IN PROGETTO
- INTERFERENZE LINEARI**
- EAT - LINEA ELETTRICA AT
 - EMT - LINEA ELETTRICA MT
 - EBT - LINEA ELETTRICA BT
 - TLC - LINEA TELEFONICA
 - FOT - FIBRE OTTICHE
 - GAP - GASDOTTO AP
 - GMP - GASDOTTO MP
 - GBP - GASDOTTO BP
 - FOP - FOGNATURA IN PRESSIONE
 - FOG - FOGNATURA A GRAVITA'
 - ACP - ACQUEDOTTO IN PRESSIONE
 - ACQ - ACQUEDOTTO A GRAVITA'
 - OLE - OLEODOTTO
 - ILL - ILLUMINAZIONE PUBBLICA
 - EBP - LINEA ELETTRICA BT

ETICHETTA INTERFERENZA


AAA - TIPOLOGIA DI INTERFERENZA
 00-0 = CODICE ENTE INTERFERITO
 000-00 = N. PROG. INTERFERENZA

- INTERFERENZE PUNTUALI**
- ETR - TRALICCIO LINEA ELETTRICA
 - ECB - NUOVA CABINA ELETTRICA
 - RIP - RIPETITORE TELEFONIA MOBILE
 - SOL - STAZIONE DI SOLLEVAMENTO

CODICI ENTI INTERFERITI

CODICE	NOMINATIVO ENTE
05-0	AMMINIST. DELLO STATO - PR
06-0	IREN - PR
08-0	EMLIAMBIENTE (ex ASCAAS) - PR
41-0	ENEL DISTRIBUZIONE PR - PR
44-0	HEI TROVIER-FASTWEB-LEPIDA
51-0	WIS - VE
64-0	SNAM PARMA - PR
70-0	TELECOM PARMA - PR
70-1	TELECOM BOLOGNA - BO
73-0	TERNA PARMA - FI
75-0	TIV - RD
80-0	WIND - VE

DESCRIZIONE DELLA MODIFICA:
 Aggiornamento tracciato esistente interferenze Emiliambiente
 FOG-08-0-002-00, ACP-08-003-00 e ACP-08-004-00.

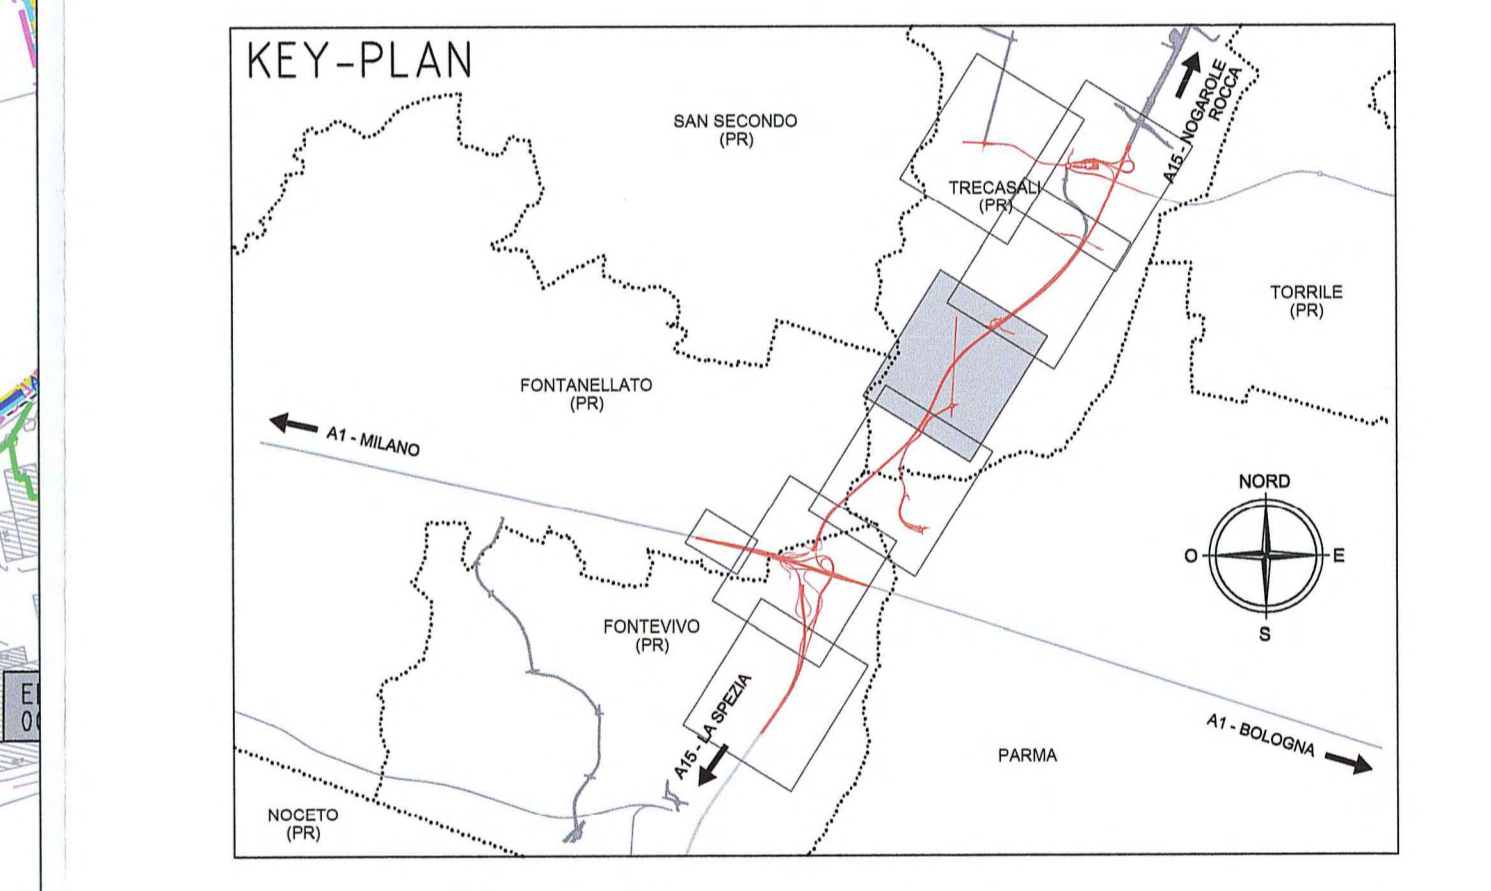

Comitente: **AUTOCAMIONALE DELLA CISA S.p.A.**
 Via Combaro 26/A - Frazione Ponte Taro - 43015 NOCETO (PR)

Impresa Esecutrice: **PIZZAROTTI**
 FONDATA NEL 1910

**AUTOSTRADA DELLA CISA A15
 RACCORDO AUTOSTRADALE A15/A22
 CORRIDOIO PLURIMODALE TIRRENO-BRENNERO
 RACCORDO AUTOSTRADALE FRA L' AUTOSTRADA DELLA CISA-FONTEVIVO (PR)
 E L' AUTOSTRADA DEL BRENNERO-NOGAROLE ROCCA (VR). LOTTO 1.**
 [C.U.P. G61B04000060008] [C.I.G. 307068161E]

PROGETTO ESECUTIVO

AUTOCAMIONALE DELLA CISA S.p.A. Il Direttore TIRRE: *[Firma]* Il Responsabile del Procedimento: *[Firma]* Il Presidente: *[Firma]*

IMPRESA PIZZAROTTI Il Direttore Tecnico: **IMPRESA PIZZAROTTI & C. S.p.A.**
Il Responsabile di Progetto: **Dot. Ing. Luca Bondanesi.** Il Geologo: NA

PROGETTAZIONE DI: **PIZZAROTTI** FONDATA NEL 1910 Il Progettista:
 Ing. Fabio Nigrelli
 Ordine degli Ingegneri della Provincia di Parma n. 3381

A.T.: **idrosse** **rockwell** **via** **via** Coordinatore per la Sicurezza in fase di Progettazione:
 Ing. Giovanni Maria Cepparotti
 Ordine degli Ingegneri della Provincia di Viterbo n. 392

Consulenza specialistica a cura di: N.A. Progettista Responsabile Integrato: **Ing. PIETRO MAZZOLI**
 Impresa Pizzarotti & C. S.p.A. **PIETRO MAZZOLI**
 Ing. Pietro Mazzoli **PIETRO MAZZOLI**
 Ordine degli Ingegneri della Provincia di Parma n. 821

Titolo Elaborato: **Asse Principale Pubblici Servizi Generale Planimetria delle interferenze - Tav. 4/7** Data Emissione Progetto: 18/03/2014
 Scala: 1:2'000

NUM. IDENTIFICATIVO	COCCIA COMANDA	LOTTO	FASE	ENTE	AMBITO	DE. SPESA	NUM. OPERA	FASE OPERA	TPO. DOC.	NUM. PROG.	DOC.	REVISIONE
[]	[]	[]	[]	[]	[]	[]	[]	[]	[]	[]	[]	[]
C		27/03/2010	Aggiornamento tracciato interferenze FOG-08-0-002-00 e ACP-08-0-003-00, 004-00	FORNITORE	NIGRELLI	MAZZOLI						
S		02/02/2014	Intervento straordinario art. 725 del 08/09/2014	FORNITORE	NIGRELLI	MAZZOLI						
A		09/07/2014	REMISSIONE PROGETTO ESECUTIVO	GABATEL	NIGRELLI	MAZZOLI						
Rev.			DESCRIZIONE REVISIONE	Autore	Coordinatore	Approvatore						

SCALA GRAFICA 0 40 m 80 m 120 m 160 m 200 m