

- LEGENDA**
- CONFINI COMUNALI
 - VIABILITA' IN PROGETTO
- INTERFERENZE LINEARI**
- EAT - LINEA ELETTRICA AT
 - EMT - LINEA ELETTRICA MT
 - EBT - LINEA ELETTRICA BT
 - TLC - LINEA TELEFONICA
 - FOT - FIBRE OTTICHE
 - GAP - GASDOTTO AP
 - GMP - GASDOTTO MP
 - GBP - GASDOTTO BP
 - FDP - FOGNATURA IN PRESSIONE
 - FGS - FOGNATURA A GRAVITA'
 - ACP - ACQUEDOTTO IN PRESSIONE
 - ACG - ACQUEDOTTO A GRAVITA'
 - OLE - OLEODOTTO
 - ILL - ILLUMINAZIONE PUBBLICA
 - EBP - LINEA ELETTRICA BT

ETICHETTA INTERFERENZA



AAA = TIPOLOGIA DI INTERFERENZA
 00-0 = CODICE ENTE INTERFERITO
 000-00 = N. PROG. INTERFERENZA

- INTERFERENZE PUNTUALI**
- ETR - TRALICCIO LINEA ELETTRICA
 - ECB - NUOVA CABINA ELETTRICA
 - RIP - RIPETITORE TELEFONIA MOBILE
 - SOL - STAZIONE DI SOLLEVAMENTO


CODICI ENTI INTERFERITI

CODICE	NOMINATIVO ENTE
01-0	AMMINI. DELLO STATO - PR
06-0	IREN - PR
08-0	EMLIAMBIENTE (ex ASCAI) - PR
41-0	ENEL DISTRIBUZIONE PR - PR
44-0	METROWEB-FASTWEB-LEPIDA
51-0	HSE - MI
61-0	SNAM PARMA - PR
78-0	TELECOM PARMA - PR
70-1	TELECOM BOLOGNA - BO
73-0	TELECOM PARMA - PR
75-0	TIM - BO
80-0	WIND - VE

DESCRIZIONE DELLA MODIFICA:
 Aggiornamento legenda enti interferiti: la modifica si è resa necessaria in quanto alcuni enti non risultano interessati dalla presenza di interferenze, come gli enti pubblici.

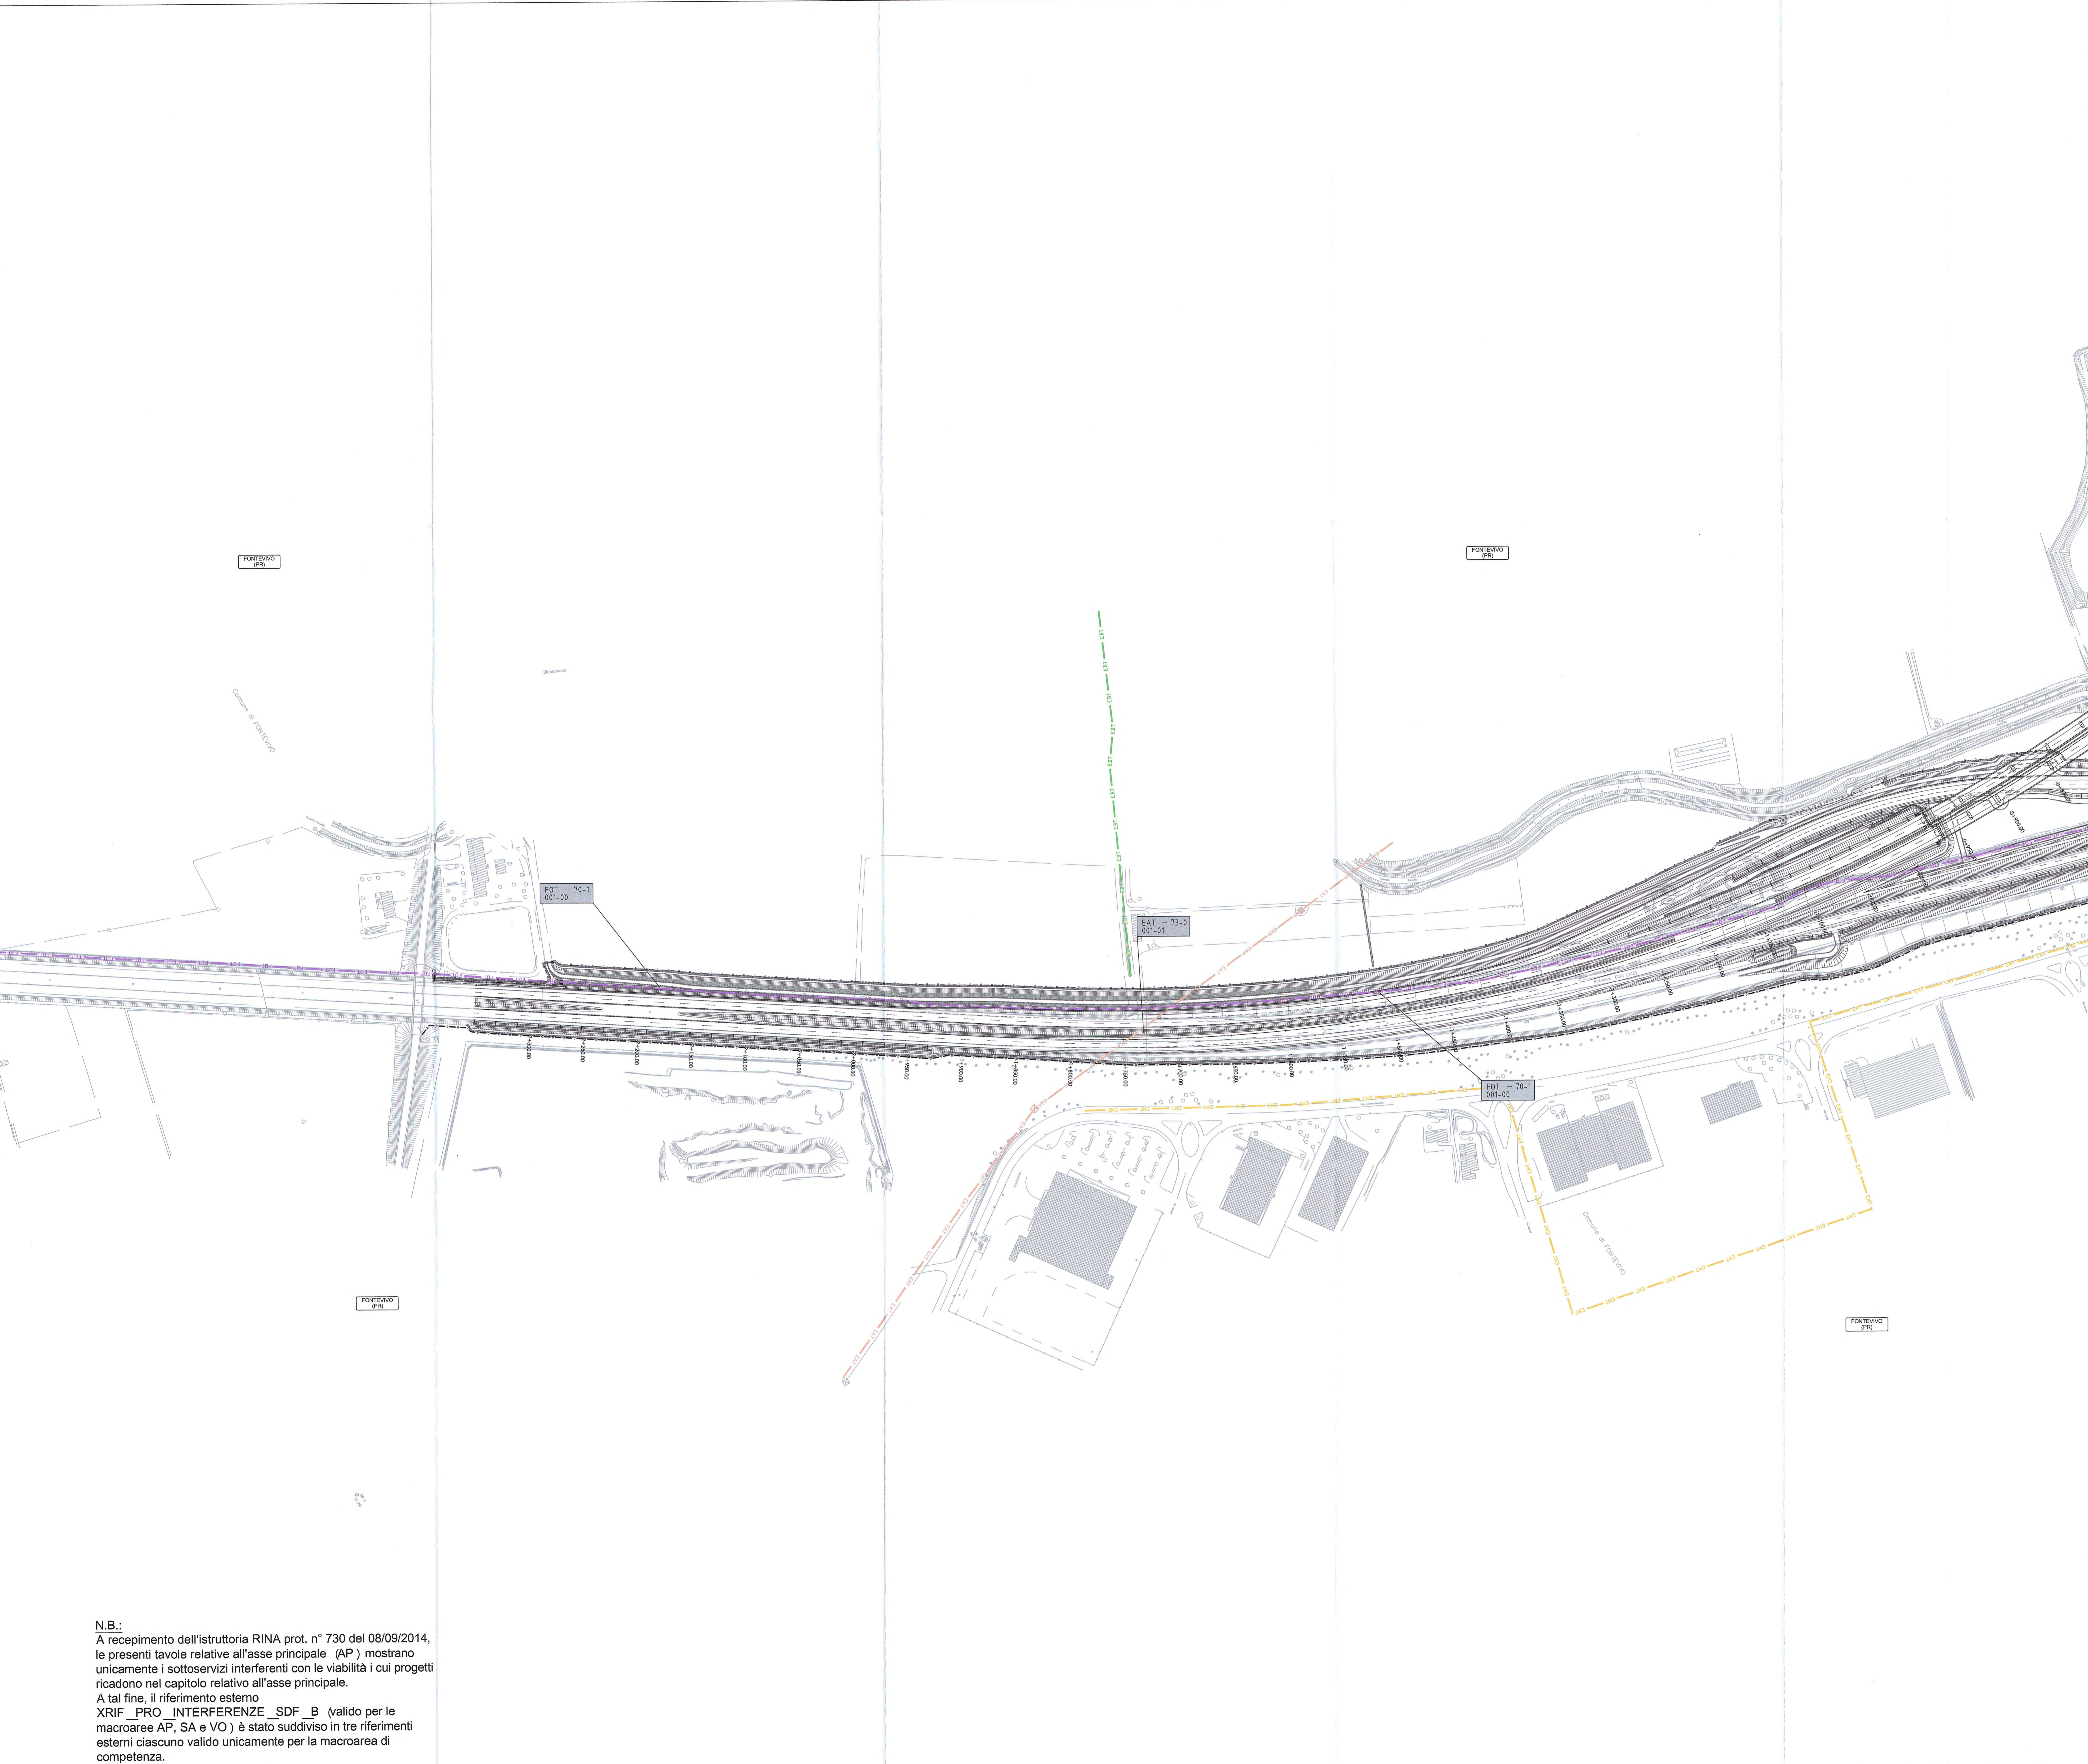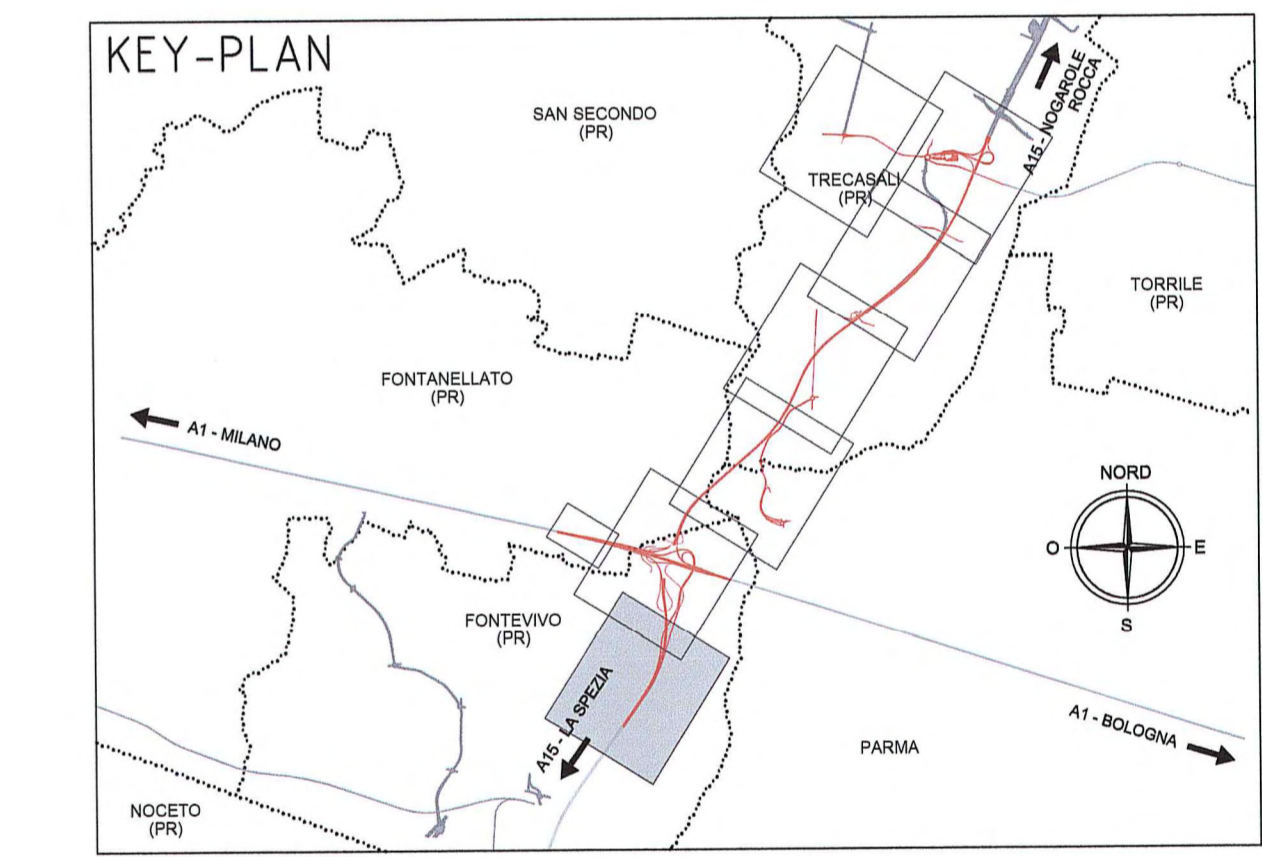

N.B.:
 A recepimento dell'istruttoria RINA prot. n° 730 del 08/09/2014, le presenti tavole relative all'asse principale (AP) mostrano unicamente i sottoservizi interferenti con le viabilità a cui progetti ricadono nel capitolo relativo all'asse principale. A tal fine, il riferimento esterno XRIF_PRO INTERFERENZE_SDF_B (valido per le macroaree AP, SA e VO) è stato suddiviso in tre riferimenti esterni ciascuno valido unicamente per la macroarea di competenza.

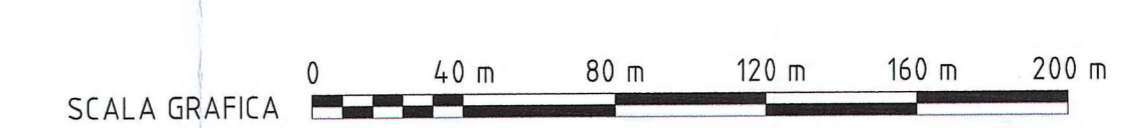

Autocomionale della CISA S.p.A.
 Via Combaro 26/A - Frazione Ponte Taro - 43015 NOCETO (PR)

PIZZAROTTI
 FONDATA NEL 1910

AUTOSTRADA DELLA CISA A15 RACCORDO AUTOSTRADALE A15/A22 CORRIDOIO PLURIMODALE TIRRENO-BRENNERO RACCORDO AUTOSTRADALE FRA L'AUTOSTRADA DELLA CISA-FONTEVIVO (PR) E L'AUTOSTRADA DEL BRENNERO-NOGAROLE ROCCA (VR). 1 LOTTO.
 C.U.P. G61B0400060008 C.I.G. 307068161E

PROGETTO ESECUTIVO

Autocomionale della CISA S.p.A. Il Direttore TIRRE: Il Responsabile Procedimenti: Il Progettista:

IMPRESA PIZZAROTTI & C. S.p.A. Il Direttore Tecnico: **IMPRESA PIZZAROTTI & C. S.p.A. Il Responsabile di Progetto Dott. Ing. Luca Bonanelli.** Il Geologo: NA

PROGETTAZIONE DI: **PIZZAROTTI** FONDATA NEL 1910 Il Progettista: Ing. Fabio Nigrelli Ordine degli Ingegneri della Provincia di Palermo n. 3581 Coordinatore per la Sicurezza (S) Fase di Progettazione: Ing. Giovanni Maria Cepparotti Ordine degli Ingegneri della Provincia di Viterbo n. 392

Consulenza specialistica a cura di: N.A. Progetto Responsabile Integratore Progettazione Specialistica: Impresa Pizzarotti & C. S.p.A. **Ing. PIETRO MAZZOLI** Impresa Pizzarotti & C. S.p.A. **Ing. PIETRO MAZZOLI** Ordine degli Ingegneri della Provincia di Palermo n. 321

Titolo Elaborato: **Asse Principale Pubblici Servizi Generale Planimetria delle interferenze - Tav. 1/7** Data Emisione Progetto: 18/03/2014 Scale: 1:2'000

Identif. Elaborato:

NUM. DESCRIZIONE	CODICE CONSEGNA	LOTTO	FASE	ENTE	ANNO	SET. UFF. (1)	NUM. UFF. (2)	PRO. UFF. (3)	PRO. UFF. (4)	PRO. UFF. (5)	PRO. UFF. (6)
	[RAAA]	[1]	[E]	[1]	[AP]	[1]	[00]	[00]	[PL]	[001]	[B]

R 02/10/2014 Istruttoria RINA prot. n° 730 del 08/09/2014 FORNARI NIGRELLI MAZZOLI
 A 09/07/2014 REVISIONE PROGETTO ESECUTIVO GABRIELI NIGRELLI MAZZOLI
 Data DESCRIZIONE REVISIONE Disegnato Costruttore Approvato