

FONTEVIVO (PR)

PARTICOLARE "A"
AUTOSTRADA "A1"
SCALA 1:2000



FOT - 70-1
002-00

TLC - 70-1
001-00

TLC - 70-0
002-00

RIP - 75-0
001-00

RIP - 51-0
001-00

EMT - 41-0
002-00

EBT - 41-0
003-00

EBT - 41-0
002-00

EMT - 41-0
001-00

RIP - 80-0
001-00

TLC - 70-0
001-00

FOT - 70-1
002-00

FOT - 70-1
001-00

FOT - 70-1
001-00

FOT - 70-1
001-00

FONTEVIVO (PR)

EMT - 41-0
005-00

FOT - 44-0
001-00

FOT - 70-1
003-00

FONTEVIVO (PR)

LEGENDA

- CONFINI COMUNALI
 - VIABILITA' IN PROGETTO
- INTERFERENZE LINEARI**
- EAT - LINEA ELETTRICA AT
 - EMT - LINEA ELETTRICA MT
 - EBT - LINEA ELETTRICA BT
 - TLC - LINEA TELEFONICA
 - FOT - FIBRE OTTICHE
 - GAP - GASDOTTO AP
 - GMP - GASDOTTO MP
 - GBP - GASDOTTO BP
 - FOP - FOGNATURA IN PRESSIONE
 - FOG - FOGNATURA A GRAVITA'
 - ACP - ACQUEDOTTO IN PRESSIONE
 - ACG - ACQUEDOTTO A GRAVITA'
 - OLE - OLEODOTTO
 - ILL - ILLUMINAZIONE PUBBLICA
 - EBP - LINEA ELETTRICA BT

ETICHETTA INTERFERENZA

AAA - 00-0
00-0

AAA = TIPOLOGIA DI INTERFERENZA
00-0 = CODICE ENTE INTERFERITO
000-00 = N. PROG. INTERFERENZA


INTERFERENZE PUNTUALI

- ETR - TRALICCIO LINEA ELETTRICA
- ECB - NUOVA CABINA ELETTRICA
- RIP - RIPETITORE TELEFONIA MOBILE
- SOL - STAZIONE DI SOLLEVAMENTO

CODICI ENTI INTERFERITI

CODICE	NOMINATIVO ENTE
05-0	MINIST. DELLO STATO - PR
06-0	REN - PR
08-0	EMILAMBIENTE ex ASCAI - PR
41-0	ENEL DISTRIBUZIONE PR - PR
44-0	METROWEB-FASTWEB-LEPIDA
54-0	INOS - VE
64-0	SNAM PARMA - PR
70-0	TELECOM PARMA - PR
70-1	TELECOM BOLOGNA - BO
73-0	TIENNA PARMA - PR
75-0	TRK - BO
80-0	WIND - VE

DESCRIZIONE DELLA MODIFICA:
Aggiornamento dei tracciati esistenti delle interferenze Telecom Parma TLC-70-0-001-00, TLC-70-0-002-00 e TLC-70-0-003-00.

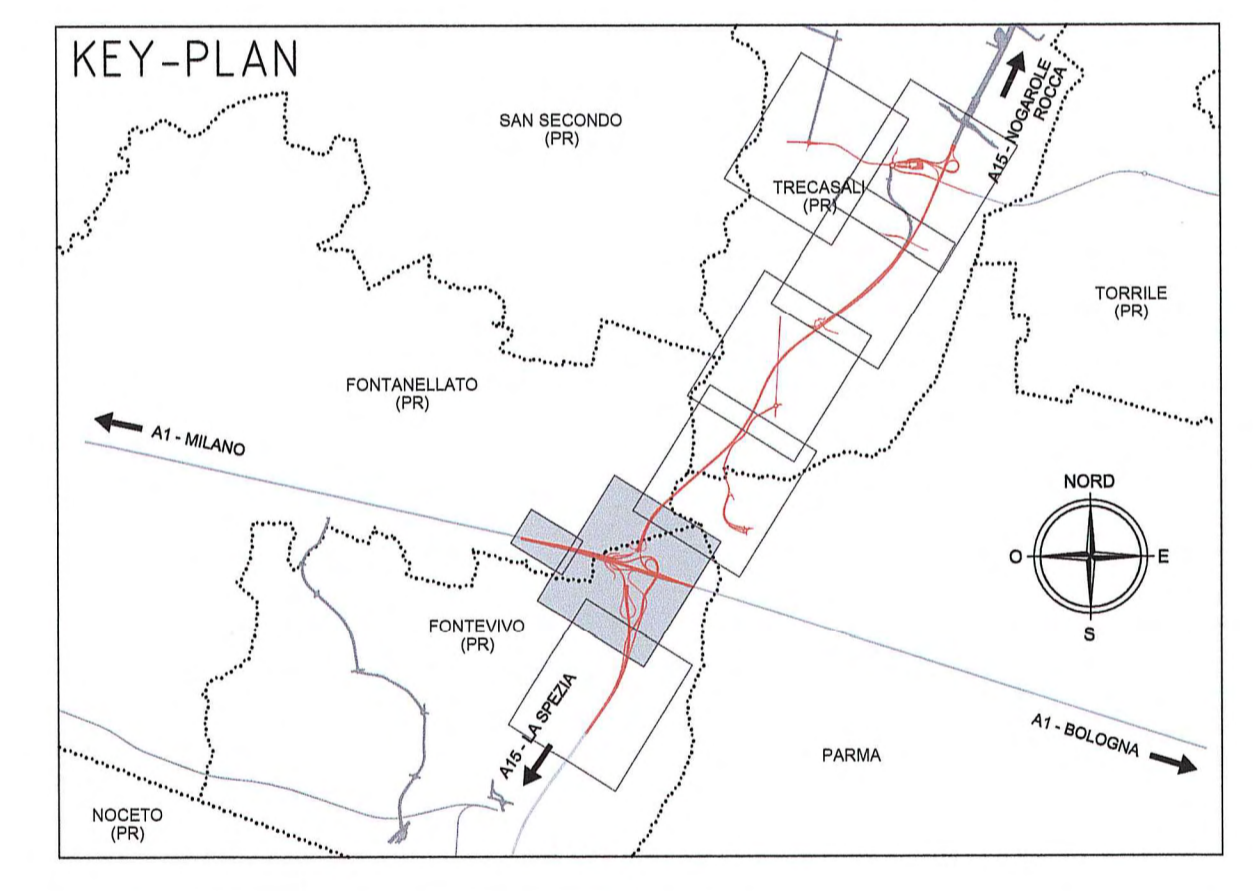

Autocamionale della CISA S.p.A. logo and name.

PIZZAROTTI logo and name.

AUTOSTRADA DELLA CISA A15
RACCORDO AUTOSTRADALE A15/A22
CORRIDOIO PLURIMODALE TIRRENO-BRENNERO
RACCORDO AUTOSTRADALE FRA L'AUTOSTRADA DELLA CISA-FONTEVIVO (PR)
E L'AUTOSTRADA DEL BRENNERO-NOGGAROLE ROCCA (VR), I. LOTTO.

C.U.P. G61B04000000008 C.I.G. 307068161E

PROGETTO ESECUTIVO






Titolo Elaborato: **Asse Principale Pubblici Servizi Generale Planimetria delle interferenze - Tav. 2/7** Data Emisione Progetto: 18/03/2014

Scala: 1:2'000

Identif. Elaborato: **RAAA** **PL** **DOO2** **C**

SCALA GRAFICA 0 40 80 120 160 200 m