

DESCRIZIONE DELLA MODIFICA:
 A recepimento dell'istruttoria RINA prot. n° 730 del 08/09/2014, le presenti tavole relative all'asse principale (AP) mostrano unicamente i sottoservizi interferenti con le viabilità i cui progetti ricadono nel capitolo relativo all'asse principale. A tal fine, il riferimento esterno XRIF_PRO_INTERFERENZE_SDF_B (valido per le macroaree AP, SA e VO) è stato suddiviso in tre riferimenti esterni ciascuno valido unicamente per la macroarea di competenza. Pertanto, sono state eliminate tutte le interferenze non attinenti con l'asse principale.

- LEGENDA**
- CONFINI COMUNALI
 - VIABILITA' IN PROGETTO
- INTERFERENZE LINEARI**
- EAT - LINEA ELETTRICA AT
 - EMT - LINEA ELETTRICA MT
 - EBT - LINEA ELETTRICA BT
 - TLC - LINEA TELEFONICA
 - FOT - FIBRE OTTICHE
 - GAP - GASDOTTO AP
 - GMP - GASDOTTO MP
 - GBP - GASDOTTO BP
 - FOP - FOGNATURA IN PRESSIONE
 - FOG - FOGNATURA A GRAVITA'
 - ACP - ACQUEDOTTO IN PRESSIONE
 - ACG - ACQUEDOTTO A GRAVITA'
 - OLE - OLEODOTTO
 - ILL - ILLUMINAZIONE PUBBLICA
 - EBP - LINEA ELETTRICA BT

ETICHETTA INTERFERENZA


AAA - TIPOLOGIA DI INTERFERENZA
 00-0 - CODICE ENTE INTERFERITO
 000-00 - N. PROG. INTERFERENZA

- INTERFERENZE PUNTUALI**
- ETR - TRALICCIO LINEA ELETTRICA
 - ECB - NUOVA CABINA ELETTRICA
 - RIP - RIPETITORE TELEFONIA MOBILE
 - SOL - STAZIONE DI SOLLEVAMENTO

CODICI ENTI INTERFERITI

CODICE	NOMINATIVO ENTE
75-0	MINIST. DELLO STATO - PR
86-0	BEN - PR
88-0	ENELAMBIENTE (ex ASCAAI) - PR
41-0	ENEL DISTRIBUZIONE PR - PR
41-0	HEINOWEB-FASTWEB-LIPDA
51-0	HS2 - PR
64-0	SNAM PARMA - PR
70-0	TELECOM PARMA - PR
70-1	TELECOM BOLOGNA - BO
73-0	TECNIA PARMA - PR
75-0	TIR - BO
80-0	WIND - VE

DESCRIZIONE DELLA MODIFICA:
 Aggiornamento legenda enti interferiti: la modifica si è resa necessaria in quanto alcuni enti non risultano interessati dalla presenza di interferenze, come gli enti pubblici.

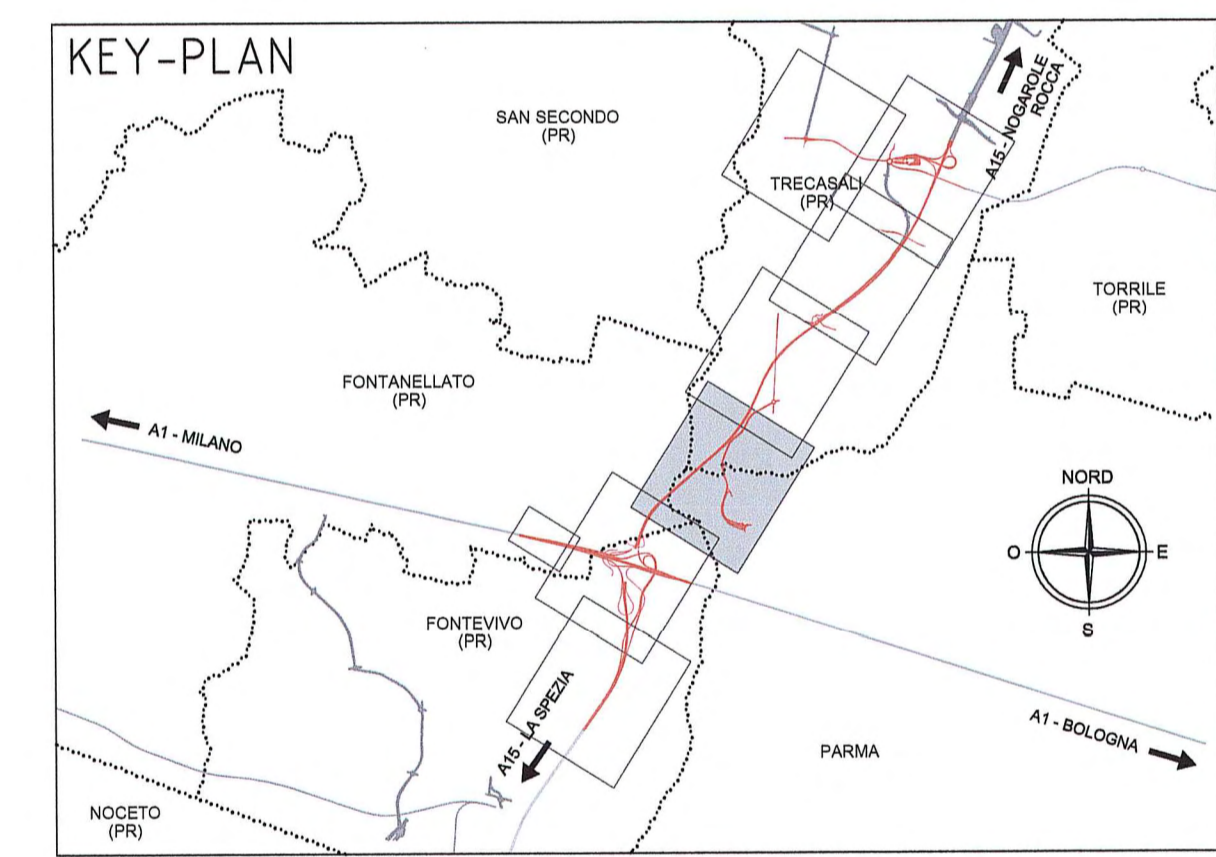

Autocomonale della CISA S.p.A.
 Via Cambaro 26/A - Frazione Ponte Taro - 43015 NOCETO (PR)

PIZZAROTTI
 FONDATA NEL 1910

AUTOSTRADA DELLA CISA A15 RACCORDO AUTOSTRADALE A15/A22 CORRIDOIO PLURIMODALE TIRENO-BRENNERO RACCORDO AUTOSTRADALE FRA L'AUTOSTRADA DELLA CISA-FONTEVIVO (PR) E L'AUTOSTRADA DEL BRENNERO-NOGAROLE ROCCA (VR). I LOTTO.
 C.U.P. G6180400060008 C.I.G. 307068161E

PROGETTO ESECUTIVO

Autocomonale della CISA S.p.A.
 Il Direttore TIRE: *[Signature]* Il Responsabile di Progetto: *[Signature]* Il Progettista: *[Signature]*

IMPRESA PIZZAROTTI & C. S.p.A.
 Il Direttore Tecnico: *Dot. Ing. Luca Bondanelli* Il Geologo: NA

PROGETTAZIONE DI:
PIZZAROTTI FONDATA NEL 1910
 A.T.I.: **idressse** **ROCKSOIL** **VIA**
 Il Progettista:
 Ing. Fabio Nigrelli
 Ordine degli Ingegneri della Provincia di Palermo n. 3543
 Coordinatore per la Sicurezza in fase di Progettazione:
 Ing. Giovanni Maria Cepparotti
 Ordine degli Ingegneri della Provincia di Viterbo n. 392

Consulenza specialistica a cura di:
 N.A. Proprietà Responsabile Interferenti: **Ing. PIETRO MAZZOLI**
 Impresa Pizzarotti & C. S.p.A. **IMPRESA PIZZAROTTI**
 Ing. Pietro Mazzoli **BOCETTO ORDINE**
 Ordine degli Ingegneri della Provincia di Reggio Emilia n. 821

Titolo Elaborato: **Asse principale Pubblici Servizi Generale** Data Emisione Progetto: 18/03/2014
 Planimetria delle interferenze - Tav. 3/7 Scala: 1:2'000

		[RAAA]																		

