



- LEGENDA**
- CONFINI COMUNALI
  - VIABILITA' IN PROGETTO
- INTERFERENZE LINEARI**
- EAT - LINEA ELETTRICA AT
  - EMT - LINEA ELETTRICA MT
  - EBT - LINEA ELETTRICA BT
  - TLC - LINEA TELEFONICA
  - FOT - FIBRE OTTICHE
  - GAP - GASDOTTO AP
  - GMP - GASDOTTO MP
  - GBP - GASDOTTO BP
  - FOP - FOGNATURA IN PRESSIONE
  - FOG - FOGNATURA A GRAVITA'
  - ACP - ACQUEDOTTO IN PRESSIONE
  - ACG - ACQUEDOTTO A GRAVITA'
  - OLE - OLEODOTTO
  - ILL - ILLUMINAZIONE PUBBLICA
  - EBP - LINEA ELETTRICA BT

**ETICHETTA INTERFERENZA**


AAA - TIPOLOGIA DI INTERFERENZA  
 00-0 - CODICE ENTE INTERFERITO  
 000-00 - N. PROG. INTERFERENZA

- INTERFERENZE PUNTUALI**
- ETR - TRALICID LINEA ELETTRICA
  - ECB - NUOVA CABINA ELETTRICA
  - RIP - RIPETITORE TELEFONIA MOBILE
  - SOL - STAZIONE DI SOLLEVAMENTO

**CODICI ENTI INTERFERITI**

| CODICE | NOMINATIVO ENTE                |
|--------|--------------------------------|
| 05-0   | AMMINIST. DELLO STATO - PR     |
| 06-0   | REN - PR                       |
| 08-0   | EMILIAMBIENTE (ex ASCAII) - PR |
| L1-0   | ENEL DISTRIBUZIONE PR - PR     |
| L4-0   | ME IROWEB - FASTWEB-LEPIDA     |
| 31-0   | HIS - VE                       |
| 64-0   | SNAM PARMA - PR                |
| 70-0   | TELECOM PARMA - PR             |
| 70-1   | TELECOM BOLOGNA - BO           |
| 73-0   | TECOM PARMA - FI               |
| 75-0   | TSR - BO                       |
| 80-0   | WIND - VE                      |

**DESCRIZIONE DELLA MODIFICA:**  
 Aggiornamento tracciato esistente interferenze Emiliambiente  
 FOG-08-0-002-00 e ACP-08-004-00

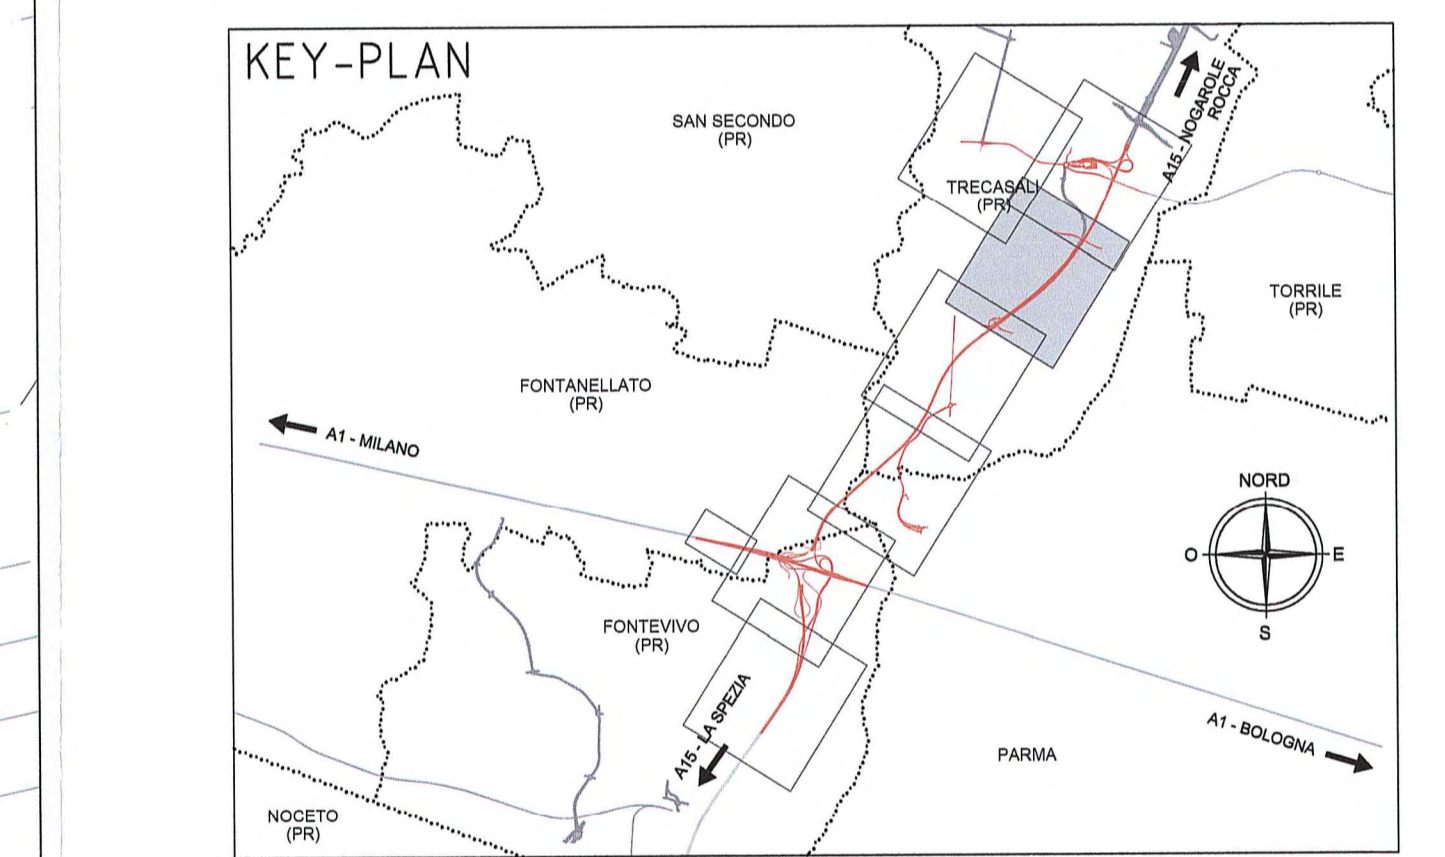

**Autocomitoriale della CISA S.p.A.**  
 Via Cambaro 26/A - Frazione Ponte Taro - 43015 NOCETO (PR)

**IMPRESA PIZZAROTTI**  
 FONDATA NEL 1910

**AUTOSTRADA DELLA CISA A15  
 RACCORDO AUTOSTRADALE A15/A22  
 CORRIDOIO PLURIMODALE TIRRENO-BRENNERO  
 RACCORDO AUTOSTRADALE FRA L'AUTOSTRADA DELLA CISA-FONTEVIVO (PR)  
 E L'AUTOSTRADA DEL BRENNERO-NOGARELLO ROCCA (VR), IL LOTTO.  
 [C.U.P. G6180400060008] [C.I.G. 307068161E]**

**PROGETTO ESECUTIVO**

Autocomitoriale della CISA S.p.A.      Il Direttore TIRRE:      Il Responsabile Progettazione:      Il Progettista:

IMPRESA PIZZAROTTI & C. S.p.A.      Il Geologo: NA

IMPRESA PIZZAROTTI & C. S.p.A.      Il Progettista:  
 Ing. Fabio Nigrelli  
 Ordine degli Ingegneri della Provincia di Palermo n. 3581  
 Coordinatore per la Sicurezza in fase di Progettazione:  
 Ing. Giovanni Maria Cepparotti  
 Ordine degli Ingegneri della Provincia di Viterbo n. 392

Consulenza specialistica a cura di:  
 N.A.      Progettista Responsabile Integrazione Prestazioni Specialistiche:  
 Ing. Pietro Mazzoli  
 IMPRESA PIZZAROTTI  
 Ordine degli Ingegneri della Provincia di Parma n. 821

Titolo Elaborato: **Asse principale Pubblici servizi Generale**      Data Emisione Progetto: 18/03/2014  
 Planimetria delle interferenze - Tav. 5/7      Scala: 1:2'000

Idroresse engineering      PIZZAROTTI      VIA

| NUM. IDENTIFICAZIONE | CODICE CANTIERE | LOTTO | FASE | ENTE | AMBITO | DE. SPESA | ALTO SPESA | INTE. SPESA | TPO DEC. | NUM. PRON. DEC. | REVISIONE |
|----------------------|-----------------|-------|------|------|--------|-----------|------------|-------------|----------|-----------------|-----------|
|                      | RAAA            | 1     | E    | 1    | AP     |           | 00         | 0           | PL       | OOS             | C         |

SCALA GRAFICA: 0 40 m 80 m 120 m 160 m 200 m