DESCRIZIONE DELLA MODIFICA:
A recepimento dell'istruttoria RINA prot. n° 730 del 08/09/2014, le presenti tavole relative all'asse principale (AP) mostrano unicamente i sottoservizi interferenti con le viabilità i cui progetti ricadono nel capitolo relativo all'asse principale.
A tal fine, il riferimento esterno XRIF _PRO _INTERFERENZE _SDF _B (valido per le macroaree AP, SA e VO) è stato suddiviso in tre riferimenti esterni ciascuno valido unicamente per la macroarea di competenza.
Pertanto, sono state eliminate tutte le interferenze non attinenti con l'asse principale.

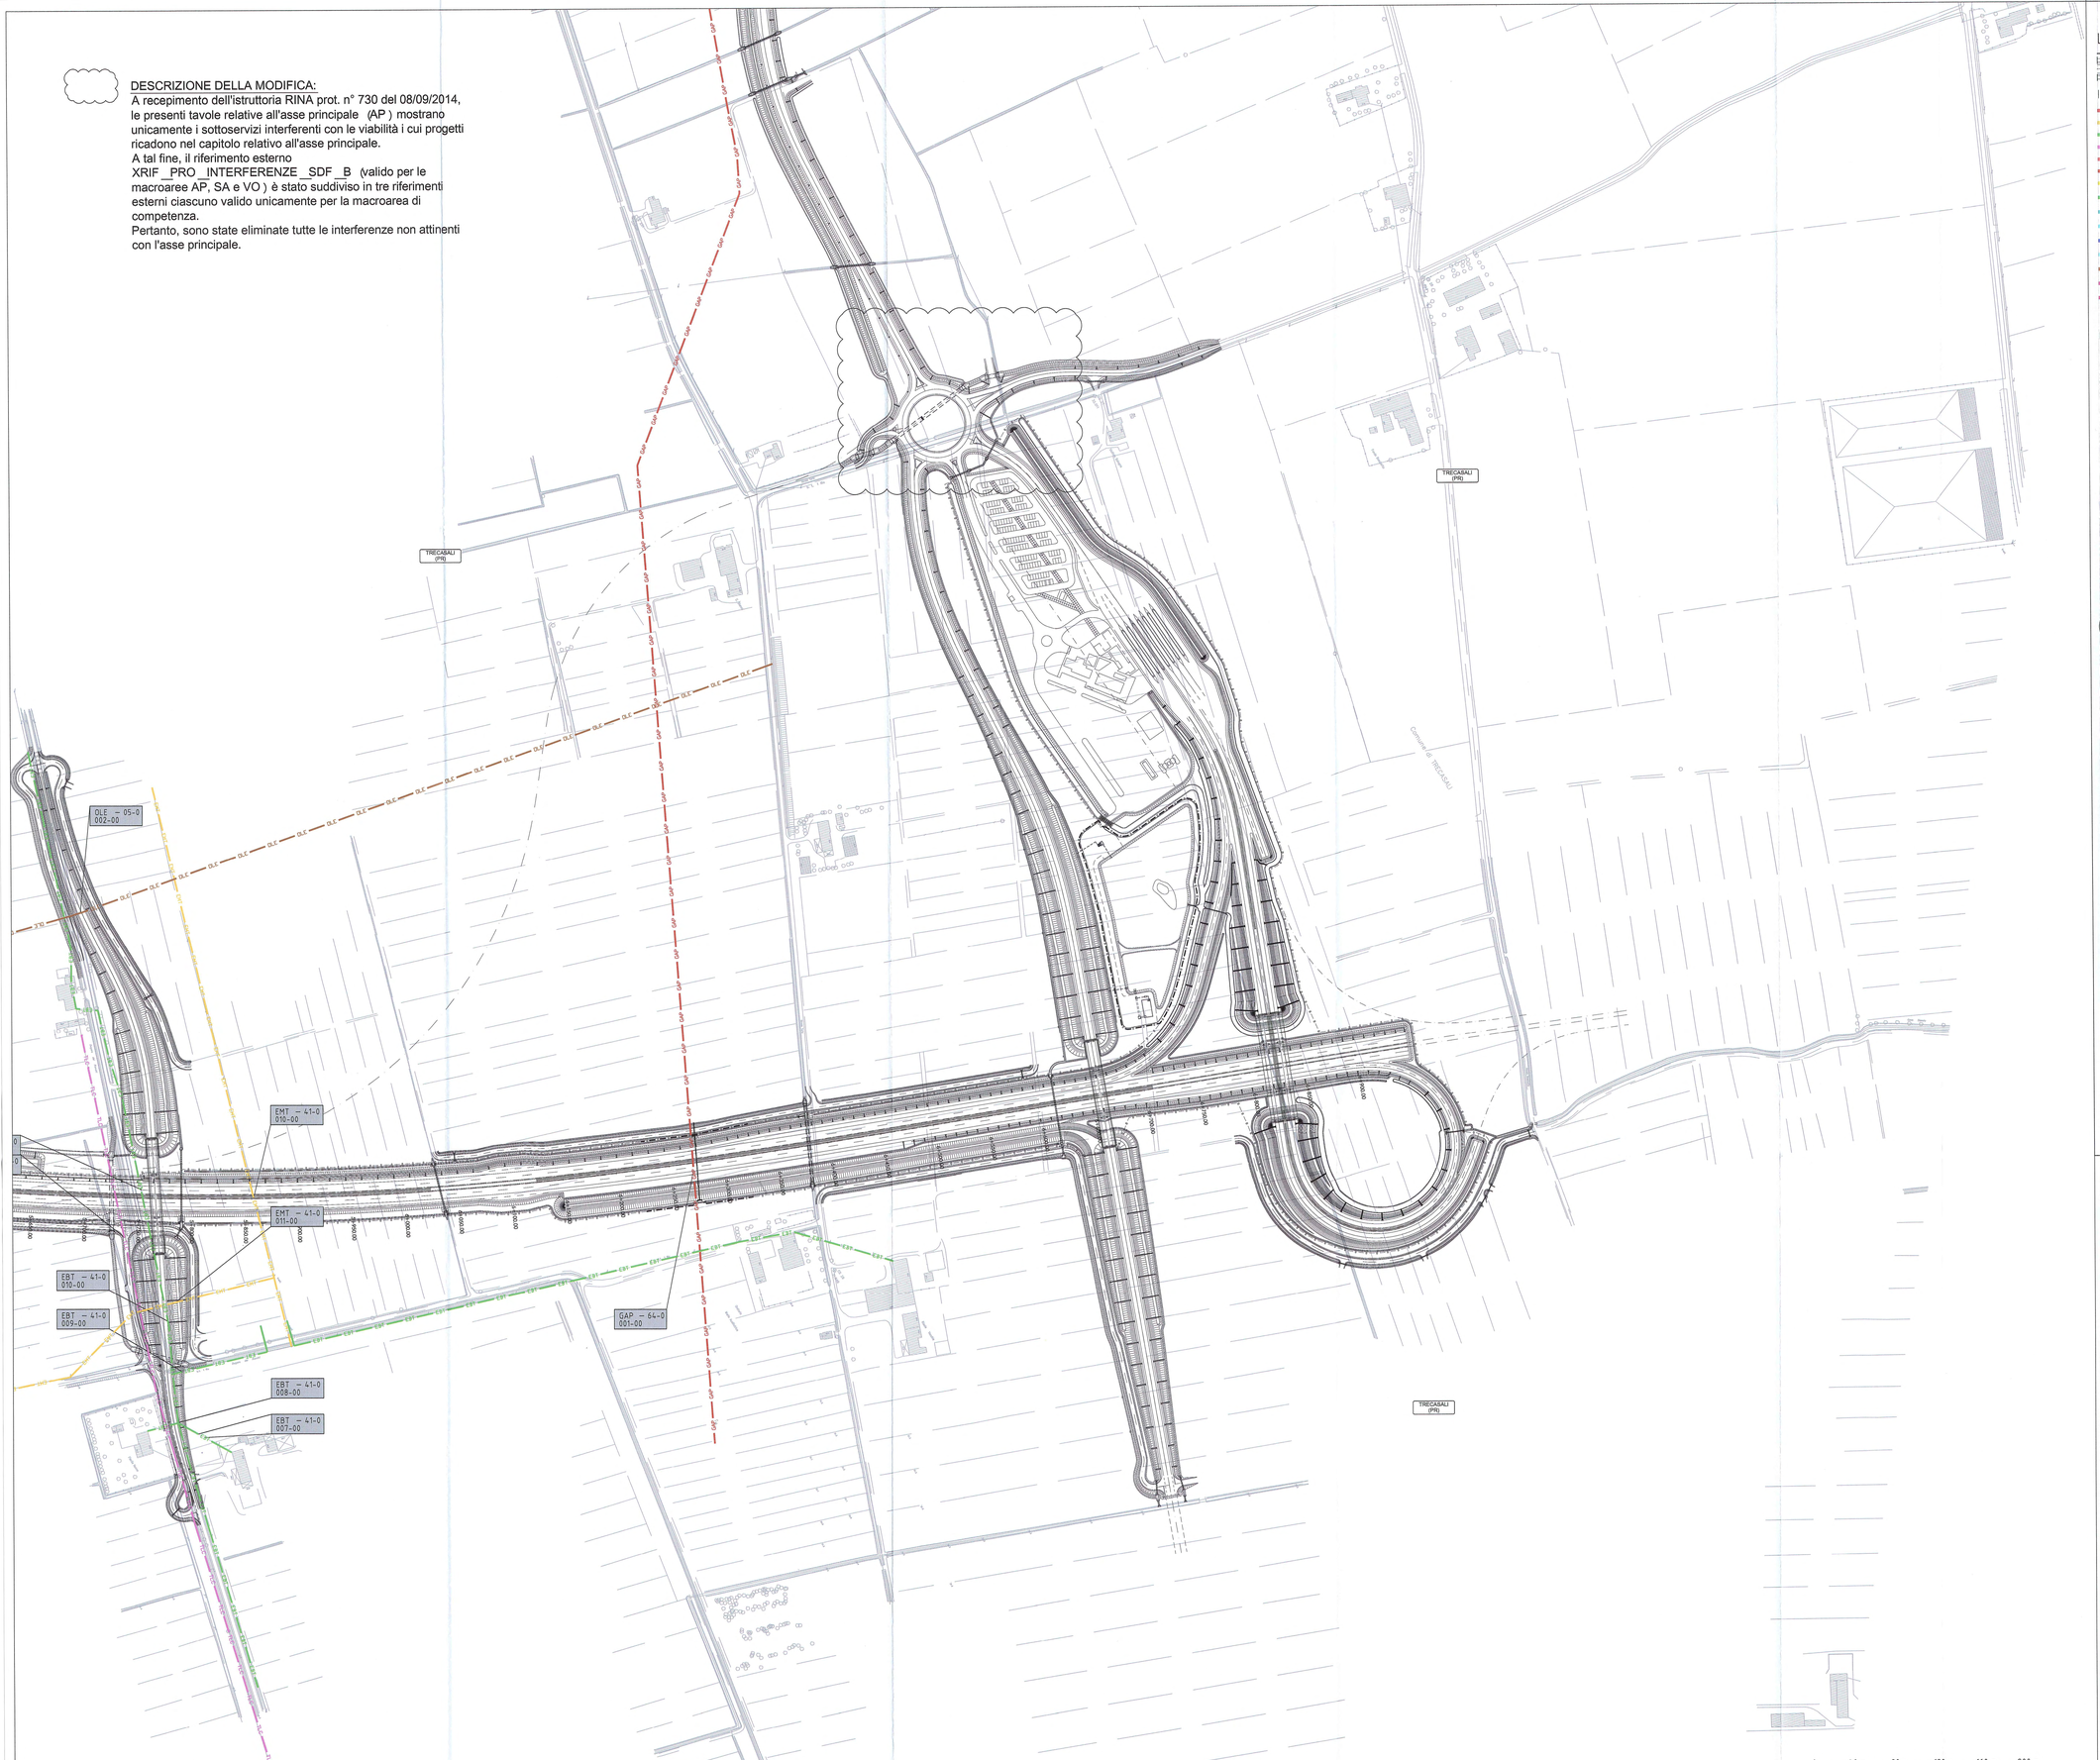

LEGENDA

CONFINI COMUNALI
VIABILITA' IN PROGETTO

INTERFERENZE LINEARI

- EAT – LINEA ELETTRICA AT
- EMT – LINEA ELETTRICA MT
- EBT – LINEA ELETTRICA BT
- TLC – LINEA TELEFONICA
- FOT – FIBRE OTTICHE
- GAP – GASDOTTO AP
- GMP – GASDOTTO MP
- GBP – GASDOTTO BP
- FOP – FOGNATURA IN PRESSIONE
- FOG – FOGNATURA A GRAVITÁ
- ACP – ACQUEDOTTO IN PRESSIONE
- ACG – ACQUEDOTTO A GRAVITÁ
- OLE – OLEODOTTO
- ILL – ILLUMINAZIONE PUBBLICA
- EBP – LINEA ELETTRICA BT

ETICHETTA INTERFERENZA

AAA – 00-0 000-00

AAA = TIPOLOGIA DI INTERFERENZA
00-0 = CODICE ENTE INTERFERITO
000-00 = N. PROG. INTERFERENZA

INTERFERENZE PUNTUALI

- ETR – TRALICCIO LINEA ELETTRICA
- ECB – NUOVA CABINA ELETTRICA
- RIP – RIPETITORE TELEFONIA MOBILE
- SOL – STAZIONE DI SOLLEVAMENTO

CODICI ENTI INTERFERITI

CODICE	NOMINATIVO ENTE
05-0	AMMINIST. DELLO STATO - PR
06-0	REN - PR
08-0	EMILIAMBIENTE (ex ASCAA) - PR
41-0	ENEL DISTRIBUZIONE PR - PR
44-0	METROWEB-FASTWEB-LEPIDA
57-0	ING - MI
64-0	SNAM PARMA - PR
70-0	TELECOM PARMA - PR
70-1	TELECOM BOLOGNA - BO
73-0	TERNA PARMA - FI
75-0	TIM - BO
80-0	WIND - VE

DESCRIZIONE DELLA MODIFICA:
Aggiornamento legenda enti interferiti: la modifica si è resa necessaria in quanto alcuni enti non risultano interessati dalla presenza di interferenze, come gli enti pubblici.

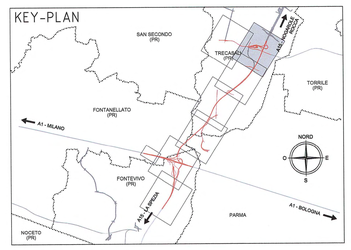

Committente:
AUTOCAMIONALE DELLA CISA S.P.A.
Via Camboara 26/A - Frazione Ponte Taro - 43015 NOCETO (PR)

Impresa Esecutrice:
PIZZAROTTI FONDATA NEL 1910

AUTOSTRADA DELLA CISA A15
RACCORDO AUTOSTRADALE A15/A22
CORRIDOIO PLURIMODALE TIRRENO-BRENNERO
RACCORDO AUTOSTRADALE FRA L' AUTOSTRADA DELLA CISA-FONTEVIVO (PR) E L' AUTOSTRADA DEL BRENNERO-NOGAROLE ROCCA (VR). I LOTTO.

C.U.P. G61B04000060008 | C.I.G. 307068161E

PROGETTO ESECUTIVO

AUTOCAMIONALE DELLA CISA S.p.A.
Il Direttore TIBRE: | Il Responsabile del Procedimento: | Il Presidente:

IMPRESA PIZZAROTTI & C. S.p.A.
Il Direttore Tecnico: IMPRESA PIZZAROTTI & C. S.p.A. Il Responsabile di Progetto Dott. Ing. Luca Bondanelli

Il Geologo: NA

PROGETTAZIONE DI:
PIZZAROTTI FONDATA NEL 1910
A.T.I.: idroesse engineering MANDANTARIA | ROCKSOIL S.p.A. MANDANTE | VIA MANDANTE

Il Progettista: Ing. Fabio Nigrelli
Ordine degli ingegneri della Provincia di Palermo n. 5581

Coordinatore per la Sicurezza in fase di Progettazione: Ing. Giovanni Maria Cepparotti
Ordine degli Ingegneri della Provincia di Viterbo n. 392

Consulenza specialistica a cura di: N.A.

Progettista Responsabile Integrazione Prestazioni Specialistiche: Impresa Pizzarotti & C. S.p.A. Ing. Pietro Mazzoli
Ordine degli Ingegneri della Provincia di Parma n. 821

Ing. PIETRO MAZZOLI
IMPRESA PIZZAROTTI
VISTO DI ORDINE
INGEGNERI PARMA n.821

Titolo Elaborato:
Asse principale
Pubblici Servizi
Generale
Planimetria delle interferenze - Tav. 6/7

Data Emissione Progetto: 18/03/2014
Scala: 1:2'000

Identif. Elaborato:

N.RO IDENTIFICATIVO	CODICE COMMESSA	LOTTO	FASE	ENTE	AMBITO	CAT. OPERA	N.RO OPERA	PARTE OPERA	TIPO DOC.	N.RO PROGR. DOC.	REVISIONE
	RAAA	1	E	I	AP	PS	00	G	PL	006	B

Rev.	Data	DESCRIZIONE REVISIONE	Redatto	Controllato	Approvato
B	02/10/2014	Istruttoria RINA prot. n° 730 del 08/09/2014	PORCARI	NIGRELLI	MAZZOLI
A	09/07/2014	EMISSIONE PROGETTO ESECUTIVO	GABATEL	NIGRELLI	MAZZOLI

IL PRESENTE DISEGNO NON PUO' ESSERE COPIATO, RIPRODOTTO O ALTRIMENTI PUBBLICATO, IN TUTO O IN PARTE, SENZA IL CONSENSO SCRITTO DELLA DITTA. CON ESSO SON AUTORIZZATI SOLO GLI USI CONSENTITI DALLA CONVENZIONE VIGENTE