

DESCRIZIONE DELLA MODIFICA:
Sono stati eliminati i sottoservizi non attinenti con Telecom Parma

- LEGENDA**
- CONFINI COMUNALI
 - VIABILITA' IN PROGETTO
- INTERFERENZE LINEARI**
- EAT - LINEA ELETTRICA AT
 - EMT - LINEA ELETTRICA MT
 - EBT - LINEA ELETTRICA BT
 - TLC - LINEA TELEFONICA
 - FOT - FIBRE OTTICHE
 - GAP - GASDOTTO AP
 - GMP - GASDOTTO MP
 - GBP - GASDOTTO BP
 - FOP - FOGNATURA IN PRESSIONE
 - FOG - FOGNATURA A GRAVITA'
 - ACP - ACQUEDOTTO IN PRESSIONE
 - ACG - ACQUEDOTTO A GRAVITA'
 - OLE - OLEODOTTO
 - ILL - ILLUMINAZIONE PUBBLICA
 - EBP - LINEA ELETTRICA BT

ETICHETTA INTERFERENZA



AAA-00-00 = TIPOLOGIA DI INTERFERENZA
 00-00 = CODICE ENTE INTERFERITO
 000-000 = N. PROG. INTERFERENZA

- INTERFERENZE PUNTUALI**
- ETR - TRALICCIO LINEA ELETTRICA
 - ECB - NUOVA CABINA ELETTRICA
 - RIP - RIPETITORE TELEFONIA MOBILE
 - SOL - STAZIONE DI SOLLEVAMENTO

CODICI ENTI INTERFERITI

CODICE	NOMINATIVO ENTE
01-0	AMMINIST. DELLO STATO - PR
02-0	IREN - PR
03-0	EMILIAAMBIENTE (ex ASCAAs) - PR
04-0	ENEL DISTRIBUZIONE PR - PR
05-0	ME FIBRES - FASTWEB - LEPIDA
06-0	HSB - PR
07-0	SNAM PARMA - PR
08-0	TELECOM PARMA - PR
09-0	TELECOM BOLOGNA - BO
10-0	TECNA PARMA - PR
11-0	TH - BO
12-0	WIND - VE

DESCRIZIONE DELLA MODIFICA:
Aggiornamento legenda enti interferiti: la modifica si è resa necessaria in quanto alcuni enti non risultano interessati dalla presenza di interferenze, come gli enti pubblici.

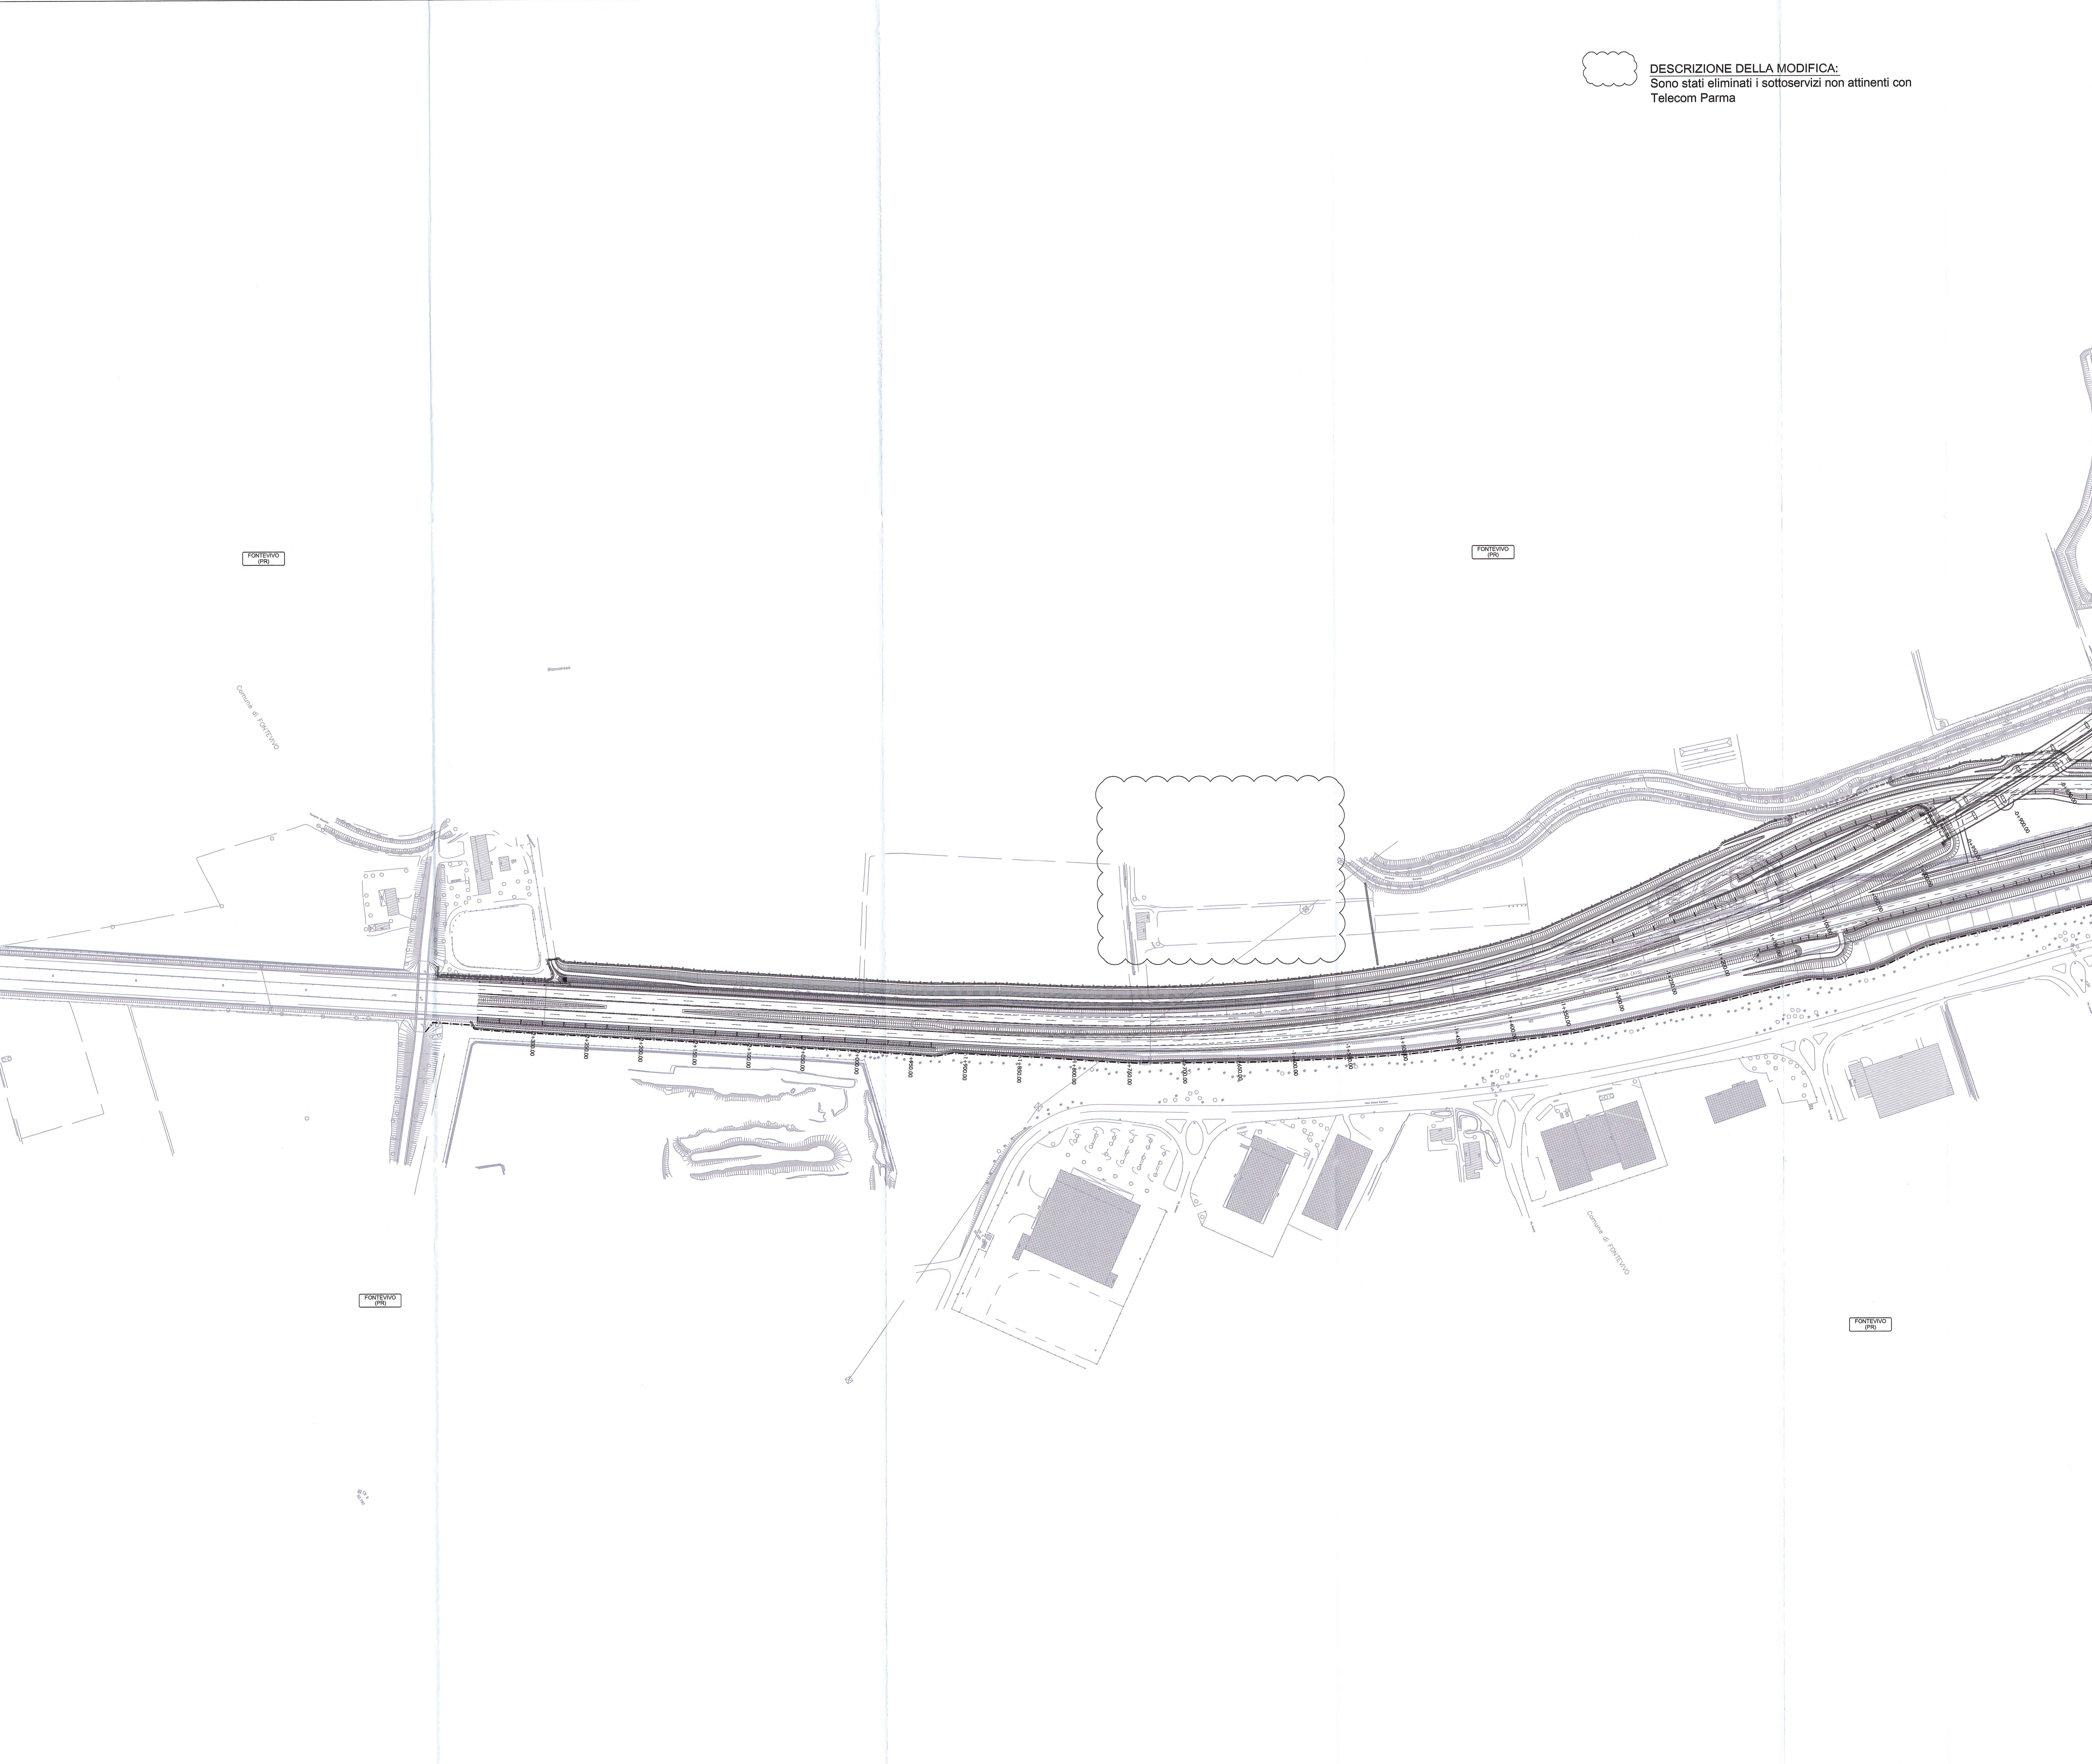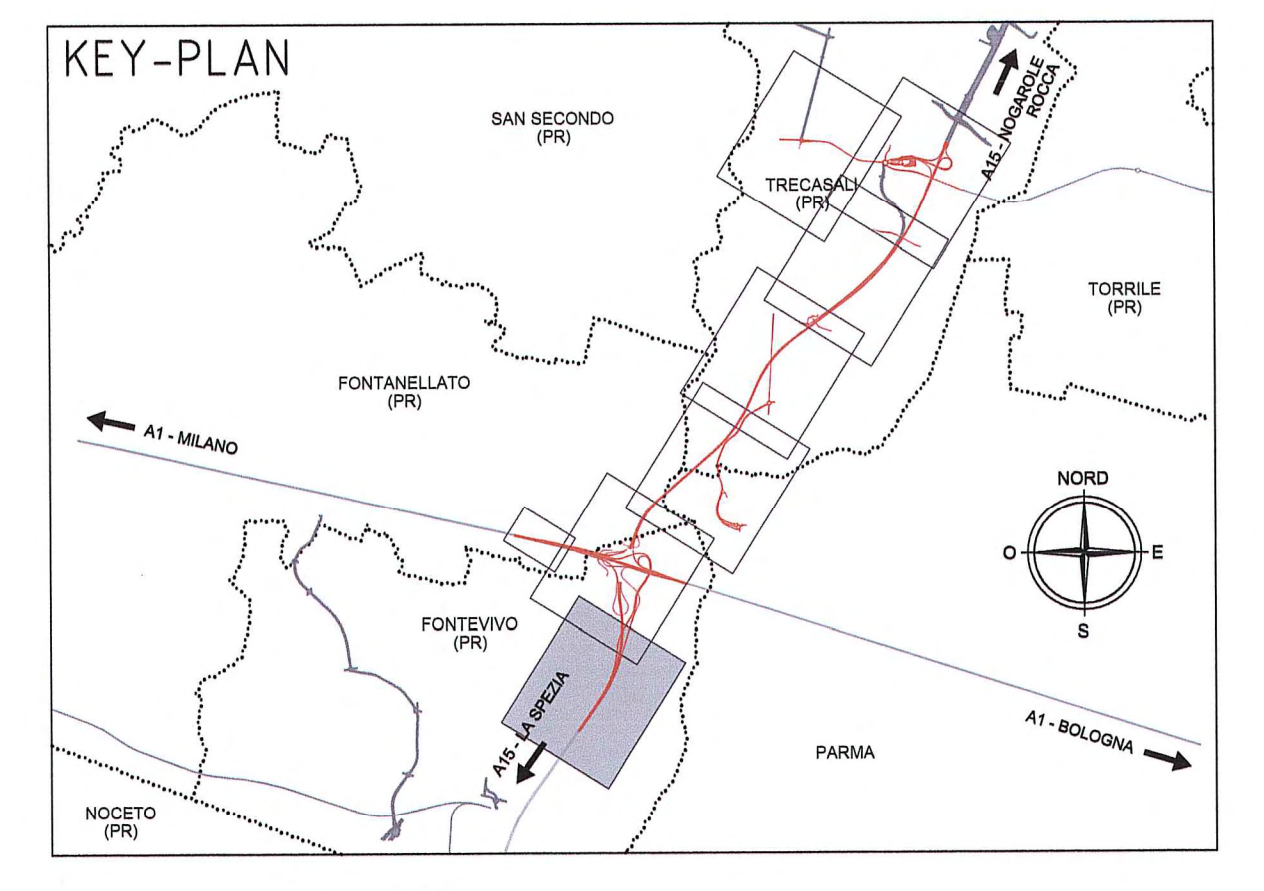

Autocamionale della CISA S.p.A.
Via Combaro 26/A - Frazione Ponte Taro - 43015 NOCETO (PR)

IMPRESA PIZZAROTTI
FONDATA NEL 1910

**AUTOSTRADA DELLA CISA A15
RACCORDO AUTOSTRADALE A15/A22
CORRIDOIO PLURIMODALE TIRRENO-BRENNERO
RACCORDO AUTOSTRADALE FRA L' AUTOSTRADA DELLA CISA-FONTEVIVO (PR)
E L' AUTOSTRADA DEL BRENNERO-NOGAROLE ROCCA (VR). I LOTTO.**
C.U.P. G61B0400060008 C.I.G. 307068161E

PROGETTO ESECUTIVO

Autocamionale della CISA S.p.A. Il Direttore TIRRE: Il Responsabile per il Procedimento: Il Progettista:

IMPRESA PIZZAROTTI IMPRESA PIZZAROTTI & C. S.p.A.
Il Direttore Tecnico: Il Responsabile del Progetto: Dott. Ing. Luca Bondanoni

Il Geologo: NA

PROGETTAZIONE DI: Il Progettista:
IMPRESA PIZZAROTTI Ing. Fabio Nigrelli
FONDATA NEL 1910 Ordine degli Ingegneri della Provincia di Parma n. 3551
A.T.I. idrosse rocksoil VIA Coordinatore per la Sicurezza in fase di Progettazione:
engineering s.p.a. s.p.a. Ing. Giovanni Maria Cepparotti
MANTOVA MANTOVA MANTOVA Ordine degli Ingegneri della Provincia di Viterbo n. 392

Consulenza specialistica e cura di: Progettista Responsabile: Ing. PIETRO MAZZOLI
N.A. Impresa Pizzarotti & C. S.p.A. Impresa Pizzarotti & C. S.p.A.
Ing. Pietro Mazzoli Ing. Pietro Mazzoli Uscritto Ordine degli Ingegneri della Provincia di Parma n. 821

Titolo Elaborato: **Asse Principale Pubblici Servizi Generale** Data Emisione Progetto: 18/03/2014
Planimetria delle interferenze - TELECOM PARMA - Tav. 1/7 Scala: 1:2'000

Identif. Elaborato:

NUM. IDENTIFICATIVO	CODICE COMANDA	LETT.	FOCE	ENTE	AMBITO	DETT. OPERA	NUM. OPERA	NUM. OPERA	NUM. OPERA	NUM. OPERA	NUM. OPERA	NUM. OPERA
	RAAA	1	E	1	AP	PS	00	00	00	00	00	00

SCALA GRAFICA 0 40 m 80 m 120 m 160 m 200 m