

**DESCRIZIONE DELLA MODIFICA:**  
Sono stati eliminati i sottoservizi non attinenti con Telecom Parma

- LEGENDA**
- CONFINI COMUNALI
  - VIABILITA' IN PROGETTO
- INTERFERENZE LINEARI**
- EAT - LINEA ELETTRICA AT
  - EMT - LINEA ELETTRICA MT
  - EBT - LINEA ELETTRICA BT
  - TLC - LINEA TELEFONICA
  - FOT - FIBRE OTTICHE
  - GAP - GASDOTTO AP
  - GMP - GASDOTTO MP
  - GBP - GASDOTTO BP
  - FOP - FOGNATURA IN PRESSIONE
  - FOG - FOGNATURA A GRAVITA'
  - ACP - ACQUEDOTTO IN PRESSIONE
  - ACG - ACQUEDOTTO A GRAVITA'
  - OLE - OLEODOTTO
  - ILL - ILLUMINAZIONE PUBBLICA
  - EBP - LINEA ELETTRICA BT

**ETICHETTA INTERFERENZA**

AAA-00-0  
000-00


AAA = TIPOLOGIA DI INTERFERENZA  
00-0 = CODICE ENTE INTERFERITO  
000-00 = N. PROG. INTERFERENZA

- INTERFERENZE PUNTUALI**
- ETR - TRALICCIO LINEA ELETTRICA
  - ECB - NUOVA CABINA ELETTRICA
  - RIP - RIPETITORE TELEFONIA MOBILE
  - SOL - STAZIONE DI SOLLEVAMENTO

**CODICI ENTI INTERFERITI**

CODICE	NOMINATIVO ENTE
05-0	AMMINIST. DELLO STATO - PR
06-0	IREN - PR
08-0	EMILIAENTE (ex ASCAA) - PR
41-0	ENEL DISTRIBUZIONE PR - PR
44-0	NETWEB-FASTWEB-LEPIDA
51-0	INSE - RI
61-0	SNAM PARMA - PR
70-0	TELECOM PARMA - PR
70-1	TELECOM BOLOGNA - SO
73-0	TERNA PARMA - FI
75-0	TIR - SO
80-0	WIND - VE

**DESCRIZIONE DELLA MODIFICA:**  
Aggiornamento legenda enti interferiti: la modifica si è resa necessaria in quanto alcuni enti non risultano interessati dalla presenza di interferenze, come gli enti pubblici.

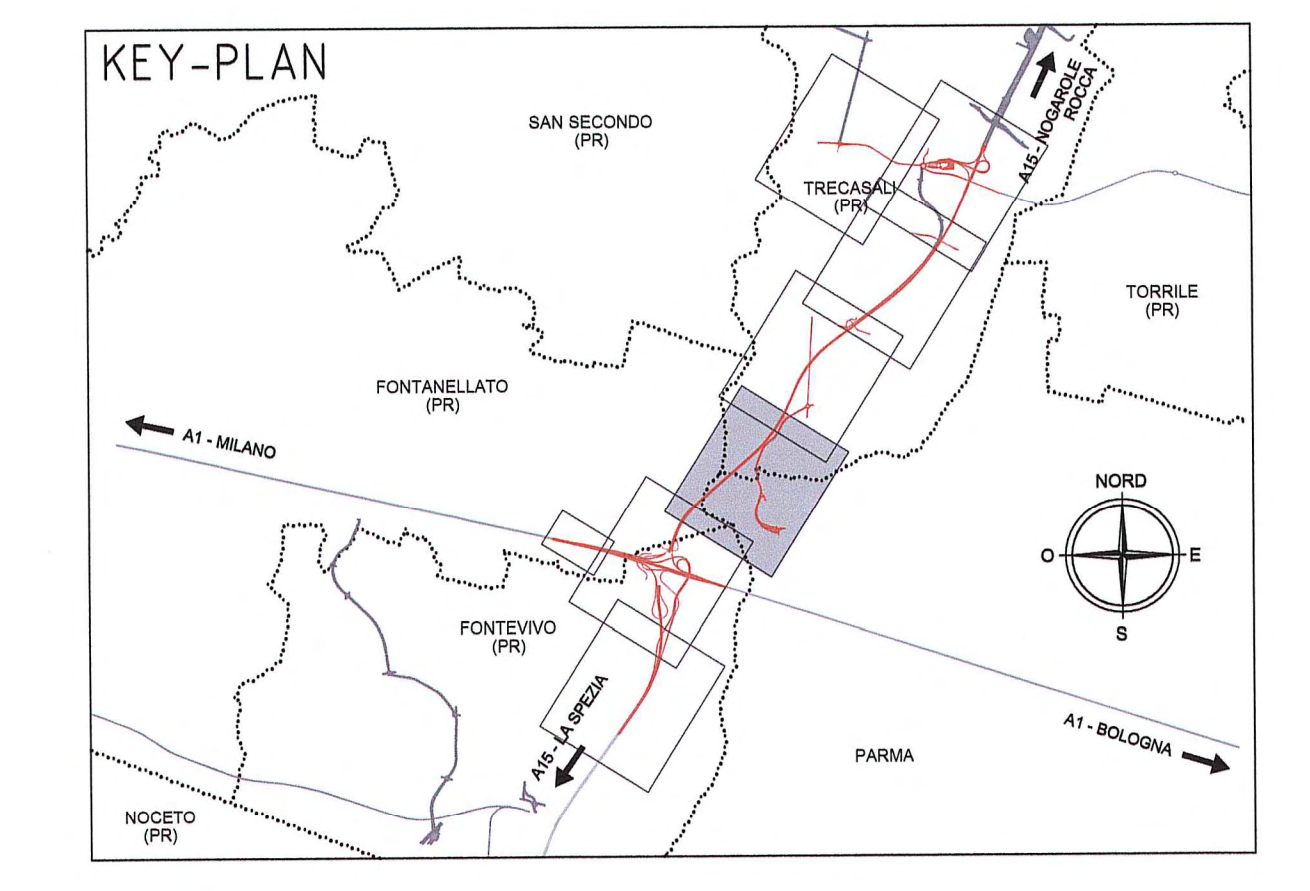

**Autocomitoriale della CISA S.p.A.**  
Via Combarra 26/A - Frazione Ponte Taro - 43015 NOCETO (PR)

**IMPRESA PIZZAROTTI**  
FONDATA NEL 1910

**AUTOSTRADA DELLA CISA A15  
RACCORDO AUTOSTRADALE A15/A22  
CORRIDOIO PLURIMODALE TIRRENO-BRENNERO  
RACCORDO AUTOSTRADALE FRA L'AUTOSTRADA DELLA CISA-FONTEVIVO (PR)  
E L'AUTOSTRADA DEL BRENNERO-NOGARELLO ROCCA (VR), I LOTTO.**  
C.U.P. G6180400060008 C.I.G. 307068161E

**PROGETTO ESECUTIVO**

Autocomitoriale della CISA S.p.A. Il Direttore: *[Firma]* Il Responsabile Progettazione: *[Firma]* Il Progettista: *[Firma]*

IMPRESA PIZZAROTTI & C. S.p.A.  
Il Direttore Tecnico: **Il Responsabile di Progetto: Dott. Ing. Luca Bonadoni.** Il Geologo: NA

PROGETTAZIONE DI: **IMPRESA PIZZAROTTI & C. S.p.A.** Il Progettista: Ing. Fabio Nigrelli  
Ordine degli Ingegneri della Provincia di Parma n. 3581  
A.T.I.: **idrosse** **ROCKSOIL** **VIA** Coordinatore per la Sicurezza in fase di Progettazione: Ing. Giovanni Maria Cepparotti  
Ordine degli Ingegneri della Provincia di Viterbo n. 392

Consulenza specialistica a cura di: N.A. Progettista Responsabile Integrazione Prestazioni Specialistiche: Impresa Pizzarotti & C. S.p.A. Ing. **PIETRO MAZZOLI**  
Ing. Pietro Mazzoli  
Ordine degli Ingegneri della Provincia di **REGGIO EMILIA**

Titolo Elaborato: **Asse principale Pubblici Servizi Generale** Data Emersione Progetto: 18/03/2014  
**Pianimetria delle interferenze - TELECOM PARMA - Tav. 3/7** Scala: 1:2000

NO INTERFERENZA	CODICE DANARO	LOTTO	PAGE	INTE	AMBITO	OGG. OPERA	NO. OPERA	INTE. OPERA	TIPO DOC.	NO. PROD. DOC.	BOZZONE
1	RAAA	1	E	1	AP	00	G	PL	017	B	

0 40 m 80 m 120 m 160 m 200 m  
SCALA GRAFICA