

DESCRIZIONE DELLA MODIFICA:
TLC-70-0-011-00 non più interferente a seguito modifica
cavalcavia di Via Grande

- LEGENDA**
- CONFINI COMUNALI
 - VIABILITA' IN PROGETTO
- INTERFERENZE LINEARI**
- EAT - LINEA ELETTRICA AT
 - EMT - LINEA ELETTRICA MT
 - EBT - LINEA ELETTRICA BT
 - TLC - LINEA TELEFONICA
 - FOT - FIBRE OTTICHE
 - GAP - GASDOTTO AP
 - GMP - GASDOTTO MP
 - GSP - GASDOTTO BP
 - FOP - FOGNATURA IN PRESSIONE
 - FOG - FOGNATURA A GRAVITA'
 - ACP - ACQUEDOTTO IN PRESSIONE
 - ACG - ACQUEDOTTO A GRAVITA'
 - OLE - OLEODOTTO
 - ILL - ILLUMINAZIONE PUBBLICA
 - EBP - LINEA ELETTRICA BT


ETICHETTA INTERFERENZA

AAA - TIPOLOGIA DI INTERFERENZA
00-0 - CODICE ENTE INTERFERITO
000-00 - N. PROG. INTERFERENZA

- INTERFERENZE PUNTUALI**
- ETR - TRALICCIO LINEA ELETTRICA
 - ECB - NUOVA CABINA ELETTRICA
 - RIP - RIPETITORE TELEFONIA MOBILE
 - SOL - STAZIONE DI SOLLEVAMENTO

CODICI ENTI INTERFERITI

CODICE	NOMINATIVO ENTE
35-0	MINIST. DELLO STATO - PR
54-0	BEN - PR
68-0	DMILAMBENTE (ex ASCAI) - PR
44-0	ENEL DISTRIBUZIONE PR - PR
44-0	NETWORKS-FASTWEB-LEPDA
51-0	INIG - PR
64-0	SNAM PARMA - PR
70-0	TELECOM PARMA - PR
70-1	TELECOM BOLOGNA - BO
73-0	TSNA PARMA - FI
75-0	TR - BO
85-0	WIND - VE

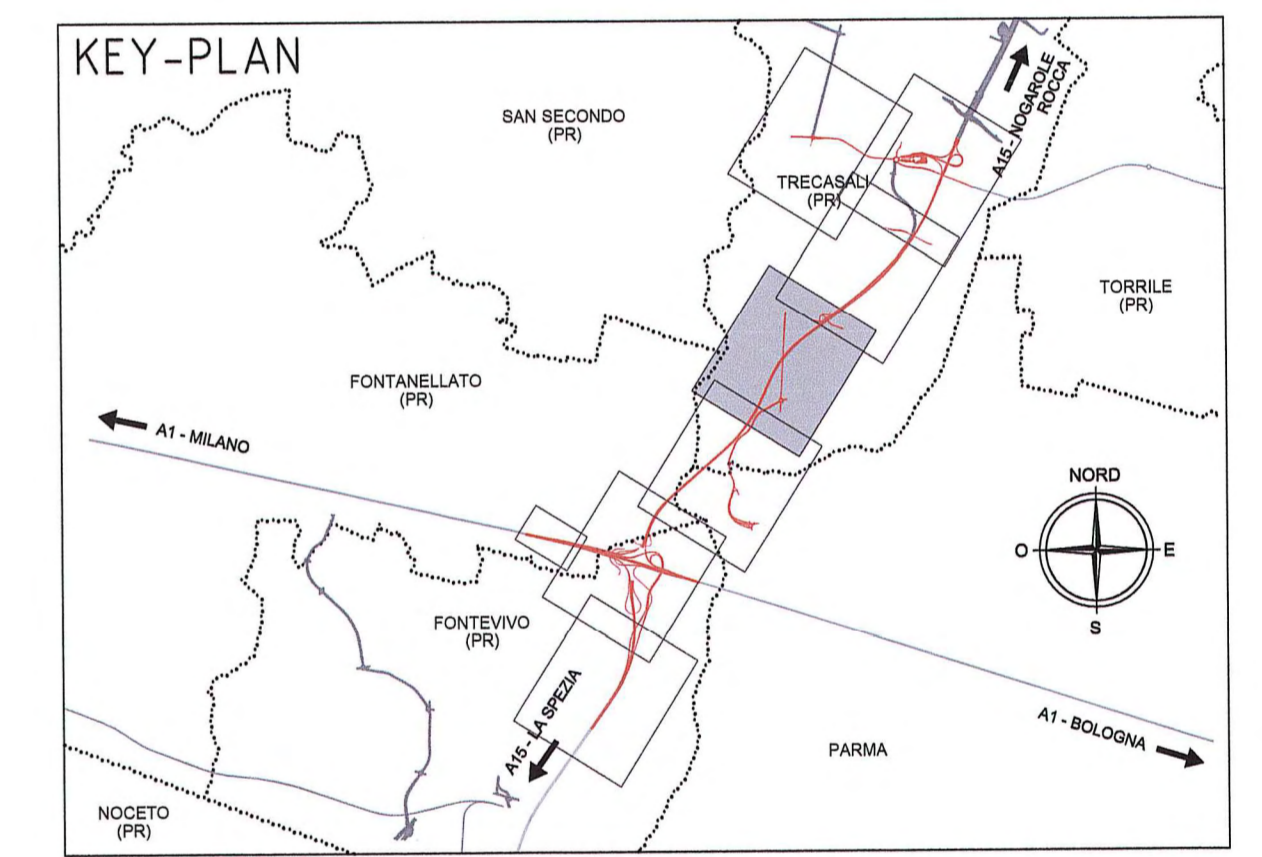

Comittente: **AUTOCAMIONALE DELLA CISA S.P.A.**
Via Camboara 26/A - Frazione Ponte Taro - 43015 NOCETO (PR)

Impresa Esecutiva: **PIZZAROTTI**
FONDATA NEL 1910

**AUTOSTRADA DELLA CISA A15
RACCORDO AUTOSTRADALE A15/A22
CORRIDOIO PLURIMODALE TIRRENO-BRENNERO
RACCORDO AUTOSTRADALE FRA L'AUTOSTRADA DELLA CISA- FONTEVIVO (PR)
E L'AUTOSTRADA DEL BRENNERO-NOGAROLE ROCCA (VR), I LOTTO.**
C.U.P. G61B0400060008 C.I.G. 307068161E

PROGETTO ESECUTIVO

AUTOCAMIONALE DELLA CISA S.P.A.
Il Direttore TIRRENO: Il Responsabile del Procedimento: Il Progettista:

IMPRESA PIZZAROTTI **IMPRESA PIZZAROTTI & C. S.p.A.** Il Geologo:
Il Direttore Tecnico: *Il Responsabile del Progetto:* **Dest. Ing. Luca Bonanni** NA

PROGETTAZIONE DI: **PIZZAROTTI** Il Progettista:
A.T.A. **idroses** **rock&roll** **VIA** **PIZZAROTTI**
engineering **PIZZAROTTI**
Il Direttore degli Ingegneri della Provincia di Parma n. 3581
Coordinatore per la Sicurezza in fase di Progettazione:

Consulenza specialistica a cura di: **PIZZAROTTI**
N.A. **PIZZAROTTI**
Progettista Responsabile Ingegneria: **PIZZAROTTI**
Impresa Pizzarotti & C. **PIZZAROTTI**
Ing. Pietro Mazzoli **PIZZAROTTI**
Ordine degli Ingegneri della Provincia di Parma n. 821

Titolo Elaborato: **Asse Principale Pubblici Servizi Generale** Data Emisione Progetto: **18/03/2014**
Planimetria delle interferenze - TELECOM PARMA - Tav. 4/7 Scala: **1:2'000**

Identif. Elaborato:

NO	DATA	DESCRIZIONE	ELABORATO DA	VERIFICATO DA	APPROVATO DA
1	18/03/2014	REVISIONE PROGETTO ESECUTIVO	TESTA	INGRILLI	MAZZOLI

SCALA GRAFICA 0 40m 80m 120m 160m 200m