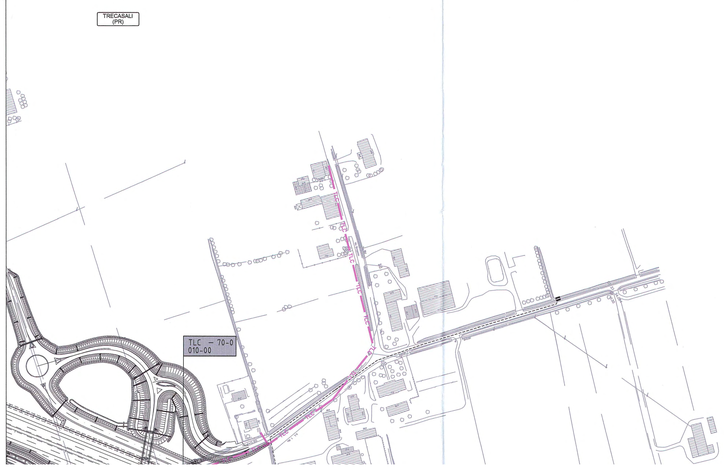

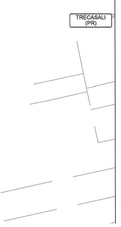

DESCRIZIONE DELLA MODIFICA:
TLC-70-0-011-00 non più interferente a seguito modifica cavalcavia di Via Grande

LEGENDA

CONFINI COMUNALI
VIABILITA' IN PROGETTO

INTERFERENZE LINEARI

- EAT – LINEA ELETTRICA AT
- EMT – LINEA ELETTRICA MT
- EBT – LINEA ELETTRICA BT
- TLC – LINEA TELEFONICA
- FOT – FIBRE OTTICHE
- GAP – GASDOTTO AP
- GMP – GASDOTTO MP
- GBP – GASDOTTO BP
- FOP – FOGNATURA IN PRESSIONE
- FOG – FOGNATURA A GRAVITÀ
- ACP – ACQUEDOTTO IN PRESSIONE
- ACG – ACQUEDOTTO A GRAVITÀ
- OLE – OLEODOTTO
- ILL – ILLUMINAZIONE PUBBLICA
- EBP – LINEA ELETTRICA BT

ETICHETTA INTERFERENZA

AAA – 00-0 000-00

AAA = TIPOLOGIA DI INTERFERENZA
00-0 = CODICE ENTE INTERFERITO
000-00 = N. PROG. INTERFERENZA

INTERFERENZE PUNTUALI

- ETR – TRALICCIO LINEA ELETTRICA
- ECB – NUOVA CABINA ELETTRICA
- RIP – RIPETITORE TELEFONIA MOBILE
- SOL – STAZIONE DI SOLLEVAMENTO

CODICI ENTI INTERFERITI

CODICE	NOMINATIVO ENTE
05-0	AMMINIST. DELLO STATO – PR
06-0	IREN – PR
08-0	EMILIAMBIENTE (ex ASCAA) – PR
41-0	ENEL DISTRIBUZIONE PR – PR
44-0	METROWEB-FASTWEB-LEPIDA
51-0	H3G – MI
64-0	SNAM PARMA – PR
70-0	TELECOM PARMA – PR
70-1	TELECOM BOLOGNA – BO
73-0	TERNA PARMA – FI
75-0	TIM – BO
80-0	WIND – VE

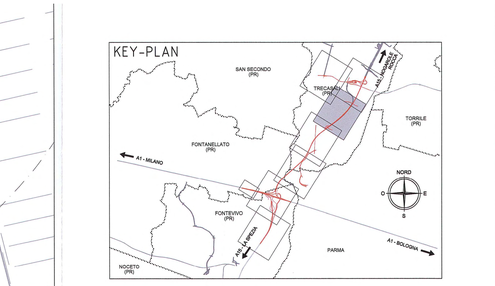

Committente:

AUTOCAMIONALE DELLA CISA S.P.A.
Via Camboara 26/A - Frazione Ponte Taro - 43015 NOCETO (PR)

Impresa Esecutrice:

PIZZAROTTI FONDATA NEL 1910

AUTOSTRADA DELLA CISA A15
RACCORDO AUTOSTRADALE A15/A22
CORRIDOIO PLURIMODALE TIRRENO-BRENNERO
RACCORDO AUTOSTRADALE FRA L' AUTOSTRADA DELLA CISA-FONTEVIVO (PR)
E L' AUTOSTRADA DEL BRENNERO-NOGAROLE ROCCA (VR). I LOTTO.

C.U.P. G61B04000060008 | C.I.G. 307068161E

PROGETTO ESECUTIVO

AUTOCAMIONALE DELLA CISA S.p.A.
Il Direttore TIBRE: | Il Responsabile del Procedimento: | Il Presidente:

IMPRESA PIZZAROTTI & C. S.p.A.
Il Direttore Tecnico:
IMPRESA PIZZAROTTI & C. S.p.A.
Il Responsabile di Progetto
Dott. Ing. Luca Bondanelli

Il Geologo: NA

PROGETTAZIONE DI:
PIZZAROTTI FONDATA NEL 1910
A.T.I.: idroesse engineering MANDATARIA | ROCKSOIL S.p.A. MANDANTE | VIA ASSOCIATI S.r.l. MANDANTE

Il Progettista:
Ing. Fabio Nigrelli
Ordine degli Ingegneri della Provincia di Palermo n. 3581

Coordinatore per la Sicurezza in fase di Progettazione:
Ing. Giovanni Maria Cepparotti
Ordine degli Ingegneri della Provincia di Viterbo n. 392

Consulenza specialistica a cura di:
N.A.

Progettista Responsabile Integrazione:
Impresa Pizzarotti & C. S.p.A.
Ing. Pietro Mazzoli
Ordine degli Ingegneri della Provincia di Parma n. 821
Ing. PIETRO MAZZOLI
IMPRESA PIZZAROTTI
ESCUTO ORDINE
INGEGNERI PARMA n.821

Titolo Elaborato:
Asse principale
Pubblici servizi
Generale
Planimetria delle interferenze - TELECOM PARMA - Tav. 5/7

Data Emissione Progetto: 18/03/2014
Scala: 1:2000

Identif. Elaborato:

N.RO IDENTIFICATIVO	CODICE COMMESSA	LOTTO	FASE	ENTE	AMBITO	CAT. OPERA	N.RO OPERA	PARTE OPERA	TPO DOC.	N.RO PROGR. DOC.	REVISIONE
	RAAA	1	E	I	AP	PS	00	G	PL	019	C

Rev.	Data	DESCRIZIONE REVISIONE	Redatto	Controllato	Approvato
C	27/02/2015	TLC 70-0-011-00 non più interferente	PORCARI	NIGRELLI	MAZZOLI
B	02/10/2014	Istruttoria RINA prot. n° 730 del 08/08/2014	PORCARI	NIGRELLI	MAZZOLI
A	09/07/2014	REMISSIONE PROGETTO ESECUTIVO	TERTA	NIGRELLI	MAZZOLI
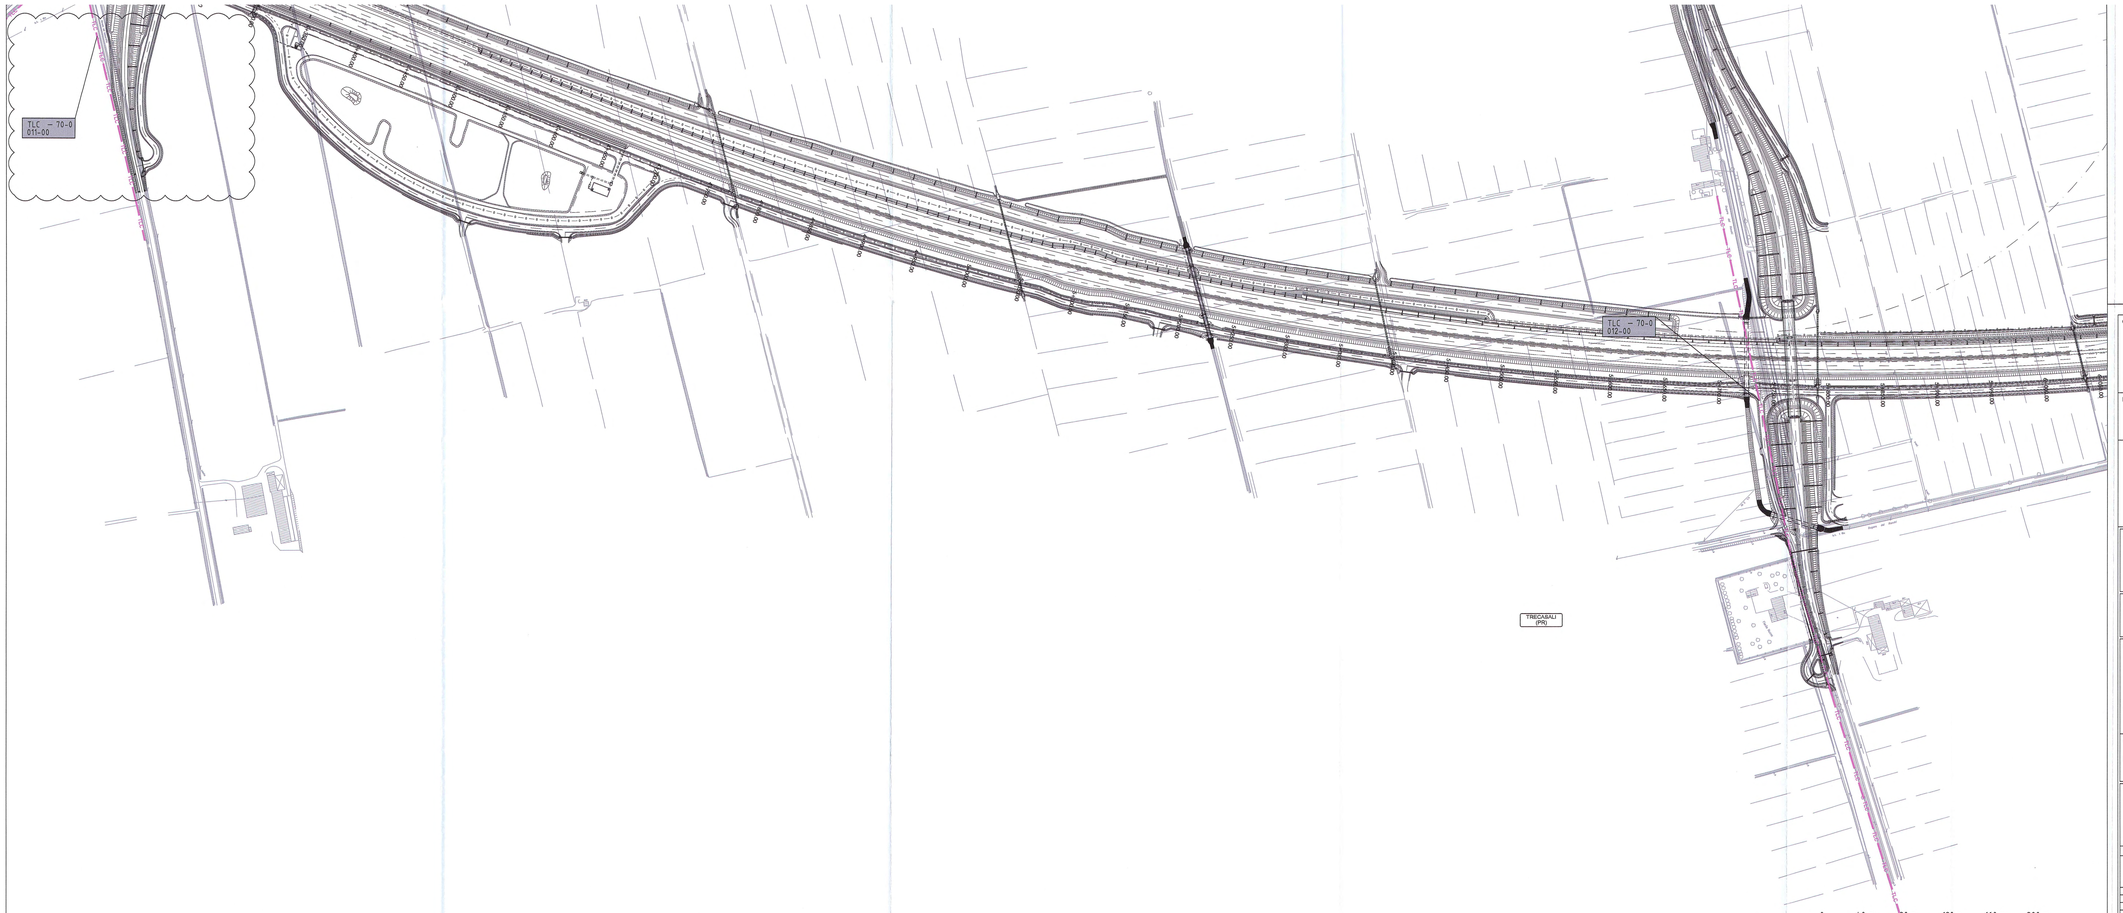
IL PRESENTE DISEGNO NON PUO' ESSERE COPIATO, RIPRODOTTO O COMUNICATO A TERZI, A PENA DEL RISARCIMENTO DEI DANNI. ART. 2598 C.C. E LEGGE SUL DIRITTO D'AUTORE (D.LGS. 196/2003 E D.LGS. 30/2005)