

DESCRIZIONE DELLA MODIFICA:
Sono stati eliminati i sottoservizi non attinenti con Telecom Parma

- LEGENDA**
- CONFINI COMUNALI
 - - - VIABILITA' IN PROGETTO
- INTERFERENZE LINEARI**
- EAT - LINEA ELETTRICA AT
 - EMT - LINEA ELETTRICA MT
 - EBT - LINEA ELETTRICA BT
 - TLC - LINEA TELEFONICA
 - FOT - FIBRE OTTICHE
 - GAP - GASDOTTO AP
 - GMP - GASDOTTO MP
 - GBP - GASDOTTO BP
 - FOP - FOGNATURA IN PRESSIONE
 - FOG - FOGNATURA A GRAVITA'
 - ACP - ACQUEDOTTO IN PRESSIONE
 - ACG - ACQUEDOTTO A GRAVITA'
 - OLE - OLEODOTTO
 - ILL - ILLUMINAZIONE PUBBLICA
 - EBP - LINEA ELETTRICA BT

ETICHETTA INTERFERENZA



AAA-00 = TIPOLOGIA DI INTERFERENZA
00-00 = CODICE ENTE INTERFERITO
000-00 = N. PROG. INTERFERENZA

- INTERFERENZE PUNTUALI**
- ETR - TRALICCIO LINEA ELETTRICA
 - ECB - NUOVA CABINA ELETTRICA
 - RIP - RIPETITORE TELEFONIA MOBILE
 - SDL - STAZIONE DI SOLLEVAMENTO

CODICI ENTI INTERFERITI

CODICE	NOMINATIVO ENTE
05-0	MINIST. DELLO STATO - PR
06-0	REN - PR
08-0	EMILIAMBIENTE (ex ASCAI) - PR
41-0	ENEL DISTRIBUZIONE PR - PR
44-0	NETWORKS-FASTWEB-LEPIDA
51-0	NOE - PR
64-0	SNAM PARMA - PR
70-0	TELECOM PARMA - PR
70-1	TELECOM BOLOGNA - BO
73-0	TERNA PARMA - FI
75-0	TRM - BO
80-0	WIND - VE

DESCRIZIONE DELLA MODIFICA:
Aggiornamento legenda enti interferiti: la modifica si è resa necessaria in quanto alcuni enti non risultano interessati dalla presenza di interferenze, come gli enti pubblici.

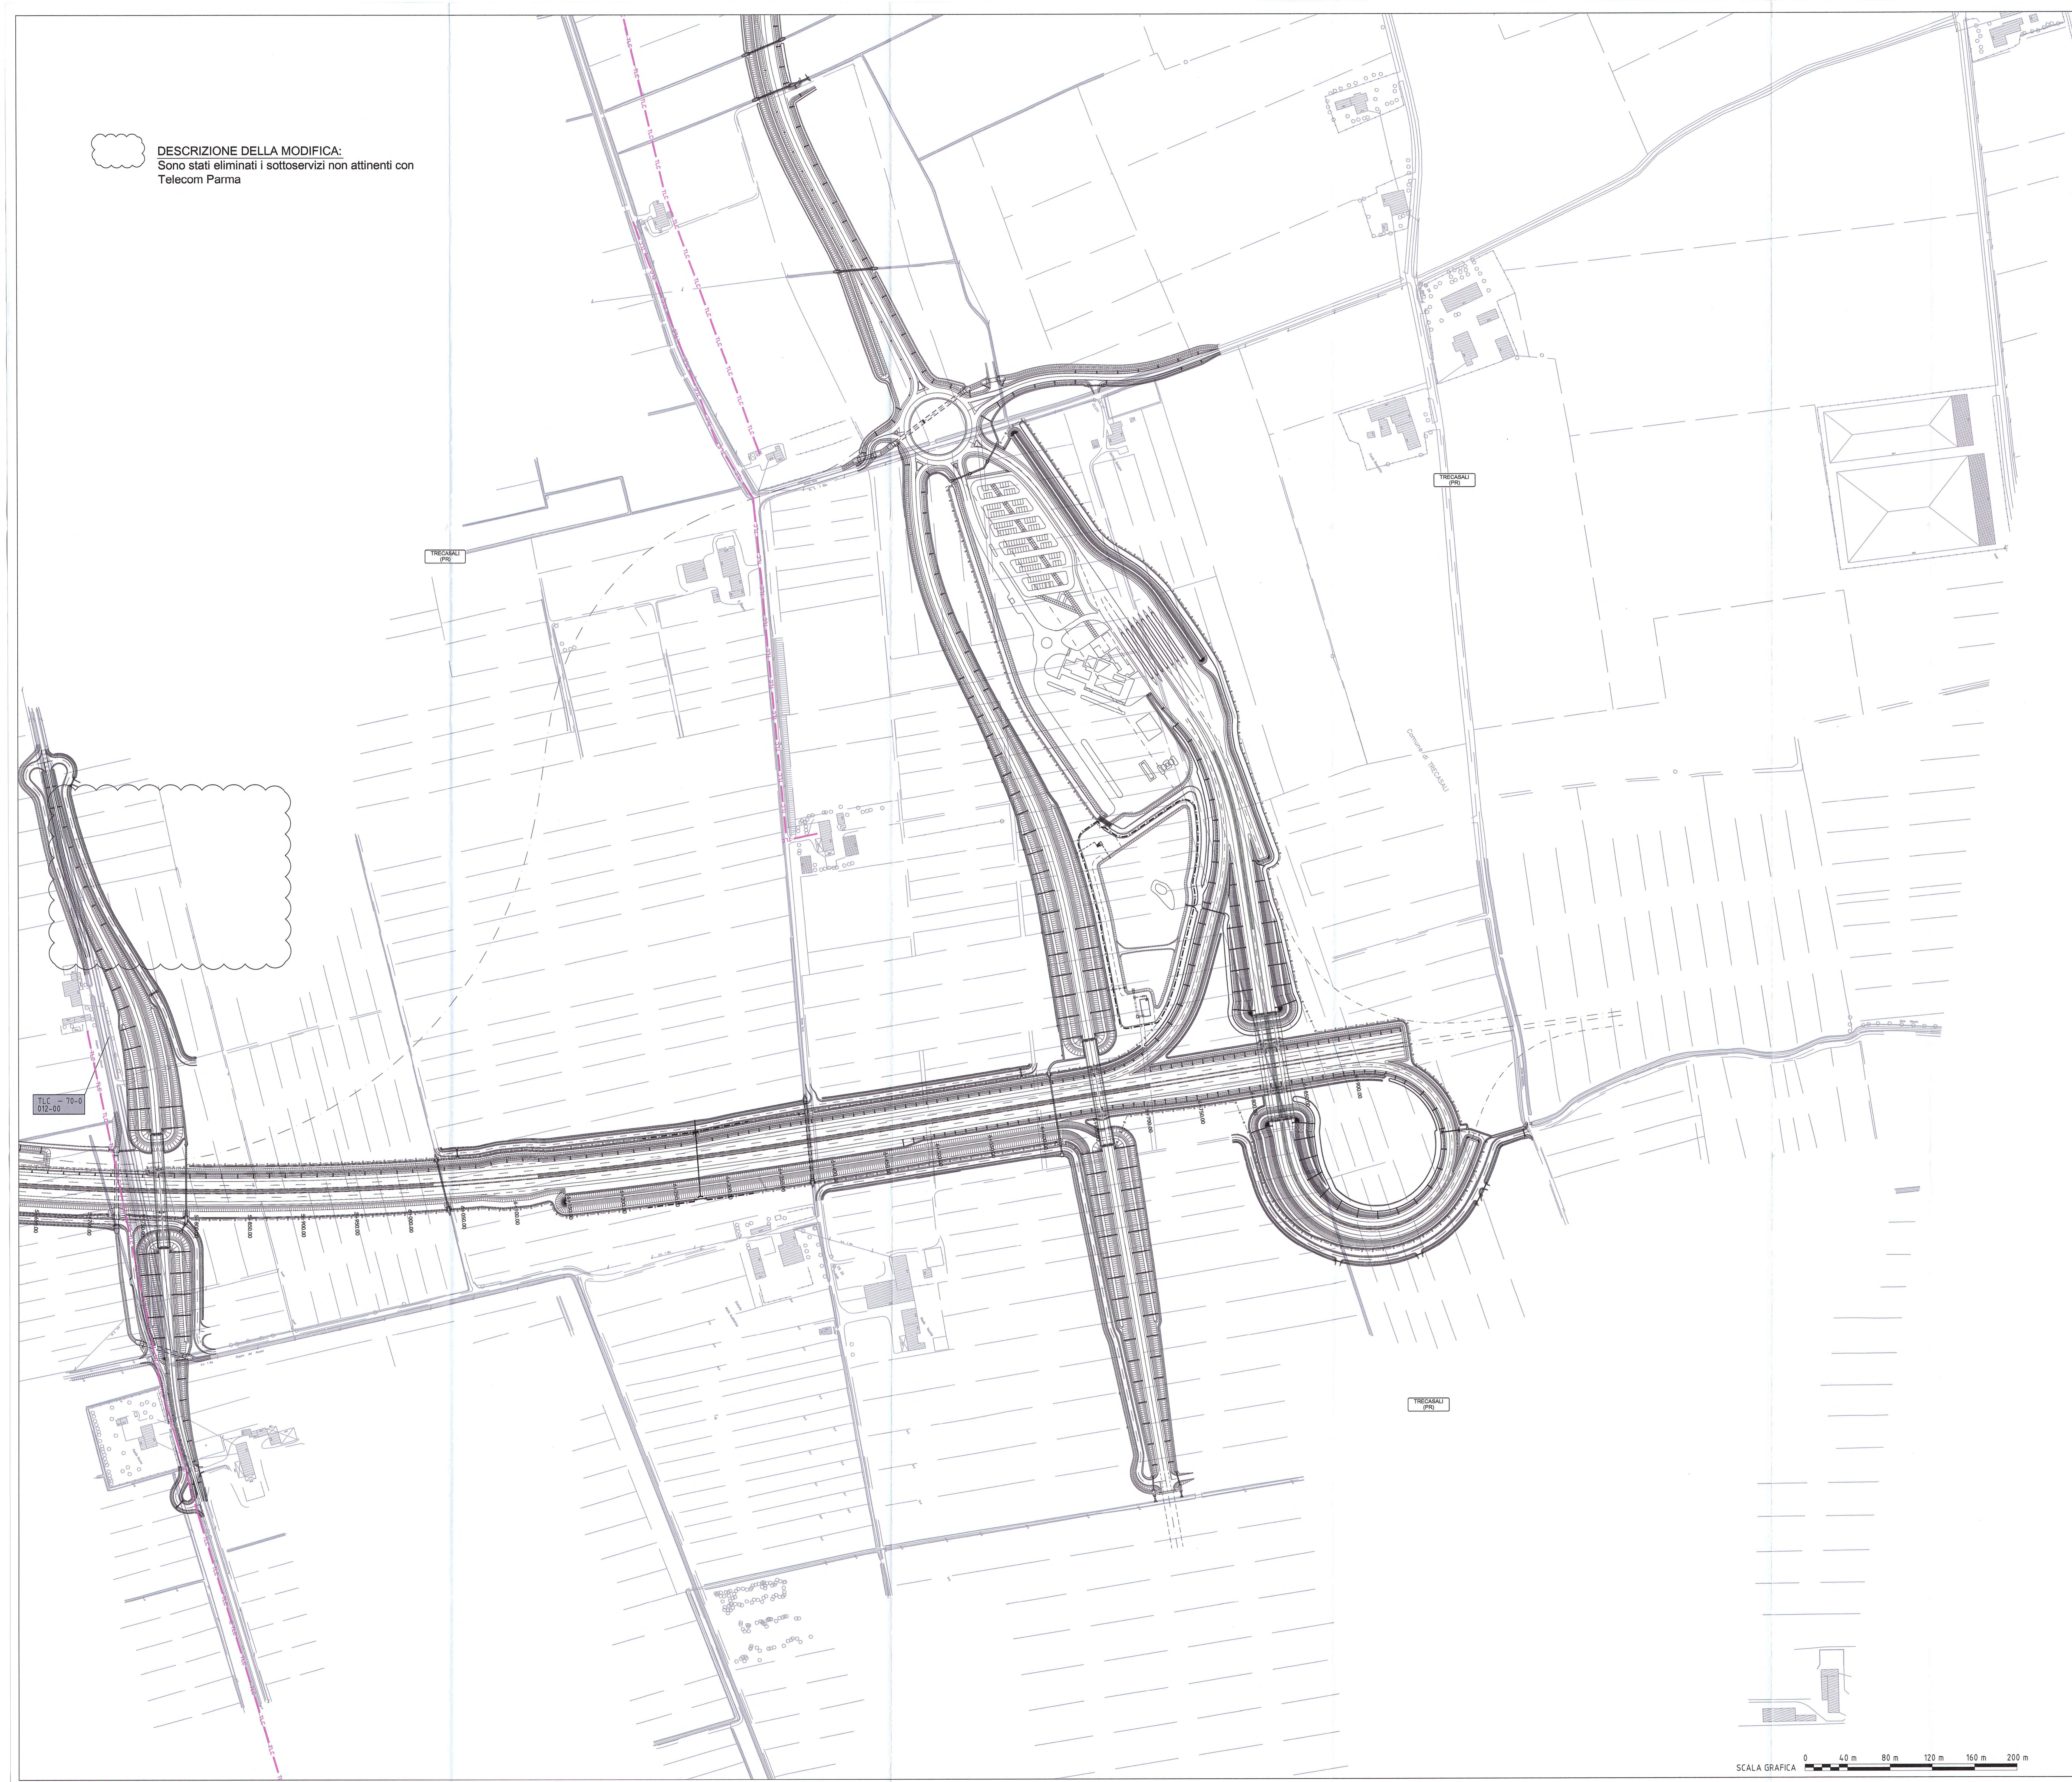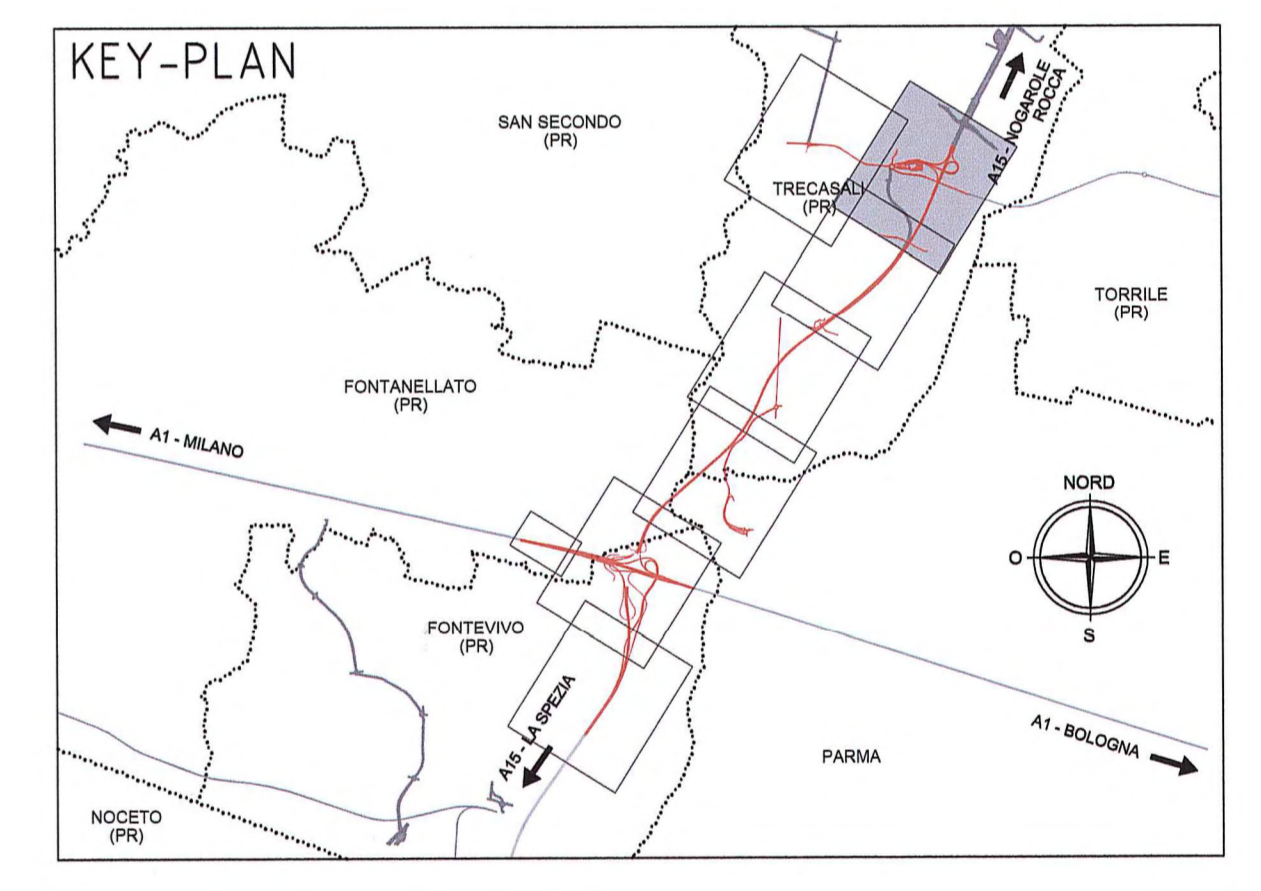

Autocomonale della CISA S.p.A.
Via Cambaora 26/A - Frazione Ponte Taro - 43015 NOCETO (PR)

PIZZAROTTI
FONDATA NEL 1910

**AUTOSTRADA DELLA CISA A15
RACCORDO AUTOSTRADALE A15/A22
CORRIDOIO PLURI-MODALE TIRENO-BRENNERO
RACCORDO AUTOSTRADALE FRA L'AUTOSTRADA DELLA CISA-FONTEVIVO (PR)
E L'AUTOSTRADA DEL BRENNERO-NOGGAROLE ROCCA (VR), 1 LOTTO.**
C.U.P. G61B0400060008 C.I.G. 307068161E

PROGETTO ESECUTIVO

AUTOCOMONALE DELLA CISA S.p.A.
Il Direttore TIREFE: *[Signature]* Il Responsabile del Procedimento: *[Signature]* Il Presidente: *[Signature]*

IMPRESA PIZZAROTTI & C. S.p.A.
Il Direttore Tecnico: *[Signature]* **IMPRESA PIZZAROTTI & C. S.p.A.**
Il Responsabile del Progetto: *[Signature]* **Dot. Ing. Luca Bonamelli** Il Geologo: NA

PROGETTAZIONE DI: **PIZZAROTTI** FONDATA NEL 1910 Il Progettista: **Ing. Fabio Nigrelli**
Ordine degli Ingegneri della Provincia di Palermo n. 3581

A.T.I.: **idreosse** **ROSSI** **VIA** Il Coordinatore per la Sicurezza in Fase di Progettazione: **Ing. Giovanni Maria Cepparotti**
Ordine degli Ingegneri della Provincia di Viterbo n. 392

Consulenza specialistica a cura di: N.A. Progettista Responsabile Integrato: **Ing. PIETRO MAZZOLI**
Impresa Pizzarotti & C. S.p.A. **IMPRESA PIZZAROTTI**
Ing. Pietro Mazzoli **PIETRO MAZZOLI**
Ordine degli Ingegneri della Provincia di Parma n. 202

Titolo Elaborato: **Asse principale Pubblici Servizi Generale** Data Emersione Progetto: 18/03/2014
Planimetria delle interferenze - TELECOM PARMA - Tav. 6/7 Scala: 1:2'000

Identif. Elaborato:

N. ID	DESCRIZIONE	CODICE CAMERA	LOTTO	FASE	DATE	MESSO	STATO	DATA	REVISIONE
1		RAAA	1	E	1	AP	00	00	020

SCALA GRAFICA 0 40 m 80 m 120 m 160 m 200 m