

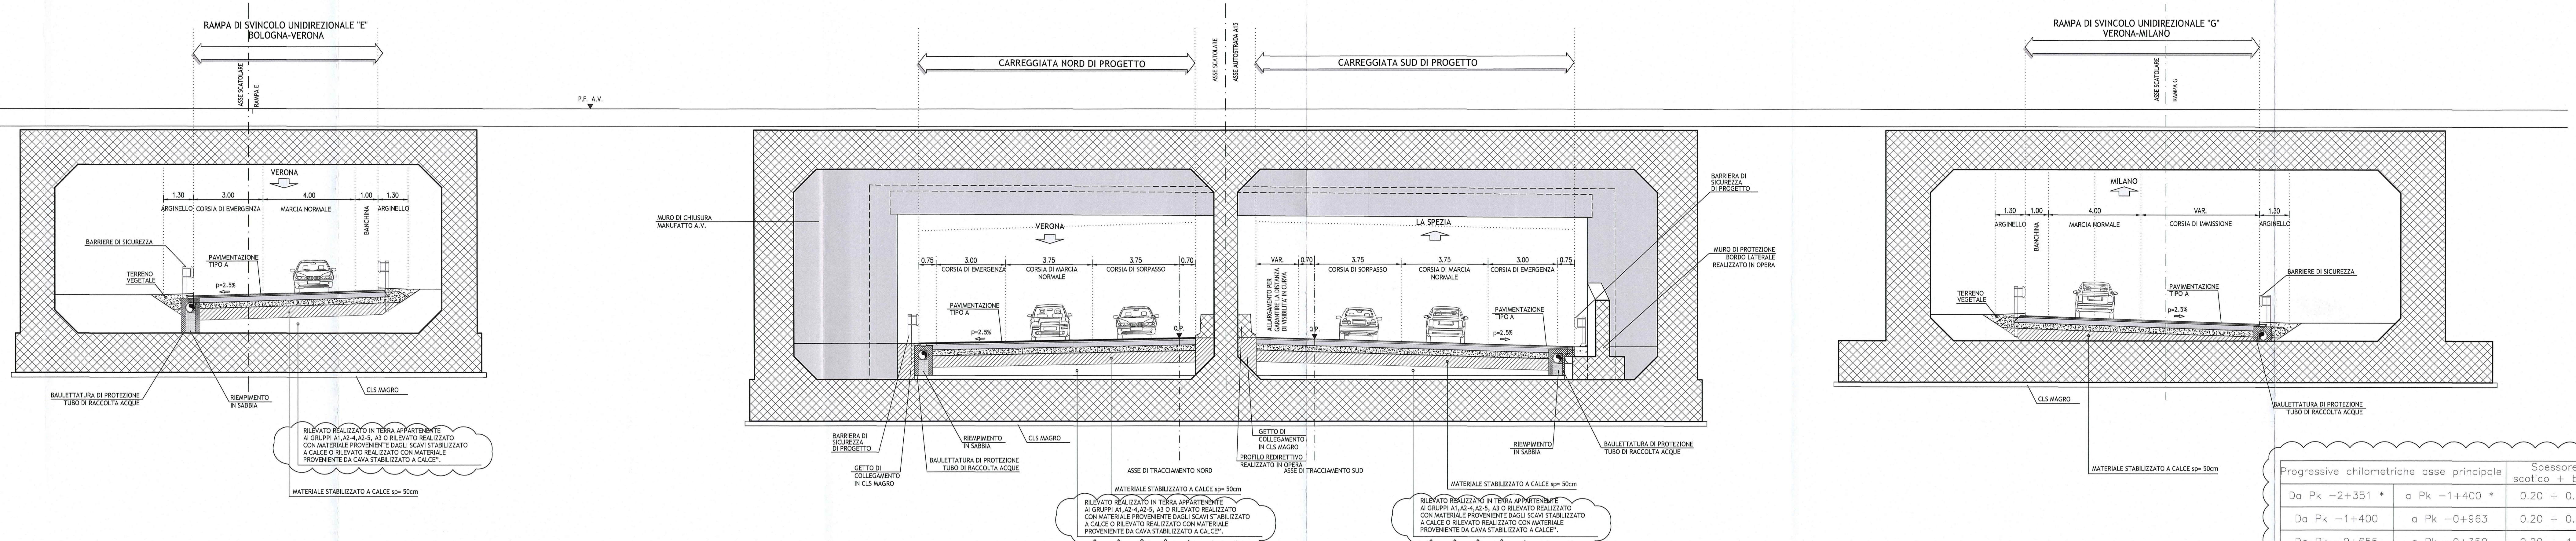


Tipo 3e sezione scotolari attraversamento AV in direzione galleria artificiale
scala 1:100

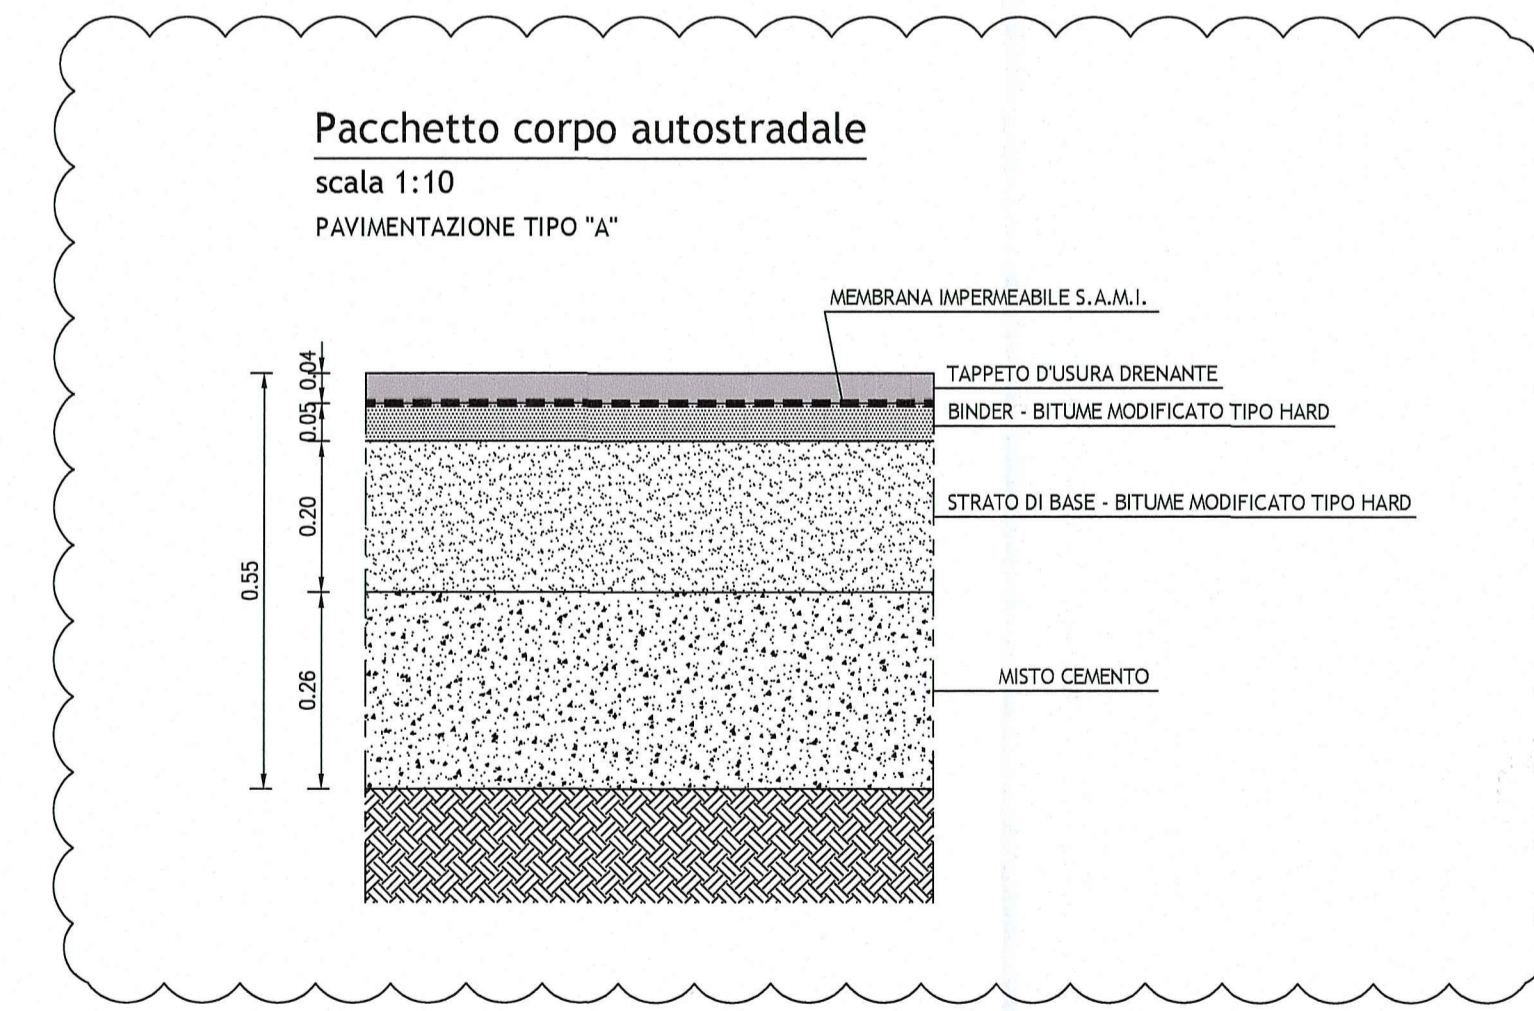

Tipo 3e in galleria artificiale scotolare finestrata
scala 1:100

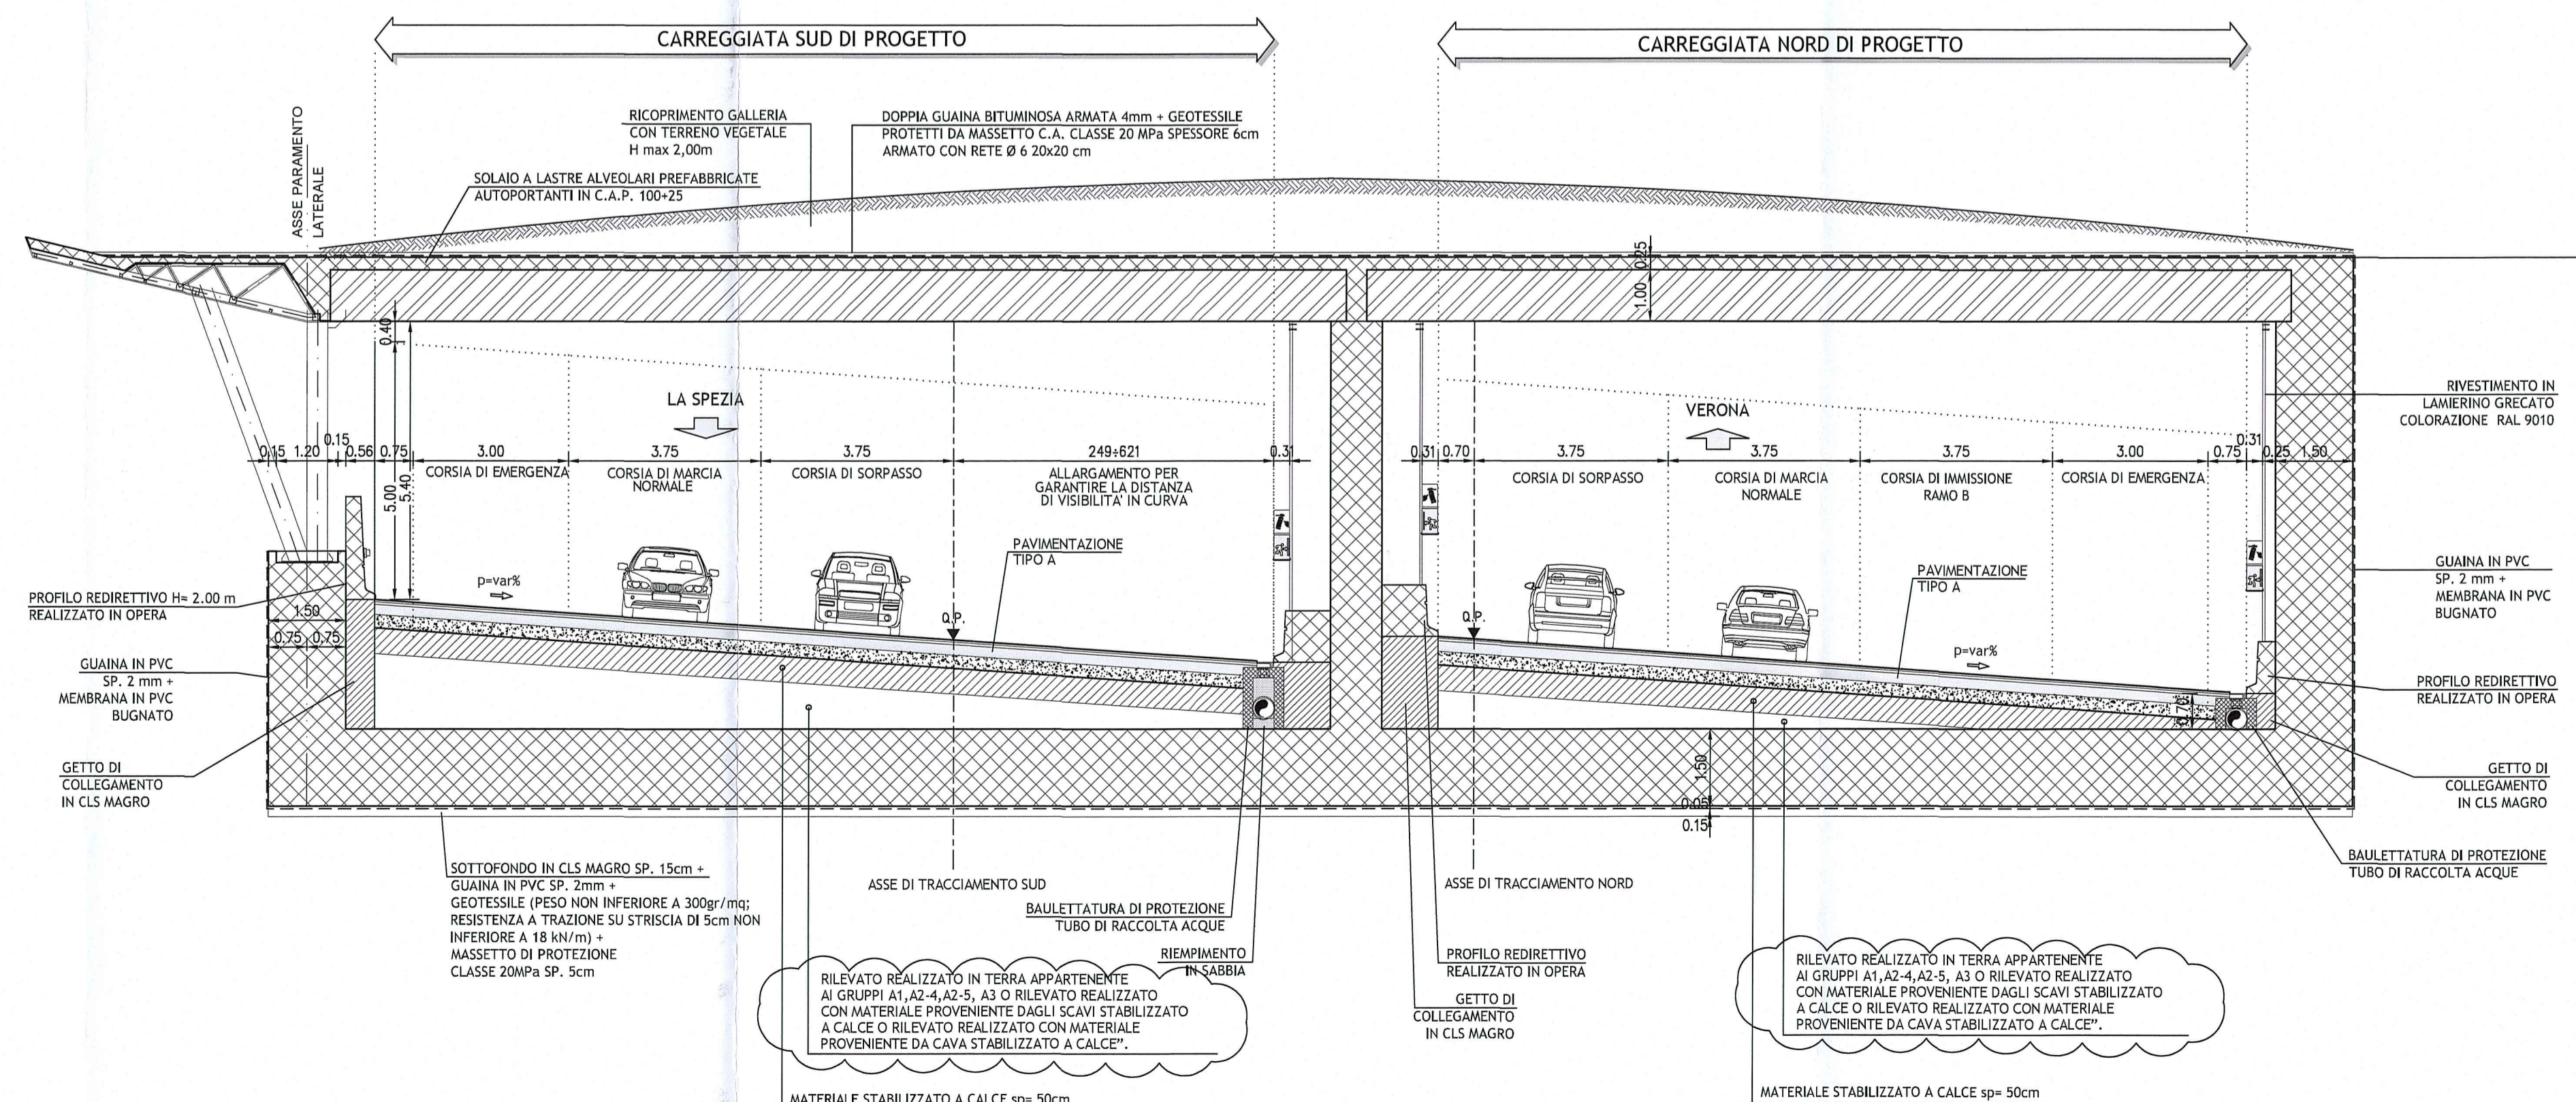

DESCRIZIONE DELLA MODIFICA:
Aggiornamento bonifica, geotessile, pavimentazioni e rilevato

NOTE GENERALI
PER I SEGUENTI DATI SI RIMANDA AGLI SPECIFICI ELABORATI:
- DRENI E MONITORAGGI
- INTERVENTI DI MITIGAZIONE ACUSTICA (BARRIERE ANTIRUMORE)
- BARRIERE DI SICUREZZA E ATTENUAZIONE TORI D'URTO
- SEGNALETICA ORIZZONTALE E VERTICALE
- SISTEMAZIONI IDRAULICHE
- INTERVENTI DI INSERIMENTO PAESAGGISTICO, AMBIENTALE, COMPENSATIVO
- IMPIANTI ELETTROMECCANICI
- IMPIANTI SPECIALI

Progressive chilometriche asse principale	Spessore di scotico + bonifica	Inserimento di geotessuto
Da Pk -2+351 * a Pk -1+400 *	0.20 + 0.30 m	si
Da Pk -1+400 a Pk -0+963	0.20 + 0.30 m	si
Da Pk -0+655 a Pk -0+350	0.20 + 4.30 m	si
Da Pk 0+285 a Pk 0+455	0.20 + 0.30 m	si
Da Pk 2+400 a Pk 6+958	0.20 + 0.30 m	si

* Riqualificazione sedime attuale A15 - scotico e bonifica verranno realizzati in corrispondenza delle porzioni di rilevato in ampliamento rispetto all'esistente.

COMMITTENTE:
AUTOCAMIONALE DELLA CISA S.p.A.
Via Combaro 26/A - Frazione Ponte Taro - 43015 NOCETO (PR)

IMPRESA ESECUTRICE:
PIZZAROTTI
FONDATA NEL 1910

PROGETTO ESECUTIVO
AUTOSTRADA DELLA CISA A15
RACCORDO AUTOSTRADALE A15/A22
CORRIDOIO PLURIMODALE TIRRENO-BRENNERO
RACCORDO AUTOSTRADALE FRA L'AUTOSTRADA DELLA CISA-FONTEVIVO (PR)
E L'AUTOSTRADA DEL BRENNERO-NOGARELE ROCCA (VR) - 1 LOTTO.
C.U.P. G61B0400060008 C.I.G. 307068161E

PROGETTAZIONE DI:
IMPRESA PIZZAROTTI & C. S.p.A.
Il Direttore Tecnico: *Dr. Dr. Luca Bonamanti*

PROGETTISTA:
Ing. Fabio Nigrelli
Dirigente degli Ingegneri della Provincia di Palermo n. 3581

CONSULENZA SPECIALISTICA A CURA DI:
A.T.I. idrosse e rock soul VIA
Ing. Giovanni Maria Cepparotti
Dirigente degli Ingegneri della Provincia di Viterbo n. 352

PROGETTO ESECUTIVO:
Ing. Pietro Mazzoli
Dirigente degli Ingegneri della Provincia di Parma n. 821

TITOLO ELABORATO:
Asse Principale Generale
Sezioni tipologiche - Gallerie artificiali - Tav. 12/12

DATA EMISSIONE PROGETTO:
18/03/2014

SCALE:
1:100/1:10

IDENTIF. ELABORATO:
RUB. IDENTIF. CODICE COMMITTA. LOTTO. FASE. DATA. AMBITO. QU. OPER. N. OPER. PART. OPER. TIPO DOC. N. OPER. DOC. REVISIONE

1	RAAA	1	E	11	AP	XX	01	G	ST	014	B
---	------	---	---	----	----	----	----	---	----	-----	---

REVISIONI:

B	10/10/214	Intervento A15 prot. n° 712 del 01/09/2014 e RINA prot. n° 730 del 08/09/2014	A. LIGOLINI	F. NIGRELLI	MAZZOLI
A	18/03/2014	REMISSIONE PROGETTO ESECUTIVO	P. MARCHESI	F. NIGRELLI	MAZZOLI
Rev.	000	DESCRIZIONE REVISIONE	Revisore	Concedente	Approvato