Tipo 1e in rilevato

IN RETTILINEO CON DUNA DI MITIGAZIONE

CATEGORIA "A" (DM 05/11/2001) AUTOSTRADA AMBITO EXTRAURBANO

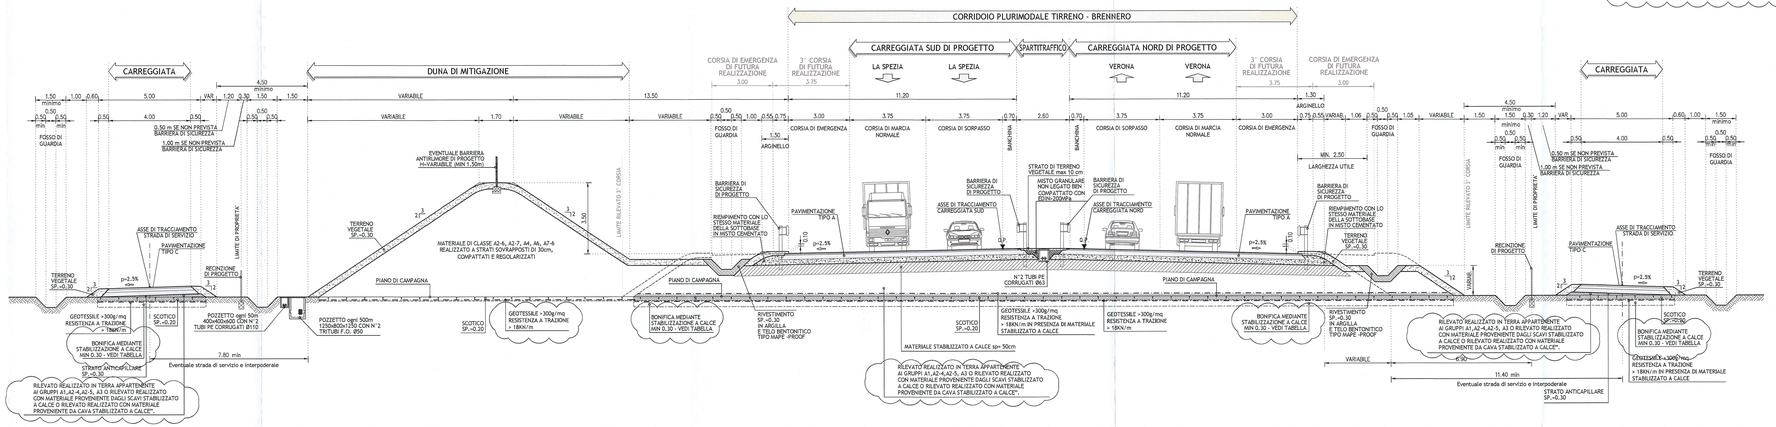

Tipo 1f in rilevato

IN CURVA CON DUNA DI MITIGAZIONE

CATEGORIA "A" (DM 05/11/2001) AUTOSTRADA AMBITO EXTRAURBANO

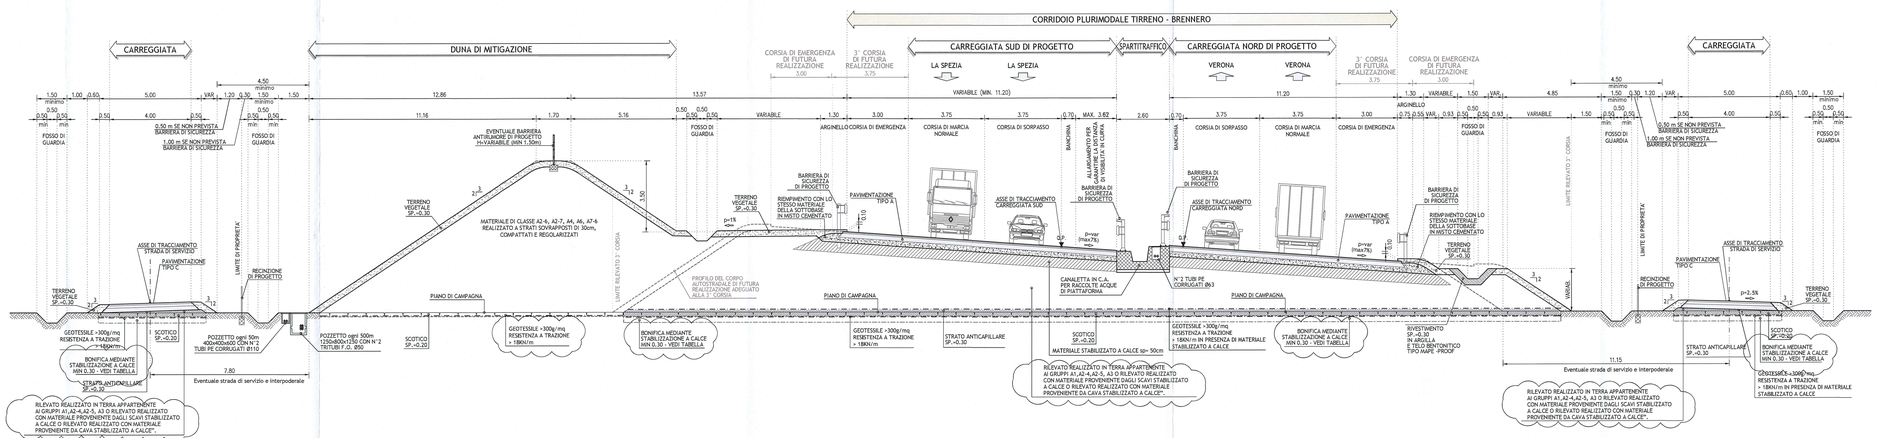

NOTE GENERALI

PER I SEGUENTI DATI SI RIMANDA AGLI SPECIFICI ELABORATI:

- DRENI E MONITORAGGI
- INTERVENTI DI MITIGAZIONE ACUSTICA (BARRIERE ANTIRUMORE)
- BARRIERE DI SICUREZZA E ATTENUATORI D'URTO
- SEGNALETICA ORIZZONTALE E VERTICALE
- SISTEMAZIONI IDRAULICHE
- INTERVENTI DI INSERIMENTO PAESAGGISTICO, AMBIENTALE, COMPENSATIVO
- IMPIANTI ELETTROMECCANICI
- IMPIANTI SPECIALI

Pacchetto corpo autostradale

PAVIMENTAZIONE TIPO "A"

scala 1:10

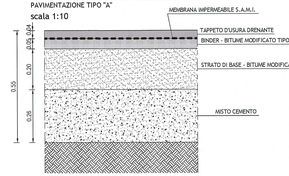

Pacchetto strade di servizio e interpoderale

PAVIMENTAZIONE TIPO "C"

scala 1:10

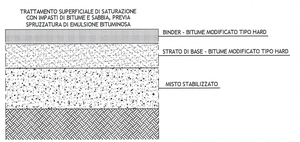

Progressive chilometriche asse principale		Spessore di scotico + bonifica	Inserimento di geotessuto
Da Pk −2+351 *	a Pk −1+400 *	0.20 + 0.30 m	si
Da Pk −1+400	a Pk −0+963	0.20 + 0.30 m	si
Da Pk −0+655	a Pk −0+350	0.20 + 4.30 m	si
Da Pk 0+285	a Pk 0+455	0.20 + 0.30 m	si
Da Pk 2+400	a Pk 6+958	0.20 + 0.30 m	si

* Riqualificazione sedime attuale A15 – scotico e bonifica verranno realizzati in corrispondenza delle porzioni di rilevato in ampliamento rispetto all'esistente.

DESCRIZIONE DELLA MODIFICA:
Aggiornamento bonifica, geotessile, pavimentazioni e rilevato

Committente:

AUTOCAMIONALE DELLA CISA S.P.A.
Via Camboara 26/A - Frazione Ponte Taro - 43015 NOCETO (PR)

Impresa Esecutrice:

PIZZAROTTI
FONDATA NEL 1910

AUTOSTRADA DELLA CISA A15
RACCORDO AUTOSTRADALE A15/A22
CORRIDOIO PLURIMODALE TIRRENO-BRENNERO
RACCORDO AUTOSTRADALE FRA L' AUTOSTRADA DELLA CISA-FONTEVIVO (PR)
E L' AUTOSTRADA DEL BRENNERO-NOGAROLE ROCCA (VR). I LOTTO.

C.U.P. G61B04000060008 | C.I.G. 307068161E

PROGETTO ESECUTIVO

AUTOCAMIONALE DELLA CISA S.p.A.
Il Direttore Tecnico: | Il Responsabile del Procedimento: | Il Presidente:

IMPRESA PIZZAROTTI & C. S.p.A.
Il Direttore Tecnico: IMPRESA PIZZAROTTI & C. S.p.A. Il Responsabile di Progetto Dott. Ing. Luca Bonalumi

Il Geologo:

PROGETTAZIONE DI:
PIZZAROTTI FONDATA NEL 1910
A.T.I.: idroesse engineering MANDANTE | ROCKSOIL S.p.A. MANDANTE | VIA s.r.l. MANDANTE

Il Progettista:
Ing. Fabio Nigrelli
Ordine degli Ingegneri della Provincia di Palermo n° 5581

Coordinatore per la Sicurezza in fase di Progettazione:
Ing. Giovanni Maria Cepparotti
Ordine degli Ingegneri della Provincia di Viterbo n. 392

Consulenza specialistica a cura di:

Progettista Responsabile Integrazione: DR. ING. PIETRO MAZZOLI
Impresa Pizzarotti & C. S.p.A. IMPRESA PIZZAROTTI
Ing. Pietro Mazzoli I.SCRITTO ORDINE INGEGNERI PARMA n.521
Ordine degli Ingegneri della Provincia di Parma n° 521

Titolo Elaborato:
Asse Principale
Generale
Sezioni tipologiche - In rilevato con duna di mitigazione- Tav. 3/12

Data Emissione Progetto: 18/03/2014
Scala: 1:100/1:10

Identif. Elaborato:

N.KI0 IDENTIFICATIVO		CODICE COMMESSA	LOTTO	FASE	ENTE	AMBITO	CAT. OPERA	N.KI0 OPERA	PARTE OPERA	TIPO DOC.	N.KI0 PROGR. DOC.	REVISIONE
		RAAA	1	E	I	AP	XX	01	G	ST	003	B

Rev.	Data	DESCRIZIONE REVISIONE	Redatto	Controllato	Approvato
B	10/10/2014	Istruttoria A15 prot. n° 713 del 01/09/2014 e RINA prot. n° 730 del 08/09/2014	A. UGOLINI	F. NIGRELLI	MAZZOLI
A	01/07/2014	REMISSIONE PROGETTO ESECUTIVO	F. LANZO	F.NIGRELLI	MAZZOLI