
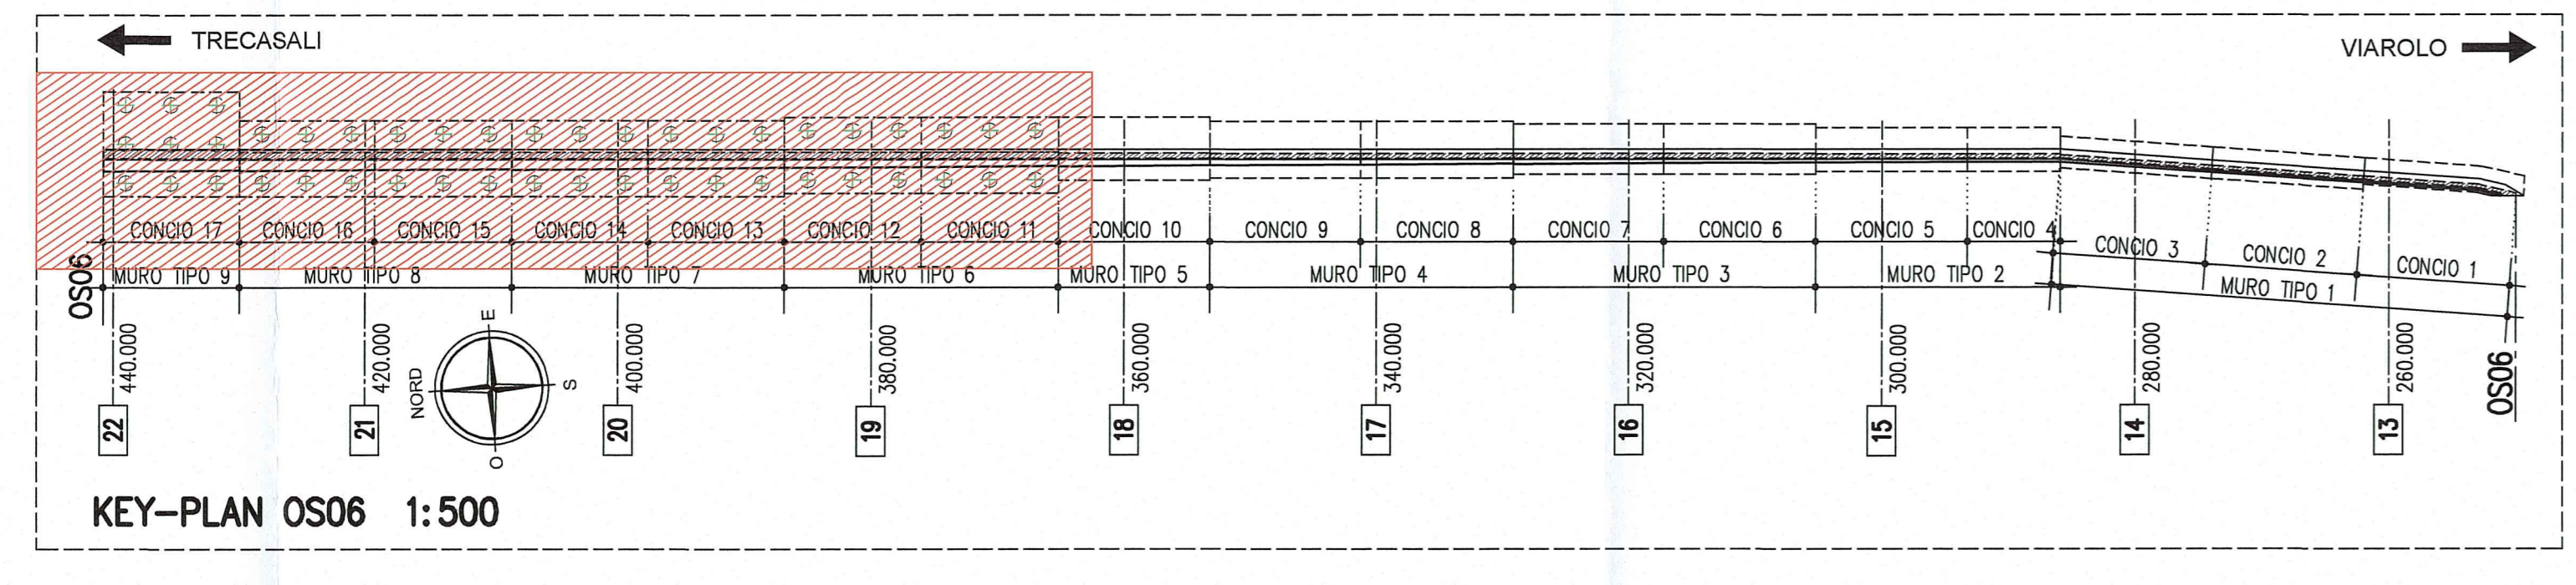
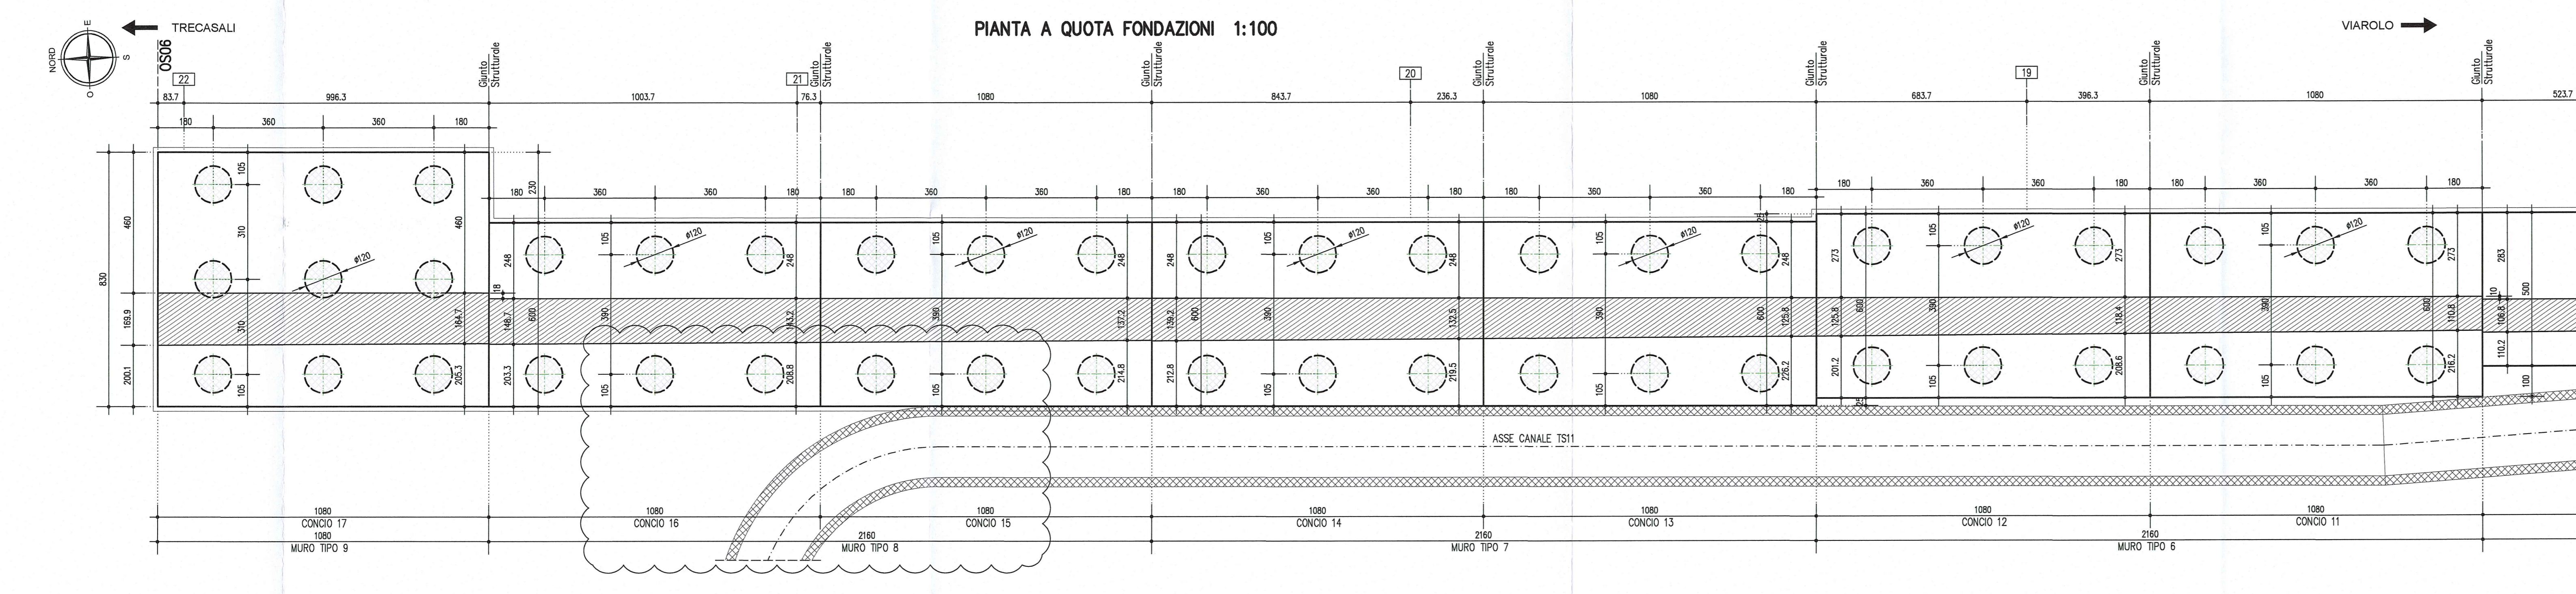
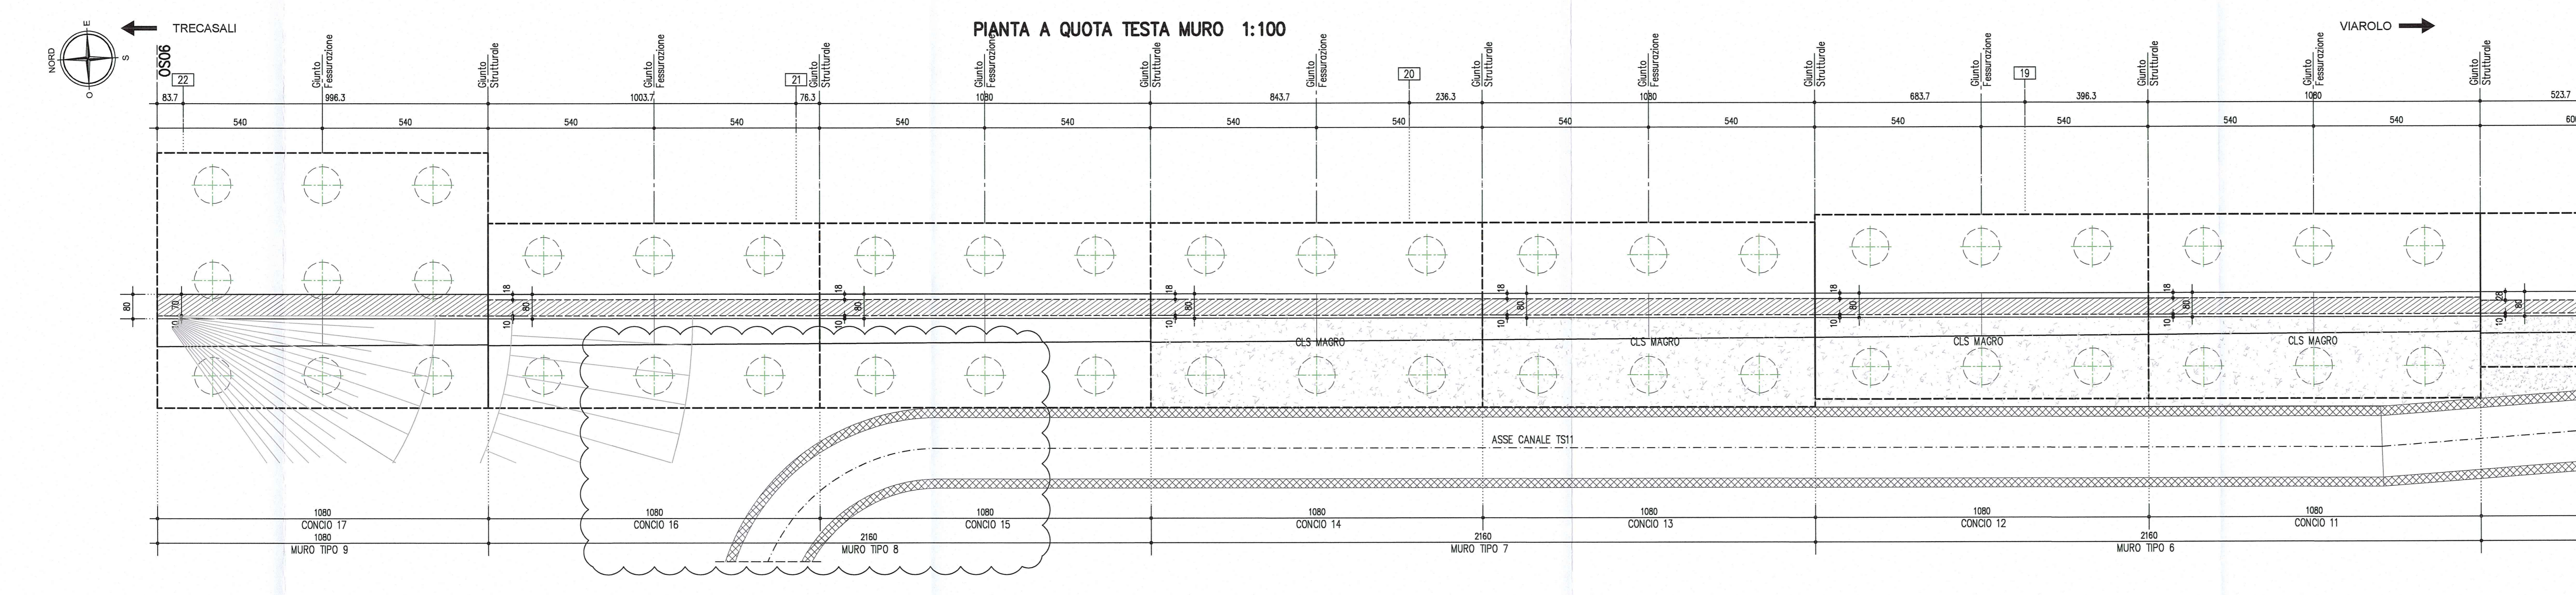



LEGGENDA MODIFICHE 12/12/2014
 Variazione riempimento tra muro e canale TS11.
 Aggiornamento scavo per retifica canale TS11.

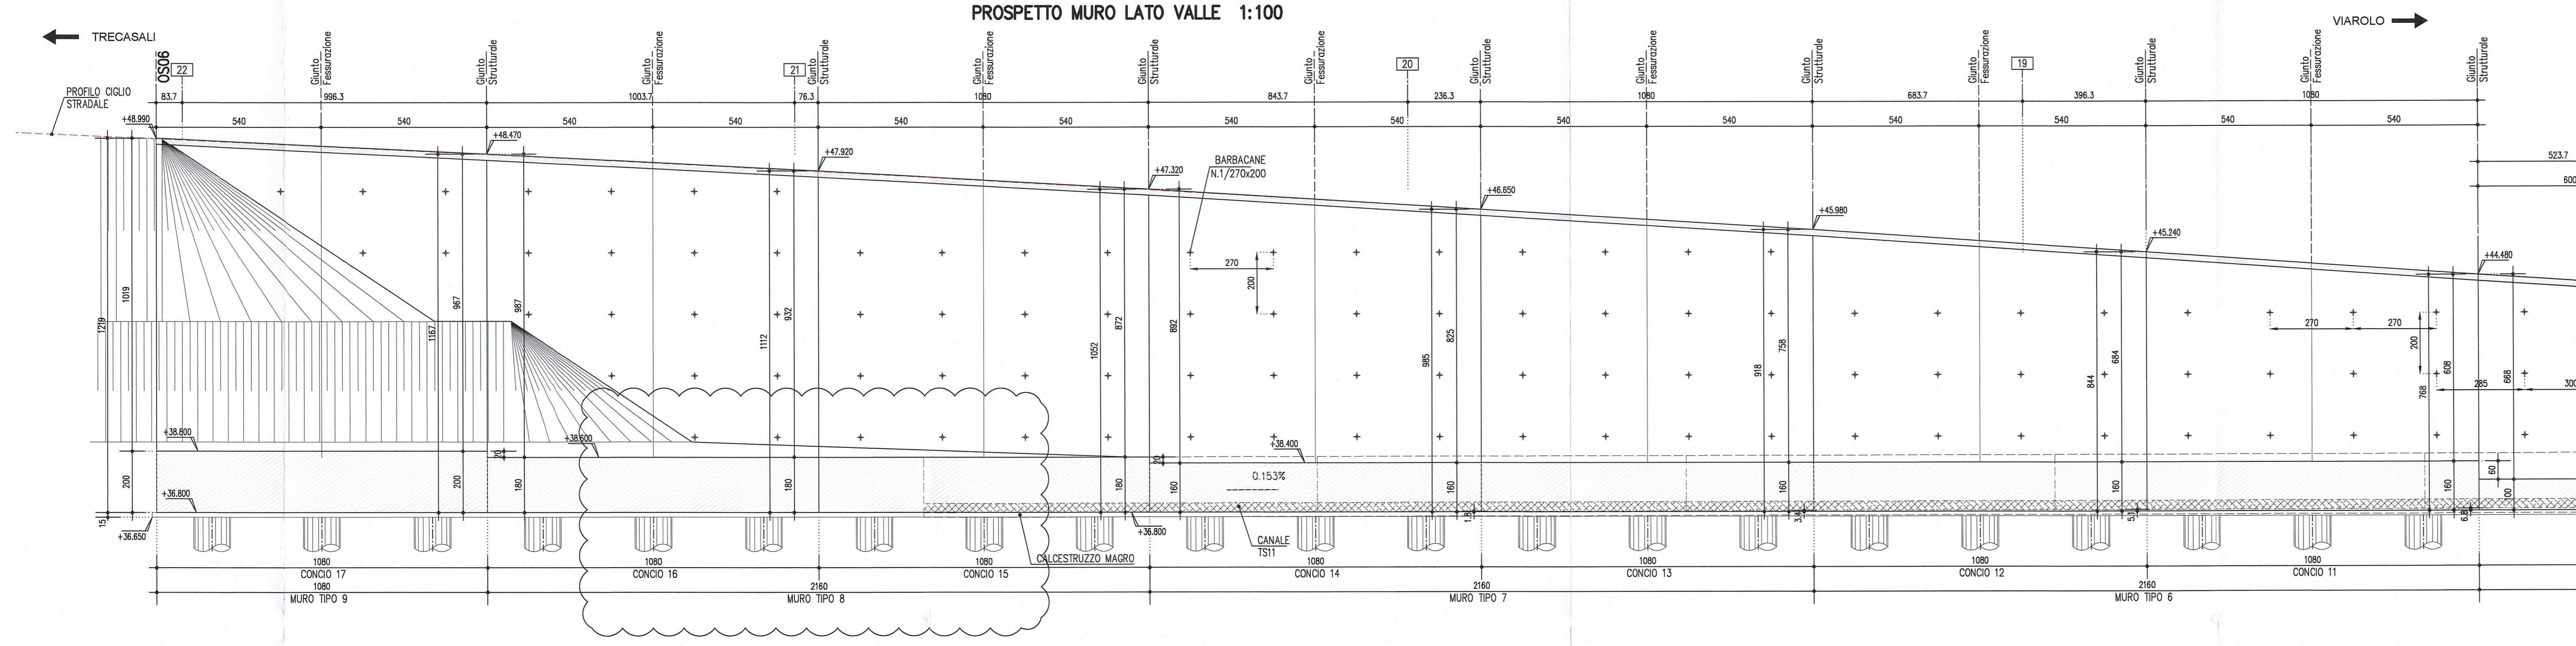

NOTE GENERALI
 - LE QUOTE ALTIMETRICHE SONO ESPRESSE IN METRI
 - TUTTE LE MISURE SONO ESPRESSE IN CENTIMETRI
 - TUTTI GLI ANGOLI SONO ESPRESSE IN GRADI CENTesimali
 - GLI ANGOLI DI PEGATURA E POSIZIONAMENTO DELLE BARRI SONO ESPRESSE IN GRADI SESSAGESIMALI

CARATTERISTICHE DEI MATERIALI

CALCESTRUZZO MURARI DI SOTTOPAVIMENTO CLASSE DI RESISTENZA MINIMA : C 12/15 ACCIAIO IN BARRA PER C.A. : B400C acciaio controllato in stabilimento PER I MATERIALI CHE NON ESPRESSAMENTE INDICATO FARE RIFERIMENTO A QUANTO SPECIFICATO NELLE RELAZIONI DI CALCOLO	CONCRETO CEMENTIZIO CLASSE DI RESISTENZA MINIMA : C 32 /40 CLASSE DI ESPOSIZIONE AMBIENTALE : XC4+XD1+XF2 CLASSE DI CONSISTENZA CURARE : S4 DIMENSIONE MASSIMA AGGREGATO : 25mm CLASSE DI CONSISTENZA COMPRESSE : C = 50mm RAPPORTO A/C MAX :	MUR di sostegno C 32 /40 EC4+XD1+XF2 S4 25mm C = 50mm RAPPORTO A/C MAX
--	---	--

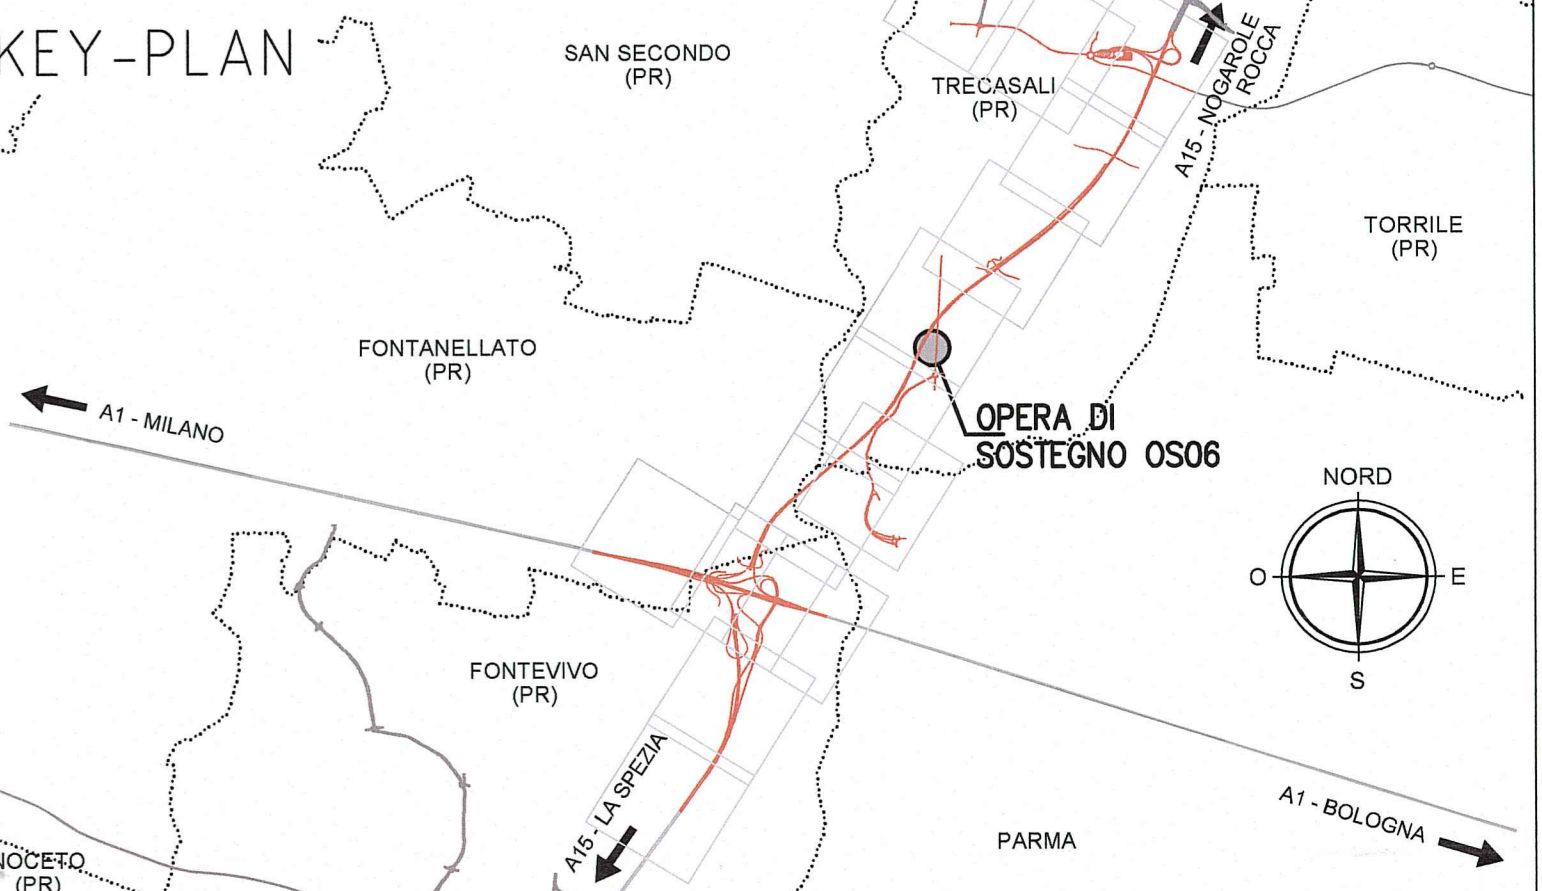

Autocamionale della CISA S.p.A.
 Via Cambara 26/A - Frazione Ponte Taro - 43015 NOCETO (PR)

PIZZAROTTI
 FONDATA NEL 1910

AUTOSTRADA DELLA CISA A15
 RACCORDO AUTOSTRADALE A15/A22
 CORRIDOIO PLURIMODALE TIRRENO-BRENNERO
 RACCORDO AUTOSTRADALE FRA L'AUTOSTRADA DELLA CISA-FONTEVIVO (PR)
 E L'AUTOSTRADA DEL BRENNERO-NOGAROLE ROCCA (VR), I LOTTO.

C.U.P. G61B0400060008 | C.I.G. 307068161E

PROGETTO ESECUTIVO

Autocamionale della CISA S.p.A. | Responsabile dell'Appalto | Il Progettista

Il Responsabile dei lavori: | Il Geologo: NA

IMPRESA PIZZAROTTI & C. S.p.A. | Il Direttore Tecnico: Dott. Ing. Luca Bandinelli

PROGETTAZIONE DI: | Il Progettista: Ing. Fabio Nigrelli
 Ordine degli Ingegneri della Provincia di Palermo n. 358

A.T.I. idrosesse engineering | PIZZAROTTI | VIA | COORDINATORE PER LA SICUREZZA IN FASE DI PROGETTAZIONE: Ing. Giovanni Maria Cepparotti
 Ordine degli Ingegneri della Provincia di Viterbo n. 392

Consulenza specialistica e cura di: | Ing. Pietro Mazzoli
 Impresa Pizzarotti & C. S.p.A. | Ing. Pietro Mazzoli
 Impresa Pizzarotti & C. S.p.A. | ISCRITTO ORDINE INGENGERIA ROMA N.821

Titolo Elaborato: Asse principale Opere di sostegno - CVP2 rampa dx lato PR Carpenterie - Tav. 1/8 | Data Emissione Progetto: 18/03/2014 | Scala: 1:100

Identif. Elaborato:	NOI ESECUTIVO	RAAA	1	E	1	AP	OS	06	C	CA	001	E
Rev.	0	1	2	3	4	5	6	7	8	9	10	11
Rev.	0	1	2	3	4	5	6	7	8	9	10	11