





PROSPETTO MURO LATO VALLE 1:100

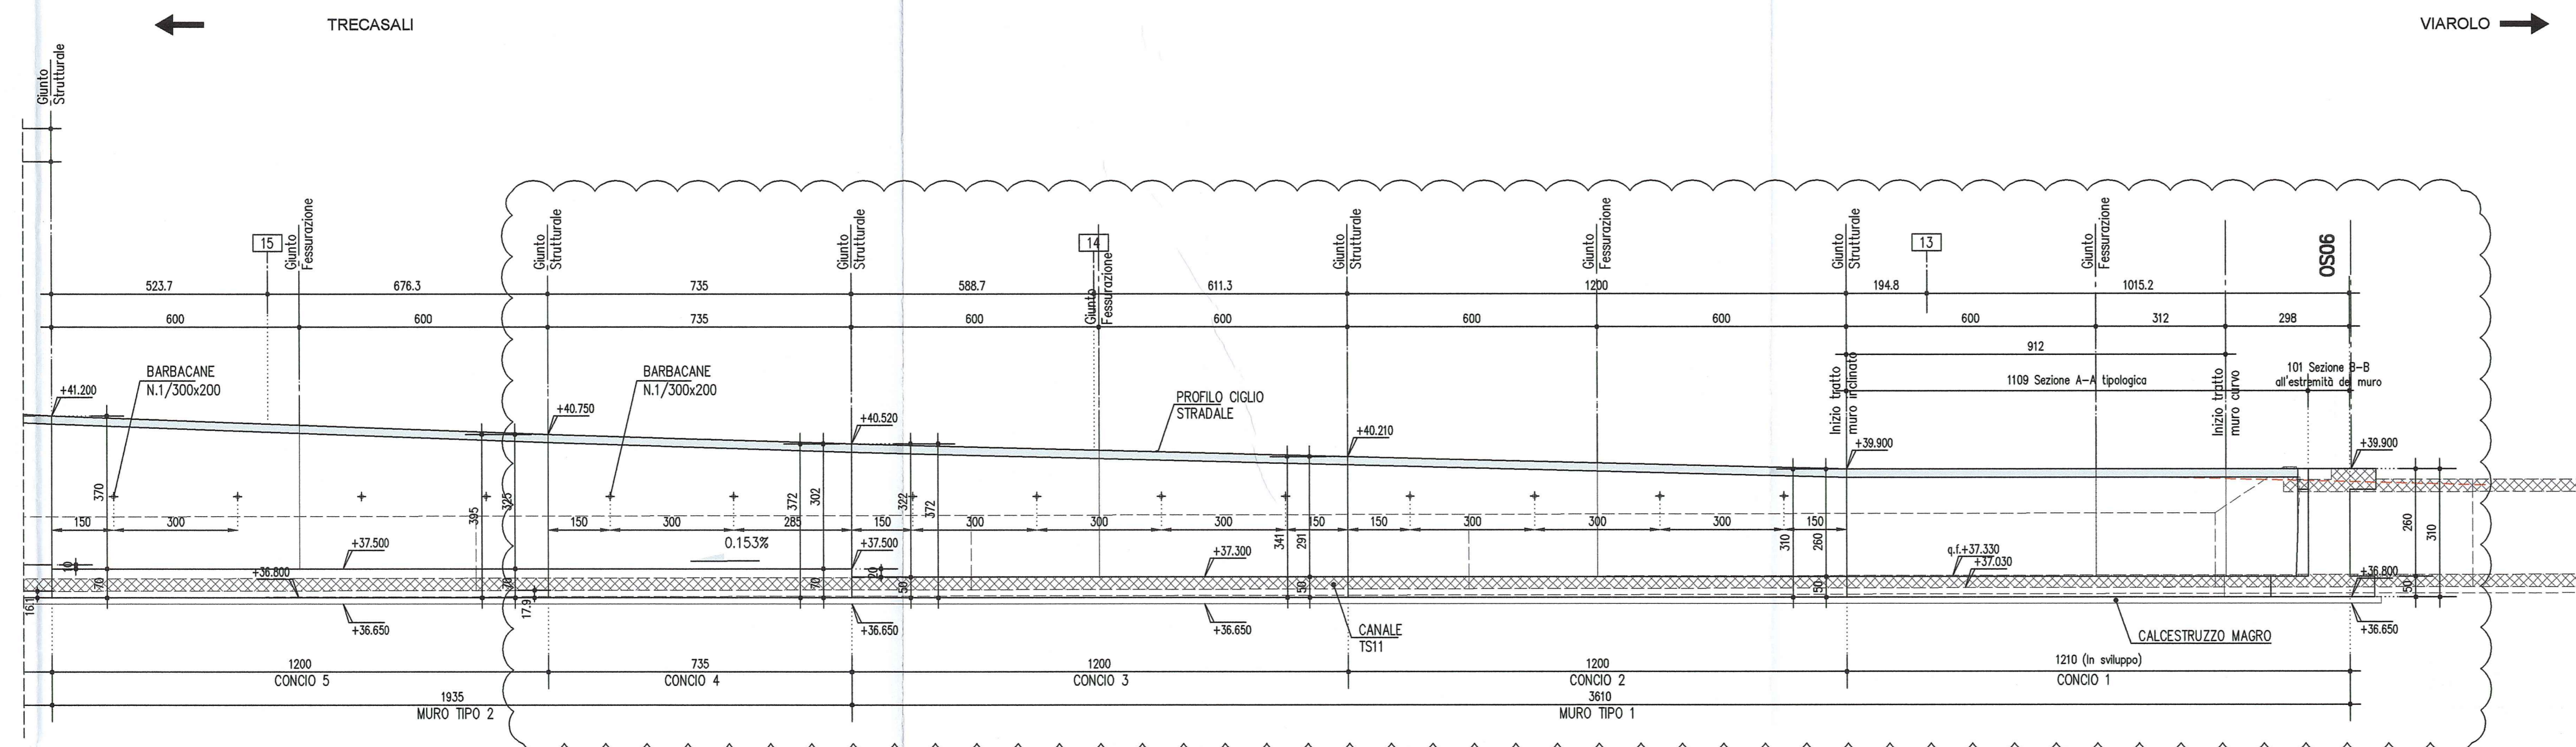

PIANTA A QUOTA A TESTA MURO 1:100

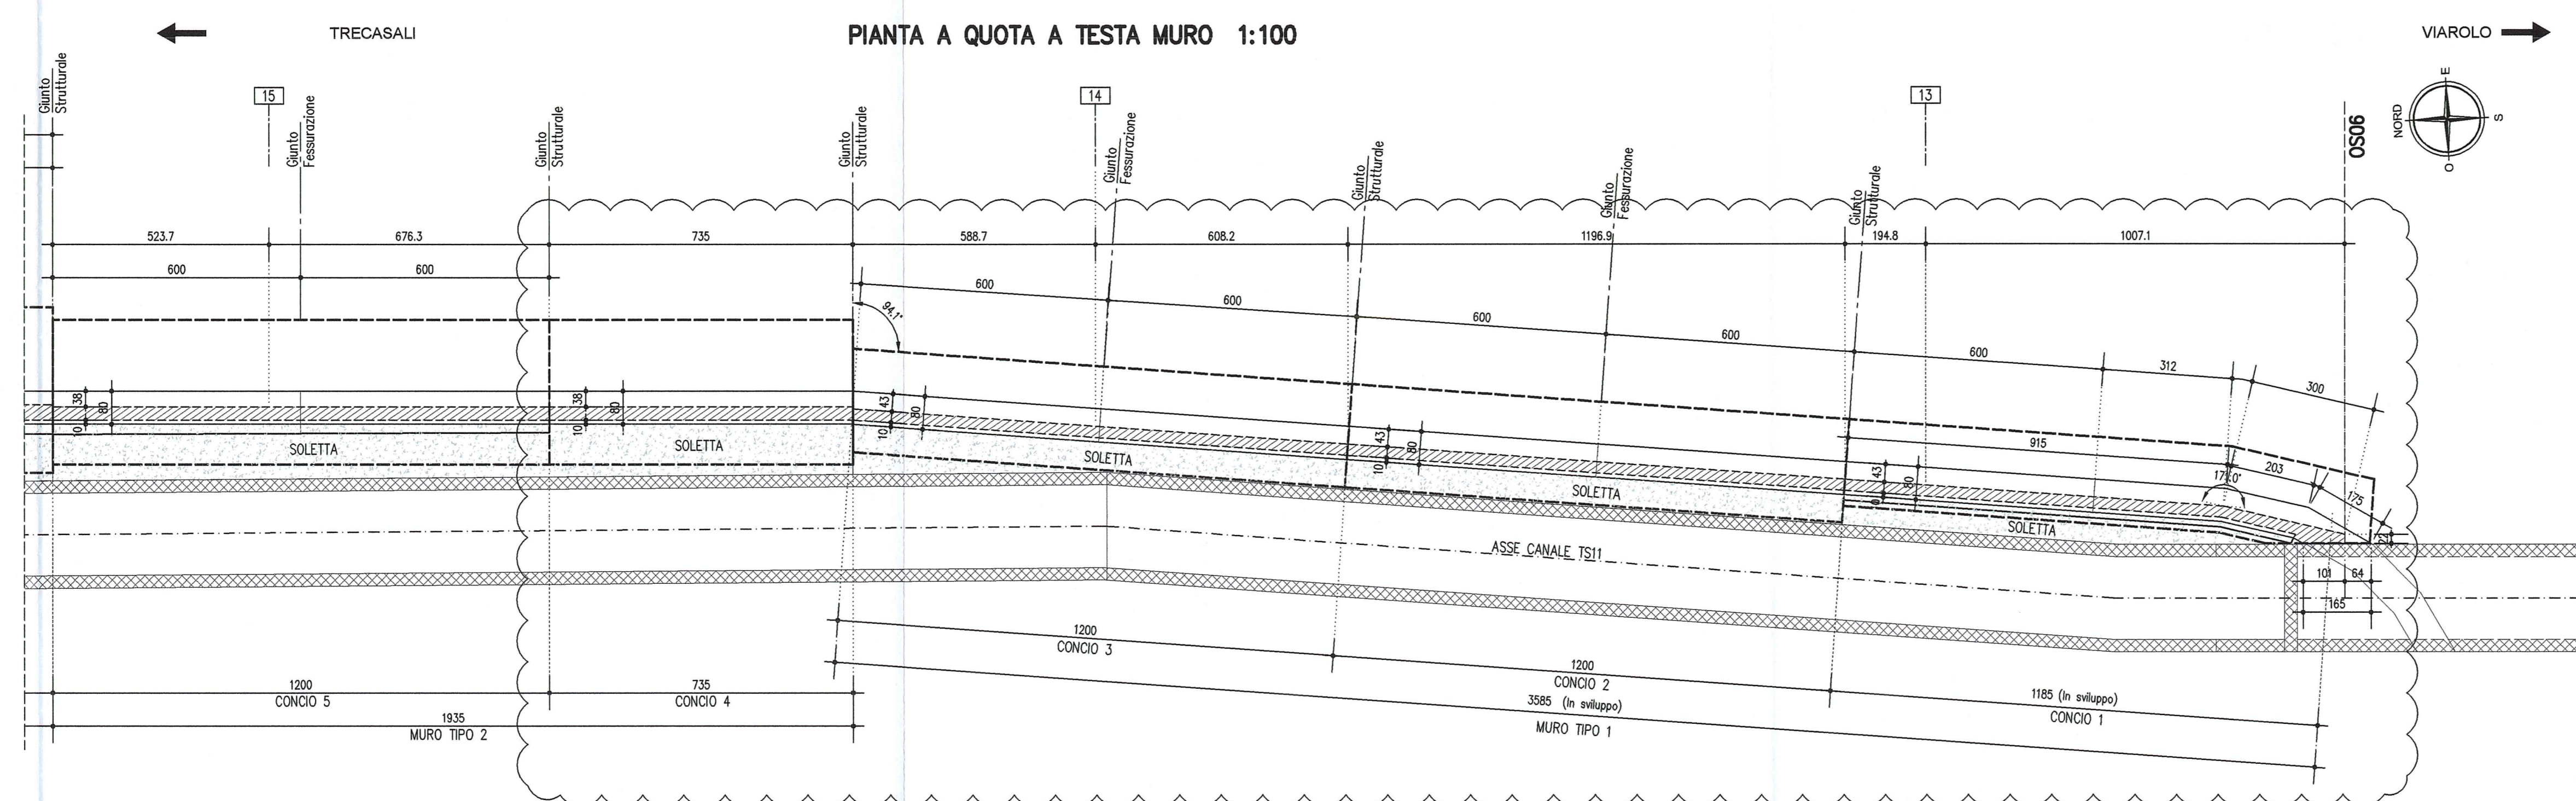

PIANTA A QUOTA FONDAZIONI 1:100

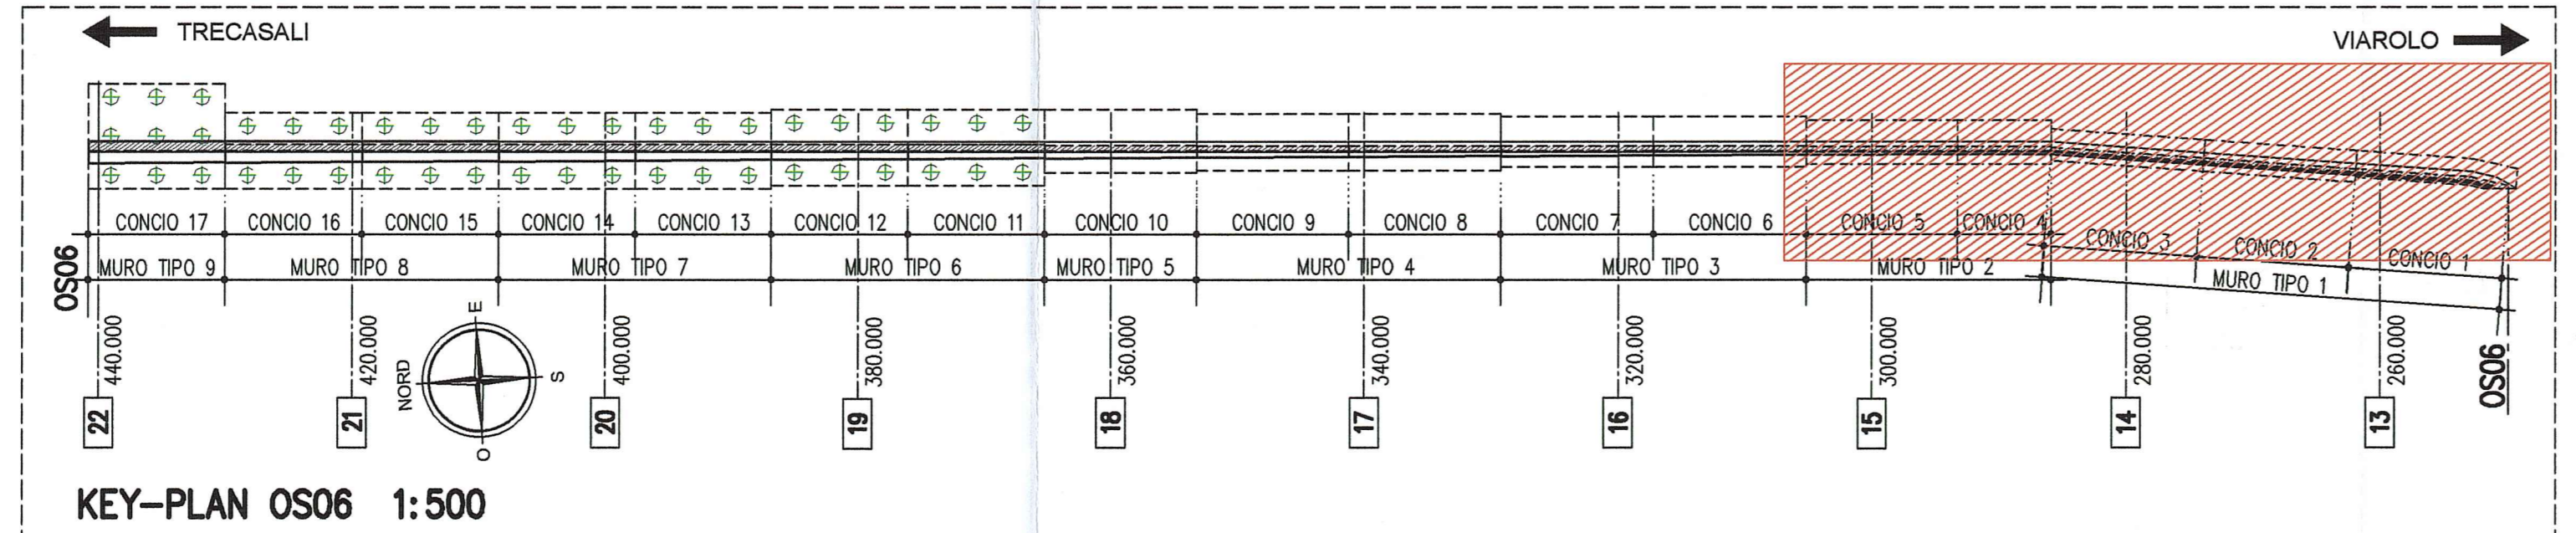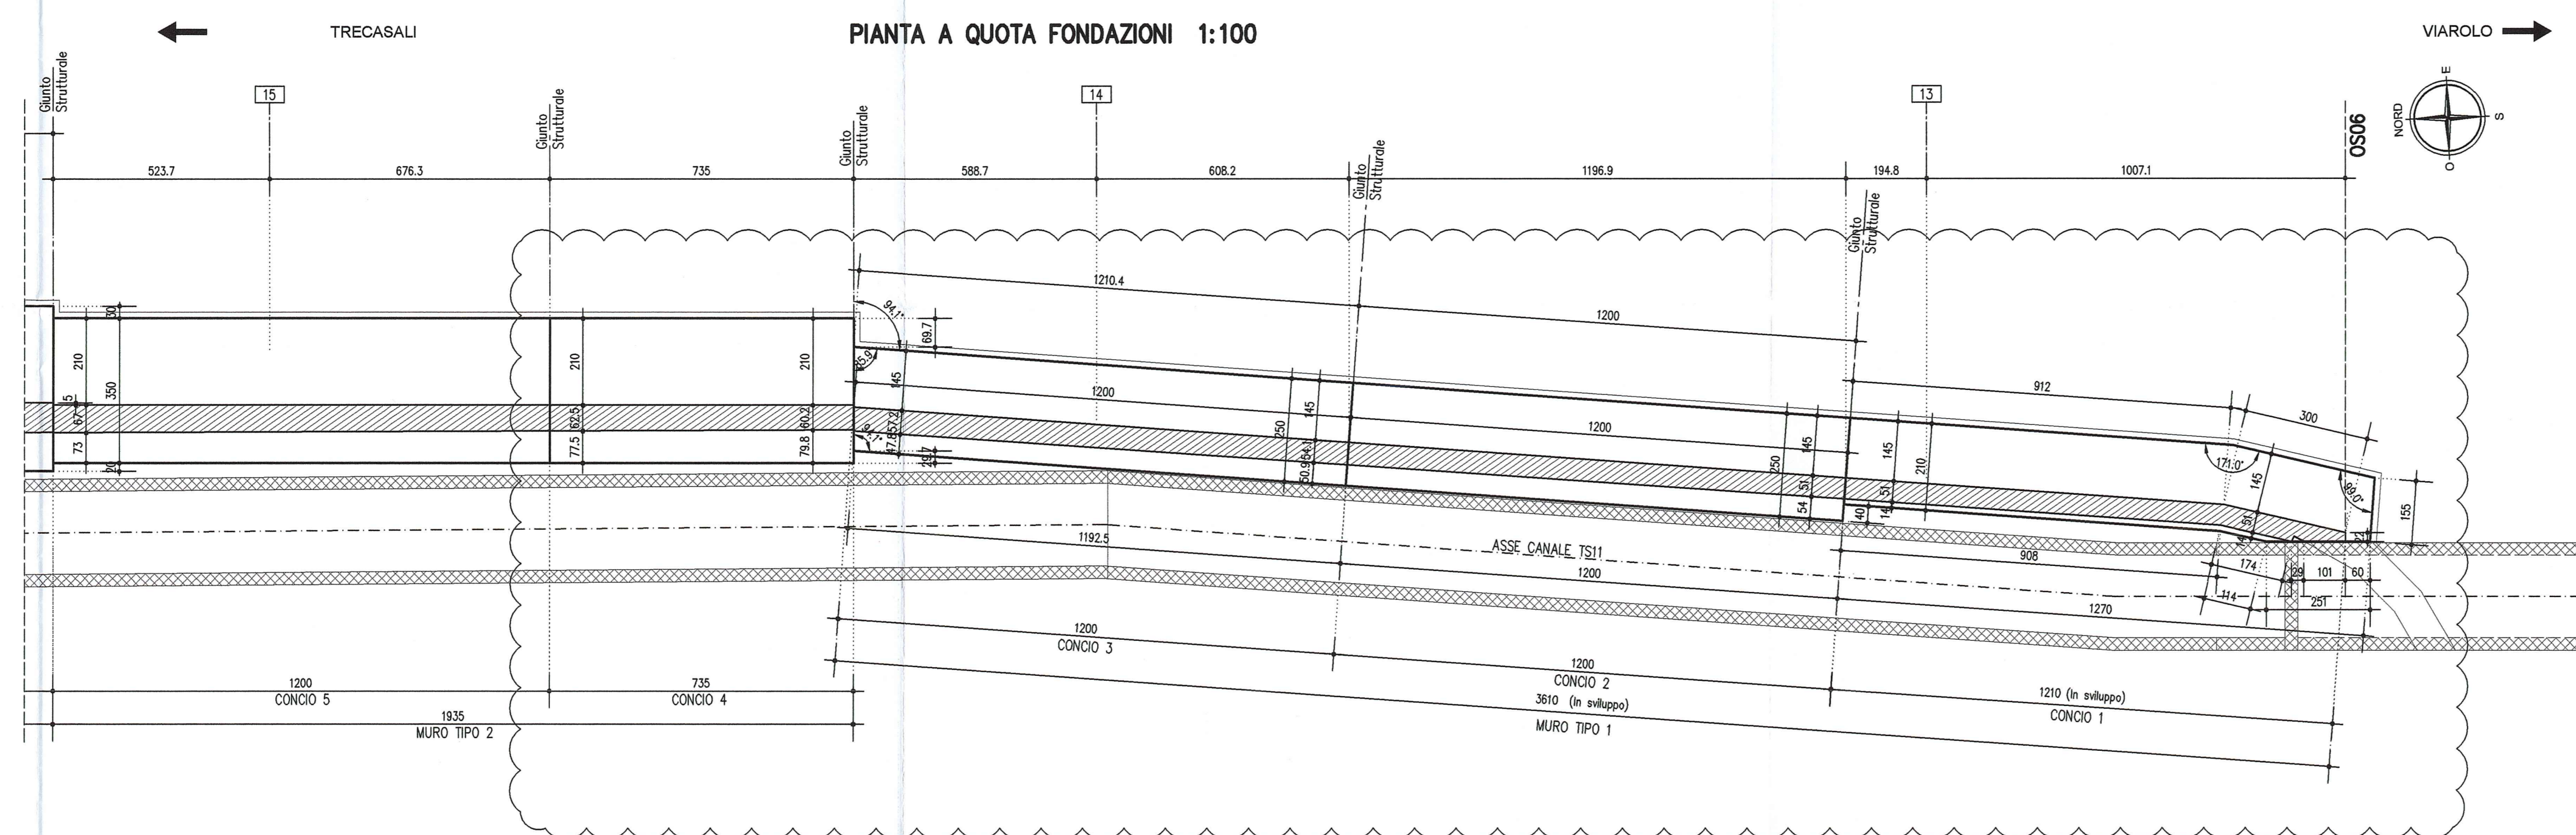


LEGENDA MODIFICHE 12/12/2014
 Adeguamento geometria concii 1, 2, 3, 4.
 Variazione riempimento tra muro e canale 1211.

NOTE GENERALI

- LE QUOTE ALTIMETRICHE SONO ESPRESSE IN METRI
- TUTTE LE MISURE SONO ESPRESSE IN CENTIMETRI
- TUTTI GLI ANGOLI SONO ESPRESSE IN GRADI CENTesimalI
- GLI ANGOLI DI PEGIATURA E POSIZIONAMENTO DELLE BARRE SONO ESPRESSE IN GRADI SESSAGESIMALI

CARATTERISTICHE DEI MATERIALI

- CALCESTRUZZO MAGRO DI SOSTENIMENTO CLASSE DI RESISTENZA MINIMA : C 12/15 - ACCIARI IN BASSE PER C.A. : B400C addebiatito controllato in stabilimento	- CONGLOMERATO CEMENTIZIO CLASSE DI RESISTENZA MINIMA : C 32 /40 CLASSE DI ESPOSIZIONE AMBIENTALE : XC4+XC1+XC2 CLASSE DI COESISTENZA CLASSE DI COESISTENZA : S4 DIMENSIONE MASSIMA COPPERITO : c = 50mm RAPPORTO A/C MAX : 0,52	MURI di sostegno C 32 /40 RC4+XC1+XC2 S4 c = 50mm 0,52
--	---	---

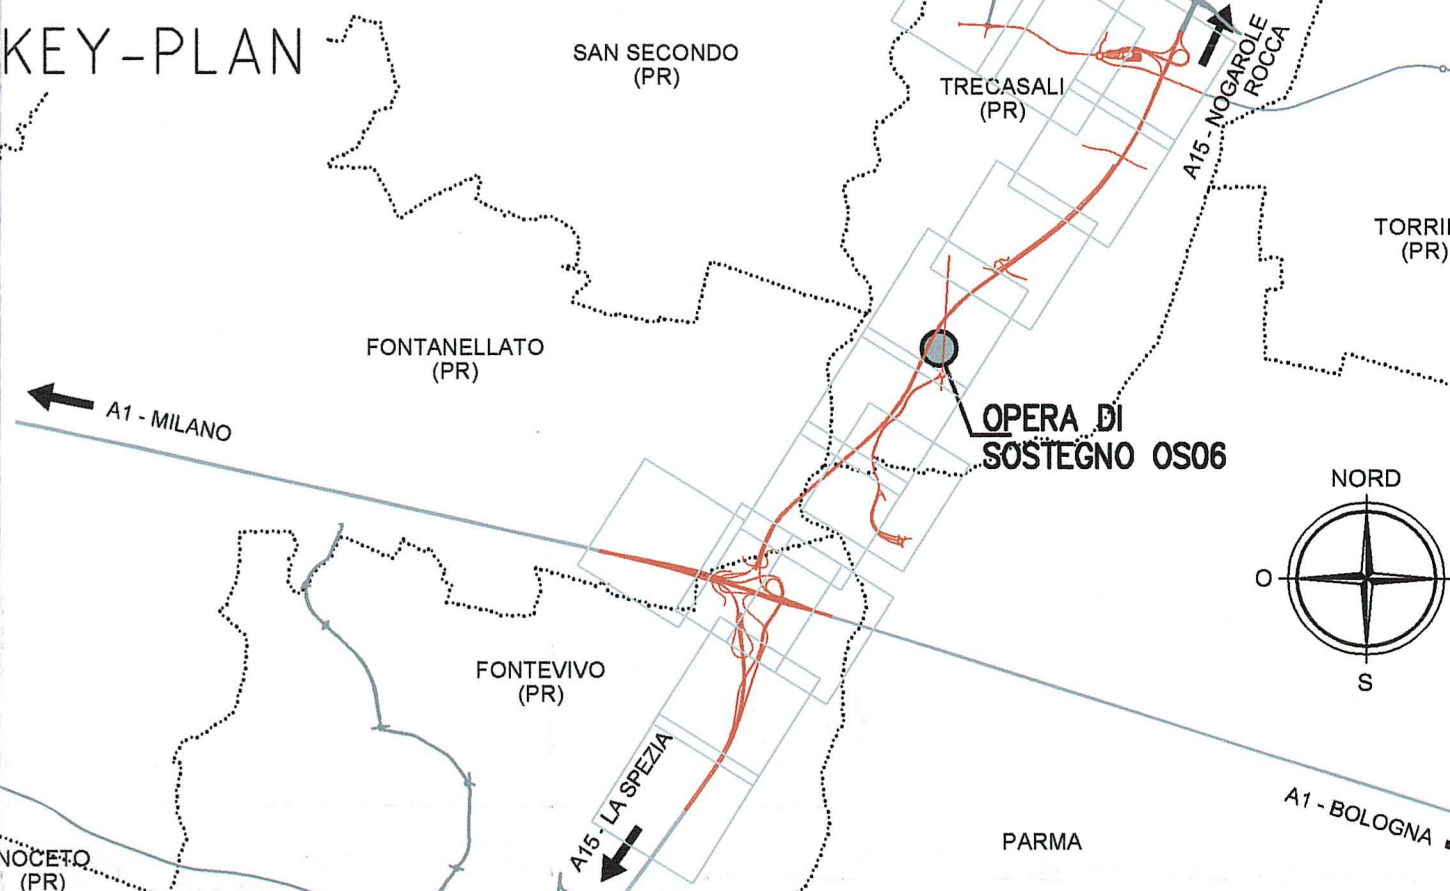

Autocomiennale della CISA S.p.A.
 Via Camboara 26/A - Frazione Ponte Taro - 43015 NOCETO (PR)

PIZZAROTTI
 FONDATA NEL 1910

AUTOSTRADA DELLA CISA A15
 RACCORDO AUTOSTRADALE A15/A22
 CORRIDOIO PLURIMODALE TIRRENO-BRENNERO
 RACCORDO AUTOSTRADALE FRA L'AUTOSTRADA DELLA CISA-FONTEVIVO (PR)
 E L'AUTOSTRADA DEL BRENNERO-NOGAROLE ROCCA (VR), I LOTTO.

C.U.P. G6180400060008 C.I.G. 307068161E

PROGETTO ESECUTIVO

Autocomiennale della CISA S.p.A.
 Il Direttore Tecnico: *[Signature]* Il Responsabile del Procedimento: *[Signature]* Il Presidente: *[Signature]*

Il Responsabile dei lavori: *[Signature]*

IMPRESA PIZZAROTTI & C. S.p.A.
 Il Responsabile di Progetto: *[Signature]*
 Dott. Ing. Dario Bandanelli

Il Geologo: NA

PROGETTAZIONE DI:
PIZZAROTTI
 FONDATA NEL 1910

Il Progettista:
 Ing. Fabio Nigrelli
 Ordine degli Ingegneri della Provincia di Parma n. 392

Coordinatore per la Sicurezza in fase di progettazione:
 Ing. Giovanni Maria Cepparotti
 Ordine degli Ingegneri della Provincia di Parma n. 392

Consulenza specialistica e cure di:
 NA

Progettista Responsabile: **Ing. Pietro MAZZOLI**
 Impresa Pizzarotti & C. S.p.A.
 Ing. Pietro MAZZOLI
 INGEGNERI PARMA P.I.A.
 Ordine degli Ingegneri della Provincia di Parma n. 821

Titolo Elaborato: **Asse principale Opere di sostegno Muro di sostegno - CVP2 rampa dx lato PR**
 Data Emissione Progetto: 18/03/2014
 Scale: 1:100

Identif. Elaborato:	RAAA	1	E	1	AP	03	06	G	CA	003	B
Identif. Elaborato:	RAAA	1	E	1	AP	03	06	G	CA	003	B