



PLANIMETRIA GENERALE INDIVIDUAZIONE DELL'OPERA

Scala 1:500

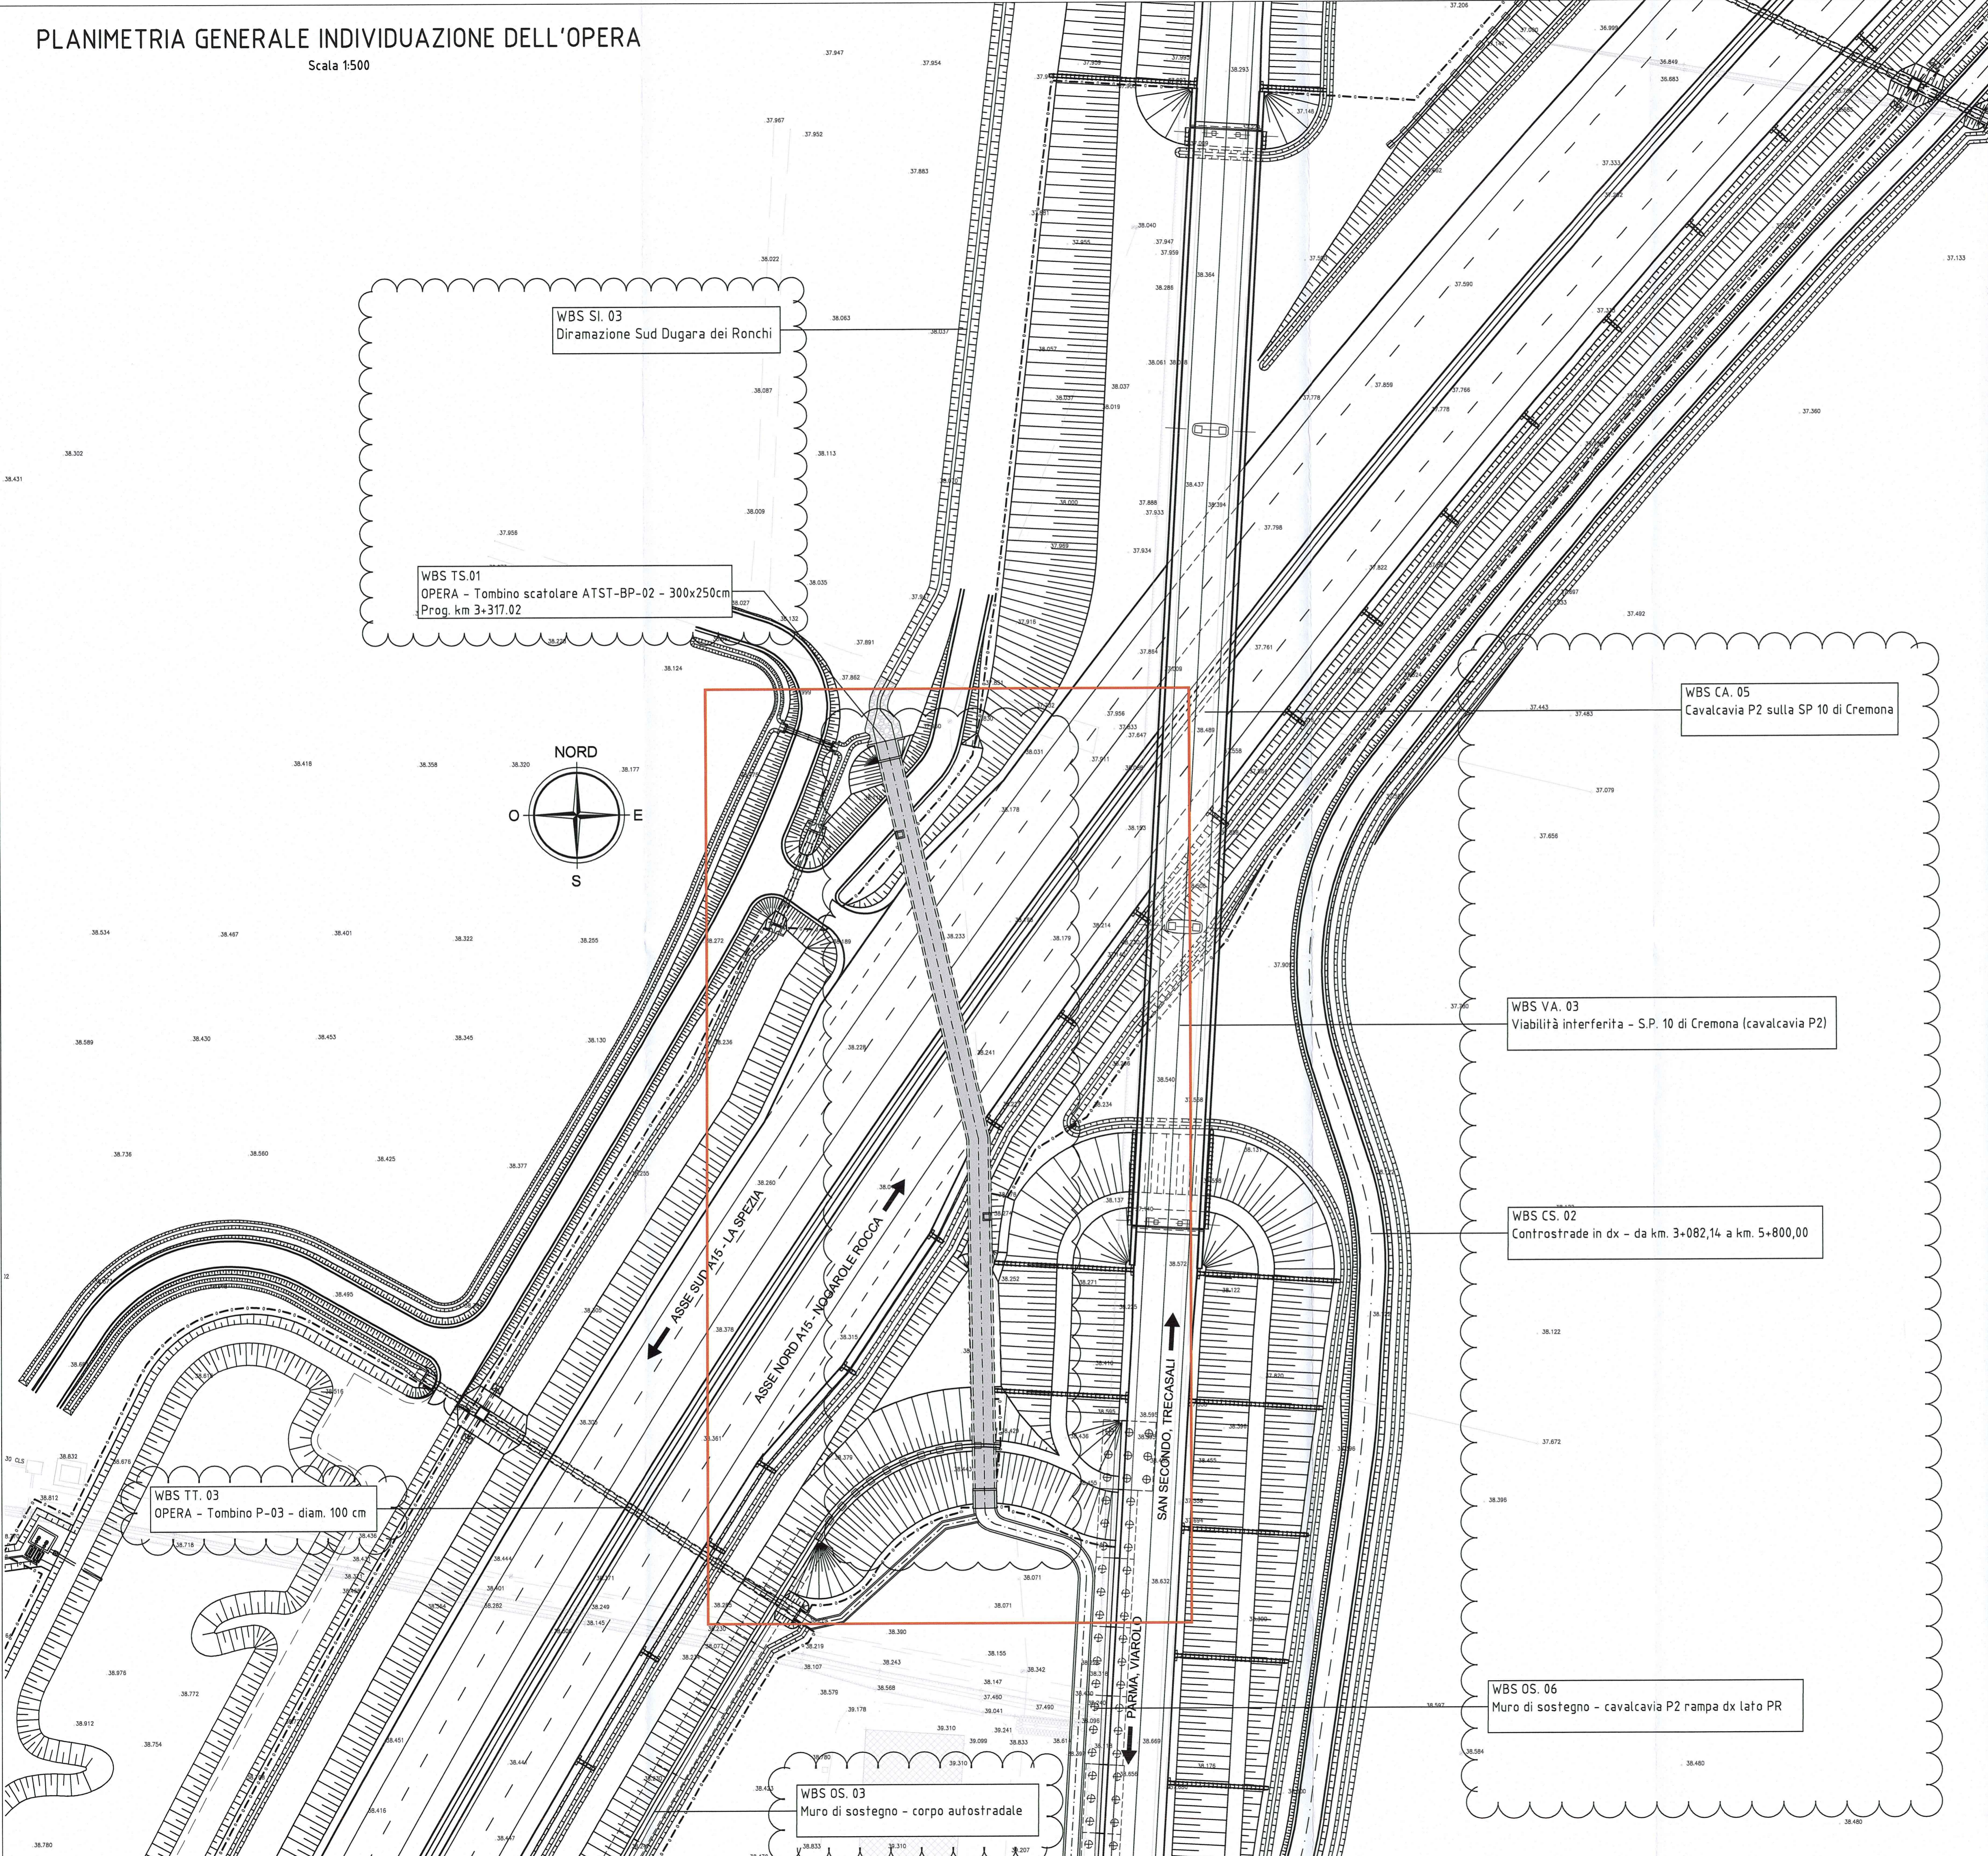

DESCRIZIONE DELLA MODIFICA:
Eliminazione tratto scoperto e inserimento pozzetti d'ispezione, inserimento dei nomi delle viabilità e delle opere vicine

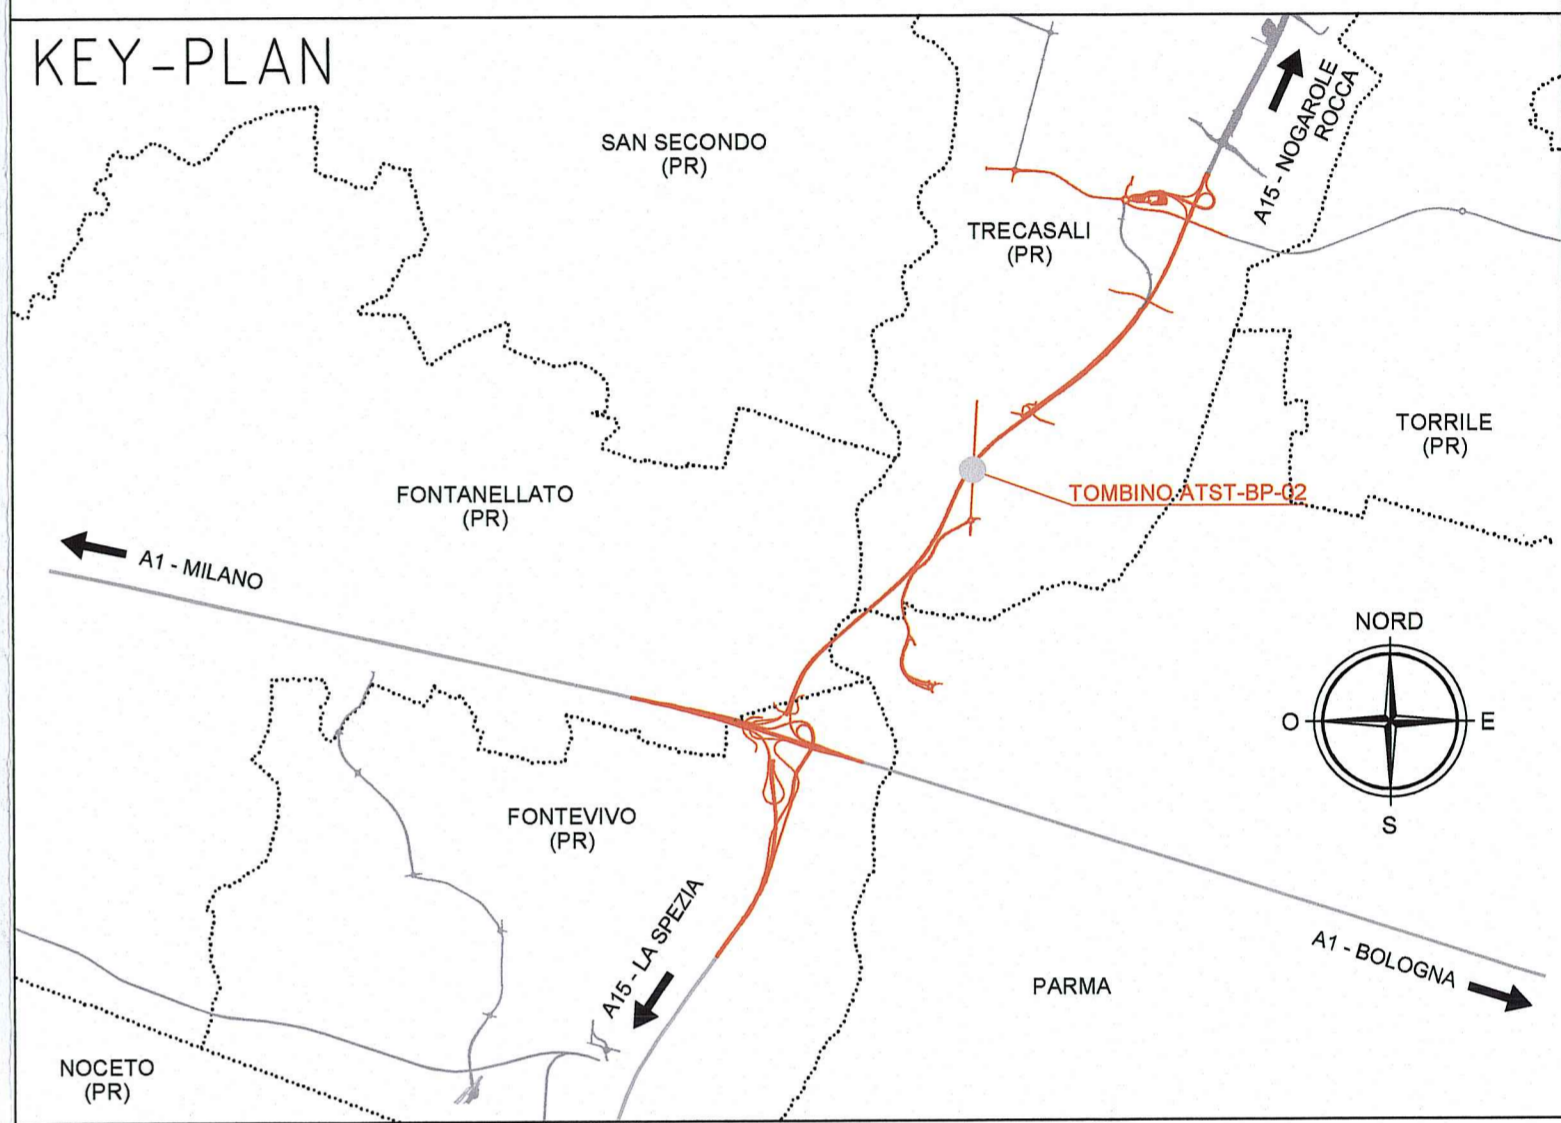

Committente:
AUTOCAMIONALE DELLA CISA S.p.A.
Via Camboara 26/A - Frazione Ponte Taro - 43015 NOCETO (PR)

Impresa Esecutiva:
PIZZAROTTI
FONDATA NEL 1910

**AUTOSTRADA DELLA CISA A15
RACCORDO AUTOSTRADALE A15/A22
CORRIDOIO PLURIMODALE TIRRENO-BRENNERO
RACCORDO AUTOSTRADALE FRA L' AUTOSTRADA DELLA CISA-FONTEVIVO (PR)
E L' AUTOSTRADA DEL BRENNERO-NOGAROLE ROCCA (VR), I LOTTO.**
C.U.P. G61B0400060008 C.I.G. 307068161E

PROGETTO ESECUTIVO

AUTOCAMIONALE DELLA CISA S.p.A.
Il Direttore TIBRE: _____ Il Responsabile del Procedimento: _____ Il Presidente: _____

IMPRESA PIZZAROTTI & C. S.p.A.
Il Direttore Tecnico: *Il Responsabile di Progetto*
Doc. Ing. Luca Bondanelli

Il Geologo: NA

PROGETTAZIONE DI:
PIZZAROTTI
FONDATA NEL 1910

Il Progettista:
Ing. Fabio Nigrelli
Ordine degli Ingegneri della Provincia di Palermo n. 3581

A.T.I.: **idrosse engineering** **ROCKSOIL** **VIA**

Coordinatore per la Sicurezza in fase di Progettazione:
Ing. Giovanni Maria Cepparotti
Ordine degli Ingegneri della Provincia di Viterbo n. 392

Consulenza specialistica a cura di:
NA

Progettista Responsabile: **Ing. PIETRO MAZZOLI**
Impresa Pizzarotti & C. S.p.A.
Ing. Pietro Mazzoli
ISCRITTO ORDINE INGEGNERI PARMA n.821
Ordine degli Ingegneri della Provincia di Parma n. 821

Titolo Elaborato:
**Asse Principale
Tombini scatoari
Tombino scatolare ATST-BP-02 - 300x250 cm - progr. 3+317,02
Planimetria Generale individuazione dell'opera**

Data Emissione Progetto: 18/03/2014
Scala: 1:500

| NUM. IDENTIFICATIVO | CODICE COMMESSA | LOTTO | FASE | ENTE | AUTRIB | CAT. OPERA | NUM. OPERA | PARTE OPERA | TIPO DOC. | NUM. PROG. DOC. | REVISIONE |
|---------------------|-----------------|-------|------|------|--------|------------|------------|-------------|-----------|-----------------|-----------|
| | RAAA | 1 | E | I | AP | TS | 01 | G | PL | 001 | B |

| Rev. | Data | DESCRIZIONE REVISIONE | Redatto | Controllato | Approvato |
|------|------------|---|----------|-------------|-----------|
| B | 10/12/2014 | OSSERVAZIONI CONSORZIO DI BONIFICA PARMENSE prot. n°7978 del 04 dic. 2014 | VENTURA | NIGRELLI | MAZZOLI |
| A | 08/06/2014 | RIEMMISSIONE PROGETTO ESECUTIVO | A. TARGA | NIGRELLI | MAZZOLI |