

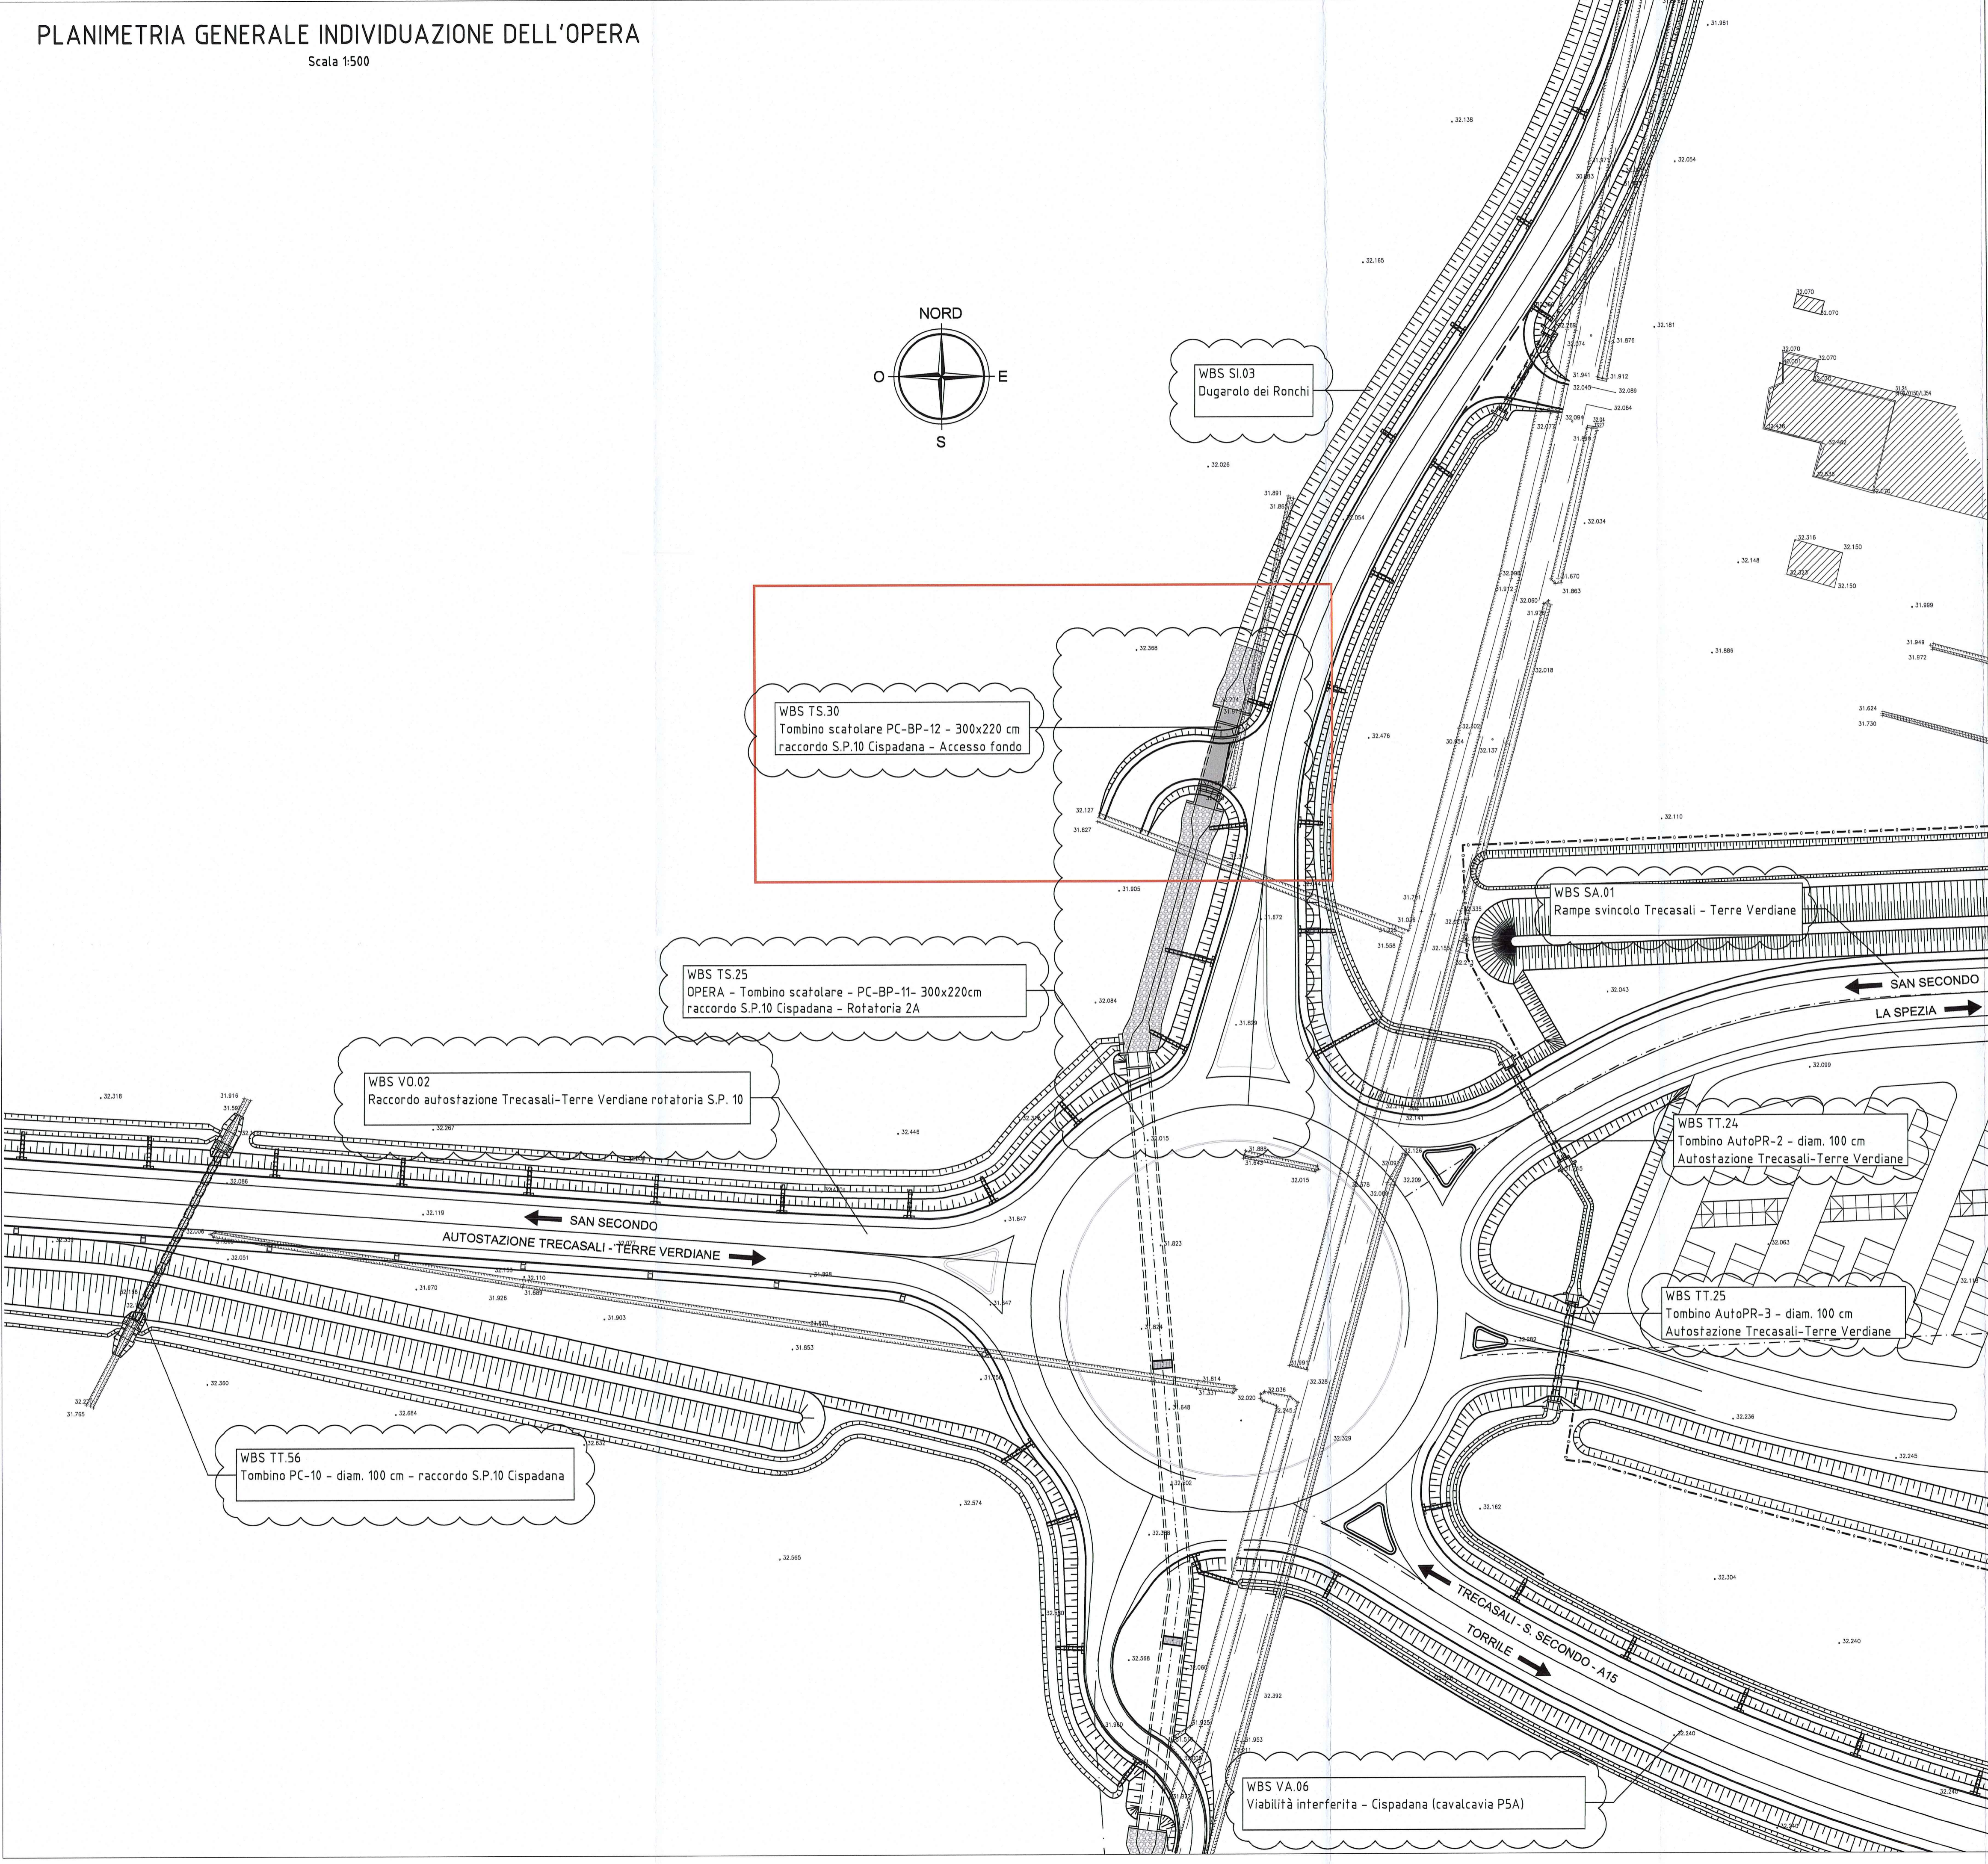


PLANIMETRIA GENERALE INDIVIDUAZIONE DELL'OPERA

Scala 1:500

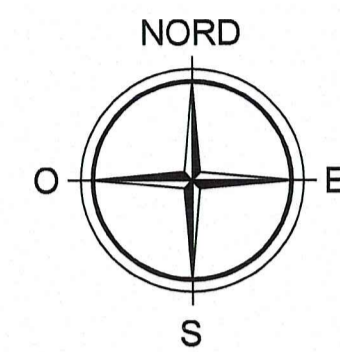

DESCRIZIONE DELLA MODIFICA:
 modifica tracciato e tratti con rivestimento, inserimento dei nomi delle viabilità e delle opere vicine

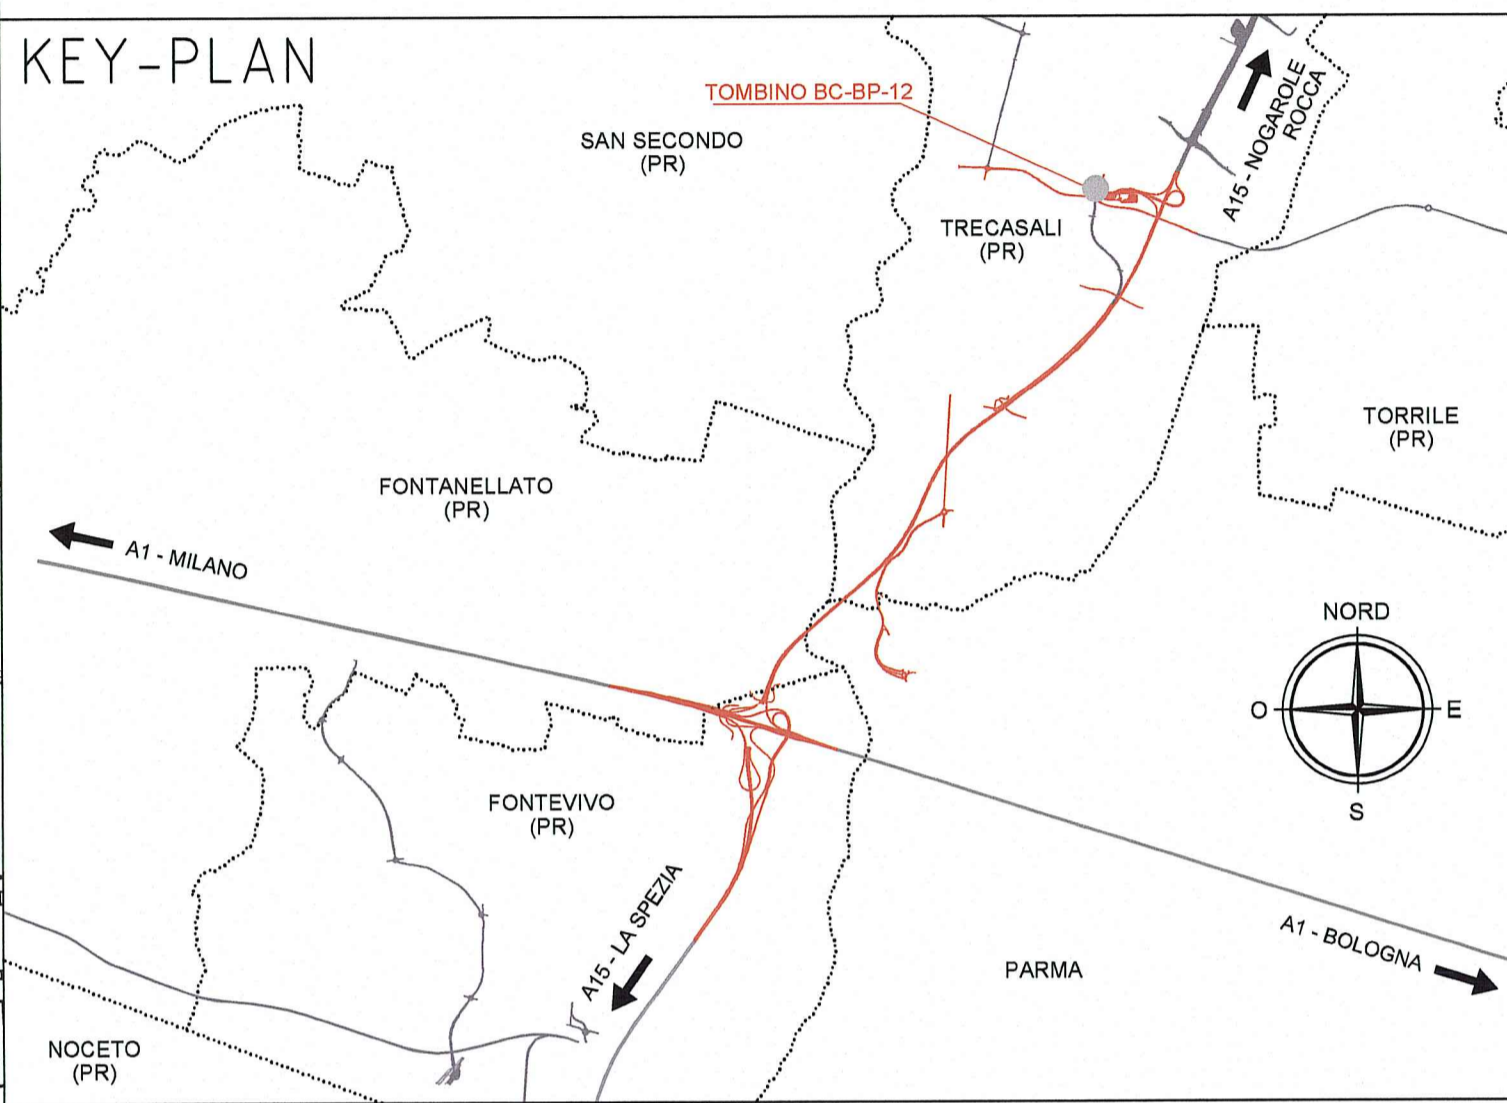

Comittente:
AUTOCAMIONALE DELLA CISA S.p.A.
 Via Camboara 26/A - Frazione Ponte Taro - 43015 NOCETO (PR)

Impresa Esecutrice:
PIZZAROTTI
 FONDATA NEL 1910

AUTOSTRADA DELLA CISA A15
RACCORDO AUTOSTRADALE A15/A22
CORRIDOIO PLURIMODALE TIRRENO-BRENNERO
RACCORDO AUTOSTRADALE FRA L' AUTOSTRADA DELLA CISA-FONTEVIVO (PR)
E L' AUTOSTRADA DEL BRENNERO-NOGAROLE ROCCA (VR). I LOTTO.
 C.U.P. G61B04000060008 C.I.G. 307068161E

PROGETTO ESECUTIVO

AUTOCAMIONALE DELLA CISA S.p.A.
 Il Direttore TIBRE: *[Signature]* Il Responsabile del Procedimento: *[Signature]* Il Presidente: *[Signature]*

IMPRESA PIZZAROTTI & C. S.p.A.
 Il Direttore Tecnico: *[Signature]* Il Geologo: NA
 Dott. Ing. Luca Bondanelli

PROGETTAZIONE DI:
PIZZAROTTI
 FONDATA NEL 1910
A.T.I. idroesse engineering **rocksoil** **VIA**
 MANDATARIA MANDATARIA MANDATARIA
 Il Progettista: Ing. Fabio Nigrelli
 Ordine degli Ingegneri della Provincia di Palermo n. 3581
 Coordinatore per la Sicurezza in fase di Progettazione: Ing. Giovanni Maria Cepparotti
 Ordine degli Ingegneri della Provincia di Viterbo n. 392

Consulenza specialistica a cura di:
 NA
 Progettista Responsabile Integrato: *[Signature]* **ING. PIETRO MAZZOLI**
 Impresa Pizzarotti & C. S.p.A. **IMPRESA PIZZAROTTI**
 Ing. Pietro Mazzoli **ISCRITTO ORDINE INGEGNERI PARMA n.821**
 Ordine degli Ingegneri della Provincia di Parma n. 621

Titolo Elaborato: **Asse Principale**
Tombini scatolari
 Tombino scatolare PC-BP-12 - 300x220 cm - raccordo S.P.10 Cispadana - Accesso fondo
 Planimetria Generale individuazione dell'opera
 Data Emissione Progetto: 18/03/2014
 Scala: 1:500

Identif. Elaborato:		NRO IDENTIFICATIVO										
		RAAA	1	E	I	AP	TS	30	G	PL	001	B
B	10/12/2014	OSSERVAZIONI CONSORZIO DI BONIFICA PARMENSE prot. n°7978 del 04 dic. 2014										
A	08/05/2014	RIEMMISSIONE PROGETTO ESECUTIVO										
Rev.	Data	DESCRIZIONE REVISIONE										