



TRACCIAMENTO OPERA E PIANTA SCAVI

Scala 1:100

WBS SI.03
Dugarolo dei Ronchi

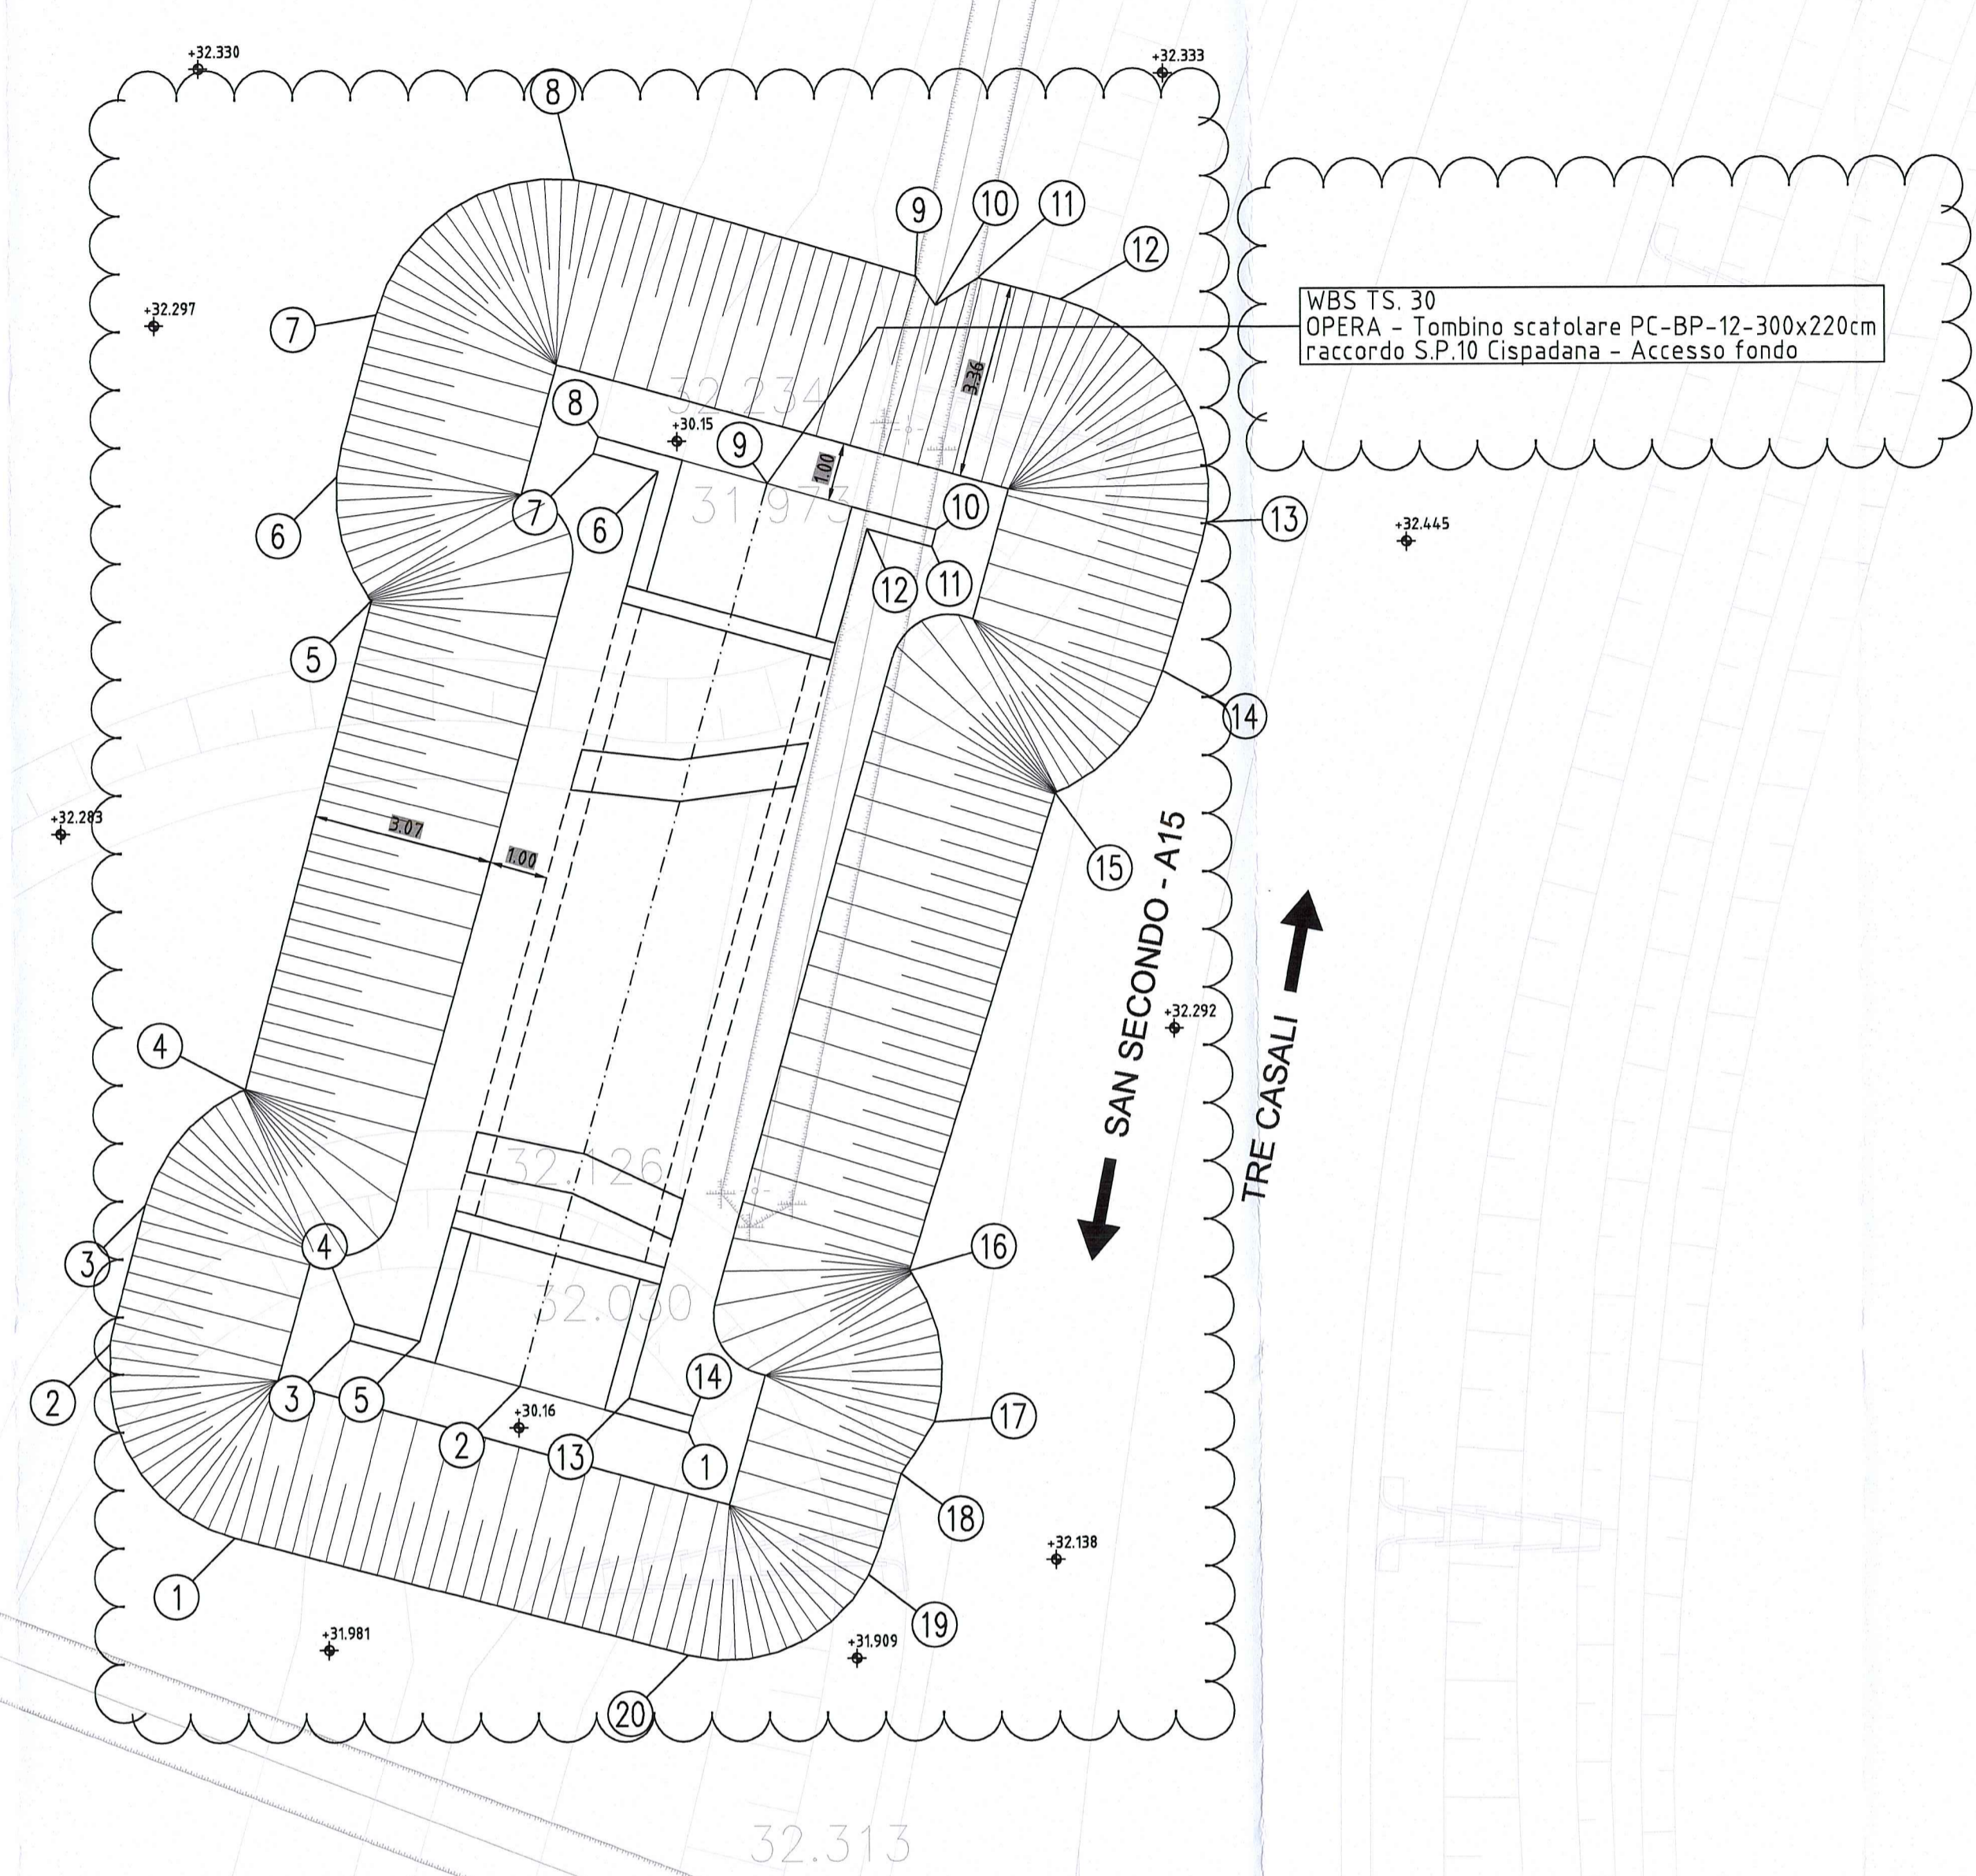

WBS TS.30
OPERA - Tombino scatolare PC-BP-12-300x220cm
raccordo S.P.10 Cispadana - Accesso fondo

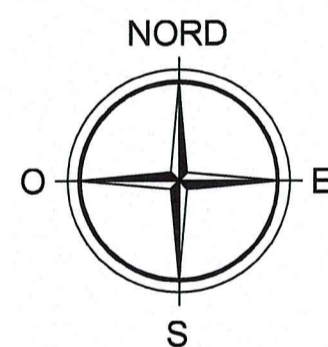

DATI TRACCIAMENTO
TOMBINO SCATOLARE TS30

N.	X	Y
1	305216.559	109536.459
2	305213.669	109537.264
3	305210.779	109538.069
4	305210.860	109538.358
5	305211.968	109538.049
6	305216.099	109552.885
7	305214.991	109553.193
8	305215.071	109553.482
9	305217.961	109552.677
10	305220.851	109551.873
11	305220.771	109551.584
12	305219.663	109551.892
13	305215.532	109537.057
14	305216.640	109536.748


DATI TRACCIAMENTO
SCAVI TOMBINO SCATOLARE TS30

N.	X	Y
1	305208.800	109534.689
2	305206.689	109538.013
3	305207.296	109540.388
4	305209.009	109542.352
5	305211.203	109550.695
6	305210.611	109552.805
7	305211.297	109555.571
8	305214.683	109557.869
9	305220.502	109556.212
10	305220.846	109555.715
11	305221.575	109556.172
12	305222.985	109555.806
13	305225.454	109551.989
14	305224.704	109549.451
15	305222.858	109547.381
16	305220.348	109539.224
17	305220.760	109536.639
18	305220.190	109535.760
19	305219.624	109534.030
20	305216.541	109532.667

NOTE

- QUOTE ALTIMETRICHE ESPRESSE IN METRI S.L.M.
- COORDINATE ESPRESSE IN METRI
- DISTANZE ESPRESSE IN METRI

DESCRIZIONE DELLA MODIFICA:
Modifica tracciato e inserimento nomi opere vicine

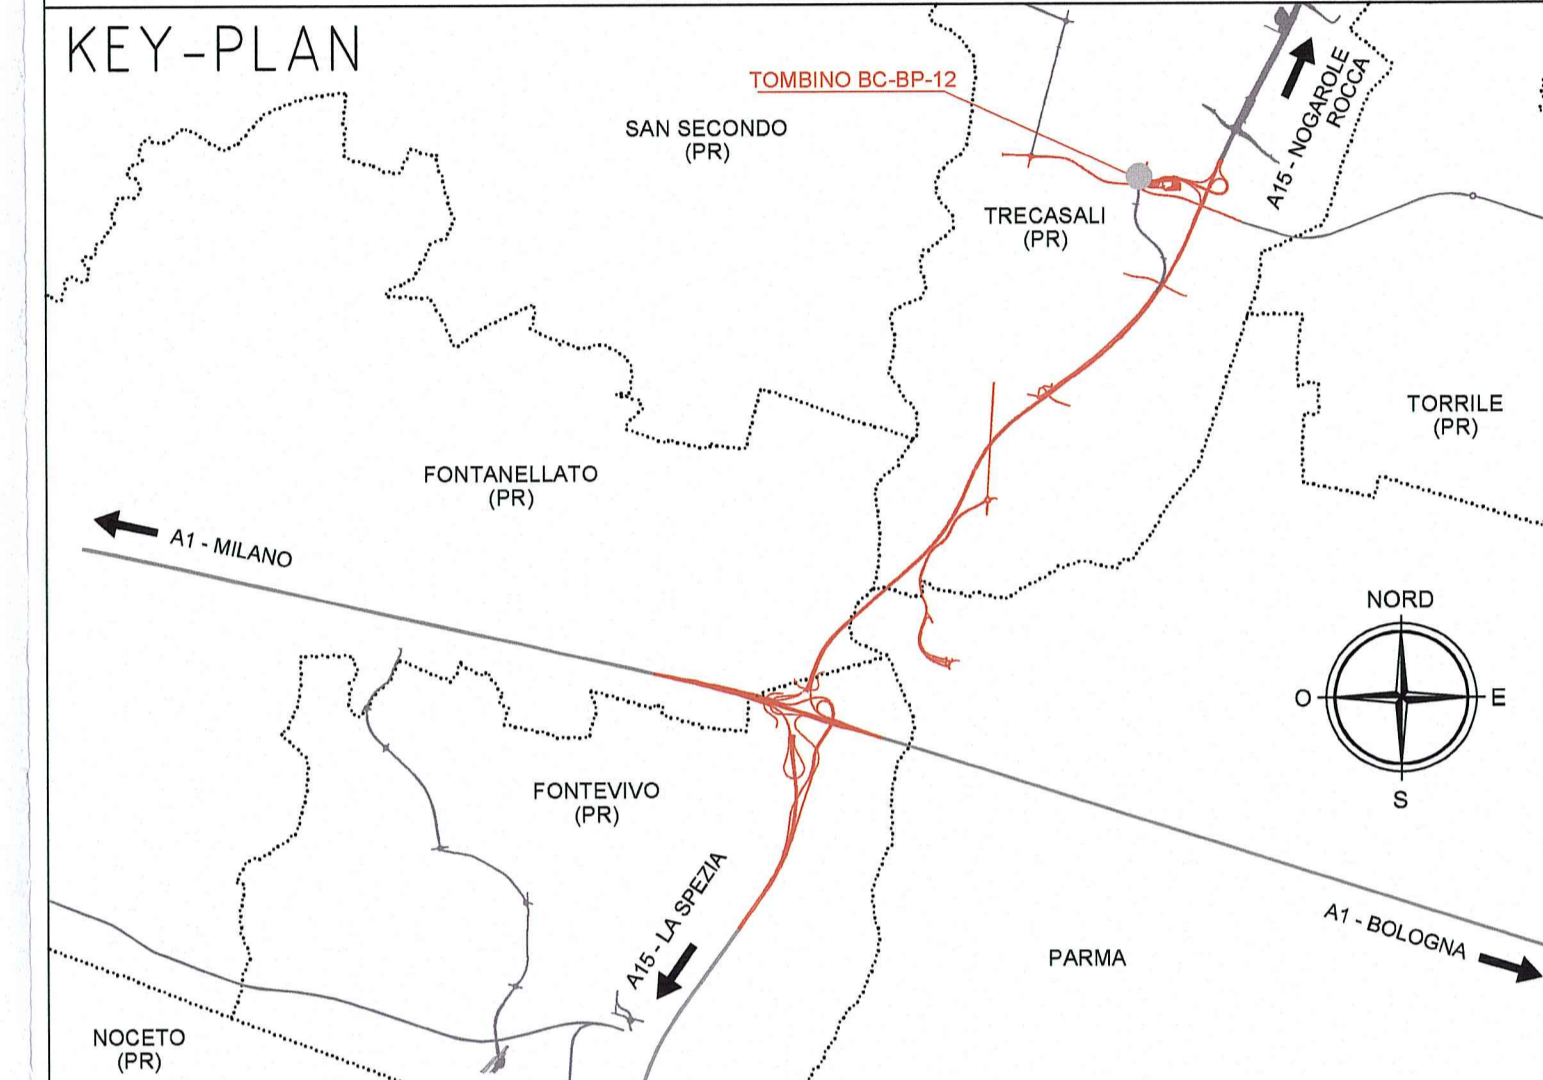

Comittente:
AUTOCAMIONALE DELLA CISA S.p.A.
Via Camboara 26/A - Frazione Ponte Taro - 43015 NOCETO (PR)

Impresa Esecutrice:
PIZZAROTTI
FONDATA NEL 1910

AUTOSTRADA DELLA CISA A15
RACCORDO AUTOSTRADALE A15/A22
CORRIDOIO PLURIMODALE TIRRENO-BRENNERO
RACCORDO AUTOSTRADALE FRA L' AUTOSTRADA DELLA CISA-FONTEVIVO (PR)
E L' AUTOSTRADA DEL BRENNERO-NOGAROLE ROCCA (VR). I LOTTO.
C.U.P. G61B0400060008 C.I.G. 307068161E

PROGETTO ESECUTIVO
AUTOCAMIONALE DELLA CISA S.p.A.
Il Direttore TIREBE: [Signature] Il Responsabile del Procedimento: [Signature] Il Presidente: [Signature]

IMPRESA PIZZAROTTI & C. S.p.A.
Il Direttore Tecnico: [Signature] Il Geologo: NA
Il Responsabile Progetto: [Signature] Dott. Ing. Luca Bandanelli

PROGETTAZIONE DI:
PIZZAROTTI
FONDATA NEL 1910
Il Progettista: Ing. Fabio Nigrelli
Ordine degli Ingegneri della Provincia di Palermo n. 3581

A.T.I.: **idrosse engineering** **ROKSOIL** **VIA**
Ordine degli Ingegneri della Provincia di Viterbo n. 392
Il Coordinatore per la Sicurezza in fase di Progettazione: Ing. Giovanni Maria Cepparotti

Consulenza specialistica a cura di:
NA
Progettista Responsabile Intervento: **Ing. PIETRO MAZZOLI**
Impresa Pizzarotti & C. S.p.A. **IMPRESA PIZZAROTTI**
Ing. Pietro Mazzoli **VISCRITO ORDINE INGEGNERI PARMA n.824**

Titolo Elaborato: **Asse principale Tombini scatoari**
Tombino scatolare PC-BP-12 - 300x220 cm - raccordo S.P.10 Cispadana - Accesso fondo
Tracciamento opera e pianta scavi
Data Emissione Progetto: 18/03/2014
Scala: 1:100

NUM. IDENTIFICATIVO	CODICE COMMESSA	LOTTO	PAGE	ENTE	NUM. OP.	CAT. OPERA	NUM. OPERA	PARTE OPERA	TIPO DOC.	NUM. PROJ. DOC.	REVISIONE
	RAAA	1	E	I	AP	TS	30	S	PL	001	B

Rev.	Data	DESCRIZIONE REVISIONE	Redatto	Controllato	Approvato
B	10/12/2014	OSSERVAZIONI CONSORZIO DI BONIFICA PARMENSE prot.n°7878 del 04 dic. 2014	MATALONE	NIGRELLI	MAZZOLI
A	06/08/2014	RIEMMISSIONE PROGETTO ESECUTIVO	LANDO	NIGRELLI	MAZZOLI