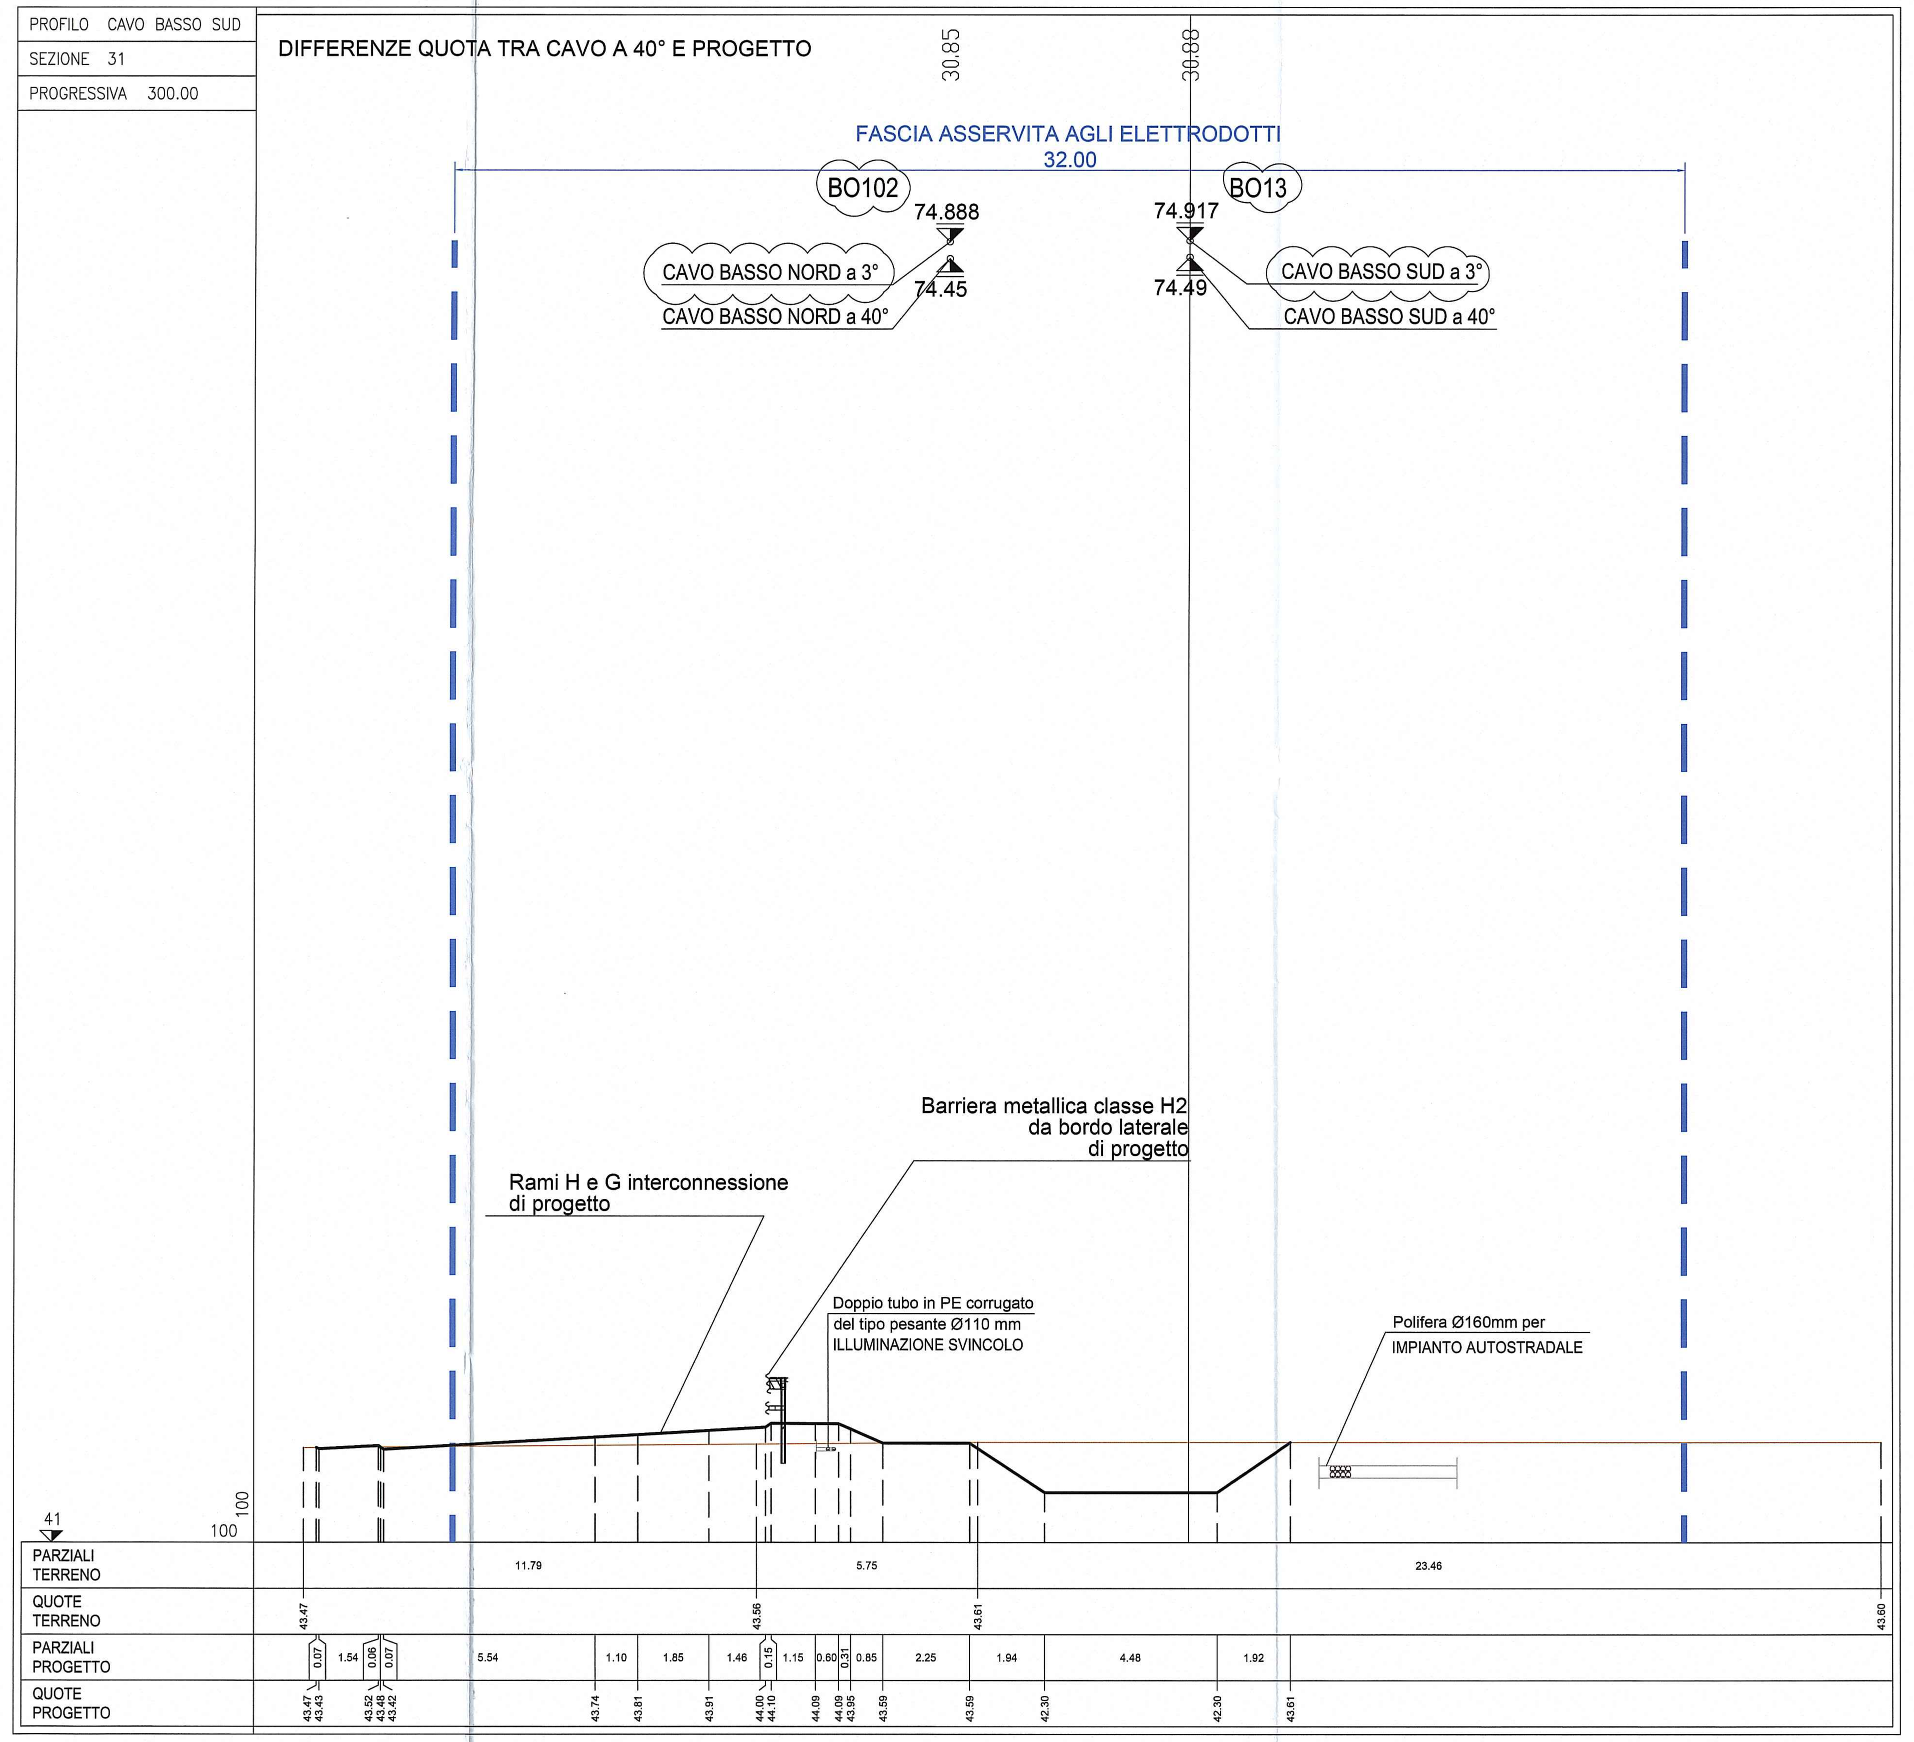

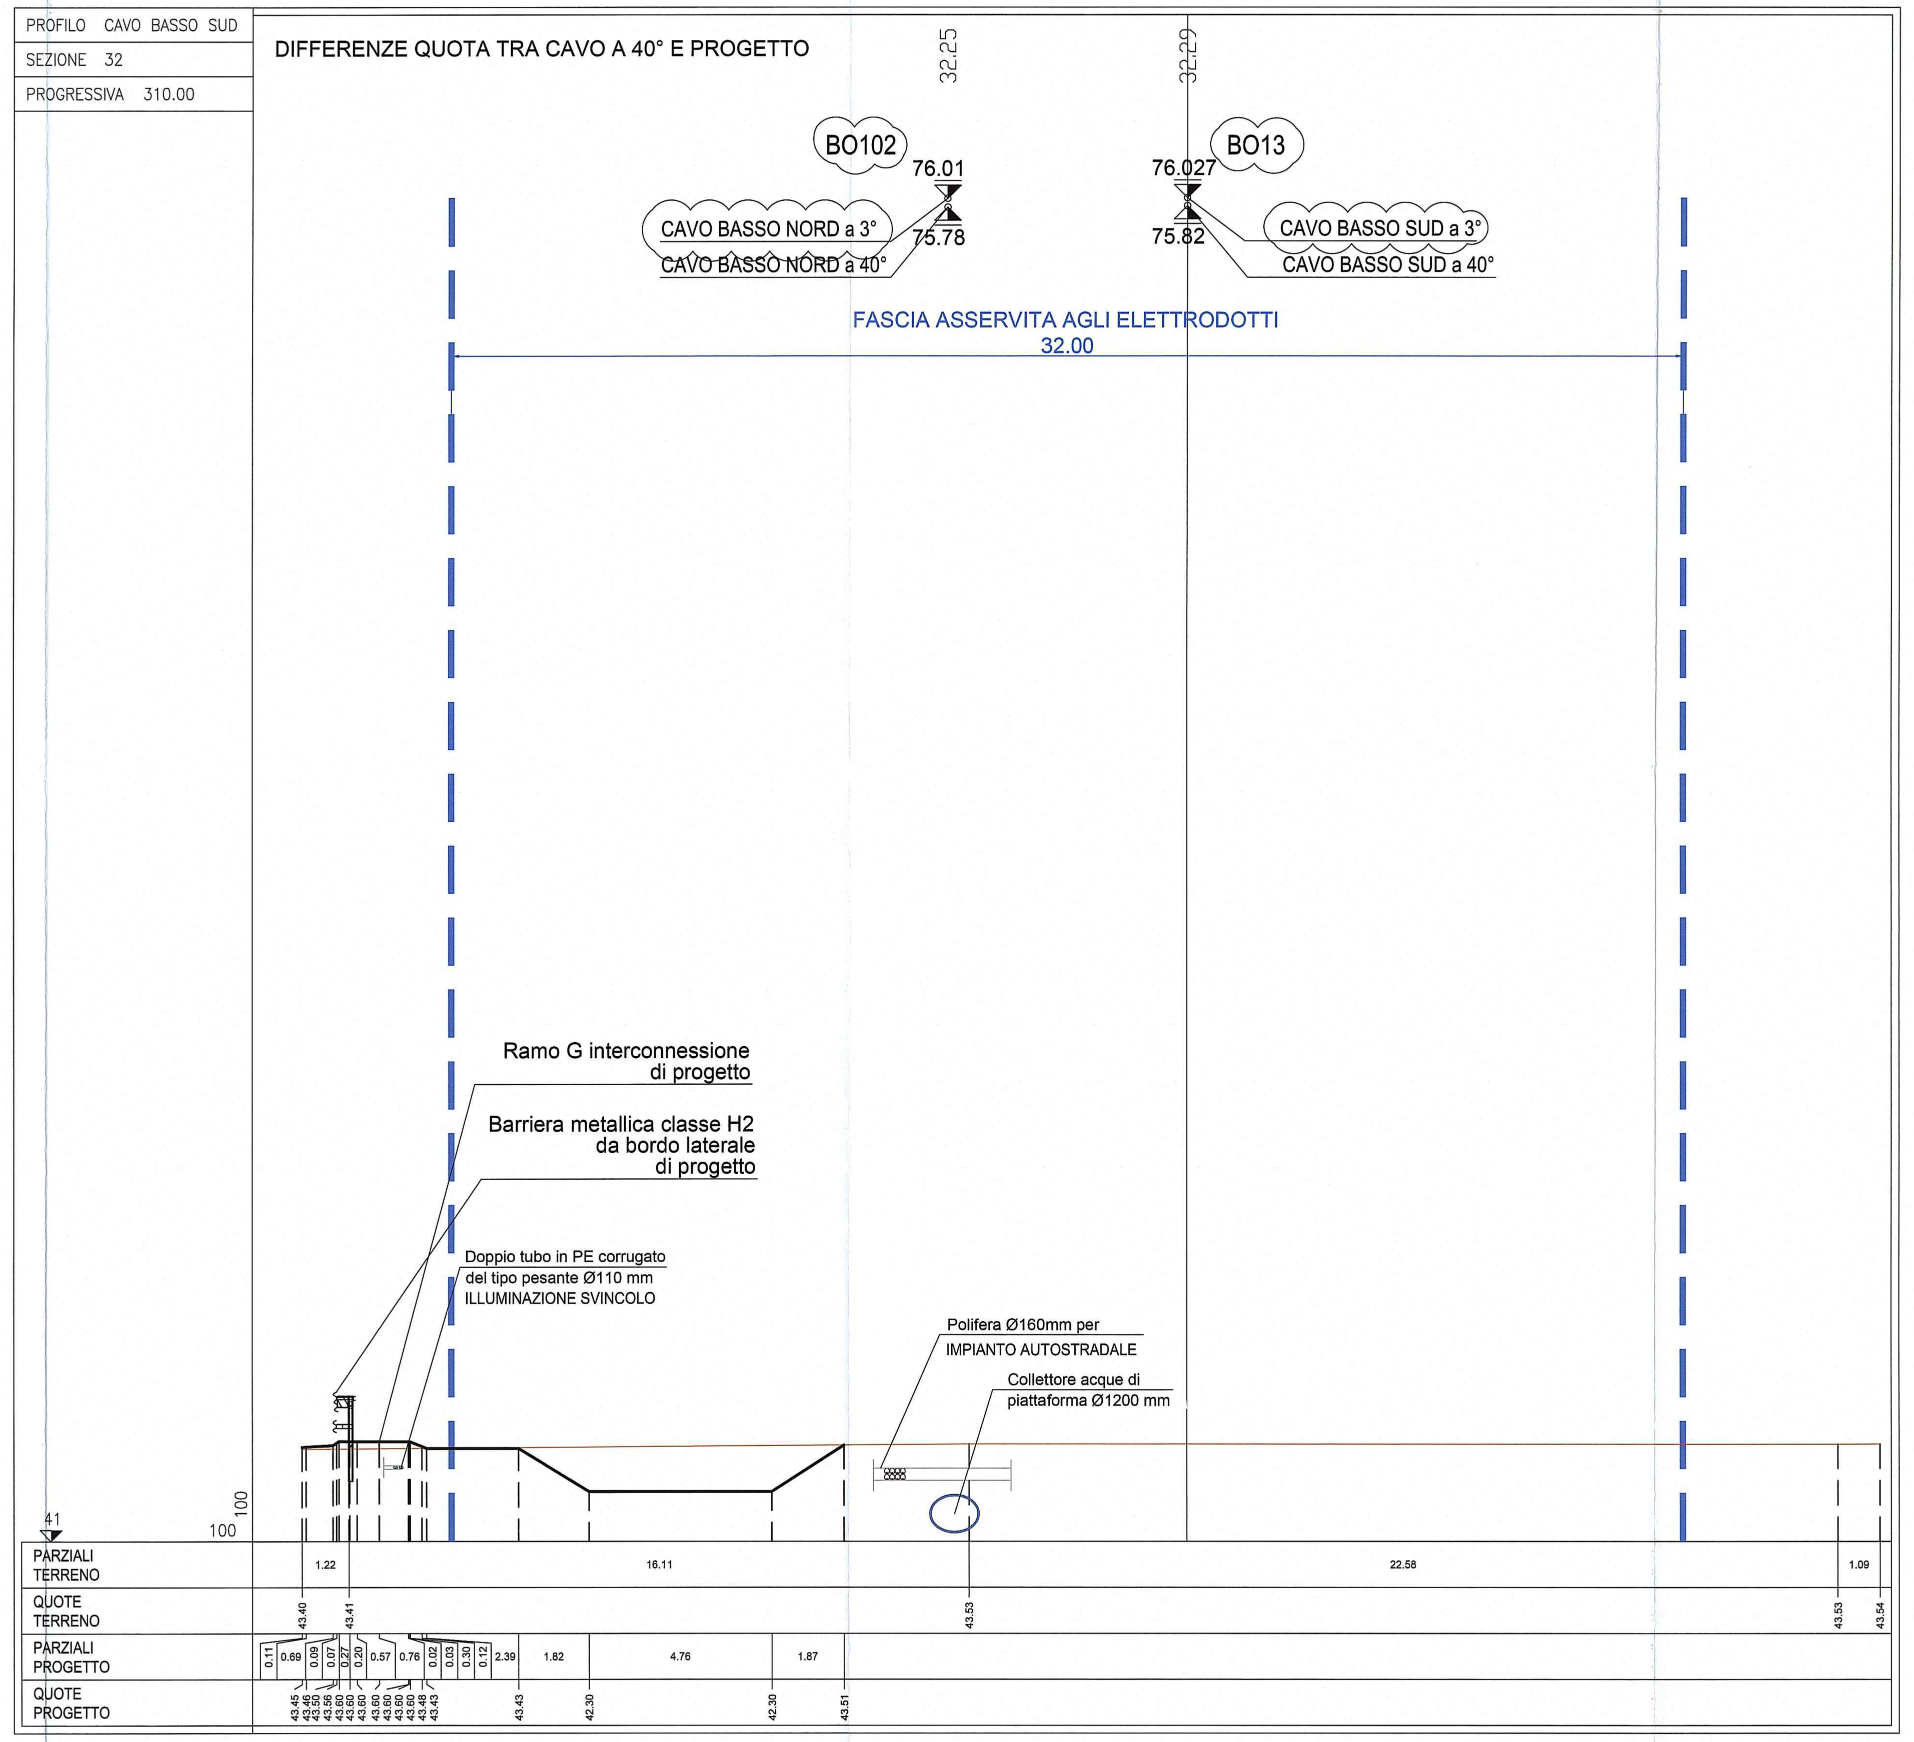

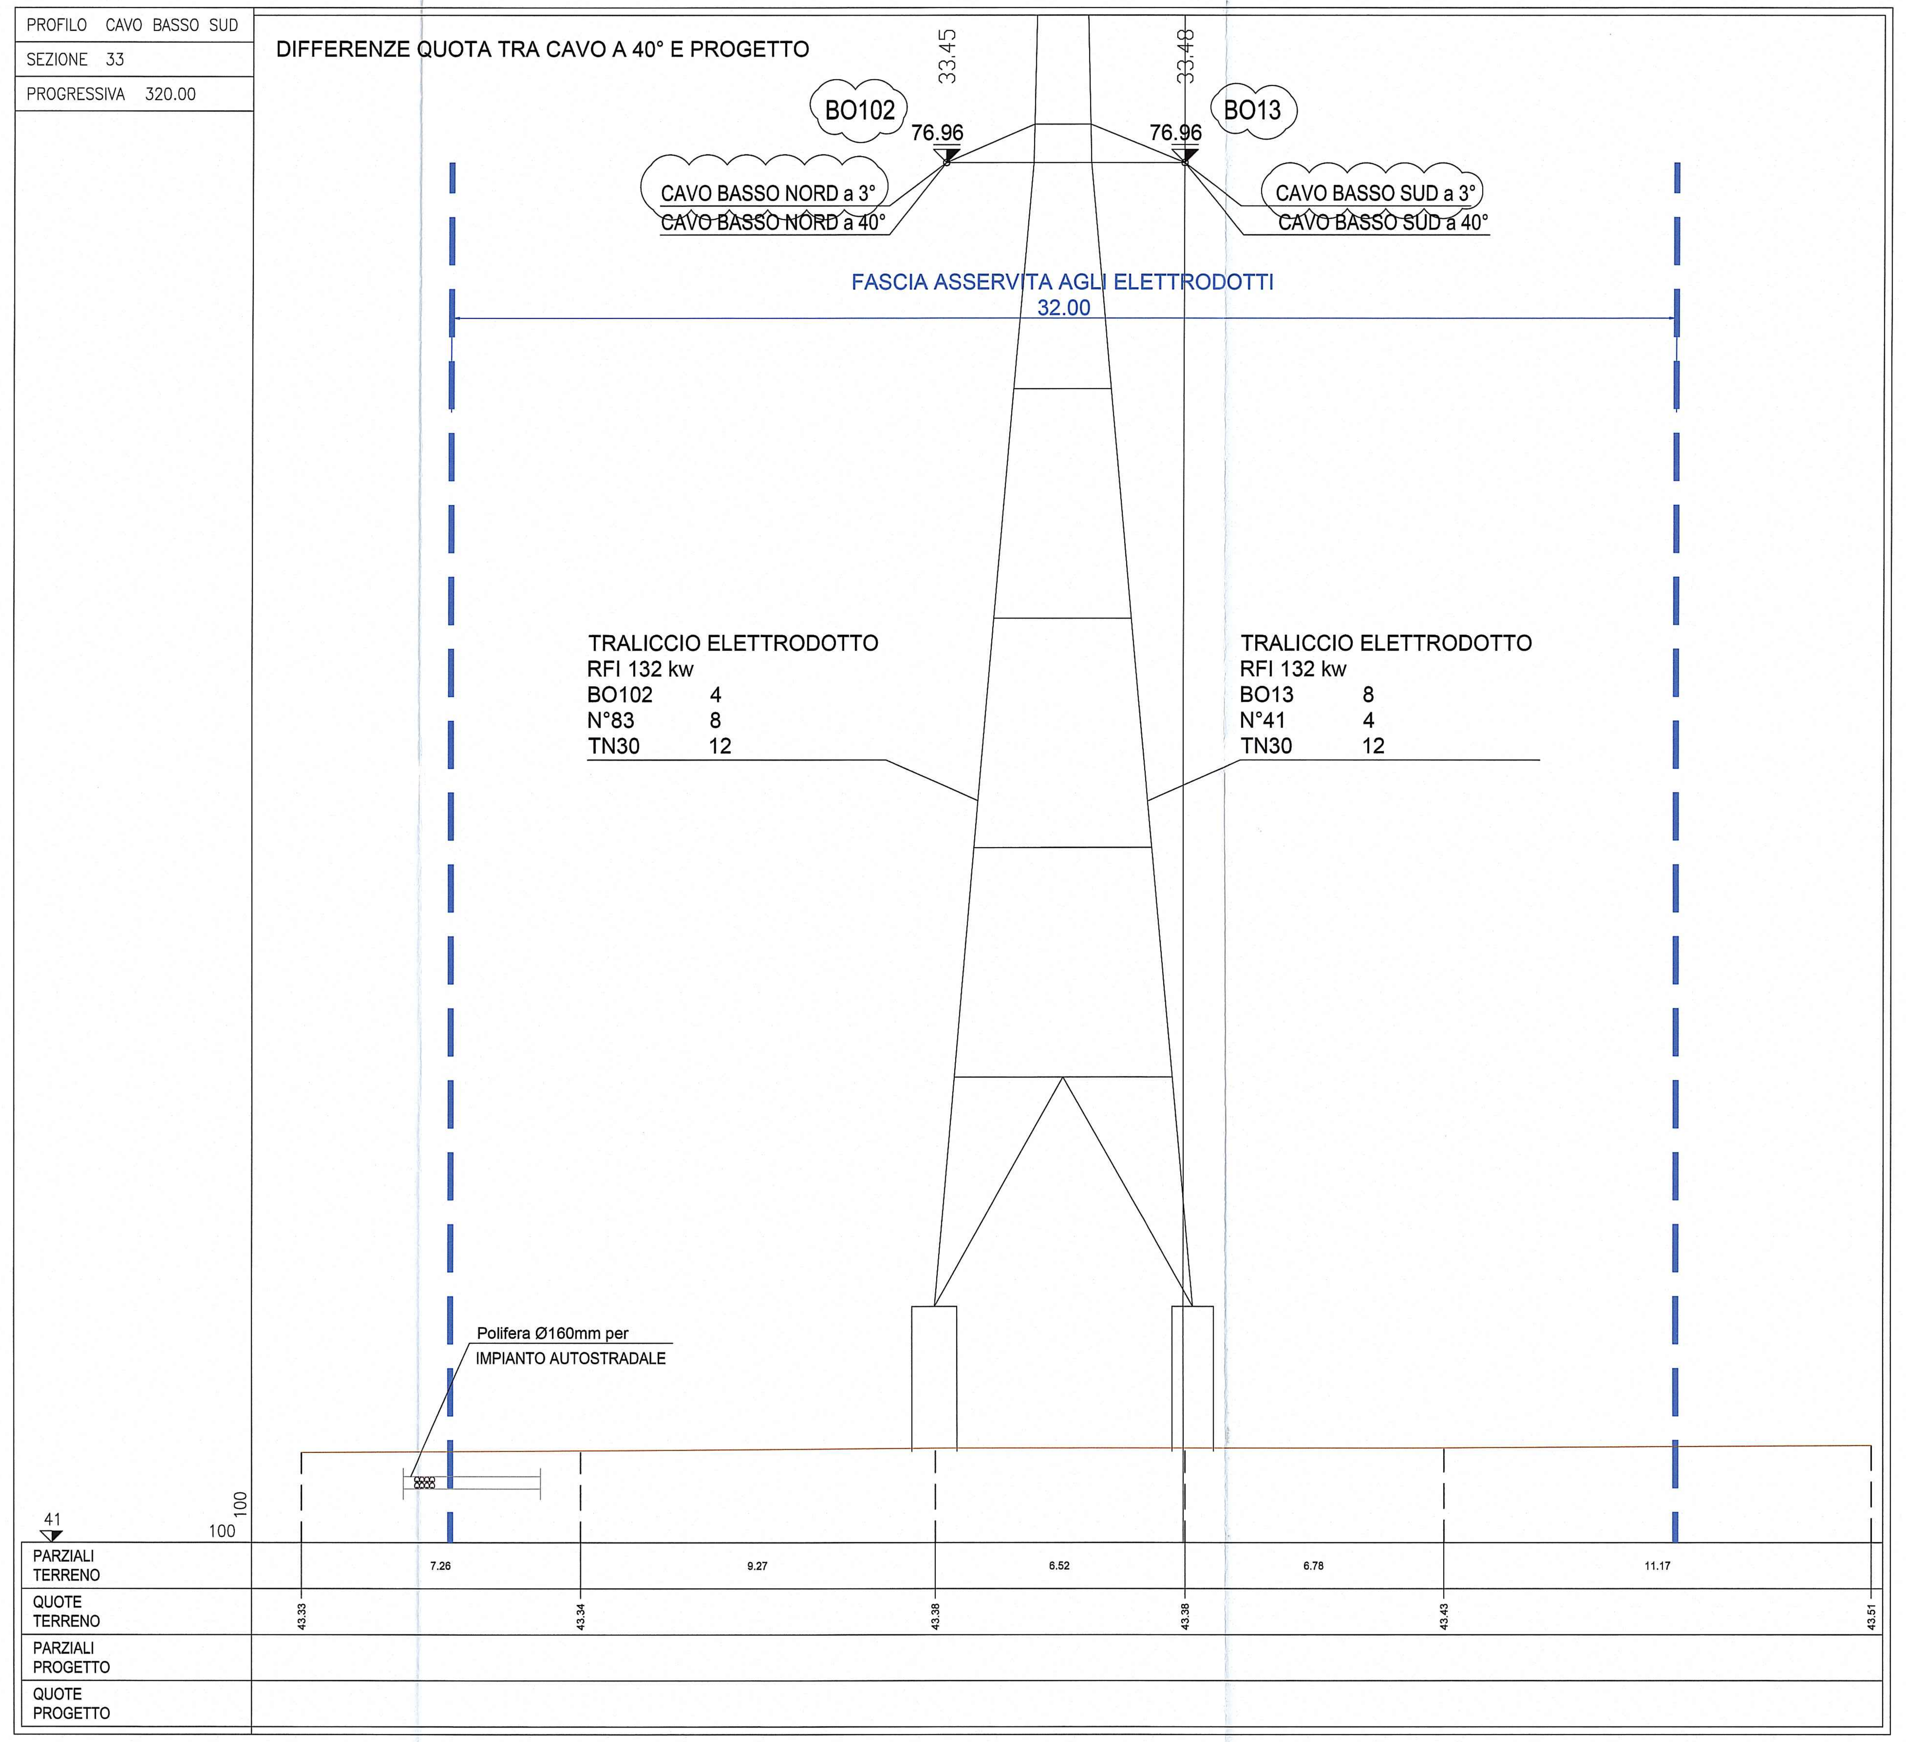

DOPPIO TUBO IN PE CORRUGATO DEL TIPOPESANTE Ø110 PER ILLUMINAZIONE SVINCOLO

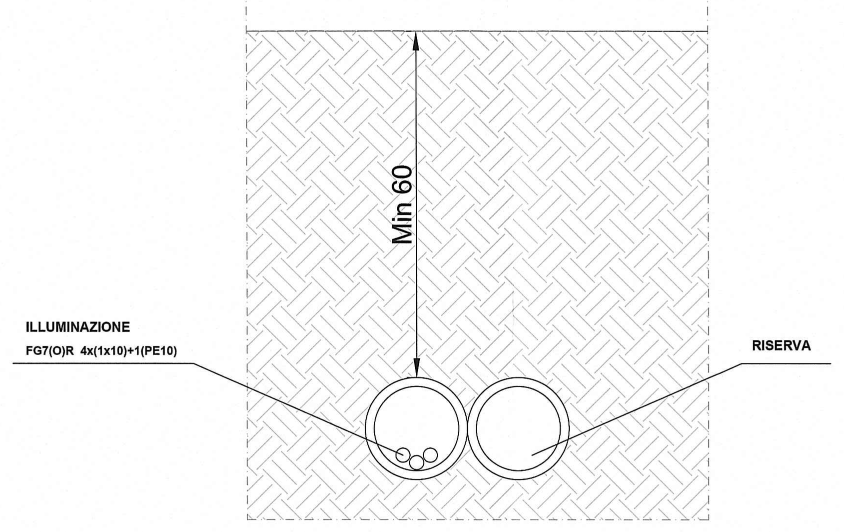

POLIFERA Ø160 mm PER IMPIANTO AUTOSTRADALE

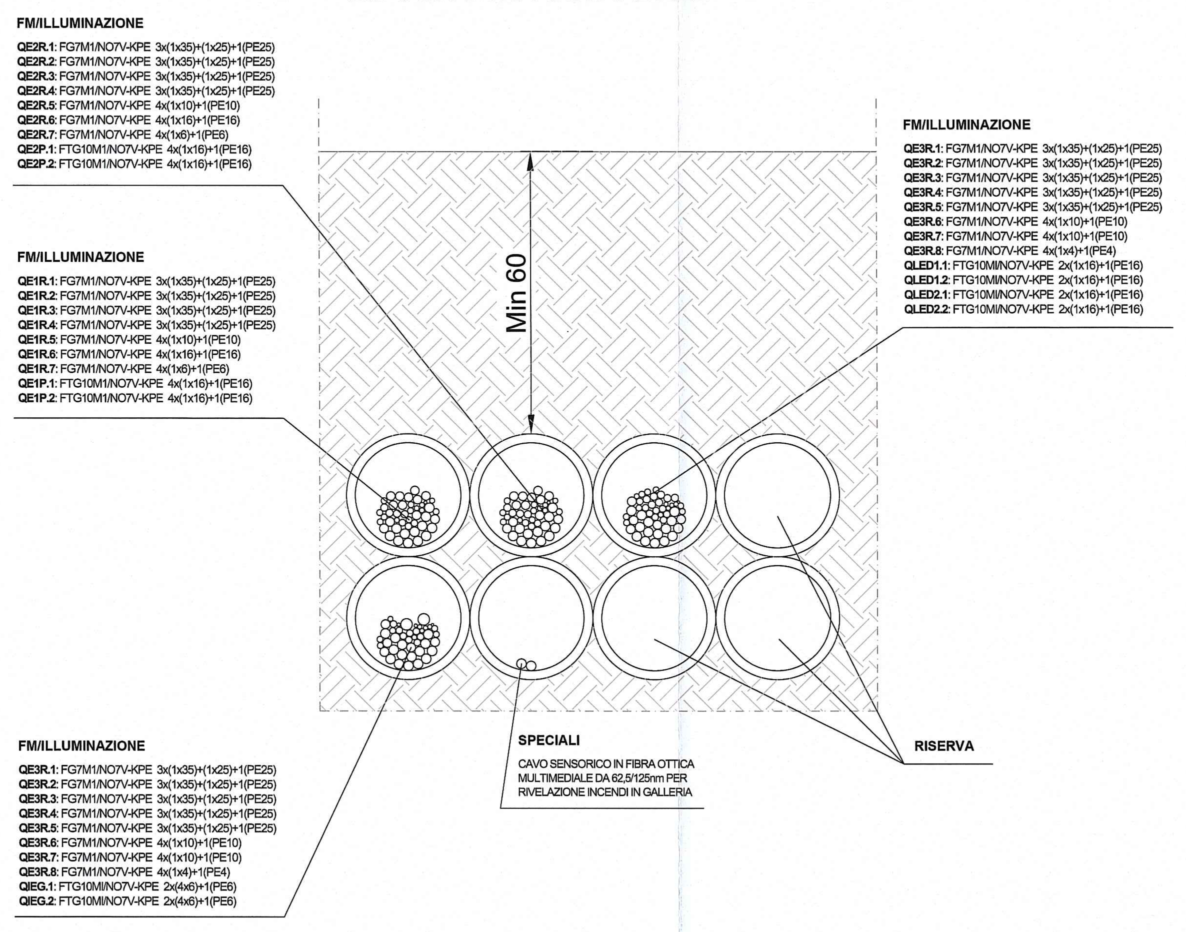

NOTA

Revisione a seguito osservazioni aggiuntive alla lettera RFI n°015\0000857 del 03/04/2015

Committente:

AUTOCAMIONALE DELLA CISA S.p.A.

Via Camboara 26/A - Frazione Ponte Taro - 43015 NOCETO (PR)

Impresa Esecutrice:

PIZZAROTTI FONDATA NEL 1910

AUTOSTRADA DELLA CISA A15
RACCORDO AUTOSTRADALE A15/A22
CORRIDOIO PLURIMODALE TIRRENO-BRENNERO
RACCORDO AUTOSTRADALE FRA L' AUTOSTRADA DELLA CISA-FONTEVIVO (PR) E L' AUTOSTRADA DEL BRENNERO-NOGAROLE ROCCA (VR). I LOTTO.

C.U.P. G61B04000060008 | C.I.G. 307068161E

PROGETTO ESECUTIVO

AUTOCAMIONALE DELLA CISA S.p.A.
Il Direttore TIBRE: | Il Responsabile del Procedimento: | Il Presidente:

IMPRESA PIZZAROTTI & C. S.p.A.
Il Direttore Tecnico: IMPRESA PIZZAROTTI & C. S.p.A. Il Responsabile di Progetto Dott. Ing. Luca Bondanelli

Il Geologo: NA

PROGETTAZIONE DI: PIZZAROTTI FONDATA NEL 1910
A.T.I.: idroesse engineering MANDATARIA; ROCKSOIL S.p.A. MANDANTE; VIA INGEGNERIA S.r.l. MANDANTE

Il Progettista: Ing. Fabio Nigrelli
Ordine degli Ingegneri della Provincia di Palermo n. 3581

Coordinatore per la Sicurezza in fase di Progettazione:
Ing. Giovanni Maria Cepparotti
Ordine degli Ingegneri della Provincia di Viterbo n. 392

Consulenza specialistica a cura di: NA

Progettista Responsabile Integrazione Prestazioni Specialistiche:
Impresa Pizzarotti
Ing. Pietro Mazzoli
Ordine degli Ingegneri della Provincia di Parma n. 821
Dott. Ing. PIETRO MAZZOLI IMPRESA PIZZAROTTI ISCRITTO ORDINE INGEGNERI PARMA n.821

Titolo Elaborato:

Asse Principale
Generale
Generale

Elettrodotto AT RFI 132 KV BO102 e BO013 - Sezioni trasversali su CAVO BASSO SUD TAV 11/24

Data Emissione Progetto: 18/03/2014

Scala: 1:1000 - 1:100

Identif. Elaborato:

N.RO IDENTIFICATIVO	CODICE COMMESSA	LOTTO	FASE	ENTE	AMBITO	CAT. OPERA	N.RO OPERA	PARTE OPERA	TIPO DOC.	N.RO PROGR. DOC.	REVISIONE
	RAAA	1	E	I	AP	XX	01	G	SZ	011	C

Rev.	Data	DESCRIZIONE REVISIONE	Redatto	Controllato	Approvato
C	08/07/2015	Rev. a seguito osservazioni aggiuntive alla lettera RFI n° 015\0000857 del 03/04/2015	GARILESI	NIGRELLI	MAZZOLI
B	14/04/2015	Aggiornamento a seguito istruttoria RFI n° 015\0000857 del 03/04/2015	MARCHIELLA	NIGRELLI	MAZZOLI
A	19/12/2014	EMISSIONE A SEGUITO LETTERA RFI n°2879 del 24/10/2014	UGOLINI	NIGRELLI	MAZZOLI