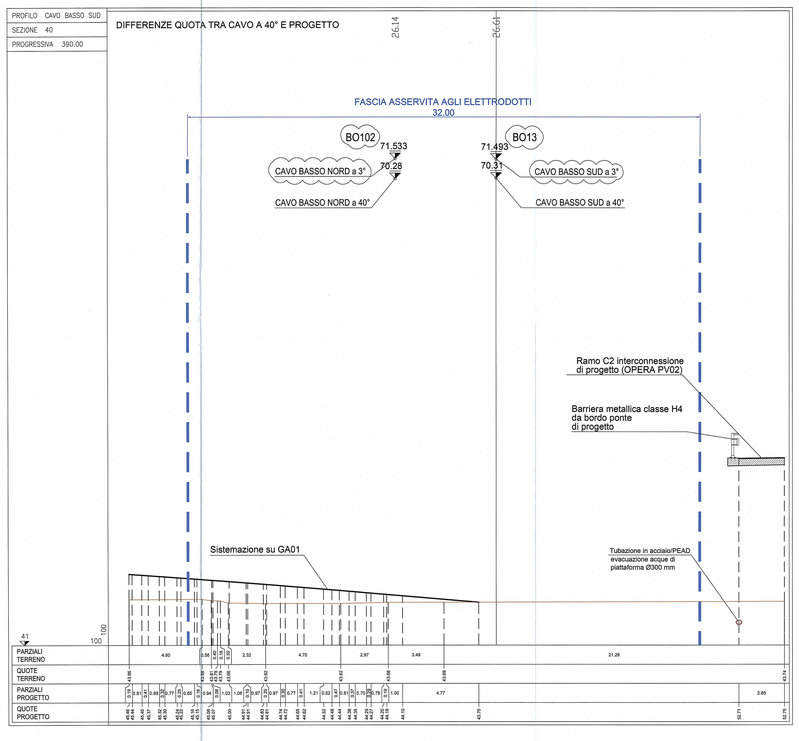

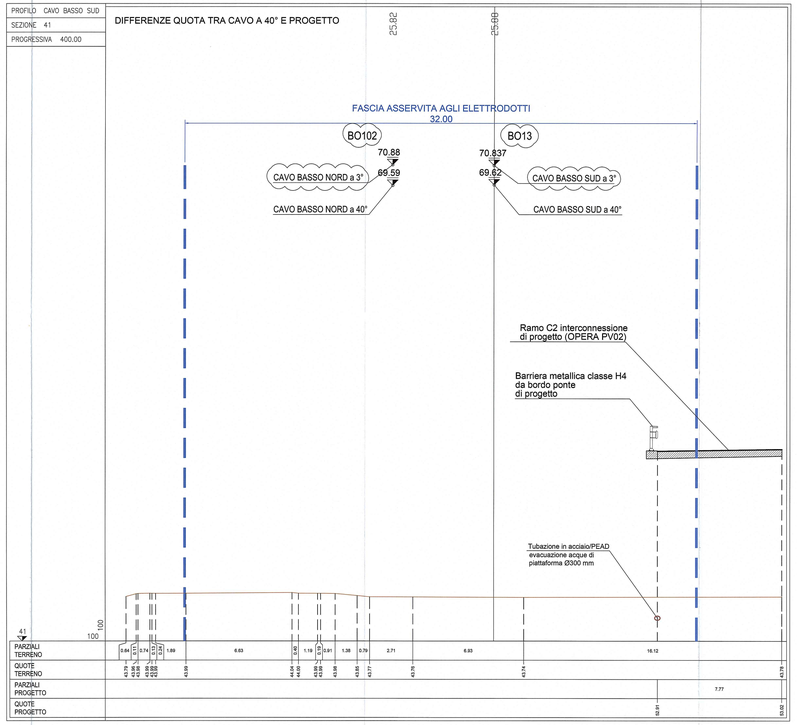

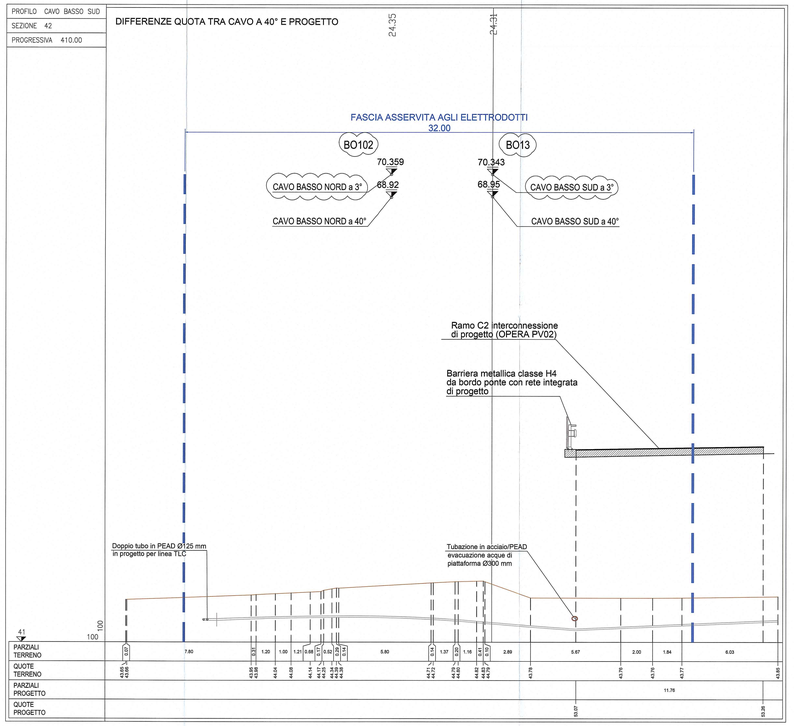

DOPPIO TUBO IN PEAD Ø125
IN PROGETTO PER LINEA TLC

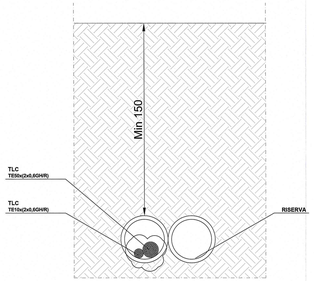

NOTA

Revisione a seguito osservazioni aggiuntive alla lettera RFI n°015\0000857 del 03/04/2015

Committente:

AUTOCAMIONALE DELLA CISA S.p.A.
Via Camboara 26/A - Frazione Ponte Toro - 43015 NOCETO (PR)

Impresa Esecutrice:

PIZZAROTTI FONDATA NEL 1910

AUTOSTRADA DELLA CISA A15
RACCORDO AUTOSTRADALE A15/A22
CORRIDOIO PLURIMODALE TIRRENO-BRENNERO
RACCORDO AUTOSTRADALE FRA L'AUTOSTRADA DELLA CISA-FONTEVIVO (PR)
E L'AUTOSTRADA DEL BRENNERO-NOGAROLE ROCCA (VR). I LOTTO.

C.U.P. G61B04000060008 | C.I.G. 307068161E

PROGETTO ESECUTIVO

AUTOCAMIONALE DELLA CISA S.p.A.
Il Direttore Tecnico: | Il Responsabile del Procedimento: | Il Presidente:

IMPRESA PIZZAROTTI & C. S.p.A.
Il Direttore Tecnico: IMPRESA PIZZAROTTI & C. S.p.A. Il Responsabile di Progetto Dott. Ing. Luca Gualandi

Il Geologo: NA

PROGETTAZIONE DI: PIZZAROTTI
A.T.I.: idroesse engineering | ROCK SOIL | VIA

Il Progettista: Ing. Fabio Nignelli
Ordine degli Ingegneri della Provincia di Reggio Emilia n. 919

Coordinatore per la Sicurezza in fase di Progettazione: Ing. Giovanni Maria Cepparotti
Ordine degli Ingegneri della Provincia di Viterbo n. 392

Consulenza specialistica a cura di: NA

Progettista Responsabile Integrazione Prestazioni Specialistiche:
Impresa Pizzarotti & C. S.p.A.
Dott. Ing. PIETRO MAZZOLI
Ordine degli Ingegneri della Provincia di Reggio Emilia n. 321

Titolo Elaborato:

Asse Principale
Generale
Generale

Elettrodotto AT RFI 132 KV BO102 e BO013 - Sezioni trasversali su CAVO BASSO SUD TAV 14/24

Data Emissione Progetto: 18/03/2014
Scala: 1:1000 - 1:100

Identif. Elaborato:

N.RD. ESERVIZIO		CODIC CINECITÀ	LOTTO	FASE	ENTE	AMBITO	CAT. OPERA	N.RD. OPERA	PARTE OPERA	TIPO DOC.	N.RD. PROGR. DOC.	REVISIONE
		RAAA	1	E	I	AP	XX	01	G	SZ	014	C

Rev.	Data	Descrizione Revisione	Redatto	Controllato	Approvato
C	08/07/2015	Rev. a seguito osservazioni aggiuntive alla lettera RFI n°015\0000857 del 03/04/2015	GAVILLESI	NIGNELLI	MAZZOLI
B	18/05/2015	Aggiornamento a seguito osservazioni RFI n°015\0000857 del 03/04/2015	MANCINELLA	NIGNELLI	MAZZOLI
A	18/12/2014	EMISSIONE a SEGUITO VERIFICA RFI n°015\0000857 del 09/09/2014	Fabiani	NIGNELLI	MAZZOLI
Rev.	Data	DESCRIZIONE REVISIONE	Redatto	Controllato	Approvato