PROFILO CAVO BASSO SUD
SEZIONE 46
PROGRESSIVA 450.00

DIFFERENZE QUOTA TRA CAVO A 40° E PROGETTO

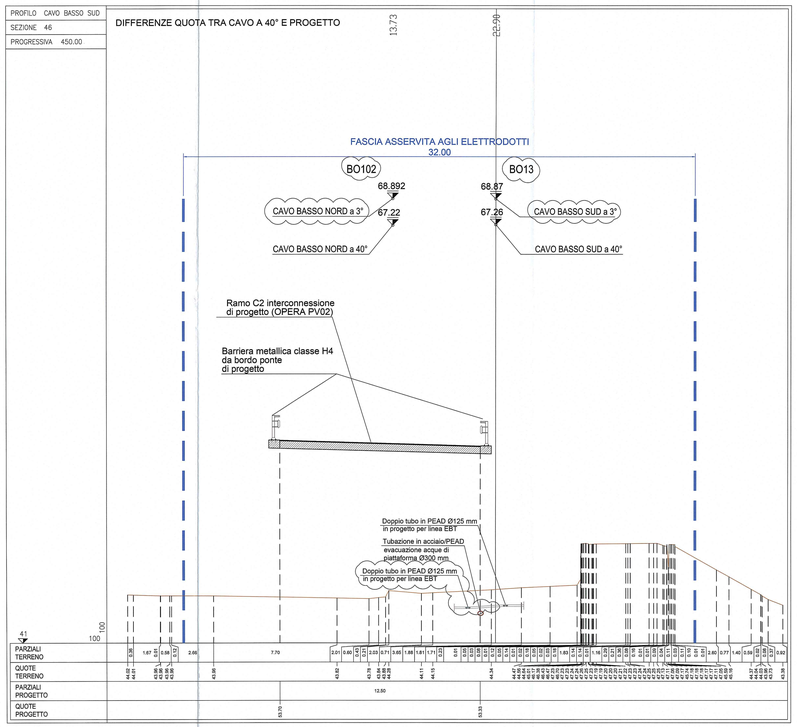

PROFILO CAVO BASSO SUD
SEZIONE 47
PROGRESSIVA 460.00

DIFFERENZE QUOTA TRA CAVO A 40° E PROGETTO

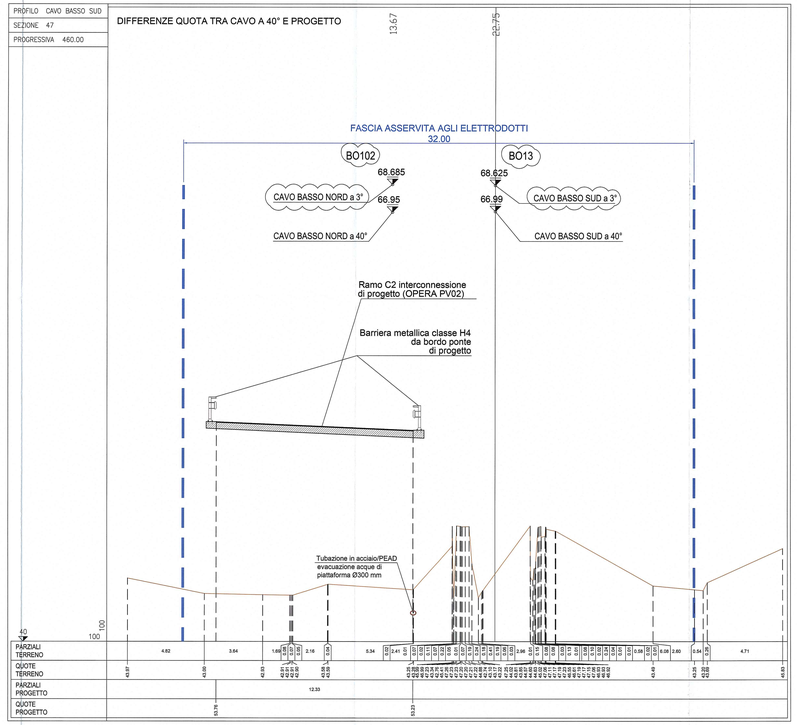

PROFILO CAVO BASSO SUD
SEZIONE 48
PROGRESSIVA 470.00

DIFFERENZE QUOTA TRA CAVO A 40° E PROGETTO

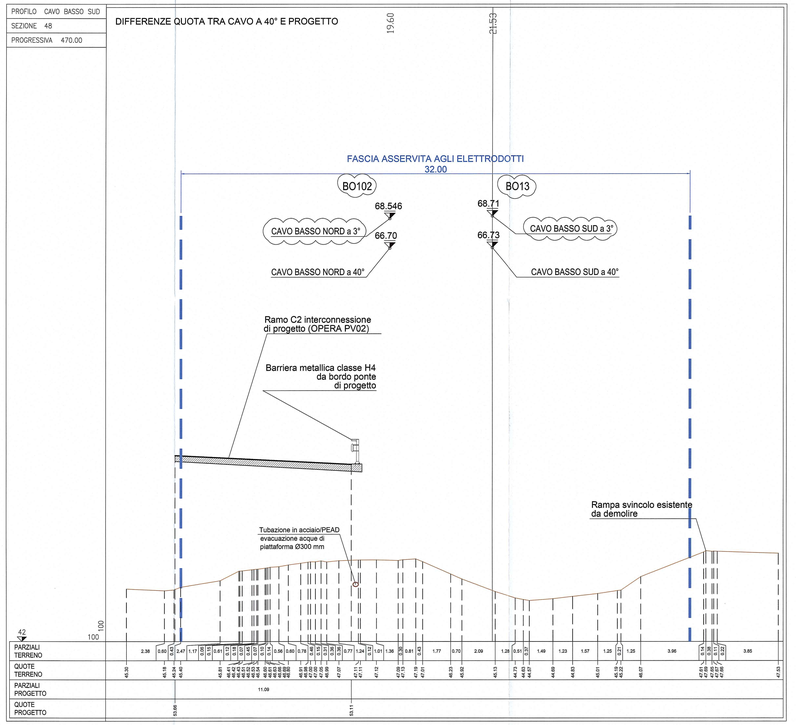

DOPPIO TUBO IN PEAD Ø125
IN PROGETTO PER LINEA EBT

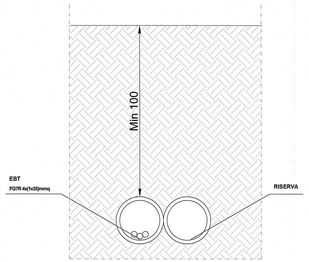

NOTA

Revisione a seguito osservazioni aggiuntive alla lettera RFI n°015/0000857 del 03/04/2015

Committente:

AUTOCAMIONALE DELLA CISA S.P.A.
Via Camboara 26/A - Frazione Ponte Taro - 43015 NOCETO (PR)

Impresa Esecutrice:

PIZZAROTTI
FONDATA NEL 1910

AUTOSTRADA DELLA CISA A15
RACCORDO AUTOSTRADALE A15/A22
CORRIDOIO PLURIMODALE TIRRENO-BRENNERO
RACCORDO AUTOSTRADALE FRA L' AUTOSTRADA DELLA CISA-FONTEVIVO (PR)
E L' AUTOSTRADA DEL BRENNERO-NOGAROLE ROCCA (VR). I LOTTO.

C.U.P. G61B04000060008 | C.I.G. 3070681161E

PROGETTO ESECUTIVO

AUTOCAMIONALE DELLA CISA S.p.A.
Il Direttore Tecnico:

Il Responsabile del Procedimento:

Il Progettista:

IMPRESA PIZZAROTTI
Il Direttore Tecnico:

IMPRESA PIZZAROTTI & C. S.p.A.
Il Responsabile di Progetto
Dott. Ing. Luca Rigoberti

Il Geologo:
NA

PROGETTAZIONE DI:

PIZZAROTTI
ATI: idroesse engineering | ROCKSOIL | VIA

Il Progettista:
Ing. Fabio Nigrelli
Ordine degli Ingegneri della Provincia di Salerno n. 3581

Coordinatore per la Sicurezza in fase di Progettazione:
Ing. Giovanni Maria Ceparotti
Ordine degli Ingegneri della Provincia di Vibo Valentia n. 352

Consulenza specialistica a cura di:
NA

Progettista Responsabile Integrazione Prestazioni Specialistiche:
Impresa Pizzarotti
Ing. Pietro Mazzoli
IMPRESA PIZZAROTTI
DIRETTORE OPZIONE
INGEGNERIA STRADALE

Titolo Elaborato:
Asse Principale
Generale
Generale
Elettrodotto AT RFI 132 KV BO102 e BO013 - Sezioni trasversali su CAVO BASSO SUD TAV 16/24

Data Emissione Progetto: 18/03/2014
Scala: 1:1000 - 1:100

Identif. Elaborato:

KAV. IDENTIFICAZ.		CODICE COMMESSA	LOTTO	FASE	ENTE	AMBITO	DOC. SPECIFICA	KAV. SPECIFICA	PARTE SPECIFICA	TIPO DOC.	KAV. PROGR. DOC.	REVISIONE
		RAAA	1	E	I	AP	XX	01	G	SZ	G16	C

C	09/01/2014	Rev. a seguito osservazioni aggiuntive alla lettera RFI n° 0100000857 del 03/04/2015	GIANLELLI	MAZZOLI
B	19/04/2013	Adeguamento a seguito Verifica RFI n° 0100000857 del 03/04/2013	MARCHELLA	MAZZOLI
A	18/12/2012	EMISSIONE A SEGUITO LETTERA RFI n°1978 del 29/10/2014	LODOLINI	MAZZOLI
Rev.	Data	DESCRIZIONE REVISIONE	Redatto	Controllato / Approvato