PROFILO CAVO BASSO SUD
SEZIONE 58
PROGRESSIVA 570.00

DIFFERENZE QUOTA TRA CAVO A 40° E PROGETTO

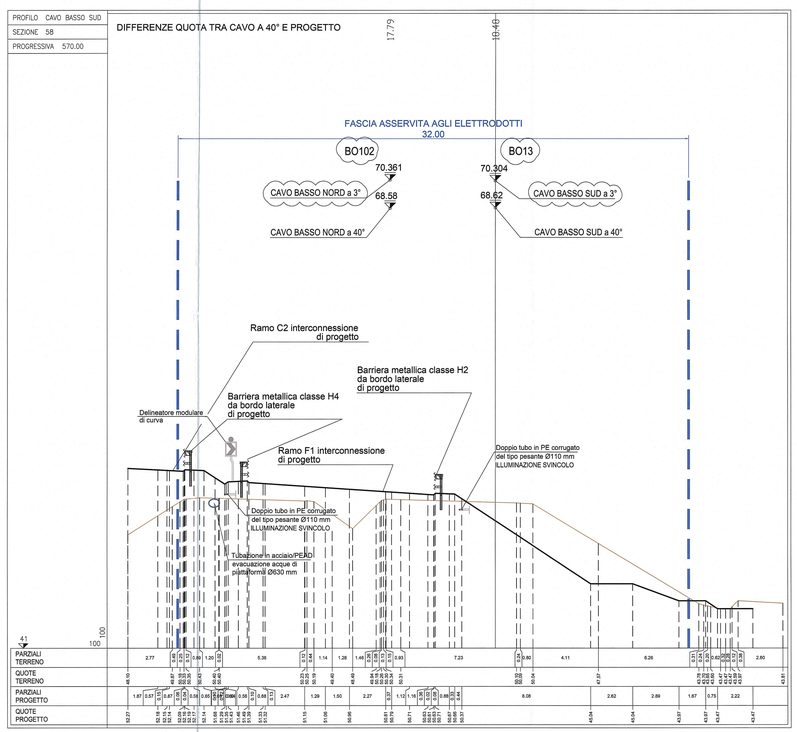

PROFILO CAVO BASSO SUD
SEZIONE 59
PROGRESSIVA 580.00

DIFFERENZE QUOTA TRA CAVO A 40° E PROGETTO

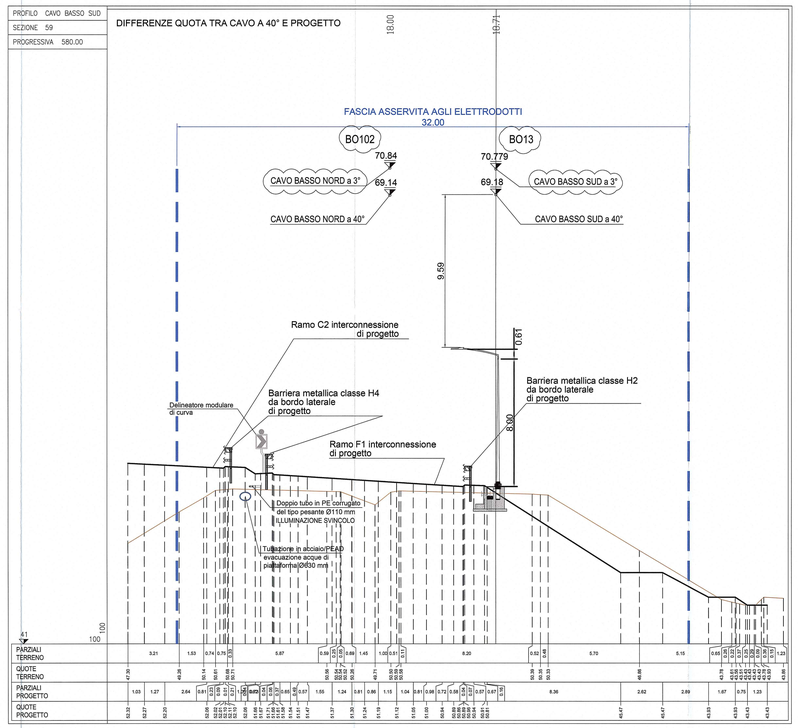

PROFILO CAVO BASSO SUD
SEZIONE 60
PROGRESSIVA 590.00

DIFFERENZE QUOTA TRA CAVO A 40° E PROGETTO

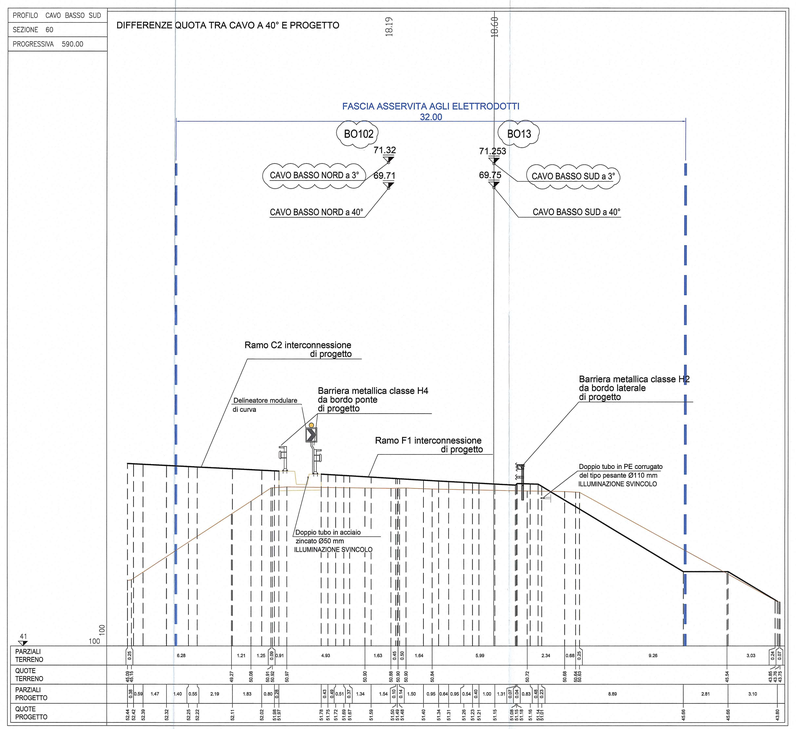

DOPPIO TUBO IN PE CORRUGATO DEL TIPOPESANTE Ø110 PER ILLUMINAZIONE SVINCOLO

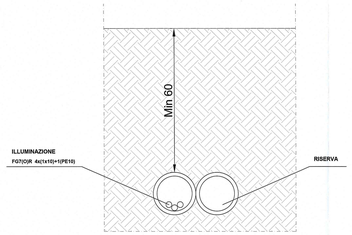

NOTA

Revisione a seguito osservazioni aggiuntive alla lettera RFI n°015\0000857 del 03/04/2015

Committente:

AUTOCAMIONALE DELLA CISA S.P.A.
Via Camboara 26/A - Frazione Ponte Taro - 43015 NOCETO (PR)

Impresa Esecutiva:

PIZZAROTTI
FONDATA NEL 1910

AUTOSTRADA DELLA CISA A15
RACCORDO AUTOSTRADALE A15/A22
CORRIDOIO PLURIMODALE TIRRENO-BRENNERO
RACCORDO AUTOSTRADALE FRA L' AUTOSTRADA DELLA CISA-FONTEVIVO (PR)
E L' AUTOSTRADA DEL BRENNERO-MOGAROLE ROCCA (VR). I LOTTO.

C.U.P. G61B04000060008 | C.I.G. 3070681616

PROGETTO ESECUTIVO

AUTOCAMIONALE DELLA CISA S.p.A.
Il Direttore Tecnico:

Il Responsabile del Procedimento:

Il Committente:

IMPRESA PIZZAROTTI S.p.A.
Il Direttore Tecnico:
IMPRESA PIZZAROTTI & C. S.p.A.
Il Responsabile di Progetto
Dott. Ing. Carlo Rondinelli

Il Geologo:
NA

PROGETTAZIONE DI:
PIZZAROTTI ENGINEERING
A.T.I.: idroesse engineering, ROCKSOIL, VIA

Il Progettista:
Ing. Fabio Vignelli
Ordine degli Ingegneri della Provincia di Palermo n.5983

Coordinatore per la Sicurezza in fase di Progettazione:
Ing. Giovanni Maria Ceppatorti
Ordine degli Ingegneri della Provincia di Viterbo n. 392

Consulenze specialistiche e cura di:
NA

Progettista Responsabile Integrazione Prestazioni Specialistiche:
Impresa PIZZAROTTI S.p.A.
Ing. Pietro MAZZOLI
Ordine degli Ingegneri della Provincia di Parma n.1471

Titolo Elaborato:
Asse Principale
Generale
Generale
Elettrodotto AT RFI 132 KV BO102 e BO13 - Sezioni trasversali su CAVO BASSO SUD TAV 20/24

Data Emissione Progetto: 18/03/2014
Scala: 1:1000 - 1:100

Identif. Elaborato

NAS IDENTIDENS	CODICE COMMESSA	LOTTO	FASE	ENTE	AMBITO	CAT. OPERA	NAS OPERA	PARTE OPERA	TIPO DOC.	NAS PROGR. DOC.	REVISIONE
	RAAA	1	E	I	AP	XX	01	G	S2	G20	C

Rev.	Data	DESCRIZIONE REVISIONE	Redatto	Controllato	Approvato
C	09/07/2015	Rev. a seguito osservazioni aggiuntive alla lettera RFI n° 0100000857 del 03/04/2015	GARLESI	NGRELLI	MAZZOLI
B	19/04/2015	Aggiornamenti a seguito istruttoria RFI n° 0100000857 del 03/04/2015	BIANCHELLA	NGRELLI	MAZZOLI
A	18/12/2014	REVISIONE A SEGUITO OSSERVAZIONI del 04/12/2014	VIGNA	NGRELLI	MAZZOLI
Rev.	Data	DESCRIZIONE REVISIONE	Redatto	Controllato	Approvato