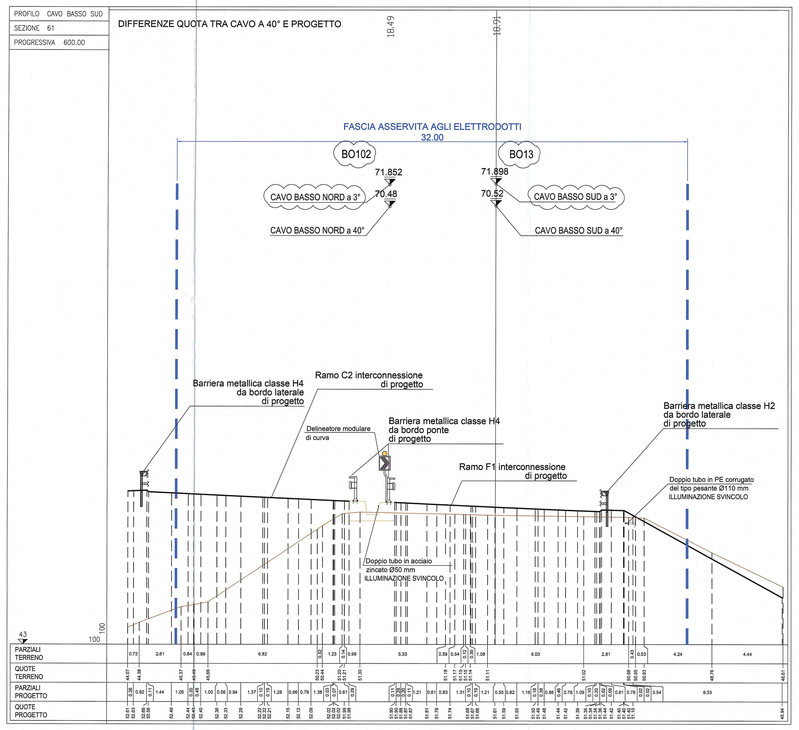

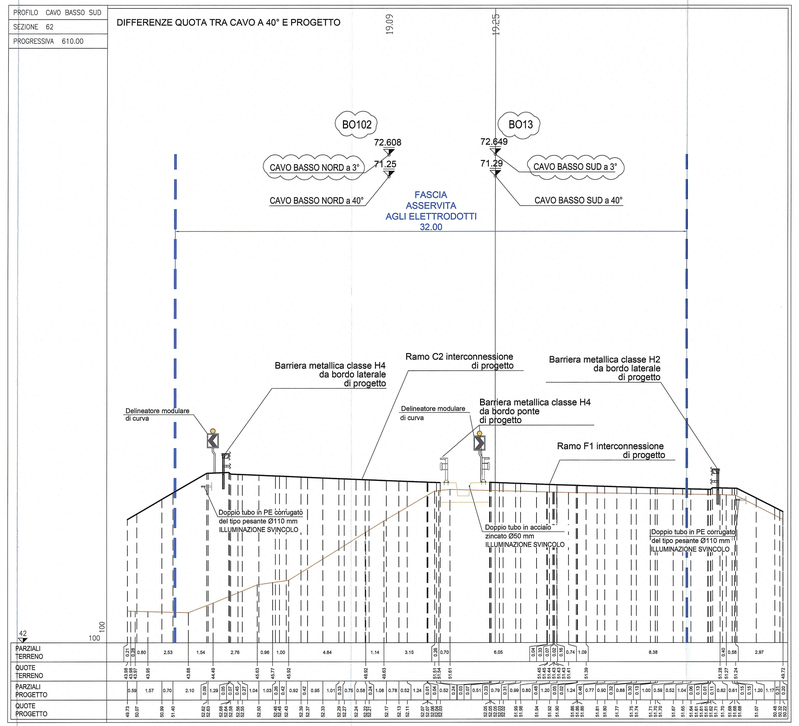

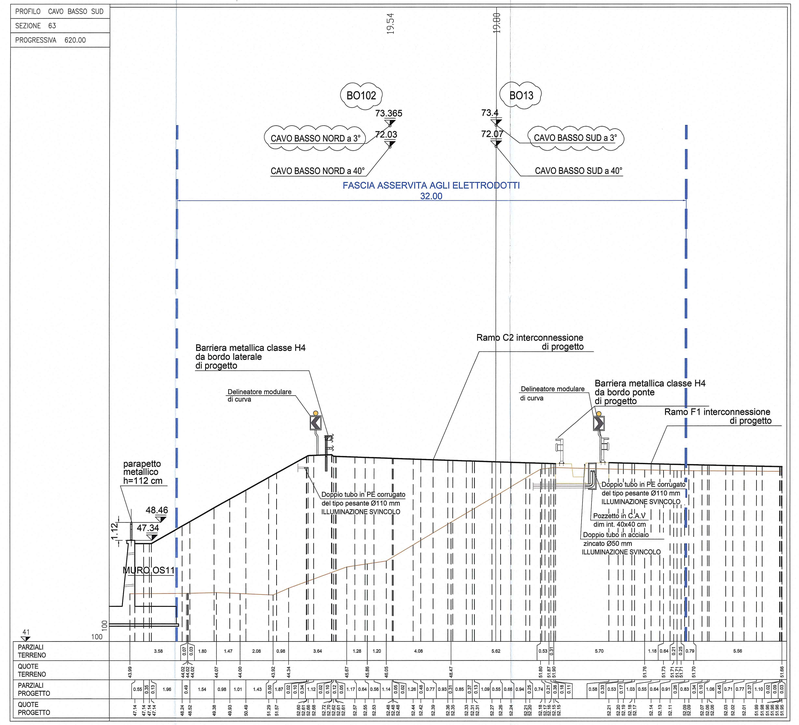

DOPPIO TUBO IN PE CORRUGATO DEL TIPOPESANTE Ø110 PER ILLUMINAZIONE SVINCOLO

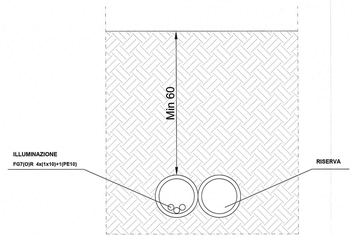

NOTA

Revisione a seguito osservazioni aggiuntive alla lettera RFI n°015\0000857 del 03/04/2015

Committente:

AUTOCAMIONALE DELLA CISA S.P.A.
Via Camboara 26/A - Frazione Ponte Taro - 43015 NOCETO (PR)

Impresa Esecutiva:

PIZZAROTTI FONDATA NEL 1910

AUTOSTRADA DELLA CISA A15
RACCORDO AUTOSTRADALE A15/A22
CORRIDOIO PLURIMODALE TIRRENO- BRENNERO
RACCORDO AUTOSTRADALE FRA L' AUTOSTRADA DELLA CISA-FONTEVIVO (PR)
E L' AUTOSTRADA DEL BRENNERO-NOGAROLE ROCCA (VR). I LOTTO.

C.U.P. G61B04000060008 | C.I.G. 3070681E1E

PROGETTO ESECUTIVO

AUTOCAMIONALE DELLA CISA S.p.A.
Il Direttore Tecnico:

Il Responsabile del Procedimento:

Il Presidente:

IMPRESA PIZZAROTTI
Il Direttore Tecnico:

IMPRESA PIZZAROTTI & C. S.p.A.
Il Responsabile di Progetto
Dott. Ing. Luca Anastasi

Il Geologo:
NA

PROGETTAZIONE DI:

Il Progettista:
Ing. Fabio Nigrelli
Ordine degli Ingegneri della Provincia di Piacenza n. 3581

A.T.I.: idroesse engineering | RAMS ENGINEERING | VIA

Coordinatore per la Sicurezza in fase di Progettazione:
Ing. Giovanni Maria Ceppatorti
Ordine degli Ingegneri della Provincia di Viterbo n. 353

Consulenza specialistica a cura di:
NA

Progettista Responsabile delle Opere Specialistiche:
Impresa Pizzarotti & C. S.p.A.
Ing. Pietro Mariotto Ordine degli Ingegneri della Provincia di Torino n. 8...

Titolo Elaborato:
Asse Principale
Generale
Generale
Elettrodotto AT RFI 132 KV BO102 e BO013 - Sezioni trasversali su CAVO BASSO SUD TAV 21/24

Data Emissione Progetto: 18/03/2014
Scala: 1:1000 - 1:100

Identif. Elaborato:

NAS. IDENTIFICATIVO		CODICE COMMESSA	LOTTO	FASE	SUBFASE	AMBITO	DISC. OPERA	NUM. OPERA	PARTE OPERA	TIPO DISC.	NUM. PROGR. DISC.	REVISIONE
		RAAA	1	E	I	AP	XX	01	Q	SZ	G021	C

Rev.	Data	DESCRIZIONE REVISIONE	Redatto	Controllato	Approvato
C	09/07/2015	Rev. a seguito osservazioni aggiuntive alla lettera RFI n° 0150000857 del 03/04/2015	GIANLELLI	NIGRELLI	MAZZOLI
B	15/05/2015	Rev. a seguito osservazioni di RFI n° 0150000857 del 03/04/2015	MARCHELLA	NIGRELLI	MAZZOLI
A	18/12/2014	EMISSIONE A SEGUITO CONFERENZA SERVIZI del 04/12/2014	ODDO	NIGRELLI	MAZZOLI