PROFILO CAVO BASSO SUD
SEZIONE 70
PROGRESSIVA 690.00

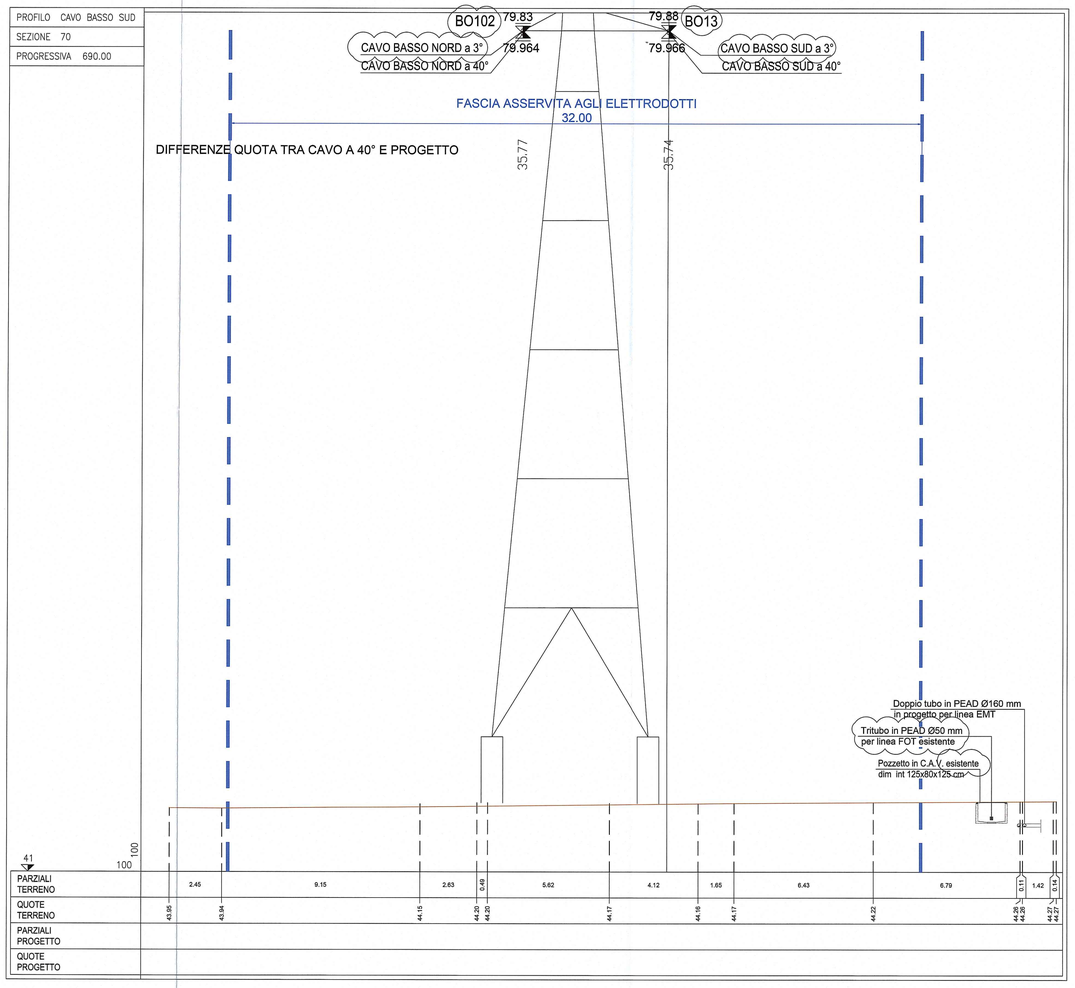

PROFILO CAVO BASSO SUD
SEZIONE 71
PROGRESSIVA 693.07

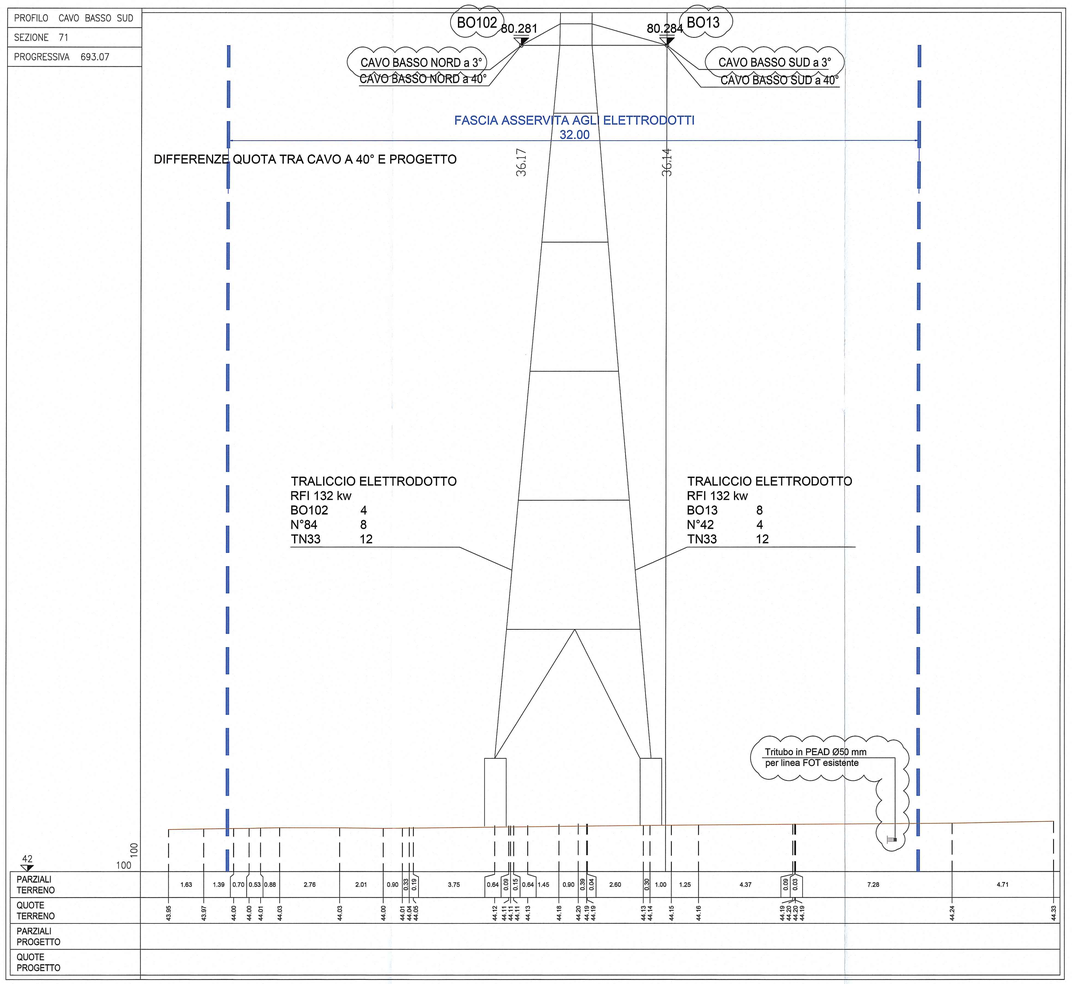

DOPPIO TUBO IN PEAD Ø160
IN PROGETTO PER LINEA EMT

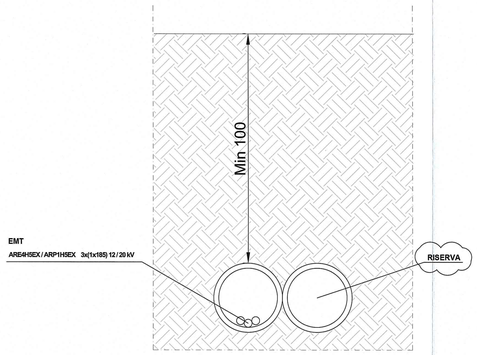

NOTA

Revisione a seguito osservazioni aggiuntive alla lettera RFI n°015\0000857 del 03/04/2015

Committente:

AUTOCAMIONALE DELLA CISA S.P.A.
Via Camboara 26/A - Frazione Ponte Taro - 43015 NOCETO (PR)

Impresa Esecutrice:

PIZZAROTTI FONDATA NEL 1910

AUTOSTRADA DELLA CISA A15
RACCORDO AUTOSTRADALE A15/A22
CORRIDOIO PLURIMODALE TIRRENO-BRENNERO
RACCORDO AUTOSTRADALE FRA L' AUTOSTRADA DELLA CISA-FONTEVIVO (PR)
E L' AUTOSTRADA DEL BRENNERO-NOGAROLE ROCCA (VR). I LOTTO.

C.U.P. G61B04000060008 C.I.G. 307068161E

PROGETTO ESECUTIVO

AUTOCAMIONALE DELLA CISA S.p.A.
Il Direttore Tecnico: Il Responsabile del Procedimento: Il Presidente:

IMPRESA PIZZAROTTI & C. S.p.A.
Il Direttore Tecnico: Il Responsabile di Progetto Dott. Ing. Carlo Rondanelli

Il Geologo: NA

PROGETTAZIONE DI:
PIZZAROTTI FONDATA NEL 1910
A.T.I.: idroesse engineering MANDATARIA; ROCKSOIL S.p.A. MANDANTE; ViA MANDANTE

Il Progettista:
Ing. Fabio Nigrelli
Ordine degli Ingegneri della Provincia di Palermo n.13581

Coordinatore per la Sicurezza in fase di Progettazione:
Ing. Giovanni Maria Cepparotti
Ordine degli Ingegneri della Provincia di Viterbo n. 392

Consulenza specialistica a cura di: NA

Progettista Responsabile Integrazione Prestazioni Specialistiche:
Impresa: Dott. Ing. PIETRO MAZZOLI
Ing. Pietro Mazzoli IMPRESA PIZZAROTTI & C. S.p.A. ISCRITTO ORDINE INGEGNERI PARMA n. 821
Ordine degli Ingegneri della Provincia di Parma n. 821

Titolo Elaborato:
Asse Principale
Generale
Generale
Elettrodotto AT RFI 132 KV BO102 e BO013 - Sezioni trasversali su CAVO BASSO SUD TAV 24/24

Data Emissione Progetto: 18/03/2014
Scala: 1:1000 - 1:100

Identif. Elaborato:

N.RO IDENTIFICATIVO	CODICE COMMESSA	LOTTO	FASE	ENTE	AMBITO	CAT. OPERA	N.RO OPERA	PARTE OPERA	TIPO DOC.	N.RO PROGR. DOC.	REVISIONE
	RAAA	1	E	I	AP	XX	01	G	SZ	024	C

Rev.	Data	DESCRIZIONE REVISIONE	Redatto	Controllato	Approvato
C	08/07/2015	Rev. a seguito osservazioni aggiuntive alla lettera RFI n° 015\0000857 del 03/04/2015	GARILESI	NIGRELLI	MAZZOLI
B	14/04/2015	Aggiornamenti a seguito istruttoria RFI n° 015\0003857 del 03/04/2015	MARCHELLA	NIGRELLI	MAZZOLI
A	19/12/2014	EMISSIONE A SEGUITO LETTERA RFI n°2878 del 24/12/2014	UGOLINI	NIGRELLI	MAZZOLI