


DOPPIO TUBO IN PEAD Ø125 IN PROGETTO PER LINEA TLC

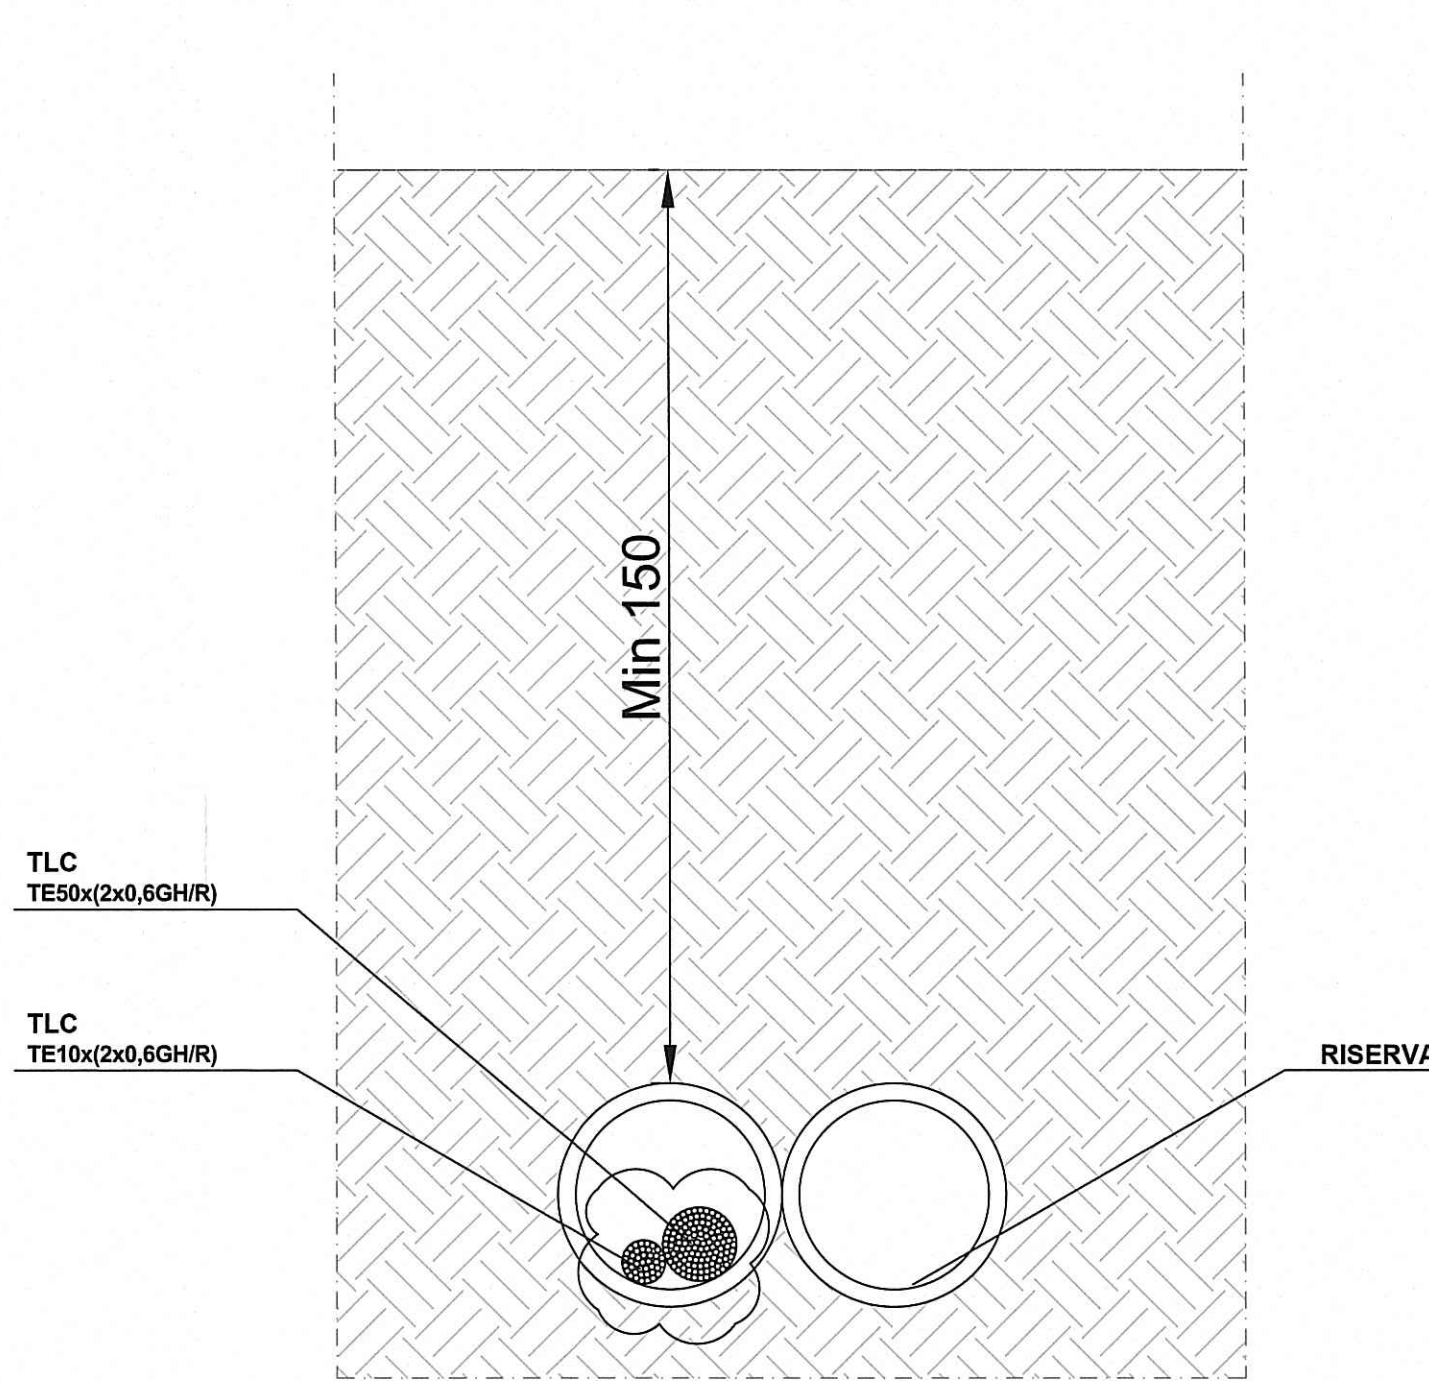

NOTA  
Revisone a seguito osservazioni aggiuntive alla lettera RFI n°015/0000857 del 03/04/2015

Comitente: **AUTOCAMIONALE DELLA CISA S.P.A.**  
Via Combara 26/A - Frazione Ponte Taro - 43015 NOCETO (PR)

Impresa Esecutiva: **PIZZAROTTI**  
FONDATA NEL 1910

PROGETTO ESECUTIVO  
AUTOCAMIONALE DELLA CISA S.p.A.  
Il Direttore Tecnico: *[Signature]* Il Responsabile Procedimento: *[Signature]* Il Esistente: *[Signature]*

IMPRESA PIZZAROTTI: **IMPRESA PIZZAROTTI & C. S.p.A.**  
Il Direttore Tecnico: *[Signature]*  
**Il Responsabile di Progetto**  
*[Signature]*  
**Prof. Luca Romagnoli**

PROGETTAZIONE DI: **PIZZAROTTI**  
FONDATA NEL 1910

Il Proprietario:  
**Ing. Fabio Nigro**  
Ordine degli Ingegneri della Provincia di Palermo n. 2891

AT: **idroesse** **rock-son** **VIA**  
Coordinatore per la Sicurezza in base di Progettazione:  
**Ing. Giovanni Maria Cepparotti**  
Ordine degli Ingegneri della Provincia di Viterbo n. 392

Consulenza specializzata a cura di:  
NA

Progettista Responsabile Integrazione Prestazioni Specialistiche:  
**Ing. Pietro Maria Pizzarotti**  
ordine degli Ingegneri della Provincia di Viterbo n. 392

Titolo Elaborato: **Asse Principale Generale**  
Elaborato AT R1 132 KV BO102 e BO113 - Sezioni trasversali su CAVO BASSO SUD TAV 324  
Data Emissione Progetto: 18/03/2014  
Scala: 1:1000 - 1:100

REV.	DATA	DESCRIZIONE REV.	REVISIONI
0	18/03/2014	PR	1
1	04/04/2015	Revisone a seguito osservazioni aggiuntive alla lettera RFI n°015/0000857 del 03/04/2015	1

RAAAA
  E
  I
  AP
  XX
  DT
  G
  SZ
  OO3
  C