PROFILO CAVO BASSO SUD
SEZIONE 10
PROGRESSIVA 90.00

DIFFERENZE QUOTA TRA CAVO A 40° E PROGETTO

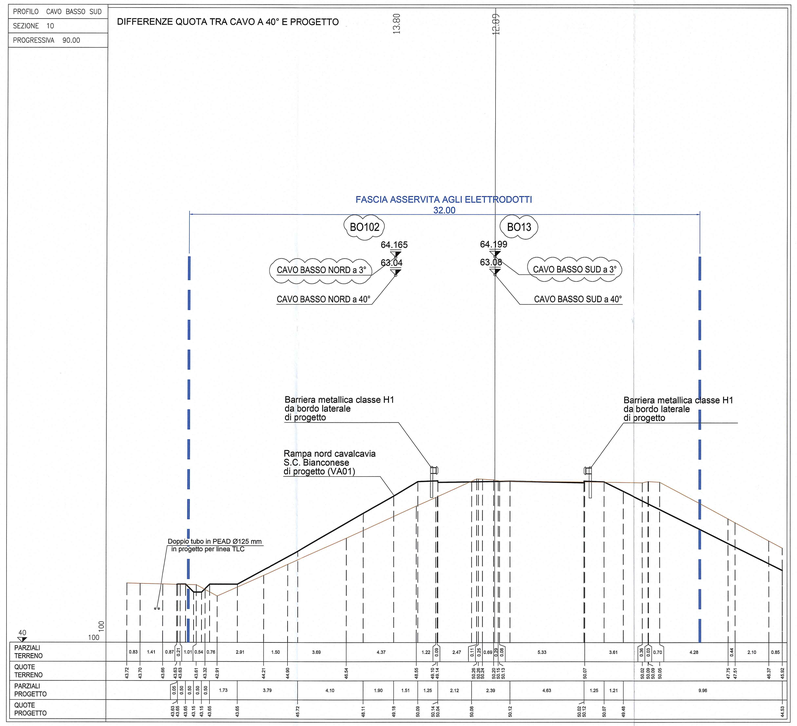

PROFILO CAVO BASSO SUD
SEZIONE 11
PROGRESSIVA 100.00

DIFFERENZE QUOTA TRA CAVO A 40° E PROGETTO

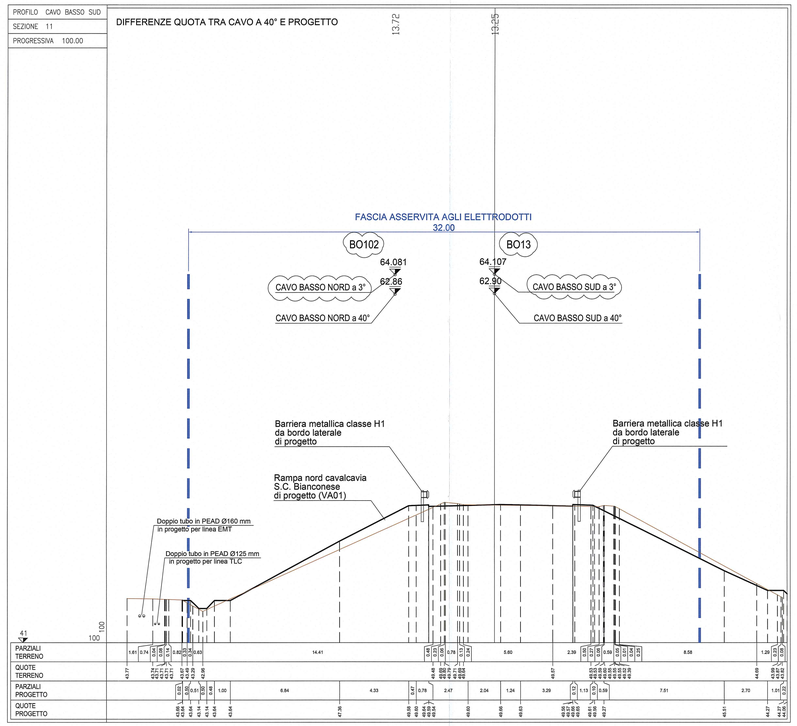

PROFILO CAVO BASSO SUD
SEZIONE 12
PROGRESSIVA 110.00

DIFFERENZE QUOTA TRA CAVO A 40° E PROGETTO

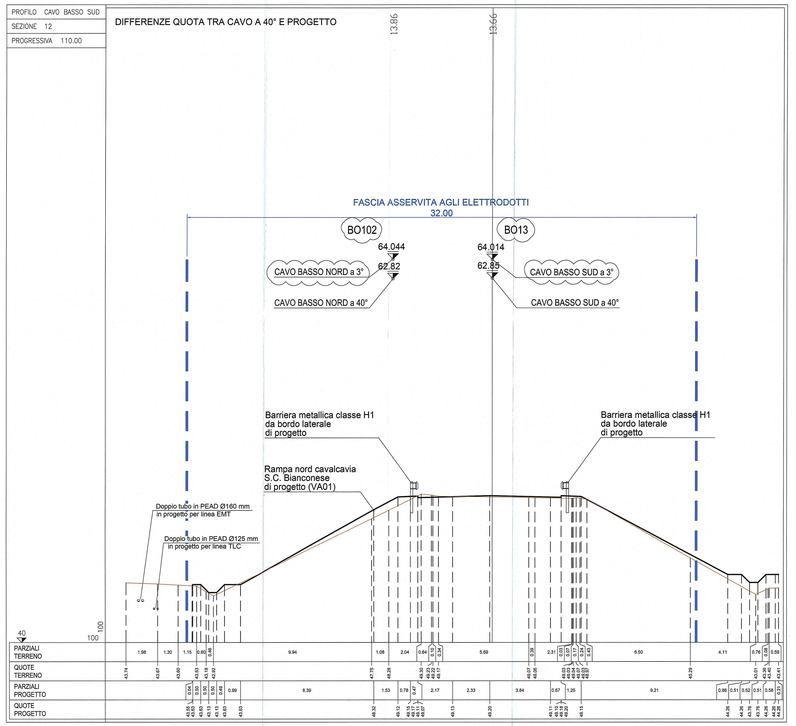

DOPPIO TUBO IN PEAD Ø160
IN PROGETTO PER LINEA EMT

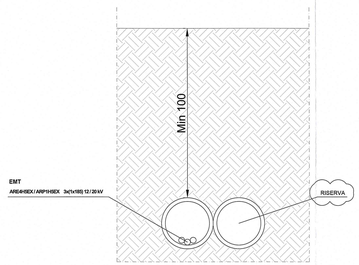

DOPPIO TUBO IN PEAD Ø125
IN PROGETTO PER LINEA TLC

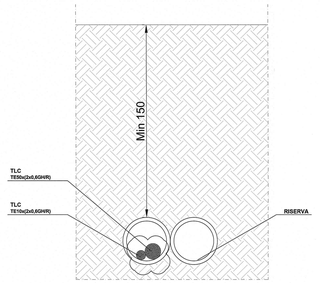

NOTA

Revisione a seguito osservazioni aggiuntive alla lettera RFI n°015/0000857 del 03/04/2015

Committente:

AUTOCAMIONALE DELLA CISA S.p.A.
Via Camboara 26/A - Frazione Ponte Taro - 43015 NOCETO (PR)

Impresa Esecutiva:

PIZZAROTTI
FONDATA NEL 1910

AUTOSTRADA DELLA CISA A15
RACCORDO AUTOSTRADALE A15/A32
CORRIDOIO PLURIMODALE TIRRENO-BRENNERO
RACCORDO AUTOSTRADALE FRAUI AUTOSTRADA DELLA CISA-FONTEVIVO (PR)
E L' AUTOSTRADA DEL BRENNERO-NOGAROLE ROCCA (VR). I LOTTO.

C.U.P. G61B04000060008 | C.I.G. 3070681616

PROGETTO ESECUTIVO

AUTOCAMIONALE DELLA CISA S.p.A.
Il Direttore Tecnico:

Il Responsabile del Procedimento:

Il Direttore:

IMPRESA PIZZAROTTI
Il Direttore Tecnico:
IMPRESA PIZZAROTTI & C. S.p.A.
Il Responsabile di Progetto
Dott. Ing. Luca Bondanelli

Il Geologo:
NA

PROGETTAZIONE DI:
PIZZAROTTI ENGINEERING
A.T.I.: idroesse engineering | RGK | VIA

Il Progettista:
Ing. Fabio Nigrelli
Ordine degli Ingegneri della Provincia di Palermo n. 3581

Coordinatore per la Sicurezza in fase di Progettazione:
Ing. Giovanni Maria Cepparotti
Ordine degli Ingegneri della Provincia di Vibo n. 392

Consulenza specialistica a cura di:
NA

Progettazione Architettonica:
Impronta Progetti Associati
Ing. Pietro Maria Sposito Ordinario
Ordine degli Ingegneri della Provincia di Parma n. 1211

Titolo Elaborato:
Asse Principale
Generale
Generale
Elettrodotto AT RFI 132 KV BO102 e BO13 - Sezioni trasversali su CAVO BASSO SUD TAV 4/24

Data Emissione Progetto: 18/03/2014
Scala: 1:1000 - 1:100

Identif. Elaborato:

ASS. IDENTIFICAZIONE		CODICE COMMESSA	LOTTO	FASE	ENTE	TIPO DOC.	OPERA/DISCIPLINA	PROGR. TIPO DOC.	REVISIONE
		RAAA	1	E	I	AP	XX	01	D	SZ	GG04	C

	09/07/2015	Rev. a seguito osservazioni aggiuntive alla lettera RFI n° 0100000857 del 03/04/2015	GAMILESI	NIGRELLI	MAZZOLI
C	19/01/2015	Aggiornamento a seguito osservazioni RFI n° 0100030697 del 05/04/2013	GAMILESI	NIGRELLI	MAZZOLI
B	19/12/2014	REVISIONE a seguito LETTERA RFI n° 2676 del 30/10/2014	LANDINI	NIGRELLI	MAZZOLI
Rev.	Data	DESCRIZIONE REVISIONE	Redatto	Controllato	Approvato

NOTA

Revisione a seguito osservazioni aggiuntive alla lettera RFI n°015/0000857 del 03/04/2015