PROFILO CAVO BASSO SUD
SEZIONE 22
PROGRESSIVA 210.00

DIFFERENZE QUOTA TRA CAVO A 40° E PROGETTO

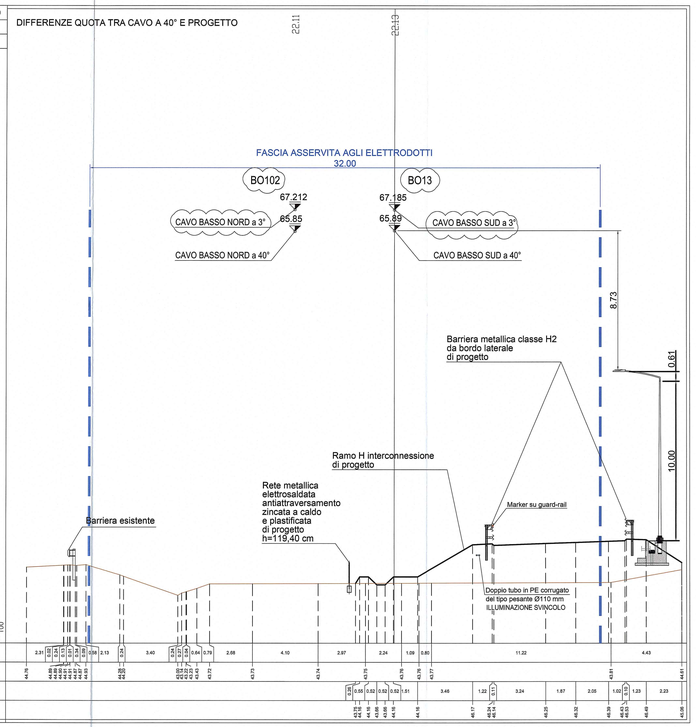

PROFILO CAVO BASSO SUD
SEZIONE 23
PROGRESSIVA 220.00

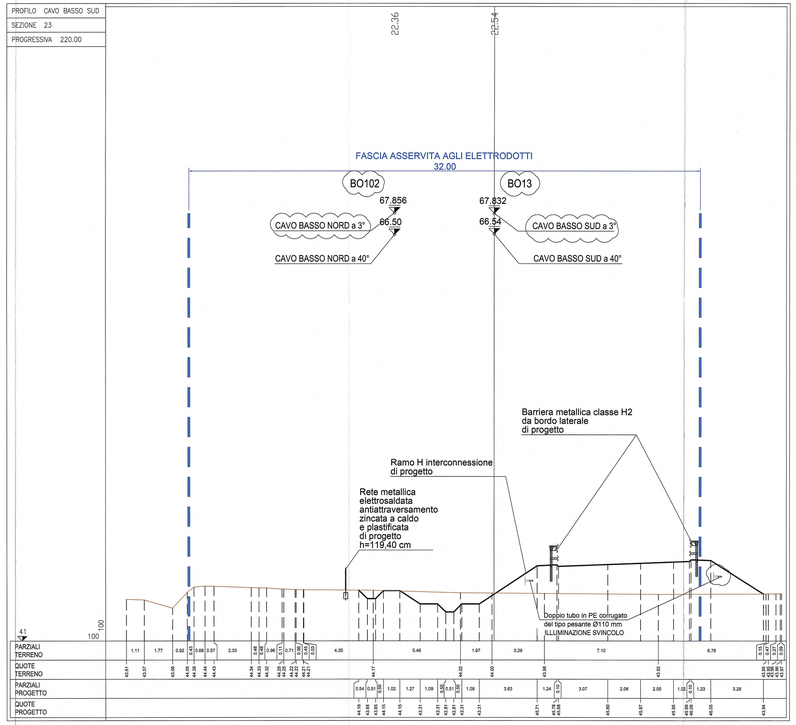

PROFILO CAVO BASSO SUD
SEZIONE 24
PROGRESSIVA 230.00

DIFFERENZE QUOTA TRA CAVO A 40° E PROGETTO

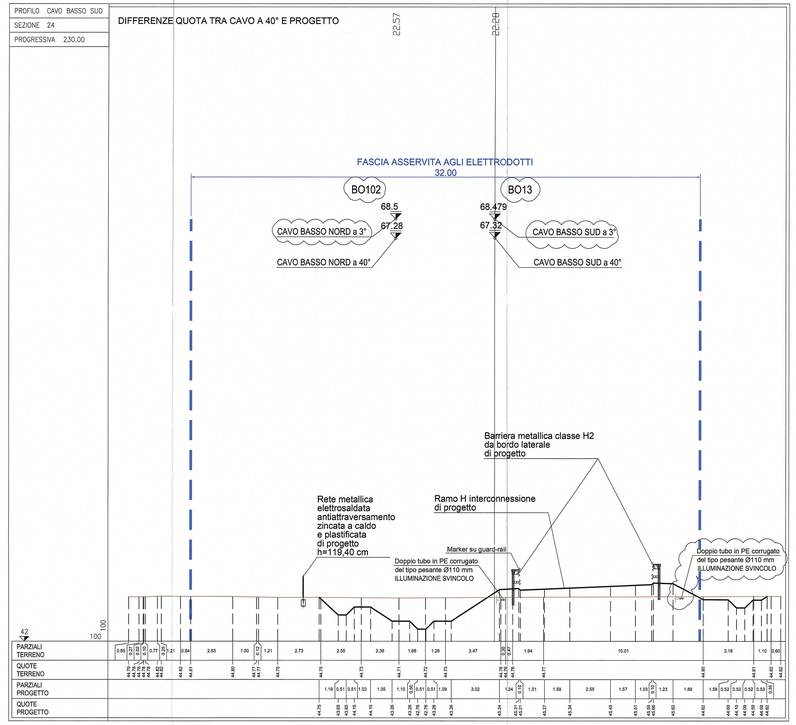

DOPPIO TUBO IN PE CORRUGATO DEL TIPOPESANTE Ø110 PER ILLUMINAZIONE SVINCOLO

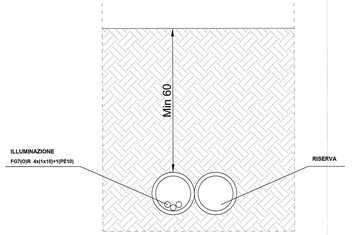

NOTA

Revisione a seguito osservazioni aggiuntive alla lettera RFI n°015\0000857 del 03/04/2015

Committente:

AUTOCAMIONALE DELLA CISA S.p.A.
Via Camboara 26/A - Frazione Ponte Taro - 43015 NOCETO (PR)

Impresa Esecutrice:

PIZZAROTTI FONDATA NEL 1910

AUTOSTRADA DELLA CISA A15
RACCORDO AUTOSTRADALE A15/A22
CORRIDOIO PLURIMODALE TIRRENO-BRENNERO
RACCORDO AUTOSTRADALE FRA L' AUTOSTRADA DELLA CISA-FONTEVIVO (PR) E L' AUTOSTRADA DEL BRENNERO-NOGAROLE ROCCA (VR), I LOTTO.

C.U.P. G61B04000060000B | C.I.G. 3070681616

PROGETTO ESECUTIVO

AUTOCAMIONALE DELLA CISA S.p.A.
Il Direttore Tecnico:
Il Responsabile del Procedimento:
Il Presidente:

IMPRESA PIZZAROTTI S.p.A.
Il Direttore Tecnico: Il Responsabile di Progetto (Dott. Ing. Claudio Pizzarotti)

Il Geologo: NA

PROGETTAZIONE DI: PIZZAROTTI FONDATA NEL 1910
A.T.I.: idroesse engineering società di ingegneria | ROCK SOIL STUDIO associato | VIA ingegneria associata

Il Progettista:
Ing. Fabio Nigrelli
Ordine degli Ingegneri della Provincia di Palermo n. 5581

Coordinatore per la Sicurezza in fase di Progettazione:
Ing. Giovanni Maria Cepparotti
Ordine degli Ingegneri della Provincia di Viterbo n. 392

Consulenza specialistica a cura di: NA

Progettisti Responsabili Integrazione Prestazioni Specialistiche:
Ing. Pier Luigi Rossi n. 3844 OPL
Ing. Pier Luigi Rossi n. 3844 OPL
Ing. Pier Luigi Rossi n. 3844 OPL

IMPRESA PIZZAROTTI
IL DIRETTORE TECNICO
(Dott. Ing. Claudio Pizzarotti)
Ordine degli Ingegneri della Provincia di Lucca n. 821

Titolo Elaborato:

Asse Principale
Generale
Generale

Elettrodotto AT RFI 132 KV BO102 e BO013 - Sezioni trasversali su CAVO BASSO SUD TAV 8/24

Data Emissione Progetto: 18/03/2014

Scala: 1:1000 - 1:100

Identif. Elaborato:

N.RO GERARCHICO	CODICE COMMESSA	LOTTO	FASE	ENTE	AMBITO	CAT. OPERA	N.RO OPERA	PARTE OPERA	TIPO DOC.	N.RO PROGR. DOC.	REVISIONE
	RAAA	1	E	I	AP	XX	01	GI	SZ	00d8	C

Rev.	Data	Descrizione revisione	Redatto	Controllato	Approvato
C	08/07/2015	Rev. a seguito osservazioni aggiuntive alla lettera RFI n° 015\0000857 del 03/04/2015	GIANLEEU	NIGRELLI	MAZZOLI
B	14/04/2015	Emissione a seguito osservazioni RFI n° 015\0000857 del 03/04/2015	MARCHELLA	NIGRELLI	MAZZOLI
A	18/10/2014	Emissione a seguito LETTERA RFI n°2879 del 06/10/14	LOCULA	NIGRELLI	MAZZOLI