

### LEGENDA

**ELEMENTI DI CARATTERE PROGETTUALE**


- VIABILITA' DI PROGETTO ASSE PRINCIPALE
- VIABILITA' DI PROGETTO ORDINARIA E DI ADDUZIONE ALL'AUTOSTRADA
- VIABILITA' DI PROGETTO CONTROTRADE

**DESCRIZIONE DELLA MODIFICA:**  
Messa in evidenza dell'ampliamento a 4 corsie a carico di ASPI

AMPLIAMENTO A 4 CORSIE A CARICO DI ASPI

**ELEMENTI DI CARATTERE GENERALE**

- INDICAZIONE COMUNI (PROVINCIALE)
- CONFINI COMUNALI
- CONFINI PROVINCIALI
- AUTOSTRADA DELLA CISA
- LA SPEZIA A15 E 31
- TRE CASAL
- INDICAZIONE AUTOSTRADE ESISTENTI
- INDICAZIONE DIREZIONE AMBITO AUTOSTRADALE
- INDICAZIONE DIREZIONE AMBITO EXTRAURBANO

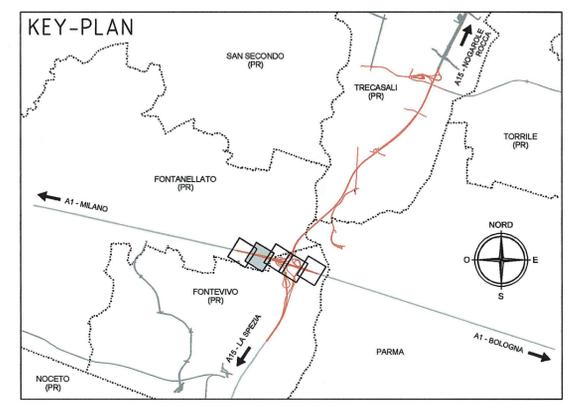

Comittente: **AUTOCAMIONALE DELLA CISA S.p.A.**  
Via Camboara 26/A - Frazione Ponte Taro - 43015 NOCETO (PR)

Impresa Esecutrice: **PIZZAROTTI**  
FONDATA NEL 1910

**AUTOSTRADA DELLA CISA A15  
RACCORDO AUTOSTRADALE A15/A22  
CORRIDOIO PLURIMODALE TIRRENO-BRENNERO  
RACCORDO AUTOSTRADALE FRA L'AUTOSTRADA DELLA CISA-FONTEVIVO (PR)  
E L'AUTOSTRADA DEL BRENNERO-NOGAROLE ROCCA (VR). I LOTTO.**  
C.U.P. G61B0400060008 C.I.G. 307068161E

**PROGETTO ESECUTIVO**

AUTOCAMIONALE DELLA CISA S.p.A.  
Il Direttore TIRE: \_\_\_\_\_ Il Responsabile del Procedimento: \_\_\_\_\_ Il Presidente: \_\_\_\_\_

IMPRESA PIZZAROTTI & C. S.p.A.  
Il Direttore Tecnico: **Ing. Luca Bondanelli**  
Il Geologo: NA

PROGETTAZIONE DI:  
**PIZZAROTTI**  
**idrosse engineering** **ROKSOUL** **VIA**  
Il Progettista: **Ing. Fabio Nigrelli**  
Ordine degli ingegneri della Provincia di Palermo n. 3581  
Coordinatore per la Sicurezza in fase di Progettazione: **Ing. Giovanni Maria Cepparotti**  
Ordine degli ingegneri della Provincia di Viterbo n. 392

Consulenza specialistica a cura di:  
NA  
Progettista Responsabile Integrazione Progettazione Specialistica: **Ing. PIETRO MAZZOLI**  
Impresa Pizzarotti & C. S.p.A.  
Ing. Pietro Mazzoli  
INGEGNERI PARMA 8921

Titolo Elaborato: **Asse Principale Generale**  
**Planimetria - Compatibilità quarta corsia - Tav. 2/5**  
Data Emissione Progetto: 18/03/2014  
Scala: 1:1000

NUM. IDENTIFICATIVO	CODICE COMMESSA	LOTTO	FASE	DATE	AMBITO	CAT. OPERA	NUM. OPERA	PART. OPERA	TIPO DOC.	NUM. PROJ. DOC.	REVISIONE
	RAAA	1	E	I	AP	XX	01	G	PL	020	C

Rev.	Data	DESCRIZIONE REVISIONE	Redatto	Controllato	Approvato
C	26/05/2015	Istruttoria A15 novembre 2014 e aggiornamento base planimetrica	A. UGOLINI	F. NIGRELLI	MAZZOLI
B	21/11/2014	Istruttoria ASPI prot. n° 23104 del 17/11/2014	A. UGOLINI	F. NIGRELLI	MAZZOLI
A	06/09/2014	RIEMMISSIONE PROGETTO ESECUTIVO	F. LANDO	A. PIACENTI	MAZZOLI