

LEGENDA


ELEMENTI DI CARATTERE PROGETTUALE

- VIABILITA' DI PROGETTO ASSE PRINCIPALE
- VIABILITA' DI PROGETTO ORDINARIA E DI ADDUZIONE ALL'AUTOSTRADA
- VIABILITA' DI PROGETTO CONTROSTRADE

DESCRIZIONE DELLA MODIFICA:
 Messa in evidenza dell'ampliamento a 4 corsie a carico di ASPI

ELEMENTI DI CARATTERE GENERALE

- INDICAZIONE COMUNI (PROVINCIA)
- INDICAZIONE AUTOSTRADE ESISTENTI
- CONFINI COMUNALI
- INDICAZIONE DIREZIONE AMBITO AUTOSTRADALE
- CONFINI PROVINCIALI
- INDICAZIONE DIREZIONE AMBITO EXTRAURBANO

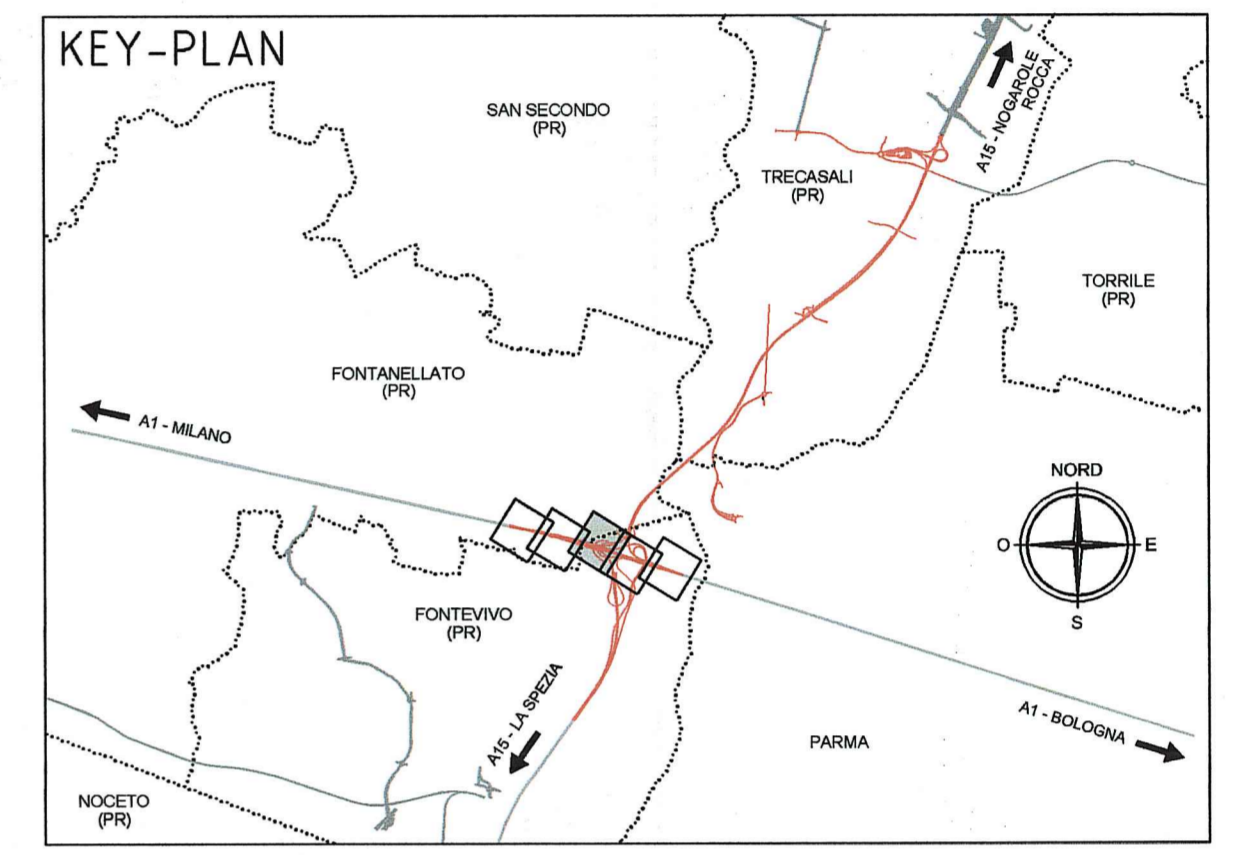

Comittente: **AUTOCAMIONALE DELLA CISA S.p.A.**
 Via Camboara 26/A - Frazione Ponte Taro - 43015 NOCIETO (PR)

Impresa Esecutrice: **PIZZAROTTI**
 FONDATA NEL 1910

**AUTOSTRADA DELLA CISA A15
 RACCORDO AUTOSTRADALE A15/A22
 CORRIDOIO PLURIMODALE TIRRENO-BRENNERO
 RACCORDO AUTOSTRADALE FRA L'AUTOSTRADA DELLA CISA-FONTEVIVO (PR)
 E L'AUTOSTRADA DEL BRENNERO-NOGAROLE ROCCA (VR). I LOTTO.**
 C.U.F. G61B0400060008 C.I.G. 307068161E

PROGETTO ESECUTIVO

AUTOCAMIONALE DELLA CISA S.p.A.
 Il Direttore TIBRE: _____ Il Responsabile del Procedimento: _____ Il Presidente: _____

IMPRESA PIZZAROTTI & C. S.p.A.
 Il Direttore Tecnico: *Il Responsabile di Progetto Dott. Ing. Luca Bondanelli*

Il Geologo: NA

PROGETTAZIONE DI: **PIZZAROTTI**
 FONDATA NEL 1910

Il Progettista: Ing. Fabio Nigrelli
 Ordine degli ingegneri della Provincia di Palermo n. 3581

Coordinatore per la Sicurezza in fase di Progettazione: Ing. Giovanni Maria Cepparotti
 Ordine degli ingegneri della Provincia di Viterbo n. 392

Consulenza specialistica a cura di: NA

Progettista Responsabile Intervento: **PIETRO MAZZOLI**
 Impresa Pizzarotti & C. S.p.A.
 Ing. Pietro Mazzoli
 Ordine degli ingegneri della Provincia di Parma n. 221

Titolo Elaborato: **Asse Principale Generale Generale**
 Planimetria - Compatibilità quarta corsia - Tav. 3/5

Data Emissione Progetto: 18/03/2014
 Scala: 1:1000

NUM. IDENTIFICATIVO	CODICE COMMESA	LOTTO	FASE	ENTE	AMBITO	CAL. OPERA	NUM. OPERA	PARTE OPERA	TIPO DOC.	NUM. PROC.	DOC. REVISIONE
	RAAA	1	E	I	AP	XX	01	G	PL	021	C

Rev.	Data	DESCRIZIONE REVISIONE	Redatto	Controllo	Approvato
C	26/05/2015	Istruttoria A15 novembre 2014 e aggiornamento base planimetrica	A. UGOLINI	F. NIGRELLI	MAZZOLI
B	21/11/2014	Istruttoria ASP prot. n° 23104 del 17/11/2014	A. UGOLINI	F. NIGRELLI	MAZZOLI
A	08/06/2014	RIEMMISSIONE PROGETTO ESECUTIVO	F. LANDO	A. PIACENTINI	MAZZOLI