

**LEGENDA**

**ELEMENTI DI CARATTERE PROGETTUALE**


- VIABILITA' DI PROGETTO ASSE PRINCIPALE
- VIABILITA' DI PROGETTO ORDINARIA E DI ADDIZIONE ALL'AUTOSTRADA
- VIABILITA' DI PROGETTO CONTROTRADE

**DESCRIZIONE DELLA MODIFICA:**  
Messa in evidenza dell'ampliamento a 4 corsie a carico di ASPI

AMPLIAMENTO A 4 CORSIE A CARICO DI ASPI

**ELEMENTI DI CARATTERE GENERALE**

- FONTEVIVO (PR)
- INDICAZIONE COMUNI (PROVINCIA)
- CONFINI COMUNALI
- CONFINI PROVINCIALI
- A15 AUTOSTRADA DELLA CISA
- INDICAZIONE AUTOSTRADE ESISTENTI
- LA SPEZIA A15 E 31
- INDICAZIONE DIREZIONE AMBITO AUTOSTRADEALE
- TRE CASALI
- INDICAZIONE DIREZIONE AMBITO EXTRAURBANO

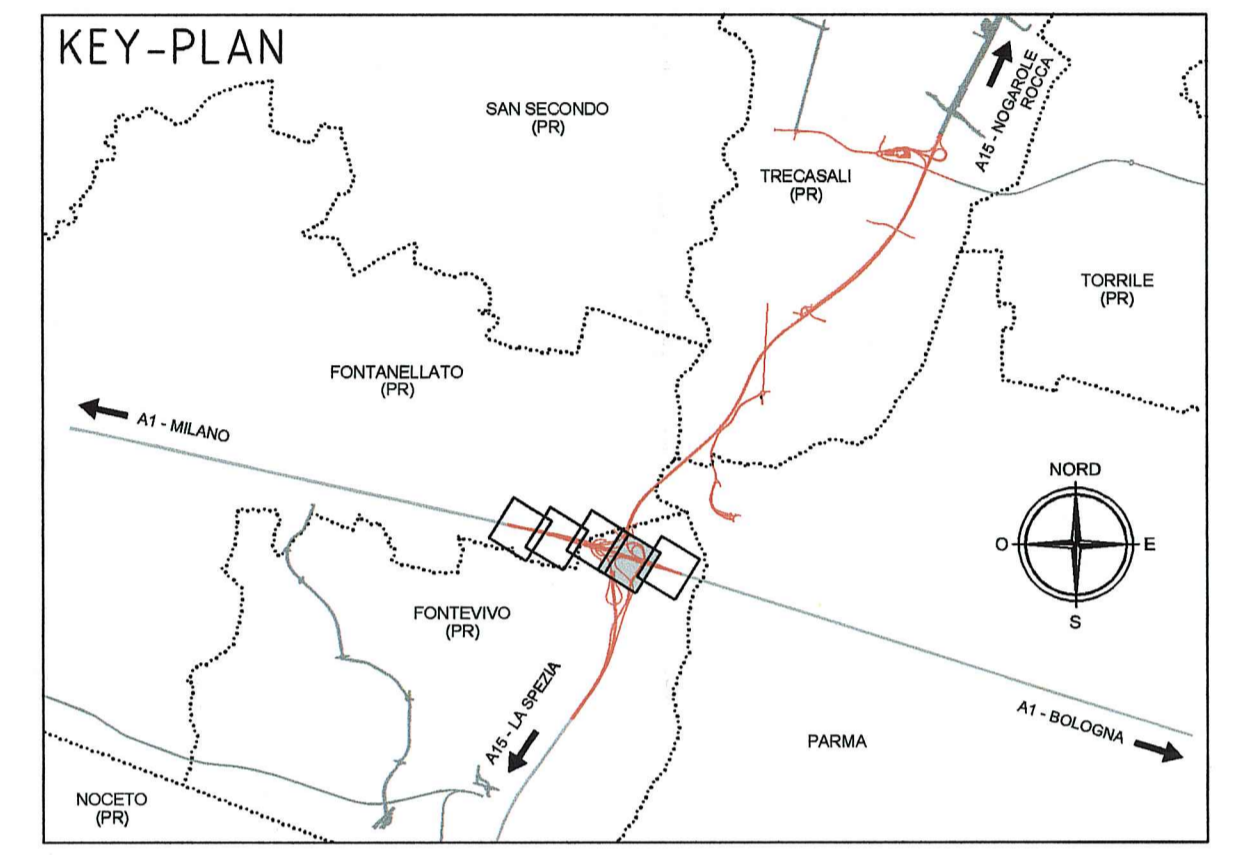

Committente: **AUTOCAMIONALE DELLA CISA S.p.A.**  
Via Camboara 26/A - Frazione Ponte Taro - 43015 NOCETO (PR)

Impresa Esecutrice: **PIZZAROTTI**  
FONDATA NEL 1910

**AUTOSTRADA DELLA CISA A15  
RACCORDO AUTOSTRADALE A15/A22  
CORRIDOIO PLURIMODALE TIRRENO-BRENNERO  
RACCORDO AUTOSTRADALE FRA L'AUTOSTRADA DELLA CISA-FONTEVIVO (PR)  
E L'AUTOSTRADA DEL BRENNERO-NOGAROLE ROCCA (VR). I LOTTO.**  
C.U.P. G61B040006000B C.I.G. 307068161E

**PROGETTO ESECUTIVO**

AUTOCAMIONALE DELLA CISA S.p.A.  
Il Direttore TIBRE: \_\_\_\_\_ Il Responsabile del Procedimento: \_\_\_\_\_ Il Presidente: \_\_\_\_\_

IMPRESA PIZZAROTTI & C. S.p.A.  
Il Direttore Tecnico: **IMPRESA PIZZAROTTI & C. S.p.A.**  
Il Responsabile di Progetto: **Don. Luca Bandinelli**

Il Geologo: NA

PROGETTAZIONE DI: **PIZZAROTTI**  
FONDATA NEL 1910

Il Progettista: **Ing. Fabio Nigrelli**  
Ordine degli ingegneri della Provincia di Parma n. 3581

Coordinatore per la Sicurezza in fase di Progettazione:  
**Ing. Giovanni Maria Cepparotti**  
Ordine degli ingegneri della Provincia di Viterbo n. 952

Consulenza specialistica a cura di: NA

Progettista Responsabile Integrazione Prestazioni Specialistiche:  
**Ing. PIETRO MAZZOLI**  
IMPRESA PIZZAROTTI  
ISCRITTO ORDINE INGEGNERI PARMA n.821

Titolo Elaborato: **Asse Principale Generale Generale Planimetria - Compatibilità quarta corsia - Tav. 4/5**

Data Emissione Progetto: 18/03/2014  
Scala: 1:1000

NUM. IDENTIFICATIVO	CODICE COMMESSA	LOTTO	FASE	ENTE	AMBITO	CAT. OPERA	NUM. OPERA	PARTE OPERA	TIPO DOC.	NUM. PROGR. DOC.	REVISIONE
	RAAA	1	E	I	AP	XX	01	G	PL	022	C

Rev.	Data	DESCRIZIONE REVISIONE	Redatto	Controlato	Approvato
C	26/05/2015	Istruttoria A15 novembre 2014 e aggiornamento base planimetria	A. LIGOLINI	F. NIGRELLI	MAZZOLI
B	21/11/2014	Istruttoria ASP1 prot. n° 23104 del 17/11/2014	A. LIGOLINI	F. NIGRELLI	MAZZOLI
A	06/06/2014	RIEMMISSIONE PROGETTO ESECUTIVO	F. LANDO	A. PIACENTINI	MAZZOLI