



LEGENDA

●●●●●●●●●● CONFINI COMUNALI
 ===== VIABILITA' IN PROGETTO

INTERFERENZE LINEARI

- EAT - LINEA ELETTRICA AT
- EMT - LINEA ELETTRICA MT
- EBT - LINEA ELETTRICA BT
- TLC - LINEA TELEFONICA
- FOT - FIBRE OTTICHE
- GAP - GASDOTTO AP
- GMP - GASDOTTO MP
- GBP - GASDOTTO BP
- FOP - FOGNATURA IN PRESSIONE
- FOG - FOGNATURA A GRAVITA'
- ACP - ACQUEDOTTO IN PRESSIONE
- ACG - ACQUEDOTTO A GRAVITA'
- OLE - OLEODOTTO
- ILL - ILLUMINAZIONE PUBBLICA
- EBP - LINEA ELETTRICA BT

INTERFERENZE LINEARI DISMESSE

- EAT - LINEA ELETTRICA AT
- EMT - LINEA ELETTRICA MT
- EBT - LINEA ELETTRICA BT
- TLC - LINEA TELEFONICA
- FOT - FIBRE OTTICHE
- GAP - GASDOTTO AP
- GMP - GASDOTTO MP
- GBP - GASDOTTO BP
- FOP - FOGNATURA IN PRESSIONE
- FOG - FOGNATURA A GRAVITA'
- ACP - ACQUEDOTTO IN PRESSIONE
- ACG - ACQUEDOTTO A GRAVITA'
- OLE - OLEODOTTO
- ILL - ILLUMINAZIONE PUBBLICA
- EBP - LINEA ELETTRICA BT

RISOLUZIONE INTERFERENZE

- EAT - LINEA ELETTRICA AT
- EMT - LINEA ELETTRICA MT
- EBT - LINEA ELETTRICA BT
- TLC - LINEA TELEFONICA
- FOT - FIBRE OTTICHE
- GAP - GASDOTTO AP
- GMP - GASDOTTO MP
- GBP - GASDOTTO BP
- FOP - FOGNATURA IN PRESSIONE
- FOG - FOGNATURA A GRAVITA'
- ACP - ACQUEDOTTO IN PRESSIONE
- ACG - ACQUEDOTTO A GRAVITA'
- OLE - OLEODOTTO
- ILL - ILLUMINAZIONE PUBBLICA
- EBP - LINEA ELETTRICA BT
- ASSERVIMENTO

ETICHETTA INTERFERENZA

AAA - TIPOLOGIA DI INTERFERENZA
 00-0 = CODICE ENTE INTERFERITO
 000-00 = N. PROG. INTERFERENZA


INTERFERENZE PUNTUALI

- ETR - TRALICCIO LINEA ELETTRICA
- ECB - NUOVA CABINA ELETTRICA
- RIP - RIPETITORE TELEFONIA MOBILE
- SOL - STAZIONE DI SOLLEVAMENTO

CODICI ENTI INTERFERITI

| CODICE | NOMINATIVO ENTE |
|--------|--------------------------------|
| 75-0 | AMMINIST. DELLO STATO - PR |
| 26-0 | IREN - PR |
| 28-0 | EMILIAAMBIENTE (ex ASCAA) - PR |
| 41-0 | ENEL DISTRIBUZIONE PR - PR |
| 44-0 | NETWORK-FASTWEB-LEPDA |
| 51-0 | HSE - PR |
| 64-0 | SNAM PARMA - PR |
| 70-0 | TELECOM PARMA - PR |
| 70-1 | TELECOM BOLOGNA - BO |
| 72-0 | TEGNA PARMA - PR |
| 75-0 | TM - BO |
| 80-0 | WIND - VE |

DESCRIZIONE DELLA MODIFICA:
 Modifica risoluzioni interfeerenze Enel

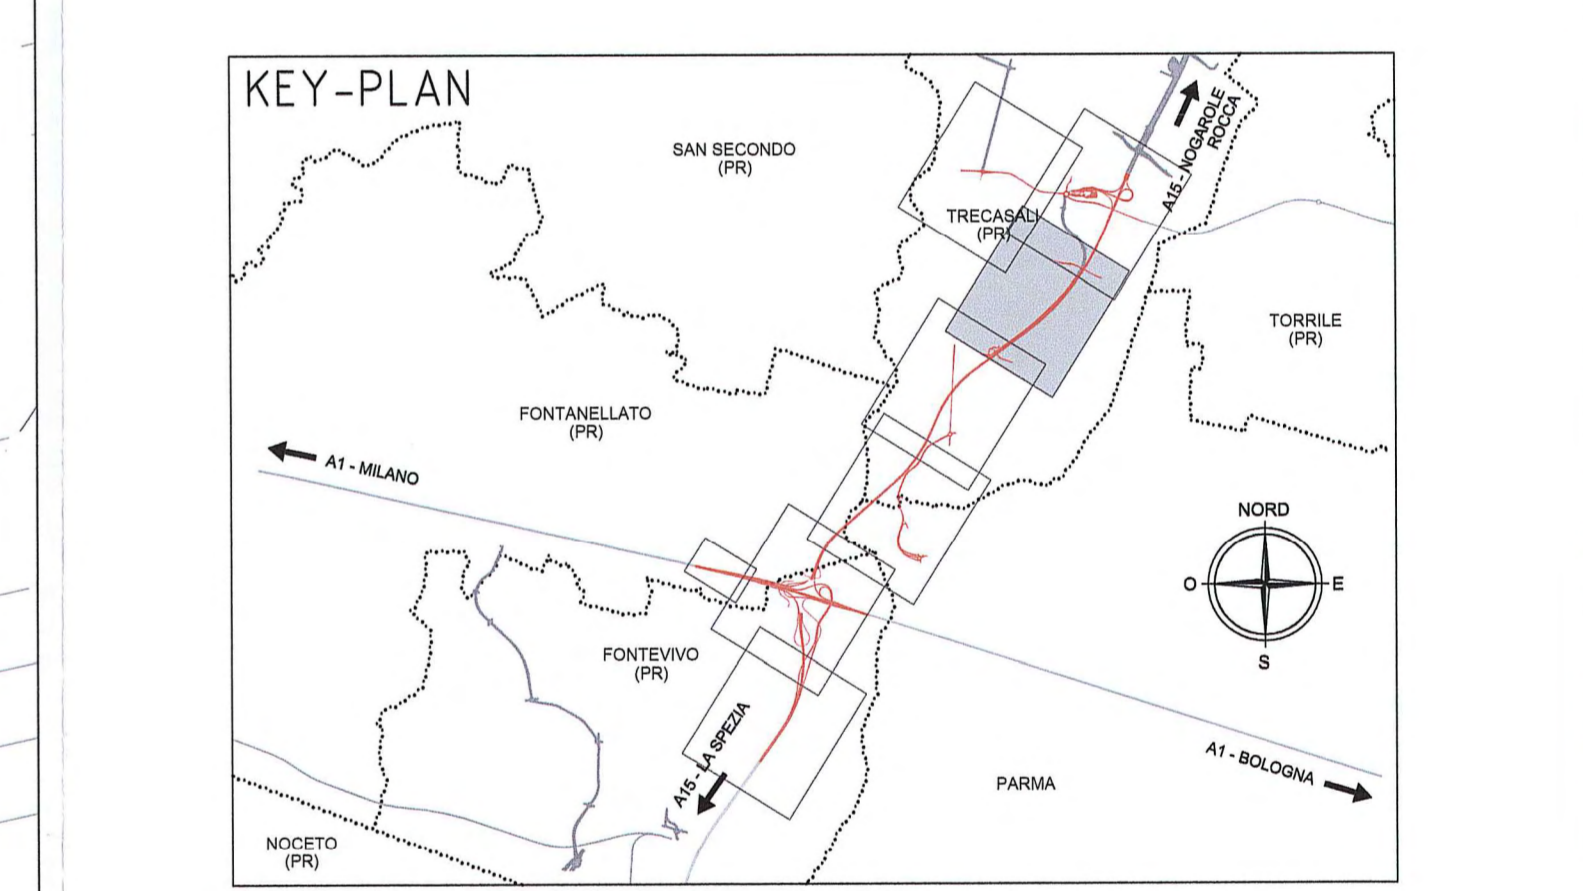

Autocomonale della CISA S.p.A.
 Via Combaro 26/A - Frazione Ponte Taro - 43015 NOCETO (PR)

IMPRESA ESECUTRICE:
PIZZAROTTI
 FONDATA NEL 1910

**AUTOSTRADA DELLA CISA A15
 RACCORDO AUTOSTRADALE A15/A22
 CORRIDOIO PLURIMODALE TIRRENO-BRENNERO
 RACCORDO AUTOSTRADALE FRA L'AUTOSTRADA DELLA CISA-FONTEVIVO (PR)
 E L'AUTOSTRADA DEL BRENNERO-NOGAROLE ROCCA (VR). LOTTO.**
 C.U.P. G61B0400060008 C.I.G. 307068161E

PROGETTO ESECUTIVO

Autocomonale della CISA S.p.A. Il Direttore TIRRENO: Il Responsabile Progettazione: Il Progettista:

IMPRESA PIZZAROTTI & C. S.p.A.
 Il Direttore Tecnico: **IMPRESA PIZZAROTTI & C. S.p.A.**
Il Responsabile Progettazione:
Dot. Ing. Luca Bondanini

Il Geologo:
 NA

PROGETTAZIONE DI:
PIZZAROTTI
 FONDATA NEL 1910

Il Progettista:
 Ing. Fabio Nigrelli
 Ordine degli Ingegneri della Provincia di Palermo n. 3981
 Coordinatore per la Sicurezza in fase di Progettazione:
 Ing. Giovanni Maria Cepparotti
 Ordine degli Ingegneri della Provincia di Viterbo n. 392

Consulenza specialistica a cura di:
 N.A.

Progettista Responsabile Integrazione Progettazione/Disegnazione:
 Impresa Pizzarotti & C. S.p.A. Ing. **PIETRO MAZZOLI**
 Ing. Pietro Mazzoli
IMPRESA PIZZAROTTI
PIZZAROTTI
 ORDINE DEGLI INGEGNERI DELLA PROVINCIA DI PARMA n. 021

Titolo Elaborato: **Asse principale Pubblici Servizi Generale**
 Planimetria della risoluzione delle interfeerenze - Tav. 5/7
 Data Elaborazione Progetto: 18/03/2014
 Scala: 1:2000

| Identif. Elaborato: | NUM. AUTOMONIT. | CODICE CANTONE | LIVELLO | PROG. | ANNO | OP. OPERA | SUB. OPERA | PROG. OPERA | NUM. PROG. OPERA | NUM. PROG. OPERA | NUM. PROG. OPERA |
|---------------------|-----------------|----------------|---------|-------|------|-----------|------------|-------------|------------------|------------------|------------------|
| | | RAAA | 1 | E | 11 | AP | PS | 00 | 01 | 01 | 02 |

SCALA GRAFICA: 0 40 m 80 m 120 m 160 m 200 m