



LEGENDA

--- CONFINI COMUNALI
--- VIABILITA' IN PROGETTO

INTERFERENZE LINEARI

EAT	EAT - LINEA ELETTRICA AT
EMT	EMT - LINEA ELETTRICA MT
EBT	EBT - LINEA ELETTRICA BT
TLC	TLC - LINEA TELEFONICA
FOT	FOT - FIBRE OTTICHE
GAP	GAP - GASDOTTO AP
GMP	GMP - GASDOTTO MP
GBP	GBP - GASDOTTO BP
FOP	FOP - FOGNATURA IN PRESSIONE
FOG	FOG - FOGNATURA A GRAVITA'
ACP	ACP - ACQUEDOTTO IN PRESSIONE
ACG	ACG - ACQUEDOTTO A GRAVITA'
OLE	OLE - OLEODOTTO
ILL	ILL - ILLUMINAZIONE PUBBLICA
EBP	EBP - LINEA ELETTRICA BT

INTERFERENZE LINEARI DISMESSE

EAT	EAT - LINEA ELETTRICA AT
EMT	EMT - LINEA ELETTRICA MT
EBT	EBT - LINEA ELETTRICA BT
TLC	TLC - LINEA TELEFONICA
FOT	FOT - FIBRE OTTICHE
GAP	GAP - GASDOTTO AP
GMP	GMP - GASDOTTO MP
GBP	GBP - GASDOTTO BP
FOP	FOP - FOGNATURA IN PRESSIONE
FOG	FOG - FOGNATURA A GRAVITA'
ACP	ACP - ACQUEDOTTO IN PRESSIONE
ACG	ACG - ACQUEDOTTO A GRAVITA'
OLE	OLE - OLEODOTTO
ILL	ILL - ILLUMINAZIONE PUBBLICA
EBP	EBP - LINEA ELETTRICA BT

RISOLUZIONE INTERFERENZE

EAT	EAT - LINEA ELETTRICA AT
EMT	EMT - LINEA ELETTRICA MT
EBT	EBT - LINEA ELETTRICA BT
TLC	TLC - LINEA TELEFONICA
FOT	FOT - FIBRE OTTICHE
GAP	GAP - GASDOTTO AP
GMP	GMP - GASDOTTO MP
GBP	GBP - GASDOTTO BP
FOP	FOP - FOGNATURA IN PRESSIONE
FOG	FOG - FOGNATURA A GRAVITA'
ACP	ACP - ACQUEDOTTO IN PRESSIONE
ACG	ACG - ACQUEDOTTO A GRAVITA'
OLE	OLE - OLEODOTTO
ILL	ILL - ILLUMINAZIONE PUBBLICA
EBP	EBP - LINEA ELETTRICA BT

ASSERVIMENTO

ETICHETTA INTERFERENZA

AAA - 00-00 = TIPOLOGIA DI INTERFERENZA
00-00 = CODICE ENTE INTERFERITO
000-00 = N. PRG. INTERFERENZA


INTERFERENZE PUNTUALI

- ETR - TRALICCIO LINEA ELETTRICA
- ECB - NUOVA CABINA ELETTRICA
- RIP - RIPETITORE TELEFONIA MOBILE
- SOL - STAZIONE DI SOLLEVAMENTO

CODICI ENTI INTERFERITI

CODICE	NOMINATIVO ENTE
05-0	AMMINIST. DELLO STATO - PR
06-0	REN - PR
08-0	EMLIAMBIENTE (ex ASCAA) - PR
11-0	ENEL DISTRIBUZIONE PR - PR
11-0	HE TROVIER-FASTWEB-LEPIDA
13-0	HIS - PR
64-0	SNAM PARMA - PR
70-0	TELECOM PARMA - PR
70-1	TELECOM BOLOGNA - BO
70-0	TECOM PARMA - PR
70-0	TRN - BO
80-0	WIND - VE

DESCRIZIONE DELLA MODIFICA:
Modifica tracciato planimetrico a seguito interferenza SNAM

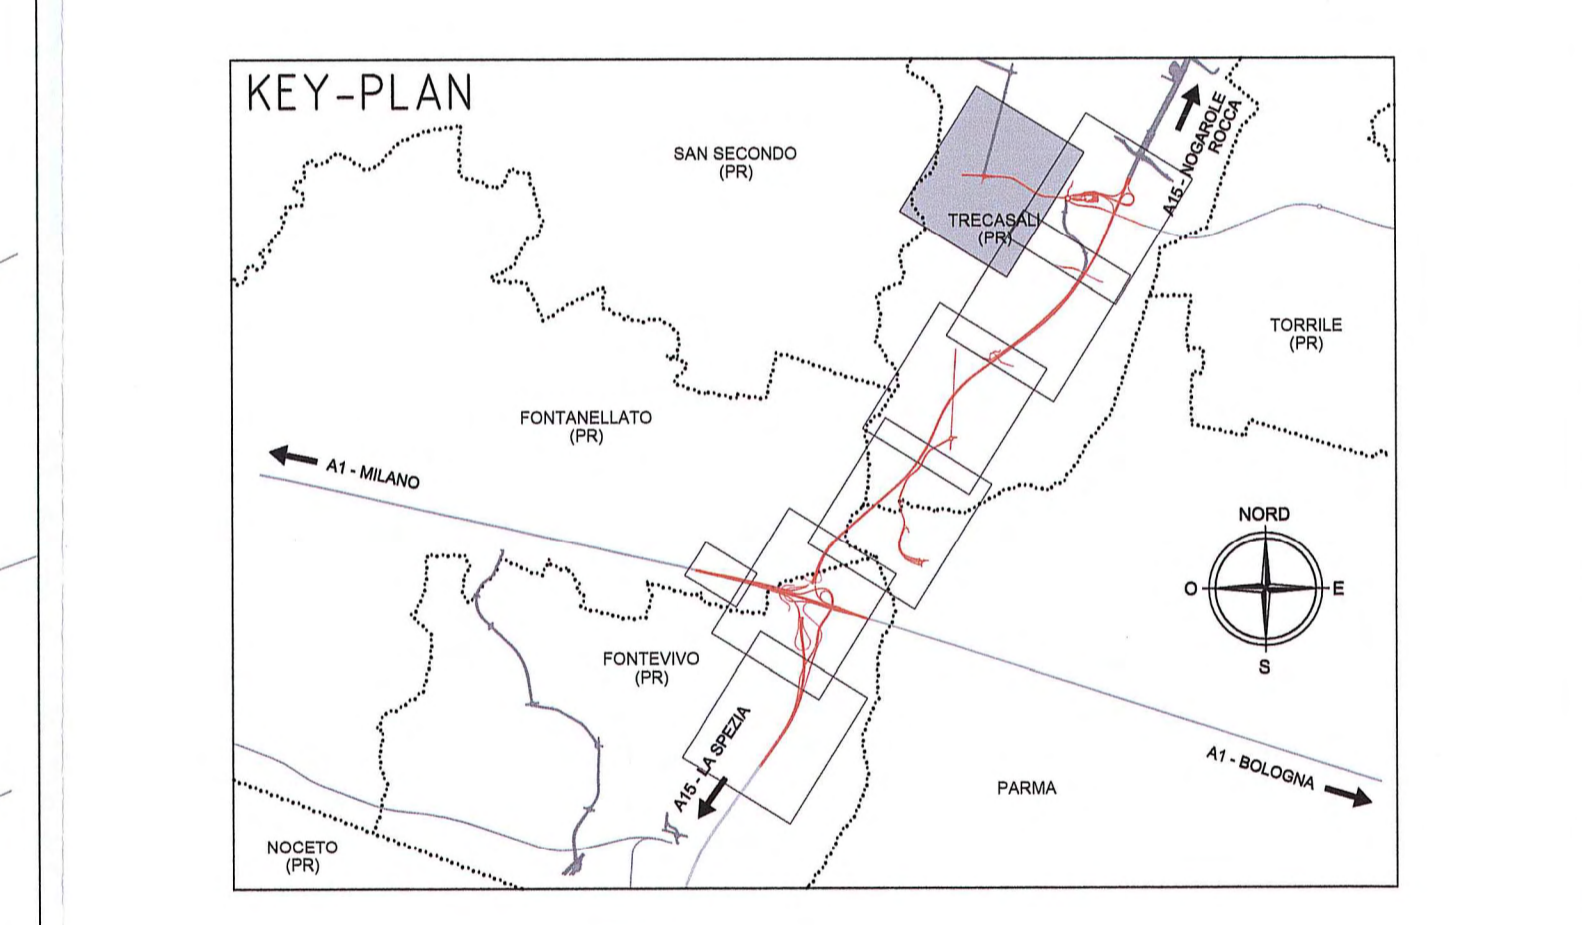

Autocomonale della CISA S.p.A.
Via Combaro 26/A - Frazione Ponte Taro - 43015 NOCETO (PR)

IMPRESA PIZZAROTTI
FONDATA NEL 1910

**AUTOSTRADA DELLA CISA A15
RACCORDO AUTOSTRADALE A15/A22
CORRIDOIO PLURIMODALE TIRRENO-BRENNERO
RACCORDO AUTOSTRADALE FRA L'AUTOSTRADA DELLA CISA-FONTEVIVO (PR)
E L'AUTOSTRADA DEL BRENNERO-NOGAROLE ROCCA (VR), I LOTTO.**
C.U.P. G61B04000060008 C.I.G. 307068161E

PROGETTO ESECUTIVO

Autocomonale della CISA S.p.A. Il Direttore TIBRE: *[Signature]* Il Responsabile Procedimento: *[Signature]* Il Progettista: *[Signature]*

IMPRESA PIZZAROTTI & C. S.p.A. Il Direttore Tecnico: *[Signature]* Il Geologo: NA
Il Responsabile di Progetto: *[Signature]* DOTT. ING. LUCA BONDANELLI

PROGETTAZIONE DI: **IMPRESA PIZZAROTTI & C. S.p.A.** Il Progettista: Ing. Fabio Nigrelli
Ordine degli Ingegneri della Provincia di Palermo n. 3561
A.T.: **idrosse** **rock soil** **VIA** Coordinatore per la Sicurezza in fase di Progettazione: Ing. Giovanni Maria Cepparotti
Ordine degli Ingegneri della Provincia di Viterbo n. 392

Consulenza specialistica a cura di: N.A. Progettista Responsabile Integrazione Prestazioni Specialistiche: Impresa Pizzarotti & C. S.p.A. Ing. **PIETRO MAZZOLI**
Ing. Pietro Mazzoli Ing. **PIETRO MAZZOLI**
Ordine degli Ingegneri della Provincia di Parma n. 431

Titolo Elaborato: **Asse principale Pubblici Servizi Generale** Data Emissione Progetto: 18/03/2014
Planimetria della risoluzione delle interferenze - TELECOM PARMA - Tav. 7/7 Scala: 1:2'000

NUM. IDENTIFICAZIONE	CODICE OMAGNA	LOTTO	FASC.	ENTE	AMBITO	OP. OPERA	PRO. OPERA	PRO. SOC.	NUM. PROG. SOC.	REVISIONE
	RAAA	1	E	PR	AP	PS	00	02B		C

C 14/03/2014 Modifica raccordo planimetrico a seguito interferenza SNAM PORCARI NIGRELLI MAZZOLI
 S 02/03/2014 Revisione planimetrico a seguito interferenza SNAM PORCARI NIGRELLI MAZZOLI
 A 08/02/2014 REVISIONE PROGETTO ESECUTIVO TESTA NIGRELLI MAZZOLI
 Rev. Descrizione Modifica Approvato

