



- LEGENDA**
- CONFINI COMUNALI
  - VIABILITA' IN PROGETTO
- INTERFERENZE LINEARI**
- EAT - LINEA ELETTRICA AT
  - EMT - LINEA ELETTRICA MT
  - EBT - LINEA ELETTRICA BT
  - TLC - LINEA TELEFONICA
  - FOT - FIBRE OTTICHE
  - GAP - GASDOTTO AP
  - GMP - GASDOTTO MP
  - GBP - GASDOTTO BP
  - FDP - FOGNATURA IN PRESSIONE
  - FDG - FOGNATURA A GRAVITA'
  - ACP - ACQUEDOTTO IN PRESSIONE
  - ACG - ACQUEDOTTO A GRAVITA'
  - OLE - OLEODOTTO
  - ILL - ILLUMINAZIONE PUBBLICA
  - EBP - LINEA ELETTRICA BT

**ETICHETTA INTERFERENZA**


AAA - 00-0  
 00-0 = TIPOLOGIA DI INTERFERENZA  
 00-0 = CODICE ENTE INTERFERITO  
 000-00 = N. PROG. INTERFERENZA

- INTERFERENZE PUNTUALI**
- ETR - TRALICCIO LINEA ELETTRICA
  - ECB - NUOVA CABINA ELETTRICA
  - RIP - RIPETITORE TELEFONIA MOBILE
  - SDL - STAZIONE DI SOLLEVAMENTO

**CODICI ENTI INTERFERITI**

CODICE	NOMINATIVO ENTE
05-0	AMMINIST. DELLO STATO - PR
06-0	IRIDI - PR
08-0	EMLIAMBIENTE INK ASCATI - PR
41-0	ENEL DISTRIBUZIONE PR - PR
44-0	METROWEB-FASTWEB-LEPIA
51-0	HSC - VE
61-0	SNAM PARMA - PR
70-0	TELECOM PARMA - PR
70-1	TELECOM BOLOGNA - BO
73-0	TERNA PARMA - FI
75-0	TIR - SO
81-0	WIND - VE

**DESCRIZIONE DELLA MODIFICA:**  
 Modifica tracciato planimetrico a seguito interferenza SNAM

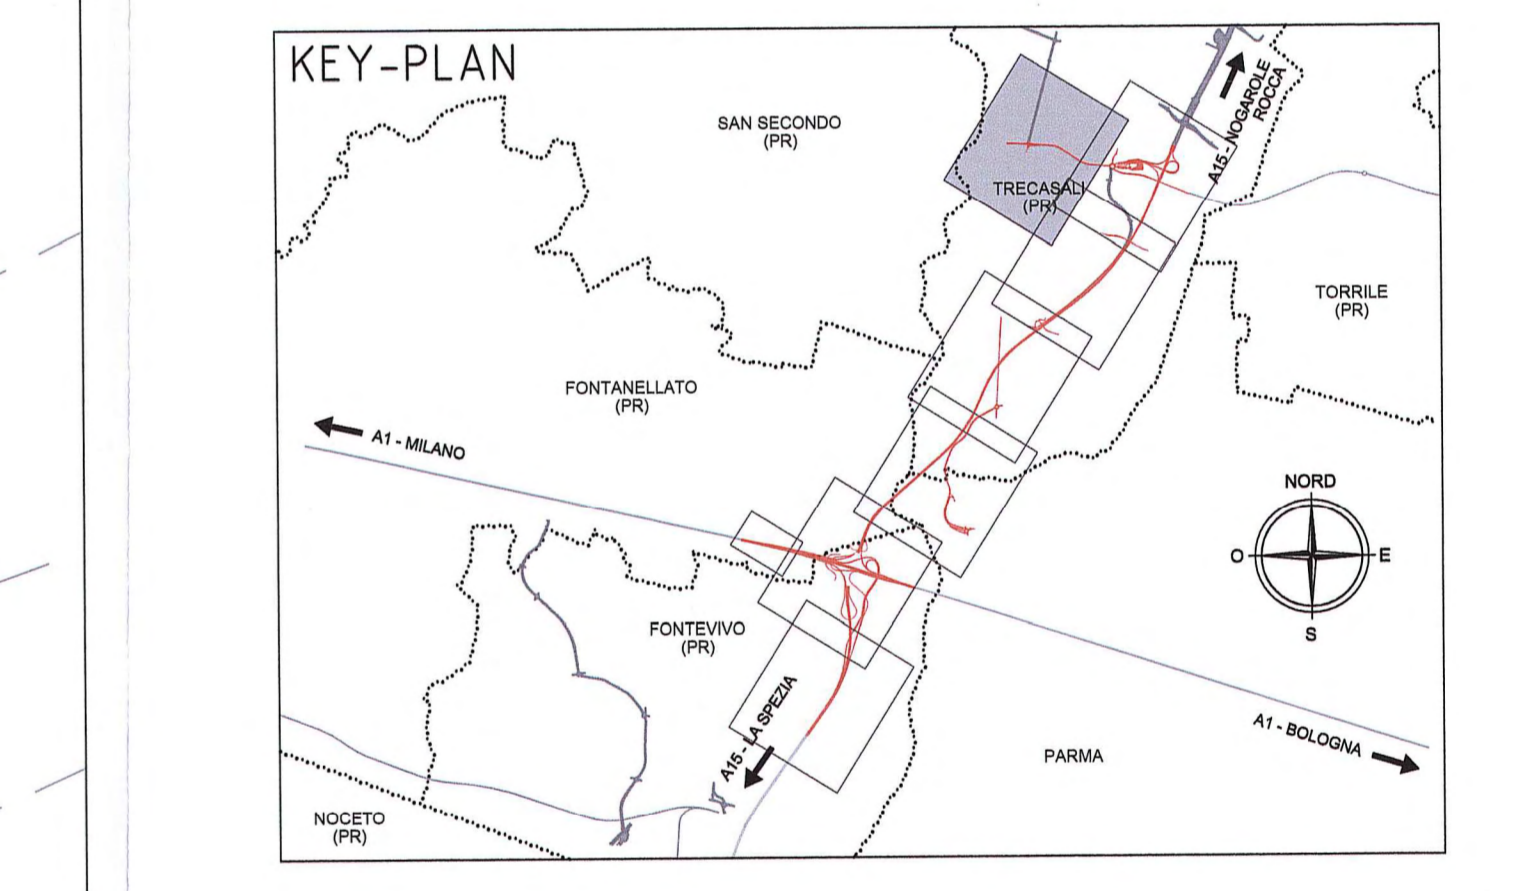

Comitente: **AUTOCAMIONALE DELLA CISA S.p.A.**  
 Via Cambaro 26/A - Frazione Ponte Taro - 43015 NOCETO (PR)

Impresa Esecutiva: **PIZZAROTTI**  
 FONDATA NEL 1910

**AUTOSTRADA DELLA CISA A15 RACCORDO AUTOSTRADALE A15/A22 CORRIDOIO PLURIMODALE TIRRENO-BRENNERO RACCORDO AUTOSTRADALE FRA L' AUTOSTRADA DELLA CISA-FONTEVIVO (PR) E L' AUTOSTRADA DEL BRENNERO-NOGARELE ROCCA (VR). IL LOTTO.**  
 C.U.P. G6180400040008 C.I.G. 307068161E

**PROGETTO ESECUTIVO**

AUTOCAMIONALE DELLA CISA S.p.A. Il Direttore TIRRE: *[Signature]* Il Responsabile per l'Amministrazione: *[Signature]* Il Progettista: *[Signature]*

IMPRESA PIZZAROTTI & C. S.p.A. Il Direttore Tecnico: **IMPRESA PIZZAROTTI & C. S.p.A.** Il Responsabile di Progetto: **Dot. Ing. Luca Bondaneti** Il Geologo: NA

PROGETTAZIONE DI: **PIZZAROTTI** FONDATA NEL 1910 Il Progettista: **Ing. Fabio Nigrelli** Ordine degli Ingegneri della Provincia di Palermo n. 3561

A.T.I.: **idreesse engineering** **ROXSOIL** **VIA** Coordinatore per la Sicurezza in Caso di Progettazione: **Ing. Giovanni Maria Cepparotti** Ordine degli Ingegneri della Provincia di Viterbo n. 392

Consulenza specialistica e cura di: N.A. Progettista Responsabile Integrazione Progettazioni Specialistiche: **IMPRESA PIZZAROTTI** **Ing. Pietro Mazzoli** **IMPRESA PIZZAROTTI** **Ing. Pietro Mazzoli** Ordine degli Ingegneri della Provincia di Parma n. 2021

Titolo Elaborato: **Asse principale Pubblici Servizi Generale** Data Emersione Progetto: 18/03/2014  
 Planimetria delle interferenze - TELECOM PARMA - Tav. 7/7 Scala: 1:2'000

NO. DESCRIZIONE	CODICE COMESA	LIV. PRO	FASE	ENTE	AMBI.	DE. SPINA	RAO SPINA	INTE. SPINA	SPR. DEC.	RAO PROSP. DEC.	MODIFIC.
1	RAAA	1	E	AP	PS	00	PL				O21

SCALA GRAFICA 0 40 m 80 m 120 m 160 m 200 m