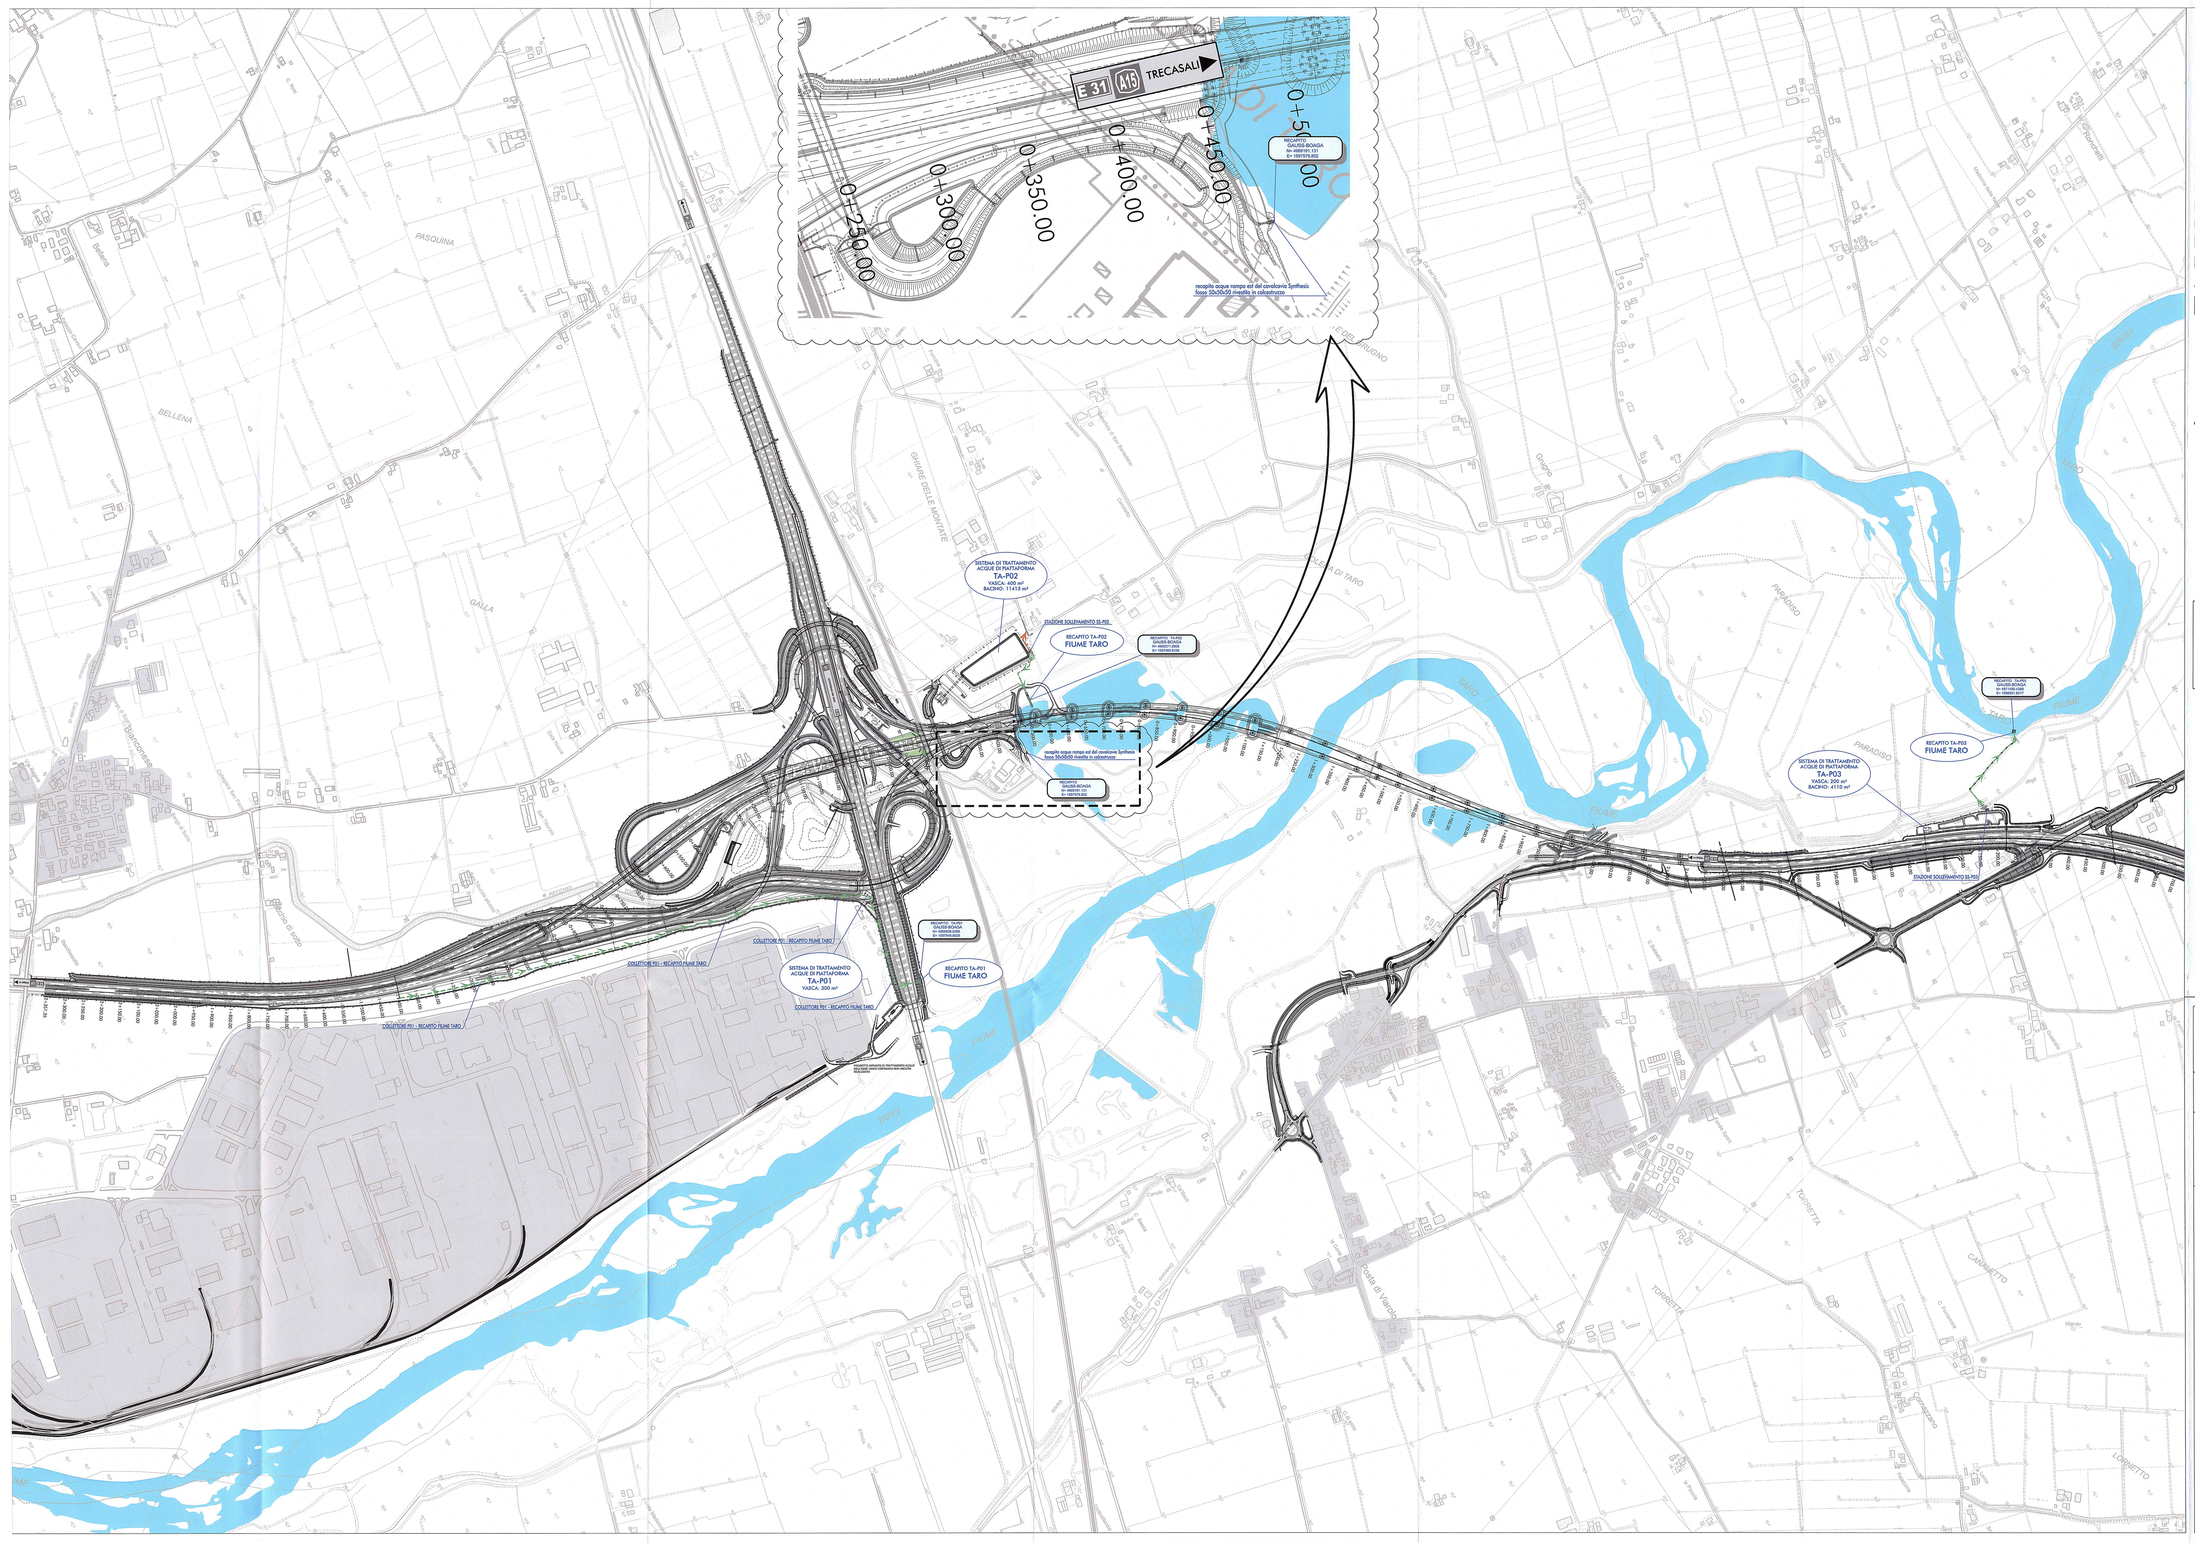

LEGENDA

TERRITORIO

- ZONE URBANIZZATE
- LAGHETTI E POZZE D'ACQUA
- CORSI D'ACQUA DI COMPETENZA DEL CONSORZIO DI BONIFICA PARMENSE
- CANALE OTTOMULINI - TRATTO DI COMPETENZA DEL CONSORZIO OTTOMULINI

ELEMENTI DI CARATTERE PROGETTUALE

- VIABILITA' DI PROGETTO ASSE PRINCIPALE
- VIABILITA' DI PROGETTO ORDINARIA E DI ADDUZIONE ALL'AUTOSTRADA

ELEMENTI DI CARATTERE GENERALE

- A1 AUTOSTRADA DEL SOLE E35 — INDICAZIONE AUTOSTRADE ESISTENTI
- LA SPEZIA A15 E31 — INDICAZIONE DIREZIONE AMBITO AUTOSTRADALE
- VIAROLO — INDICAZIONE DIREZIONE AMBITO EXTRAURBANO

ELEMENTI DI CARATTERE IDRAULICO

- BACINO DI LAMINAZIONE E DI RIEQUILIBRIO ECOLOGICO
- IMPIANTO DI TRATTAMENTO ACQUE DI PRIMA PIOGGIA
- RECAPITO IDRAULICO DEL BACINO
- RECAPITO IDRAULICO TROPPOPIENO

NOTA

Inserito recapito cavalcavia Synthesis

INQUADRAMENTO

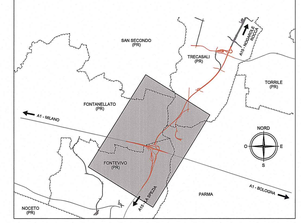

Committente:

AUTOCAMIONALE DELLA CISA S.P.A.
Via Camboara 26/A - Frazione Ponte Taro - 43015 NOCETO (PR)

Impresa Esecutrice:

PIZZAROTTI FONDATA NEL 1910

AUTOSTRADA DELLA CISA A15
RACCORDO AUTOSTRADALE A15/A22
CORRIDOIO PLURIMODALE TIRRENO-BRENNERO
RACCORDO AUTOSTRADALE FRA L' AUTOSTRADA DELLA CISA-FONTEVIVO (PR) E L' AUTOSTRADA DEL BRENNERO-NOGAROLE ROCCA (VR). I LOTTO.

C.U.P. G61B04000060008 | C.I.G. 307068161E

PROGETTO ESECUTIVO

AUTOCAMIONALE DELLA CISA S.p.A.
Il Direttore Tecnico: | Il Responsabile del Procedimento: | Il Presidente:

IMPRESA PIZZAROTTI & C. S.p.A.
Il Direttore Tecnico
Il Responsabile di Progetto
Dott. Ing. Luca Belladelli

Il Geologo:
NA

PROGETTAZIONE DI:
PIZZAROTTI FONDATA NEL 1910
A.T.I.: idroesse engineering MANDATARIA; ROCKSOIL MANDANTE; VIA MANDANTE

Il Progettista:
Ing. Fabio Nigrelli
Ordine degli Ingegneri della Provincia di Palermo n. 6581

Coordinatore per la Sicurezza in fase di Progettazione:
Ing. Giovanni Maria Cepparotti
Ordine degli Ingegneri della Provincia di Viterbo n. 392

Consulenza specialistica a cura di:
NA

Progettista Responsabile per l'Integrazione Prestazionale:
Impresa Pizzarotti & C. S.p.A.
Ing. Pietro Mazzoli
Ordine degli Ingegneri della Provincia di Parma n. 1181

Titolo Elaborato:
AP - Asse Principale
ST - Smaltimento e trattamento acque di piattaforma
00 - Generale
PLANIMETRIA INDIVIDUAZIONE RECAPITI IDRAULICI TA-P01-02-03

Data Emissione Progetto: 18/03/2014
Scala: 1:5000

Identif. Elaborato:

N.RO IDENTIFICATIVO	CODICE COMMESSA	LOTTO	FASE	ENTE	AMBITO	CAT. OPERA	N.RO OPERA	PARTE OPERA	TIPO DOC.	N.RO PROGR. DOC.	REVISIONE
	RAAA	1	E	I	AP	ST	00	P	PL	002	B

Rev.	Data	DESCRIZIONE REVISIONE	Redatto	Controllato	Approvato
B	20/07/2015	Inserito recapito cavalcavia Synthesis	GARLESI	NIGRELLI	MAZZOLI
A	21/11/2014	REMISSIONE PROGETTO ESECUTIVO	A. UGOLINI	A. PACENTI	MAZZOLI