



# Tipo 1 in rilevato

CONTROSTRADA IN RETTILINEO E IN CURVA - scala 1:100

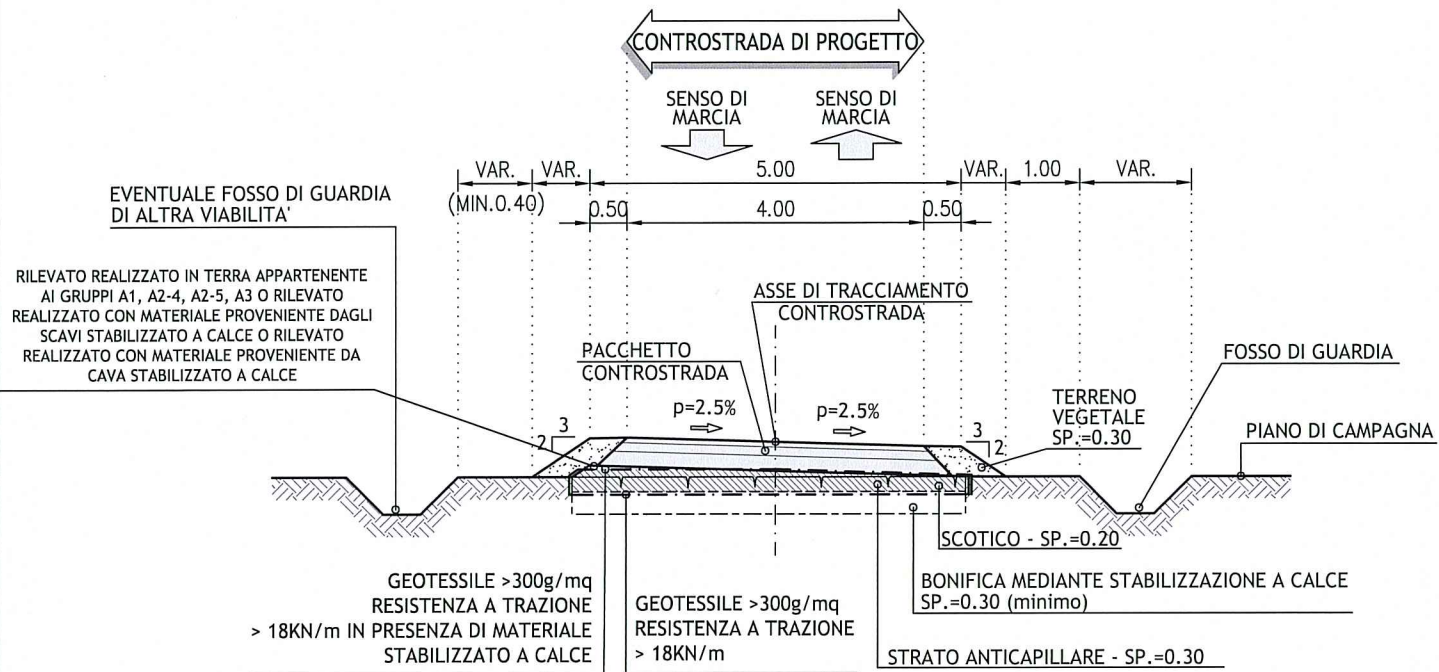

## Particolare per CS02 e CS03


DETTAGLIO ARGINELLO IN PRESENZA DI BARRIERA - scala 1:50

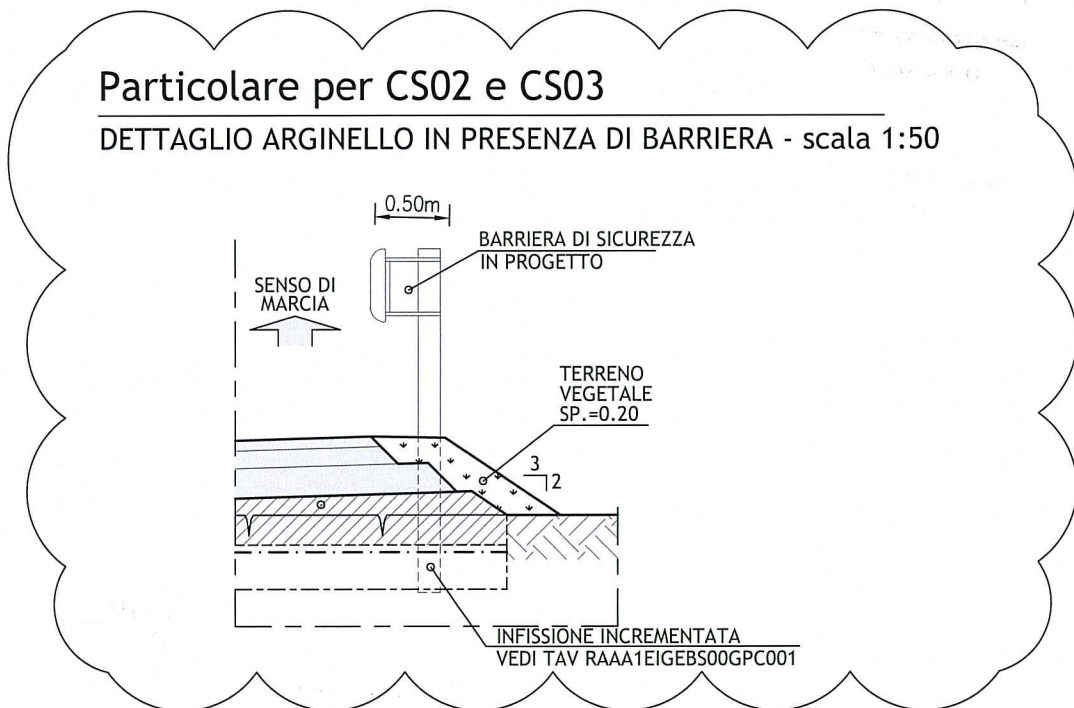

## Pacchetto controstrada

scala 1:10

TRATTAMENTO SUPERFICIALE DI SATURAZIONE CON IMPASTI DI BITUME E SABBIA, PREVIA SPRUZZATURA DI EMULSIONE BITUMINOSA

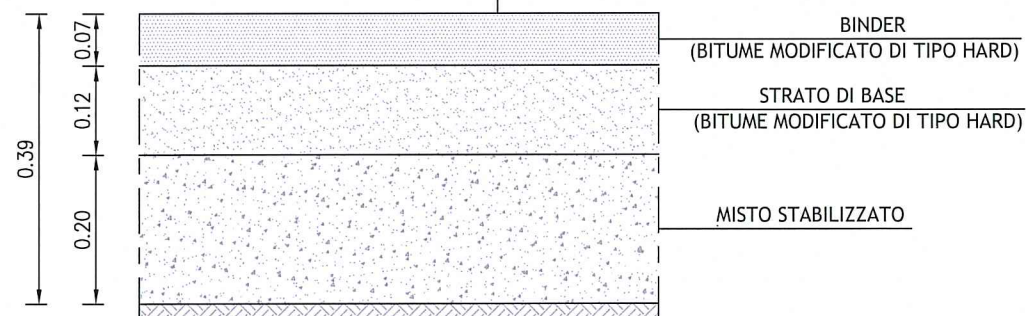

Committente:



# AUTOCAMIONALE DELLA CISA S.P.A.

Via Camboara 26/A - Frazione Ponte Taro - 43015 NOCETO (PR)

Impresa Esecutrice:



**AUTOSTRADA DELLA CISA A15  
RACCORDO AUTOSTRADALE A15/A22  
CORRIDOIO PLURIMODALE TIRRENO-BRENNERO  
RACCORDO AUTOSTRADALE FRA L' AUTOSTRADA DELLA CISA-FONTEVIVO (PR)  
E L' AUTOSTRADA DEL BRENNERO-NOGAROLE ROCCA (VR). I LOTTO.**

C.U.P. G61B04000060008

C.I.G. 307068161E

## PROGETTO ESECUTIVO

AUTOCAMIONALE DELLA CISA S.p.A.

Il Direttore TIBRE:

Il Responsabile del Procedimento:

Il Presidente:

IMPRESA PIZZAROTTI & C. S.p.A.

Il Direttore Tecnico:

**IMPRESA PIZZAROTTI & C. S.p.A.**  
*Il Responsabile di Progetto*  
Dott. Ing. Luca Bondanelli

Il Geologo:

NA

PROGETTAZIONE DI:



Il Progettista:

Ing. Fabio Nigrelli  
Ordine degli ingegneri della Provincia di Palermo n. 3581

Coordinatore per la Sicurezza in fase di Progettazione:

Ing. Giovanni Maria Cepparotti  
Ordine degli Ingegneri della Provincia di Viterbo n. 392

Consulenza specialistica a cura di:

NA

Progettista Responsabile Integratore Prestazioni Specialistiche  
Impresa Pizzarotti & C. S.p.A.  
Ing. Pietro Mazzoli  
ISCRITTO ALL'ORDINE  
INGEGNERI PARMA n. 821  
Ordine degli Ingegneri della Provincia di Parma n. 821

Titolo Elaborato:

**Asse principale  
Controstrade  
GENERALE  
Sezioni tipologiche**

Data Emissione Progetto:

18/03/2014

Scala:

1:100/1:10

Identif. Elaborato:

N.RO IDENTIFICATIVO	CODICE COMMESSA	LOTTO	FASE	ENTE	AMBITO	CAT. OPERA	N.RO OPERA	PARTE OPERA	TIPO DOC.	N.RO Progr. DOC.	REVISIONE
	<b>RAAA</b>	<b>1</b>	<b>E</b>	<b>I</b>	<b>AP</b>	<b>CS</b>	<b>00</b>	<b>G</b>	<b>ST</b>	<b>001</b>	<b>D</b>
D	14/05/2015	Aggiunto dettaglio arginello in presenza di barriere per CS02 e CS03				A. UGOLINI	NIGRELLI	MAZZOLI			
C	21/11/2014	Lettera Comune di Trecasali prot. n°0009938/2014 del 21/10/2014				A. UGOLINI	NIGRELLI	MAZZOLI			
B	02/10/2014	Lettera A15 prot. n° 731 del 08/09/2014				VARANI	NIGRELLI	MAZZOLI			
A	16/06/2014	RIEMMISSIONE PROGETTO ESECUTIVO				VARANI	NIGRELLI	MAZZOLI			
Rev.	Data	DESCRIZIONE REVISIONE				Redatto	Controllato	Approvato			