



LEGENDA

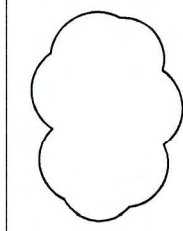

Recupero Lett. Provincia di Parma prot. 80210 del 16/12/2014.
Eliminazione del tipologia E-5 (fossi Biofiltro).

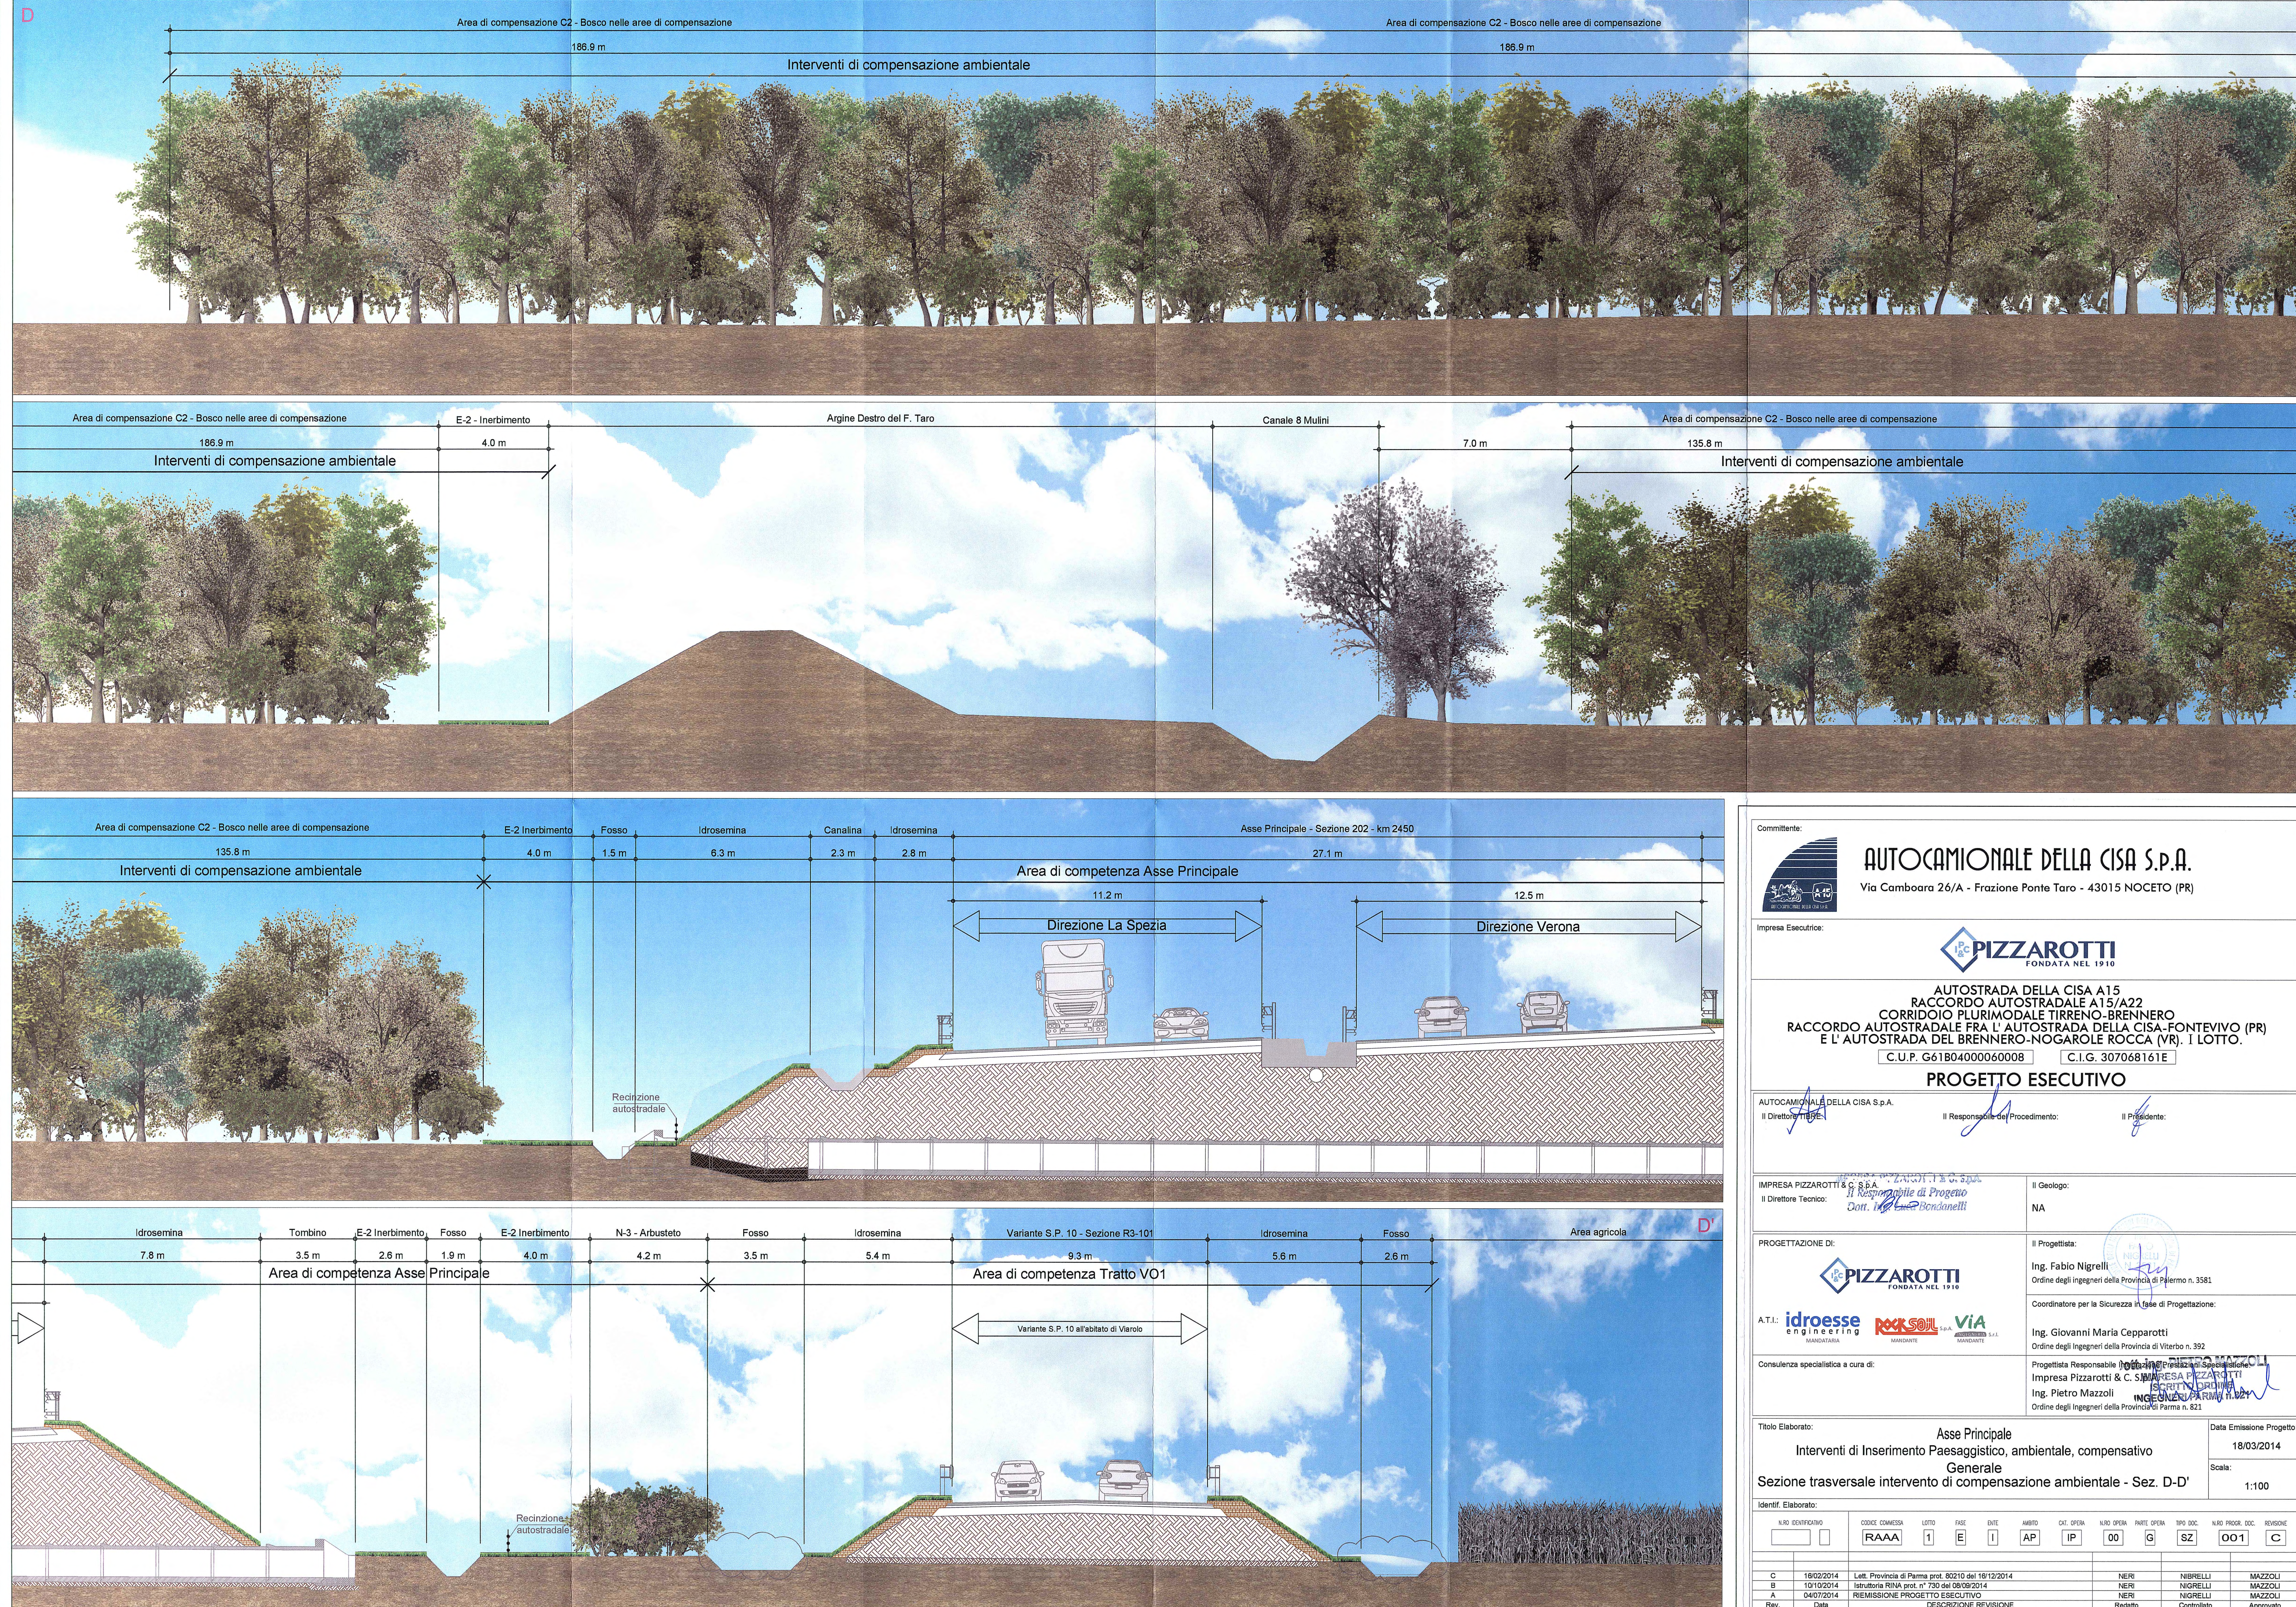

Autocamionale della CISA S.p.A.
 Via Camboara 26/A - Frazione Ponte Taro - 43015 NOCETO (PR)

PIZZAROTTI
 FONDATA NEL 1910

AUTOSTRADA DELLA CISA A15
RACCORDO AUTOSTRADALE A15/A22
CORRIDOIO PLURIMODALE TIRRENO-BRENNERO
RACCORDO AUTOSTRADALE FRA L'AUTOSTRADA DELLA CISA-FONTEVIVO (PR)
E L'AUTOSTRADA DEL BRENNERO-NOGAROLE ROCCA (VR). I LOTTO.
 C.U.P. G61B0400060008 C.I.G. 307068161E

PROGETTO ESECUTIVO

Il Direttore Tecnico: *[Signature]* Il Responsabile del Procedimento: *[Signature]* Il Presidente: *[Signature]*

IMPRESA PIZZAROTTI & C. S.p.A.
 Il Direttore Tecnico: *[Signature]* **Dot. Marco Bonasonelli**

PROGETTAZIONE DI: **PIZZAROTTI** FONDATA NEL 1910

A.T.I. idresse **ROCKSOIL** **VIA**

Consulenza specialistica a cura di: **INGEGNERIA MAZZOLI**
Ing. Pietro Mazzoli
 Ordine degli Ingegneri della Provincia di Parma n. 821

Progettista: **Ing. Fabio Nigrelli**
 Ordine degli Ingegneri della Provincia di Parma n. 3581

Coordinatore per la Sicurezza in fase di Progettazione:
Ing. Giovanni Maria Cepparotti
 Ordine degli Ingegneri della Provincia di Viterbo n. 392

Progettista Responsabile: **Ing. Pietro Mazzoli**
Ing. Pietro Mazzoli
 Ordine degli Ingegneri della Provincia di Parma n. 821

Titolo Elaborato: **Asse Principale**
Interventi di Inserimento Paesaggistico, ambientale, compensativo
Generale
Sezione trasversale intervento di compensazione ambientale - Sez. D-D'

Data Emissione Progetto: 18/03/2014
Scala: 1:100

Identif. Elaborato:

N.RO	DESCRIZIONE	DATA	REVISIONE
C	18/03/2014	Let. Provincia di Parma prot. 80210 del 16/12/2014	NERI
B	10/10/2014	Istruttoria RINA prot. n° 730 del 08/09/2014	NERI
A	04/07/2014	REMISSIONE PROGETTO ESECUTIVO	NERI
Rev.	Data	DESCRIZIONE REVISIONE	Realizzato