


EDIFICIO 1 - UFFICI

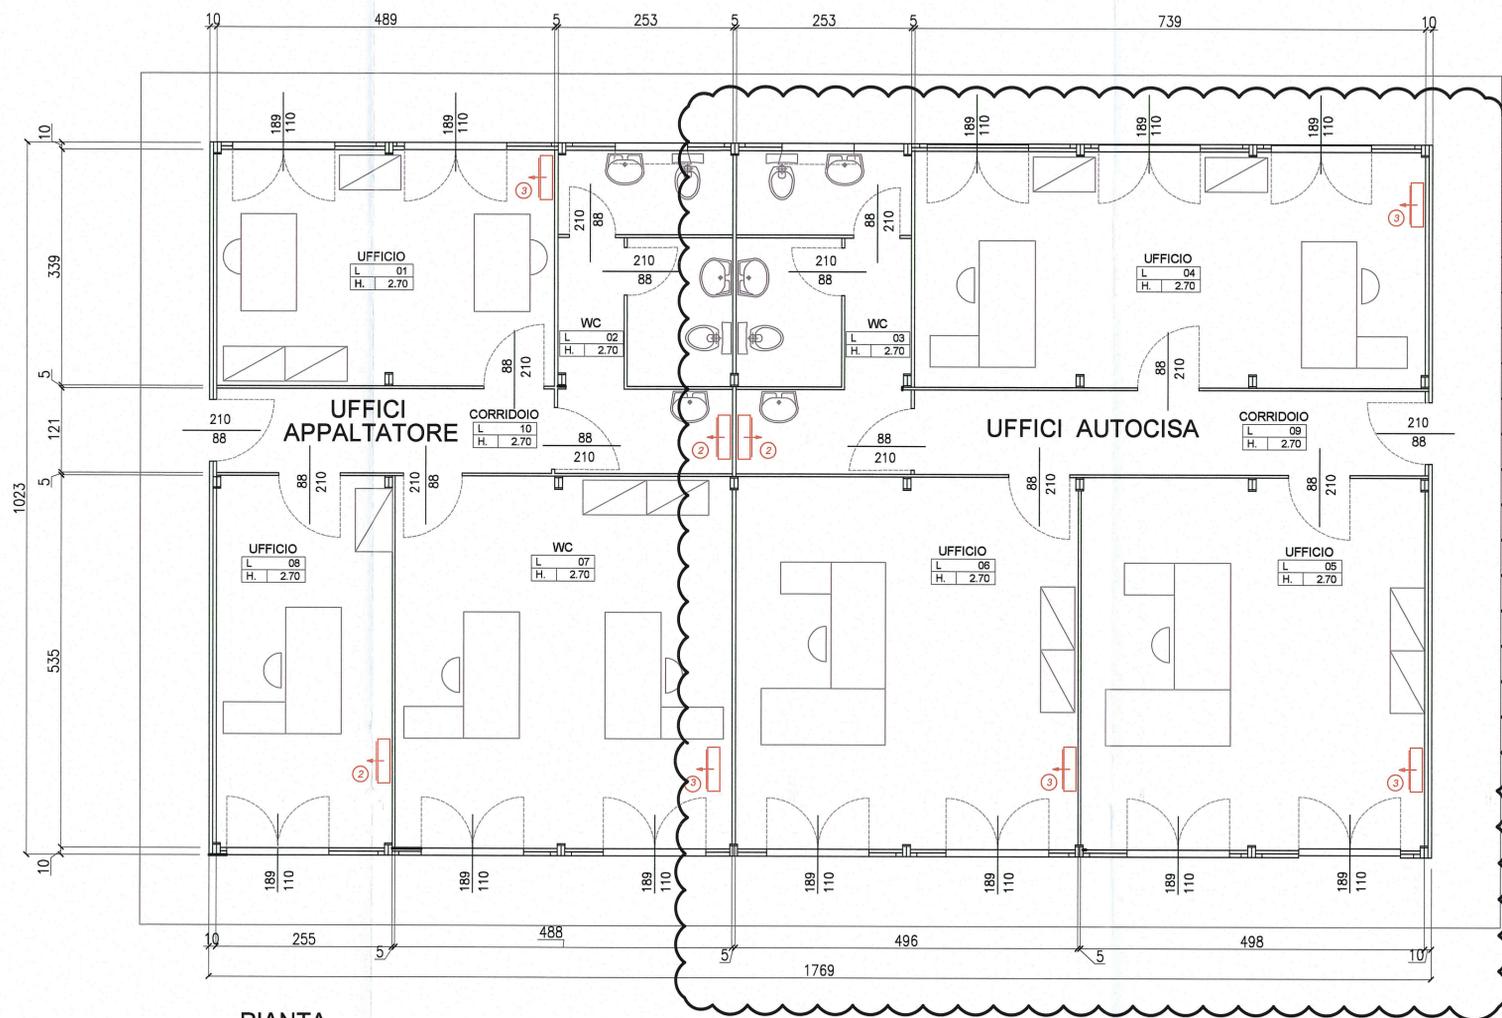

PIANTA
scala 1:50

TABELLA RAPPORTI STECHIOMETRICI - UFFICIO TIPO 1

LOCALE	DESTINAZIONE	S.U.	H.	R.I.	R.V.
01	UFFICIO	16.48	2.70	0.27	0.27
02	WC	11.76	2.70	0.21	0.21
03	WC	11.76	2.70	0.21	0.21
04	UFFICIO	25.05	2.70	0.15	0.15
05	UFFICIO	26.64	2.70	0.15	0.15
06	UFFICIO	26.54	2.70	0.15	0.15
07	CORRIDOIO	26.11	2.70	0.15	0.15
08	UFFICIO	13.64	2.70	0.10	0.10
09	CORRIDOIO	8.94	2.70	0	0
10	CORRIDOIO	5.92	2.70	0	0

DESCRIZIONE DELLA MODIFICA:
Inserimento uffici per Autocisa

TABELLA CONDIZIONAMENTO

EDIFICIO	DESTINAZIONE	CONDIZIONAMENTO
01	UFFICIO TIPO 1	2 - Monosplit Daikin mod. FT25JV/RXJV - Raff.3,0kW, Risc.4,0kW o similare 3 - Monosplit Daikin mod. FT35JV/RXJV - Raff.3,8kW, Risc.4,8kW o similare

Committente:
AUTOCAMIONALE DELLA CISA S.p.A.
Via Camboara 26/A - Frazione Ponte Taro - 43015 NOCETO (PR)

Impresa Esecutrice:
IPIC PIZZAROTTI
FONDATA NEL 1910

**AUTOSTRADA DELLA CISA A15
RACCORDO AUTOSTRADALE A15/A22
CORRIDOIO PLURIMODALE TIRRENO-BRENNERO
RACCORDO AUTOSTRADALE FRA L' AUTOSTRADA DELLA CISA-FONTEVIVO (PR)
E L' AUTOSTRADA DEL BRENNERO-NOGAROLE ROCCA (VR). I LOTTO.**
C.U.P. G61804000060008 C.I.G. 307068161E

PROGETTO ESECUTIVO

AUTOCAMIONALE DELLA CISA S.p.A.
Il Direttore TIRRE: _____ Il Responsabile del Procedimento: _____ Il Presidente: _____

IMPRESA PIZZAROTTI & C. S.p.A.
Il Direttore Tecnico: **Il Responsabile di Progetto
Dott. Ing. Luca Bondanelli**

Il Geologo: _____

PROGETTAZIONE DI:
IPIC PIZZAROTTI
FONDATA NEL 1910

Il Progettista:
Ing. Fabio Nigrelli
Ordine degli Ingegneri della Provincia di Viterbo n. 3581

A.T.I.: **idresse engineering** **ROCKSOIL** **VIA**
Coordinatore per la Sicurezza in fase di Progettazione:
Ing. Giovanni Maria Cepparotti
Ordine degli Ingegneri della Provincia di Viterbo n. 392

Consulenza specialistica a cura di:
IPIC PIZZAROTTI
Ing. Pietro Mazzoli
Ordine degli Ingegneri della Provincia di Viterbo n. 3581

Progettista Responsabile, Coordinatore Progettazione Specialistica:
IPIC PIZZAROTTI
Ing. Pietro Mazzoli
Ordine degli Ingegneri della Provincia di Viterbo n. 3581

Titolo Elaborato:
**Cantierizzazione
Cantiere
Ambito operativo 1 - Area di cantierizzazione 1B
Schema monografica ufficio**

Data Emisione Progetto:
18/03/2014

Scala:
1:50

Identif. Elaborato:

N.RO IDENTIFICATIVO	CODICE COMMESSA	LOTTO	FASE	ENTE	AUT. OPERA	CAT. OPERA	N.RO OPERA	PARTE OPERA	TIPO DOC.	N.RO PROG. DOC.	REVISIONE
	RAAA	1	E	I	CN	CN	02	C	SC	008	B

Rev.	Data	DESCRIZIONE REVISIONE	Redatto	Controllato	Approvato
B	10/10/2014	Istruttoria A15 prot. n. 731 del 08/09/2014	MORDACCI	F. NIGRELLI	MAZZOLI
A	16/06/2014	RIEMMISSIONE PROGETTO ESECUTIVO	E. BRAGLIA	F. NIGRELLI	MAZZOLI