


NOTA

○ Modificato pista Taro

KEY-PLAN

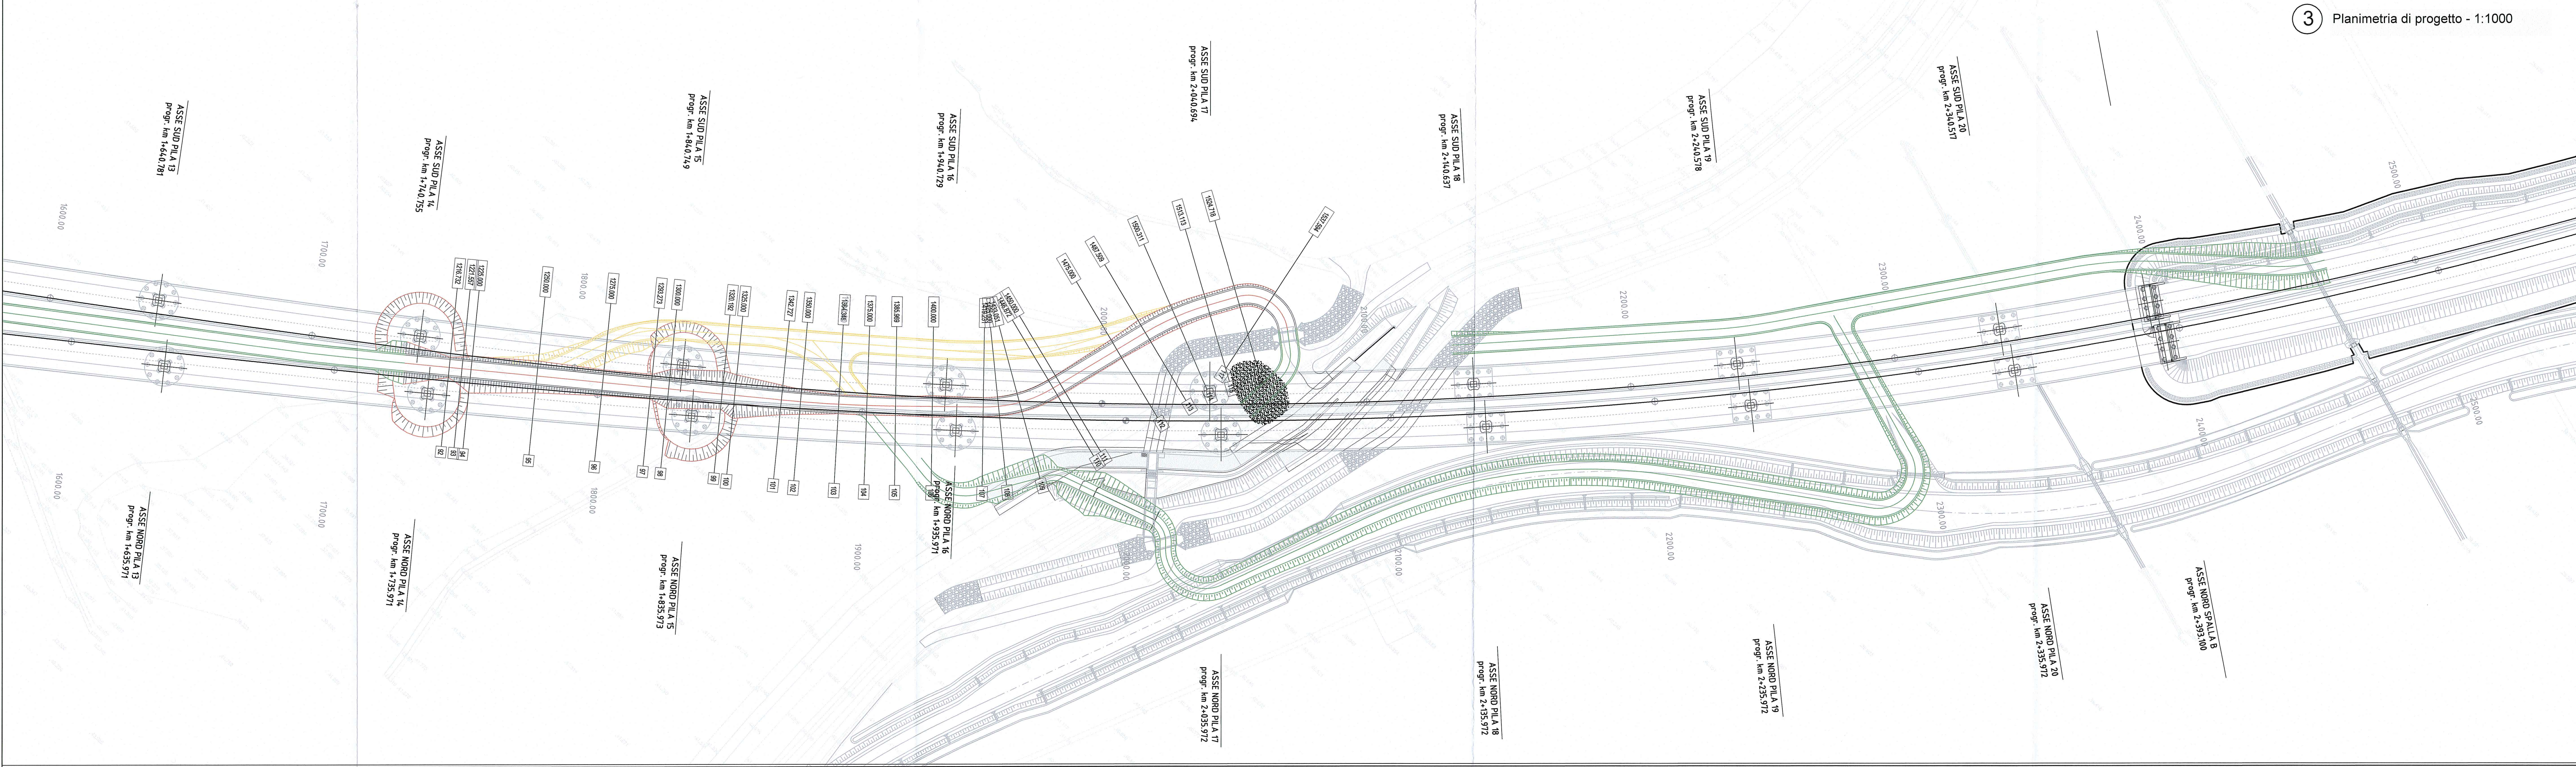

Comittente: **AUTOCAMIONALE DELLA CISA S.P.A.**
Via Camboara 26/A - Frazione Ponte Taro - 43015 NOCETO (PR)

Impresa Esecutrice: **PIZZAROTTI**
FONDATA NEL 1910

AUTOSTRADA DELLA CISA A15
RACCORDO AUTOSTRADALE A15/A22
CORRIDOIO PLURIMODALE TIRRENO-BRENNERO
RACCORDO AUTOSTRADALE FRA L'AUTOSTRADA DELLA CISA-FONTEVIVO (PR)
E L'AUTOSTRADA DEL BRENNERO-NOGAROLE ROCCA (VR). 1 LOTTO.
C.U.P. G61B04000060008 C.I.G. 307068161E

PROGETTO ESECUTIVO

AUTOCAMIONALE DELLA CISA S.P.A. Il Direttore Tecnico: *[Signature]* Il Responsabile dell'Esecuzione: *[Signature]* Il Geologo: *[Signature]*

IMPRESA PIZZAROTTI & C. S.p.A. Il Direttore Tecnico: **IMPRESA PIZZAROTTI & C. S.p.A.**
Il Responsabile del Progetto: **Dott. Ing. Luca Bondanelli**

PROGETTAZIONE DI: **PIZZAROTTI** FONDATA NEL 1910 Il Progettista: **Ing. Fabio Nigrelli**
Ordine degli Ingegneri della Provincia di Palermo n. 5561
Coordinatore per la Sicurezza in fase di Progettazione: *[Signature]*

A.T. **idresse** **rocksoil** **VIA** Il Geologo: **Ing. Giovanni Maria Cepparotti**
Ordine degli Ingegneri della Provincia di Palermo n. 392

Consulenza specialistica e cura di: **Impresa Pizzarotti & C. S.p.A.** Il Progettista: **Ing. Pietro Mazzoli**
Ordine degli Ingegneri della Provincia di Palermo n. 5561

Titolo Elaborato: **Canterizzazione Viabilità**
Planimetria Pista Fiume Taro
Fase 2 - Tav. 1/1

Data Emissione Progetto: 18/03/2014
Scala: 1:100/1000

Identif. Elaborato	CONFE. COMPLET.	UTILE	RECE.	RECE.	AMBITO	CO. DATA	ALTO OPER.	INTE. OPER.	DEC.	ALTO PRES.	DEC.	ROBIDE
RAAA	1	E	I	CN	CN	02	V	PL	003	C		

Rev.	Data	Descrizione	Progettista	Verificatore	Approvatore
C	23/02/2014	Modificato piano Taro	GARLESU	F. NIGRELLI	MAZZOLI
B	10/10/2014	Intitolazione A15 2008. AT 739 del 18/09/2014 e AT 732 del 01/09/2014	A. USOLINI	F. NIGRELLI	MAZZOLI
A	18/03/2014	REMISSIONE PROGETTO ESECUTIVO	V. ZOPPO	F. NIGRELLI	MAZZOLI
Rev.					