




① Planimetria di tracciamento - fase 2
1:1000

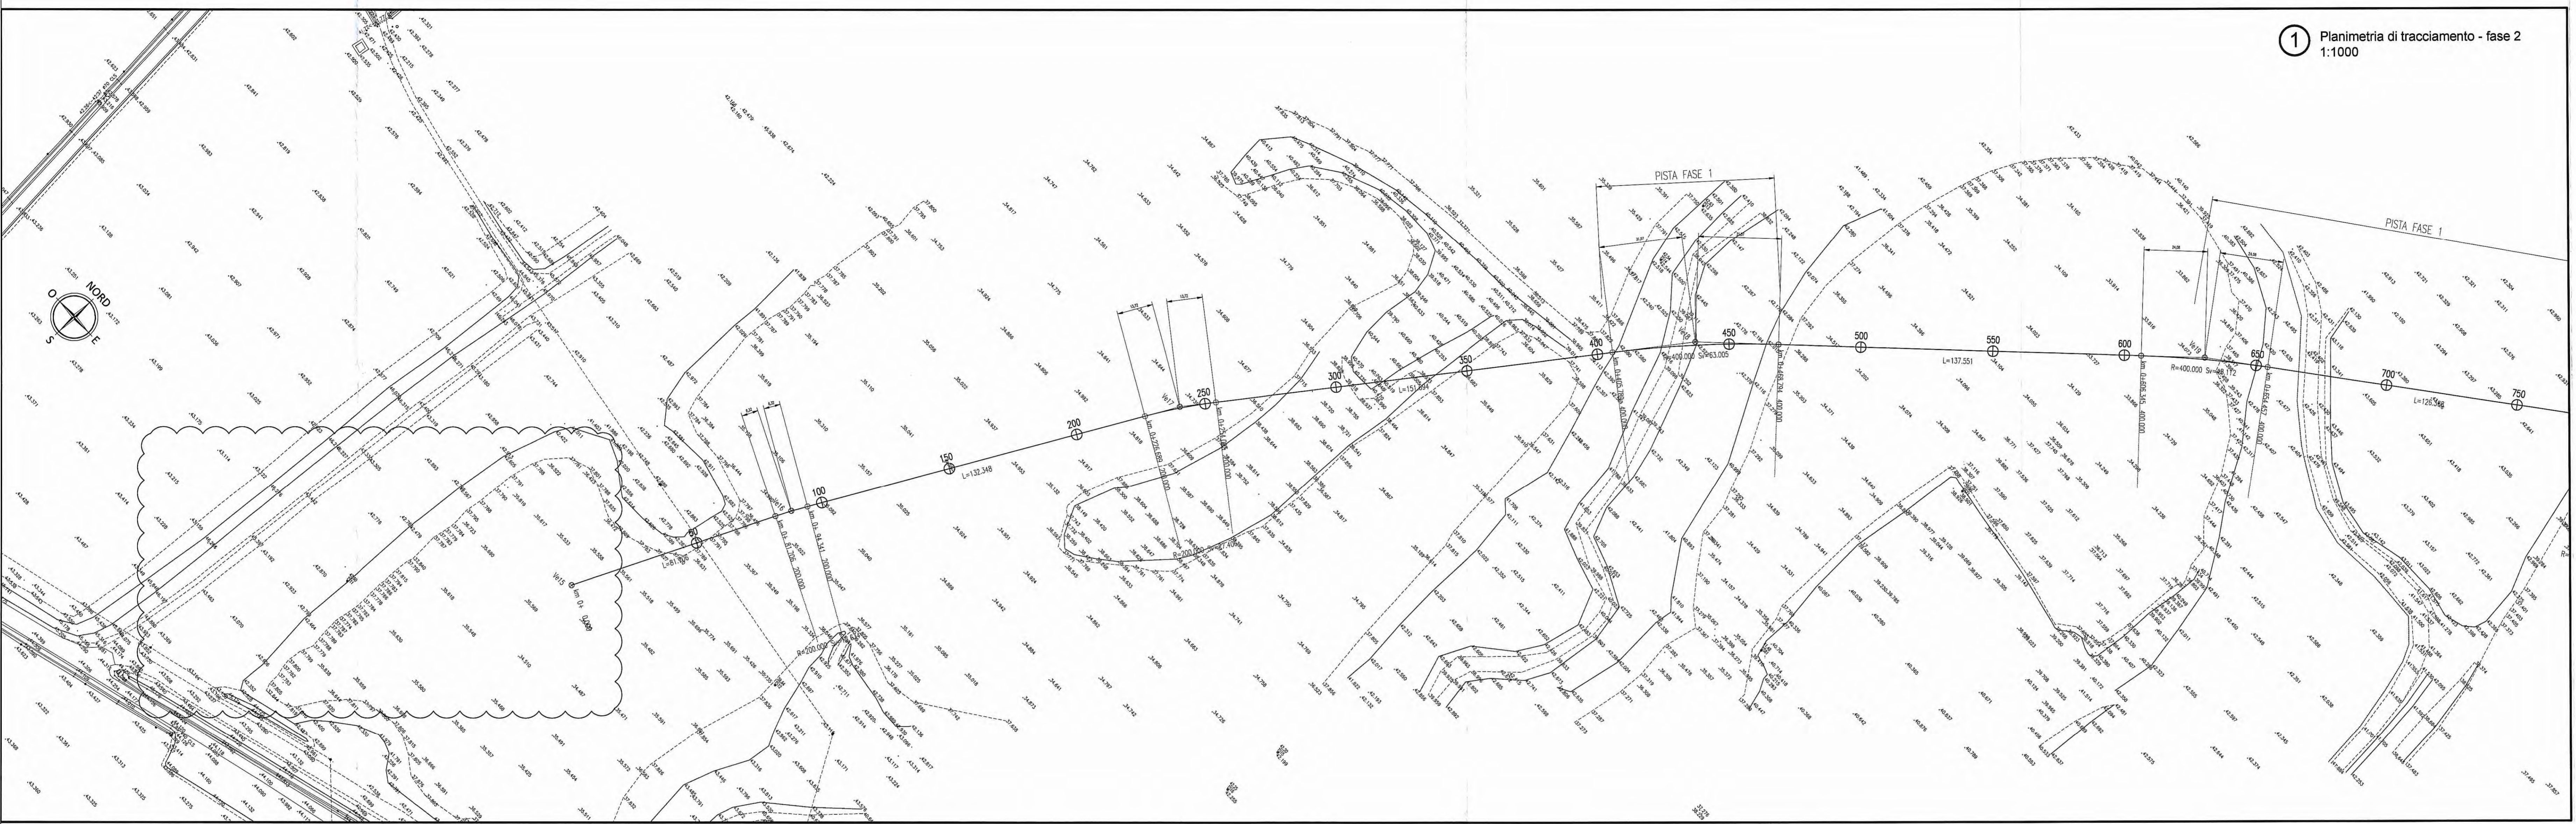

DESCRIZIONE DELLA MODIFICA:
Modificato inizio pista e mantenuta la pista fase 1 dove possibile


C 12	200.000		C 13	200.000		C 14	400.000		C 15	400.000		C 16	500.000		C 17	500.000		C 18	500.000		C 19	50.000		C 20	100.000		C 21	15.000		C 22	13.500																
L (m)	8.375		L (m)	13.725		L (m)	27.450		L (m)	24.085		L (m)	7.285		L (m)	8.742		L (m)	21.835		L (m)	14.184		L (m)	12.827		L (m)	17.368		L (m)	8.447																
Sp (m)	17.857		Sp (m)	27.498		Sp (m)	53.995		Sp (m)	48.170		Sp (m)	14.570		Sp (m)	17.481		Sp (m)	43.251		Sp (m)	27.697		Sp (m)	26.804		Sp (m)	26.752		Sp (m)	11.892																
R (m)	5.100		R (m)	6.489		R (m)	1.262		R (m)	3.252		R (m)	0.525		R (m)	0.273		R (m)	3.487		R (m)	1.380		R (m)	5.919		R (m)	3.195		R (m)	1.392																

② Planimetria di tracciamento - fase 2
1:1000

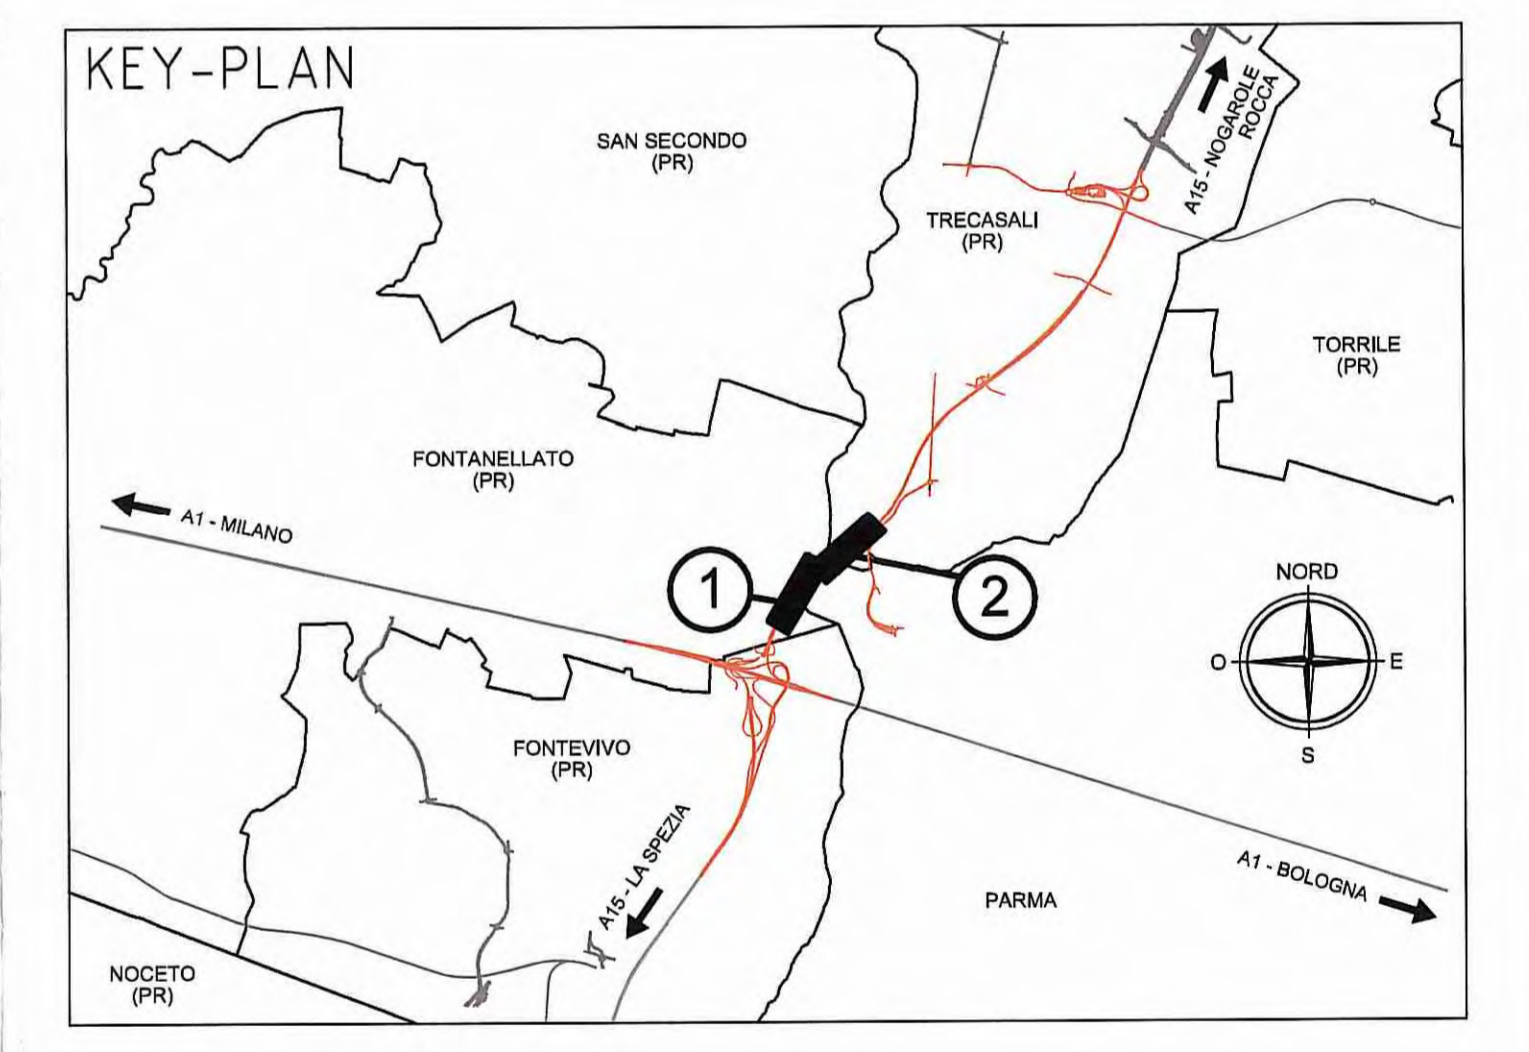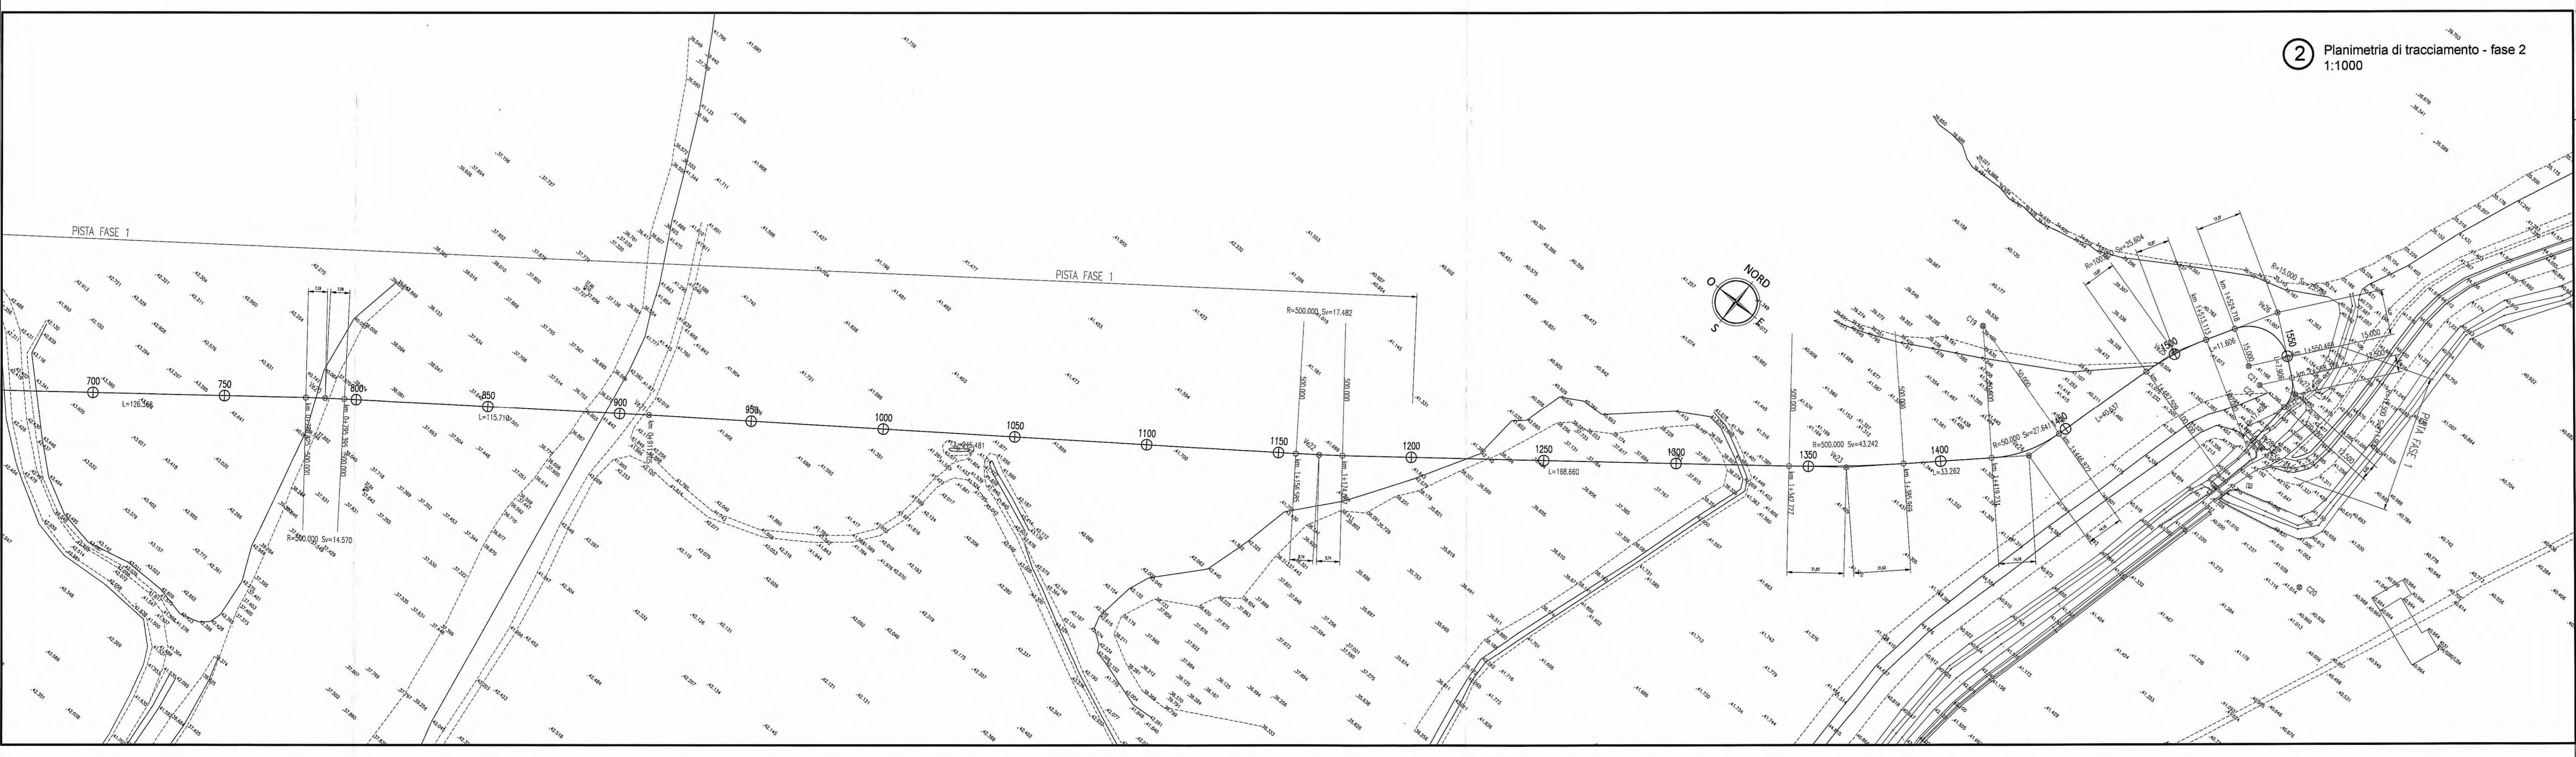

Comitente:
AUTOCAMIONALE DELLA CISA S.p.A.
Via Combaro 26/A - Frazione Ponte Taro - 43015 NOCETO (PR)

Impresa Esecutrice:
PIZZAROTTI
FONDATA NEL 1910

**AUTOSTRADA DELLA CISA A15
RACCORDO AUTOSTRADALE A15/A22
CORRIDOIO PLURIMODALE TIRRENO-BRENNERO
RACCORDO AUTOSTRADALE FRA L'AUTOSTRADA DELLA CISA-FONTEVIVO (PR)
E L'AUTOSTRADA DEL BRENNERO-NOGAROLE ROCCA (VR). I LOTTO.**
[C.U.P. G61B0400060008] [C.I.G. 307068161E]

PROGETTO ESECUTIVO

AUTOCAMIONALE DELLA CISA S.p.A. Il Direttore TIBRE: _____ Il Responsabile di Procedimento: _____ Il Progettista: _____

IMPRESA PIZZAROTTI & C. S.p.A. Il Direttore Tecnico: **PIRESA PIZZAROTTI & C. S.p.A.** Il Responsabile di Progetto: **Dot. Ing. Luca Bondanelli** Il Geologo: _____

PROGETTAZIONE DI: **PIZZAROTTI** FONDATA NEL 1910 Il Progettista: **Ing. Fabio Nigro**
Ordine degli Ingegneri della Provincia di Palermo N. 3581
Coordinatore per le Sicurezza in fase di Progettazione: _____

ATI: **idrosesse** **ROKSOIL** **VIA** Il Progettista: **Ing. Giovanni Maria Cepparotti**
Ordine degli Ingegneri della Provincia di Viterbo n. 392

Consulenza specialistica e cure di: **PIZZAROTTI** Il Progettista: **Ing. Pietro Mazzioli**
Impresa PIZZAROTTI & C. S.p.A. Il Responsabile di Progetto: **Dot. Ing. Pietro Mazzioli**
Ordine degli Ingegneri della Provincia di Parma n. 401

Titolo Elaborato: **Cantierizzazione Viabilità Planimetria di tracciamento Pista Fiume Taro Fase 2** Data Emisione Progetto: **18/03/2014**
Scala: **1:1000**

Identif. Elaborato:	RAAA	1	E	1	CN	CN	02	07	PT	007	B
---------------------	------	---	---	---	----	----	----	----	----	-----	---