


DESCRIZIONE DELLA MODIFICA:  
Modificata estensione barriera di sicurezza

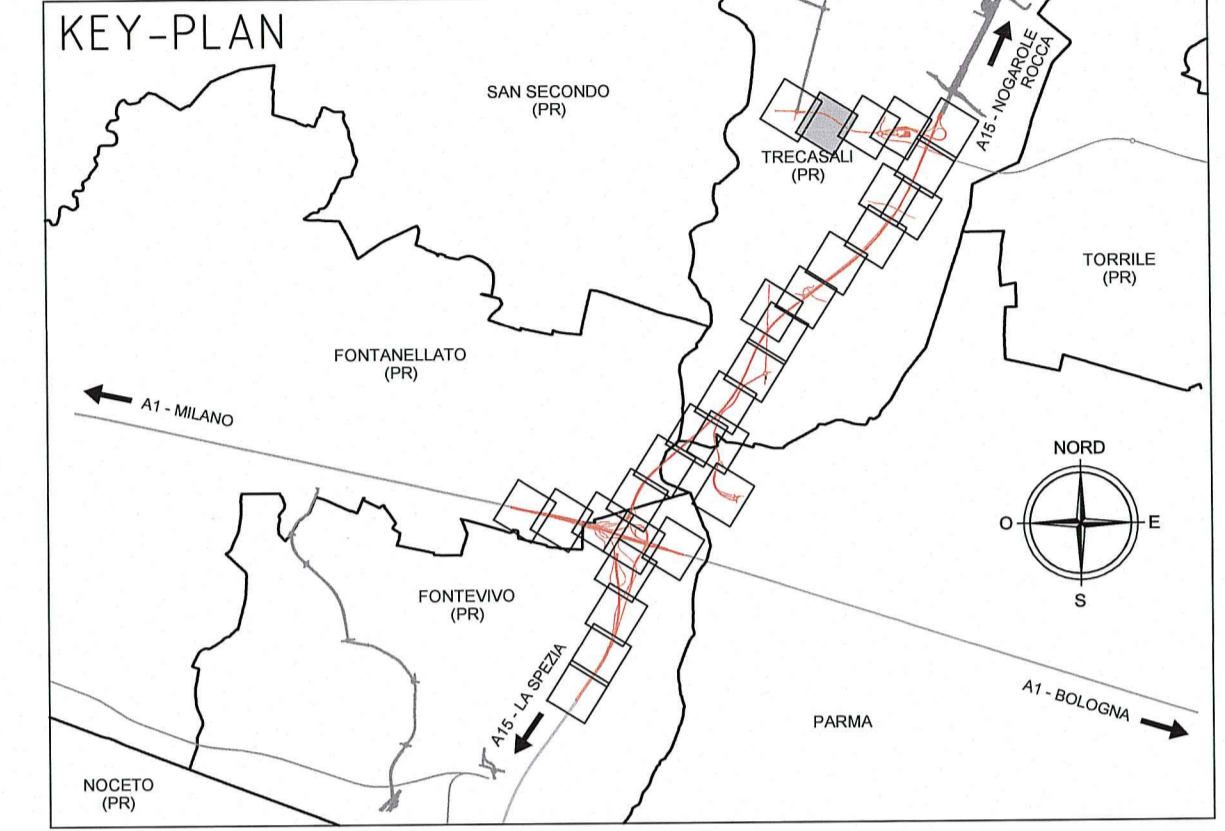

- ELABORATI DI RIFERIMENTO**
- RAAA1EIGBS00GPC001 - Modalità di installazione - TAV. 1/2
  - RAAA1EIGBS00GPC002 - Modalità di installazione - TAV. 2/2
  - RAAA1EIGBS00GPC003 - Schemi di installazione e dettagli - TAV. 1/3
  - RAAA1EIGBS00GPC004 - Schemi di installazione e dettagli - TAV. 2/3
  - RAAA1EIGBS00GPC005 - Schemi di installazione e dettagli - TAV. 3/3
  - RAAA1EIGBS00GPC006 - Transizioni - TAV. 1/3
  - RAAA1EIGBS00GPC007 - Transizioni - TAV. 2/3
  - RAAA1EIGBS00GPC013 - Transizioni - TAV. 3/3

Committente: **AUTOCAMIONALE DELLA CISA S.p.A.**  
Via Camboara 26/A - Frazione Ponte Taro - 43015 NOCETO (PR)

Impresa Esecutrice: **PIZZAROTTI** FONDATA NEL 1910

**AUTOSTRADA DELLA CISA A15  
RACCORDO AUTOSTRADALE A15/A22  
CORRIDOIO PLURIMODALE TIRRENO-BRENNERO  
RACCORDO AUTOSTRADALE FRA L' AUTOSTRADA DELLA CISA-FONTEVIVO (PR)  
E L' AUTOSTRADA DEL BRENNERO-NOGAROLE ROCCA (VR), I LOTTO.**  
C.U.P. G61B0400060008 C.I.G. 307068161E

**PROGETTO ESECUTIVO**

AUTOCAMIONALE DELLA CISA S.p.A.  
Il Direttore: *[Signature]* Il Responsabile del Prendimento: *[Signature]* Il Presidente: *[Signature]*

IMPRESA PIZZAROTTI **IMPRESA PIZZAROTTI & C. S.p.A.**  
Il Direttore Tecnico: **Il Responsabile di Progetto: Dott. Ing. Luca Bondaneli**

Il Geologo: N.A.

PROGETTAZIONE DI: **PIZZAROTTI** FONDATA NEL 1910

A.T.I.: **idrosse** **rocksoil** **VIA**

Il Progettista: **Ing. Fabio Nigrelli**  
Ordine degli Ingegneri della Provincia di Palermo n. 3581

Coordinatore per la Sicurezza in fase di Progettazione: **Ing. Giovanni Maria Cepparotti**  
Ordine degli Ingegneri della Provincia di Viterbo n. 392

Consulenza specialistica a cura di: N.A.

Progettista Responsabile Integrazione Prestazioni Specialistiche: **IMPRESA PIZZAROTTI**  
**Ing. Pietro Mazzoli**  
Ordine degli Ingegneri della Provincia di Palermo n. 3581

Titolo Elaborato: **Viabilità ordinaria e di adduzione all'Autostazione Treccasali - Terre Verdiane  
Raccordo autostazione Treccasali-Terre Verdiane rotoriana S.P.10  
Barriere di sicurezza  
Planimetria barriere sicurezza - Tav. 2/3**

Data Emissione Progetto: 18/03/2014  
Scala: 1:1'000

Identif. Elaborato:

NUM. IDENTIFICATIVO	CODICE COMMESSA	LOTTO	FASE	ENTE	AMBITO	COL. OPERA	NUM. OPERA	PRATE OPERA	TIPO DOC.	NUM. PROG. DOC.	REVISIONE
	RAAA	1	E	I	VO	VO	02	Z	PL	002	D

Rev.	Data	DESCRIZIONE REVISIONE	Redatto	Controllo	Approvato
D	14/05/2015	Modifica tracciato planimetrico a seguito interferenza SNAM	F. LANDO	F. NIGRELLI	MAZZOLI
C	30/04/2015	Eliminati refusi	F. LANDO	F. NIGRELLI	MAZZOLI
B	27/01/2015	Lettera Provincia di Parma prot. n°180210 del 16/12/2014	F. LANDO	F. NIGRELLI	MAZZOLI
A	18/03/2014	RIEMMISSIONE PROGETTO ESECUTIVO	F. LANDO	F. NIGRELLI	MAZZOLI