INQUADRAMENTO ACCESSO N°1

PLANIMETRIA DI PROGETTO Scala 1:1000 INQUADRAMENTO 01

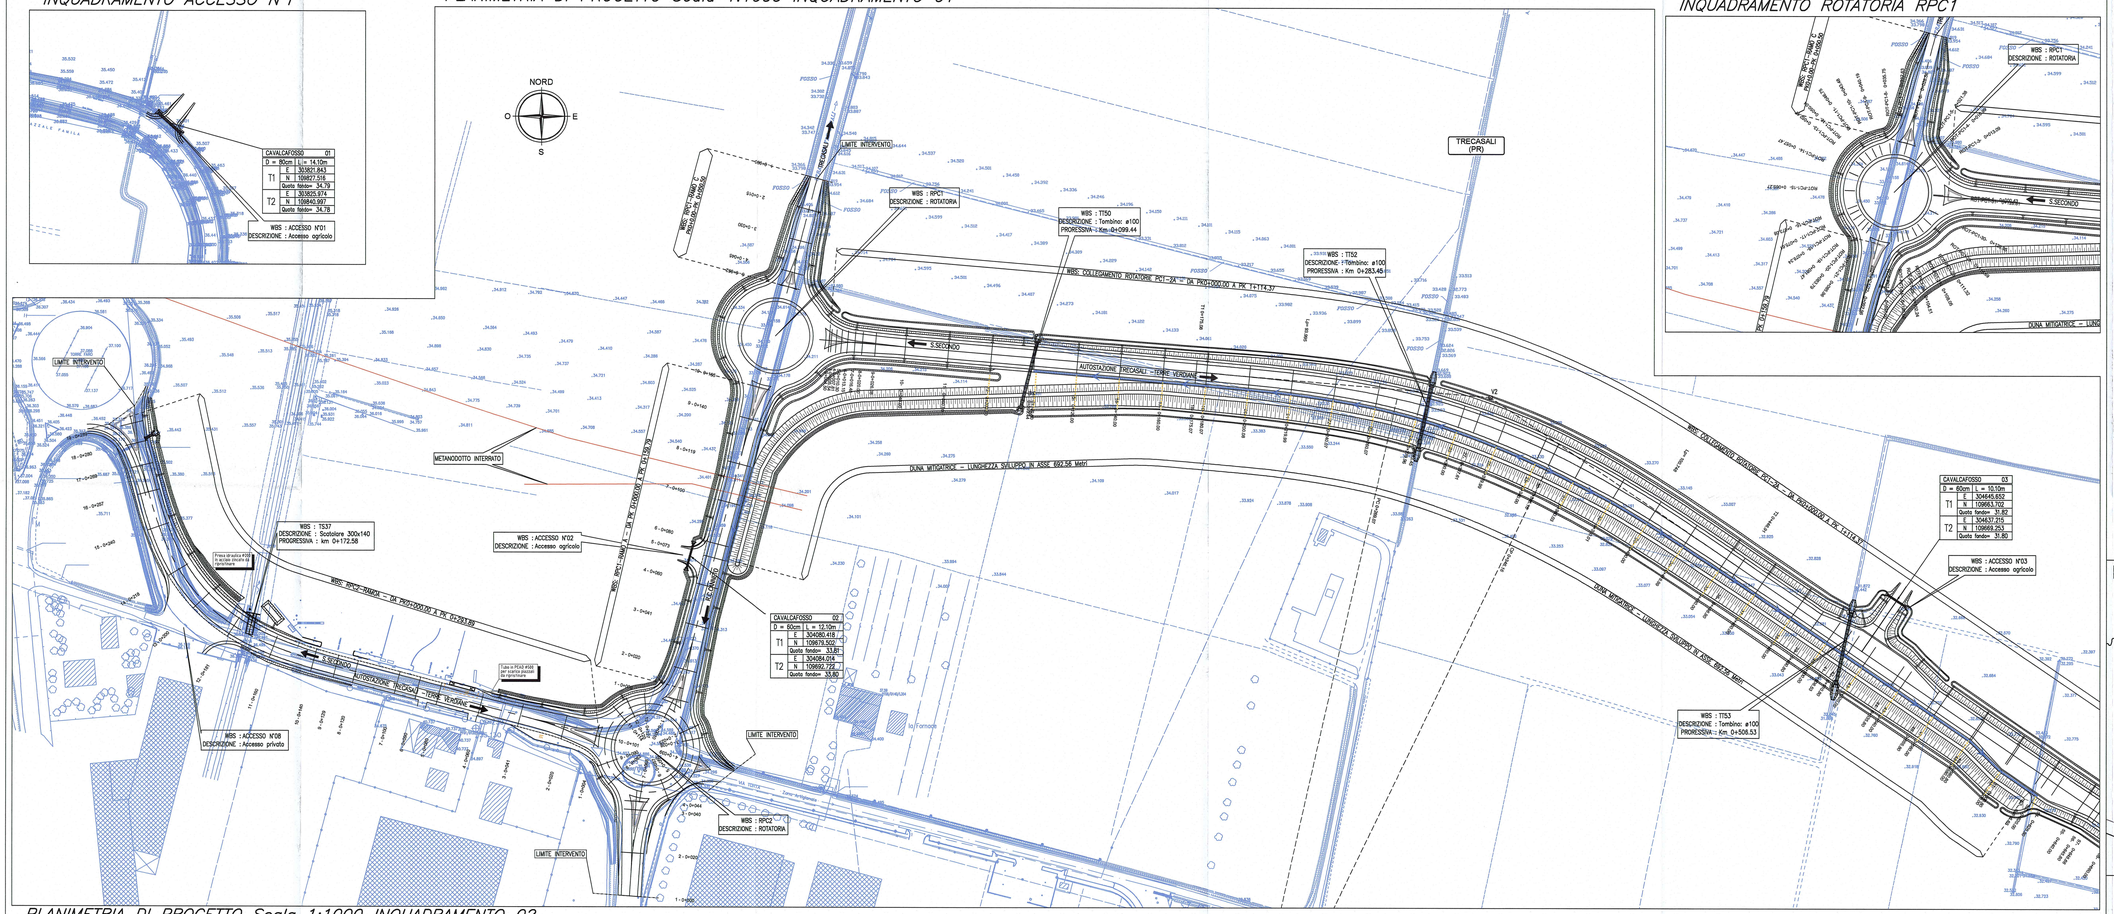

INQUADRAMENTO ROTATORIA RPC1

Modifica tracciato planimetrico a seguito interferenza SNAM

INQUADRAMENTI

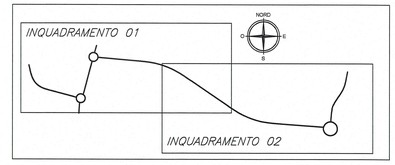

KEY – PLAN – LOTTO 01

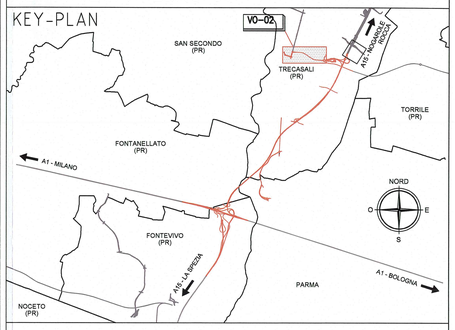

PLANIMETRIA DI PROGETTO Scala 1:1000 INQUADRAMENTO 02

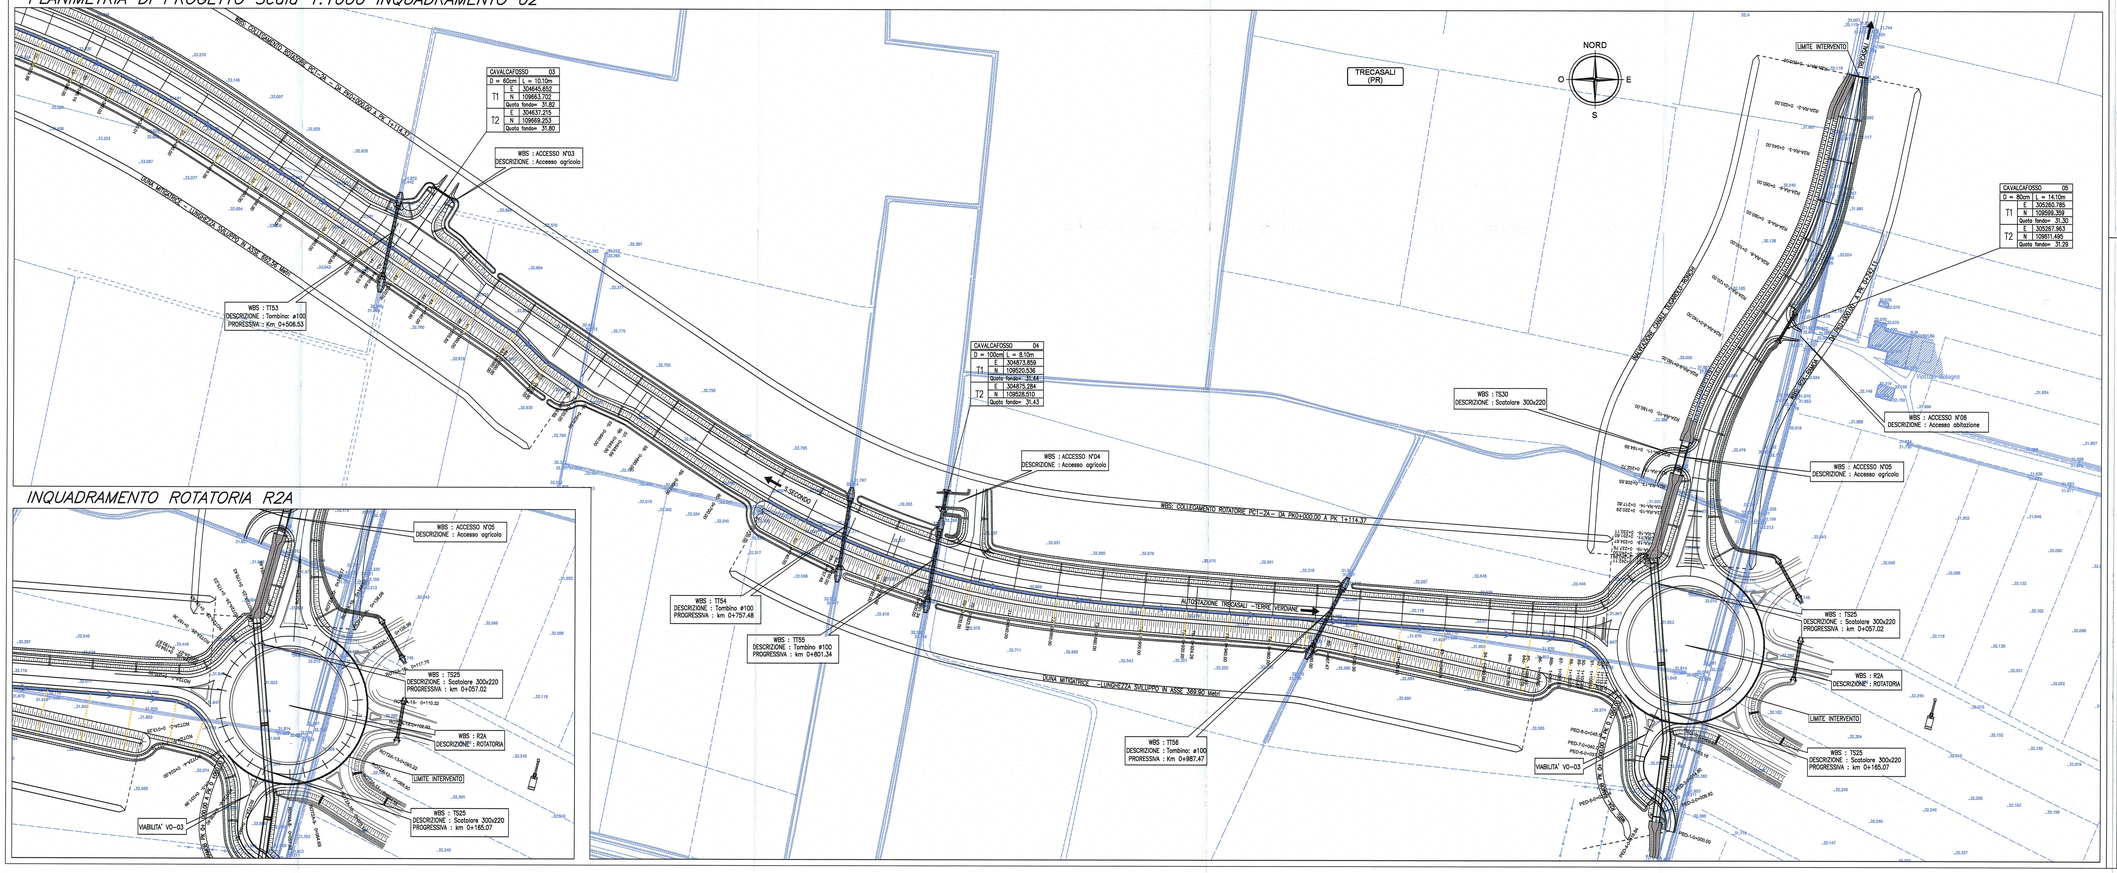

INQUADRAMENTO ROTATORIA R2A

KEY – PLAN – VO02

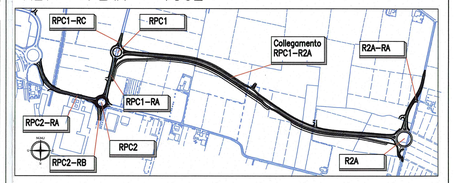

Committente:

AUTOCAMIONALE DELLA CISA S.P.A.
Via Camboara 26/A - Frazione Ponte Taro - 43015 NOCETO (PR)

Impresa Esecutrice: PIZZAROTTI FONDATA NEL 1910

AUTOSTRADA DELLA CISA A15
RACCORDO AUTOSTRADALE A15/A22
CORRIDOIO PLURIMODALE TIRRENO-BRENNERO
RACCORDO AUTOSTRADALE FRA L'AUTOSTRADA DELLA CISA-FONTEVIVO (PR)
E L'AUTOSTRADA DEL BRENNERO-NOGAROLE ROCCA (VR). I LOTTO.

C.U.P. G61B04000060008 | C.I.G. 307068161E

PROGETTO ESECUTIVO

AUTOCAMIONALE DELLA CISA S.p.A.		
Il Direttore LAVORI:	Il Responsabile del Procedimento:	Il Presidente:
IMPRESA PIZZAROTTI & C. S.p.A.		Il Geologo:
Il Direttore Tecnico: IMPRESA PIZZAROTTI & C. S.p.A. Il Responsabile di Progetto Dott. Ing. Luca Bondanelli		NA
PROGETTAZIONE DI: PIZZAROTTI FONDATA NEL 1910 A.T.I.: idroesse engineering, ROCKSOIL, ViA		Il Progettista: Ing. Fabio Nigrelli, Ordine degli Ingegneri della Provincia di Palermo n. 3581
		Coordinatore per la Sicurezza in fase di Progettazione: Ing. Giovanni Maria Cepparotti, Ordine degli Ingegneri della Provincia di Viterbo n. 392
Consulenza specialistica a cura di: NA		Progettista Responsabile Integrazione Prestazioni Specialistiche: Impresa Pizzarotti & C. S.p.A. Ing. Pietro Mazzoli, Ordine degli Ingegneri della Provincia di Parma n.

Dott. Ing. PIETRO MAZZOLI
IMPRESA PIZZAROTTI
ISCRITTO ORDINE
INGEGNERI PARMA n. 824

Titolo Elaborato:
Viabilità ordinaria e di adduzione allAutostazione
Trecasali - Terre Verdiane
Raccordo autostazione Trecasali – Terre Verdiane rotatoria S.P. 10
Planimetria di progetto

Data Emissione Progetto: 18/03/2014

Scala: 1:1000

Identif. Elaboratore:

N.RO IDENTIFICATIVO		CODICE COMMESSA	LOTTO	FASE	DATE	AMBITO	CAT. OPERA	N.RO OPERA	PARTE OPERA	TIPO DOC.	N.RO PROGR. DOC.	REVISIONE
		RAAA	1	E	I	VO	VO	02	C	PL	001	E

Rev.	Data	DESCRIZIONE REVISIONE	Redatto	Controllato	Approvato
E	14/05/2015	Modifica tracciato planimetrico a seguito interferenza SNAM	UGOLINI	NIGRELLI	MAZZOLI
D	24/04/2015	correzioni refusi	TBF	NIGRELLI	MAZZOLI
C	27/01/2015	istruttoria A15 e istruttoria provincia prot. n° 89210 del 16/12/2014	TBF	NIGRELLI	MAZZOLI
B	10/10/2014	istruttoria RINA prot. n° 730 del 08/08/2014	TBF	NIGRELLI	MAZZOLI
A	30/06/2014	REMISSIONE PROGETTO ESECUTIVO	F. LANDO	NIGRELLI	MAZZOLI