


PENSILINA METALLICA PARCHEGGIO A1 SCALA:1:50

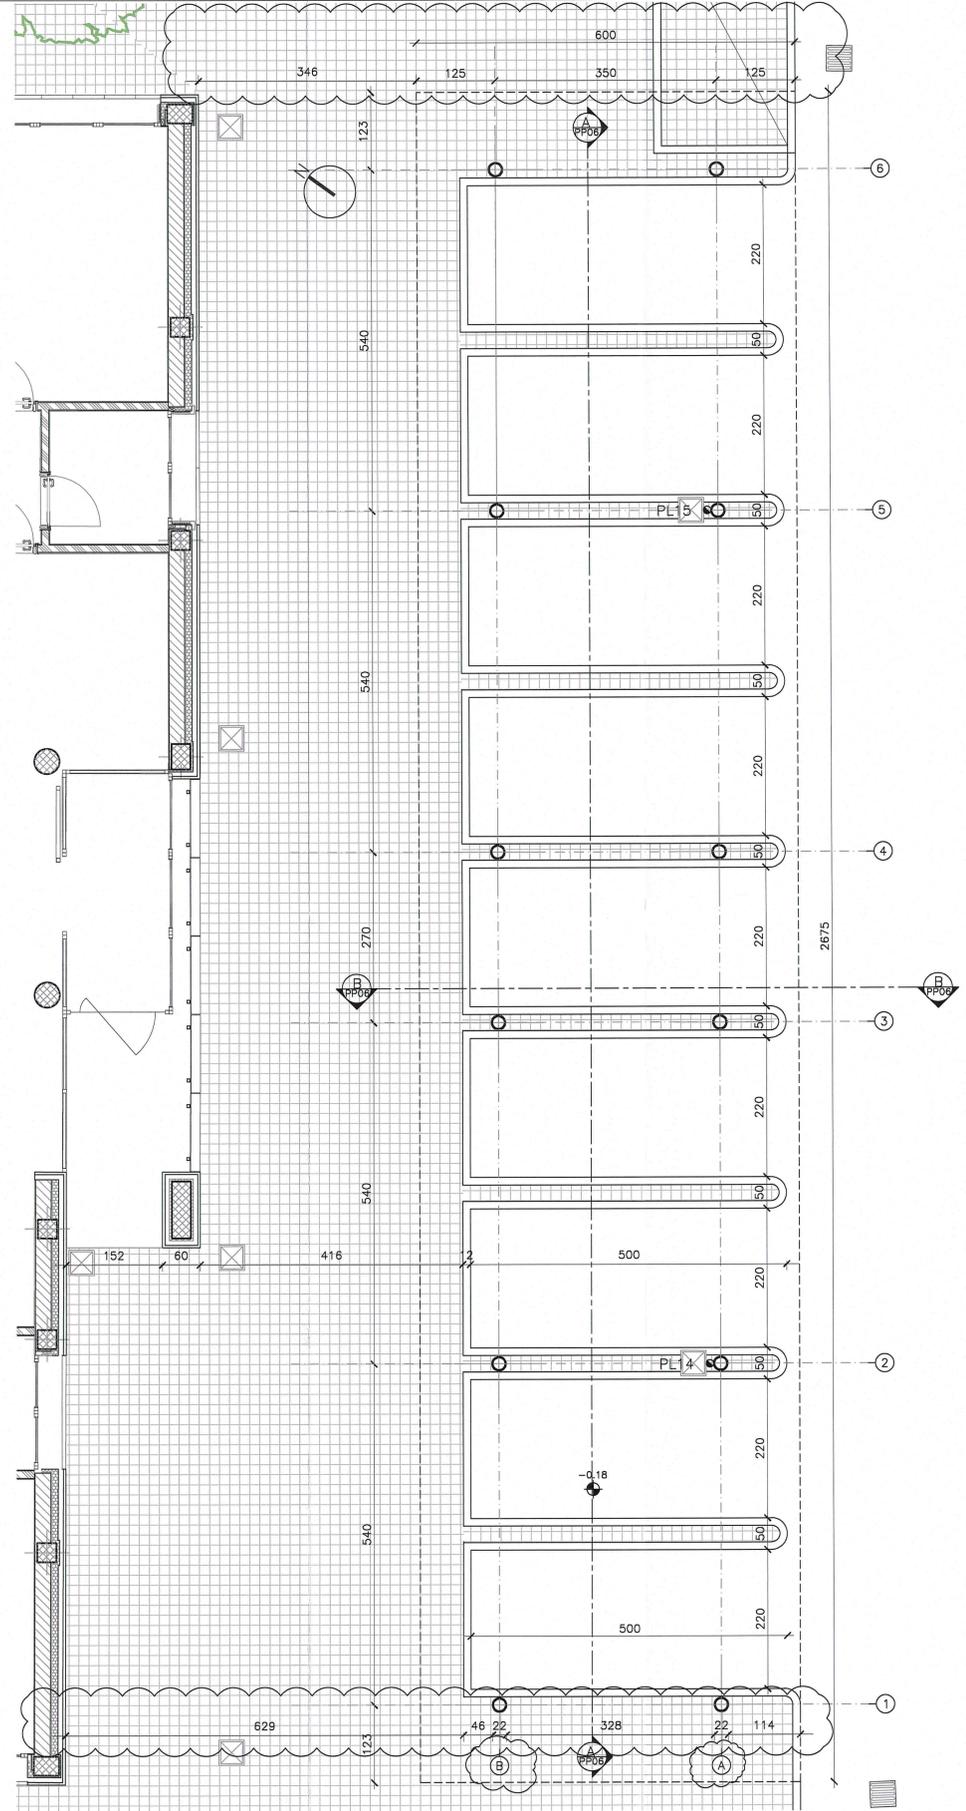

PENSILINA METALLICA PARCHEGGIO C1 SCALA:1:50


NOTE

QUOTA ESTRADOSSO FINITO
 QUOTA SEZIONE PAVIMENTO FINITO
 ASSE STRUTTURALE
 PLUVIALI
 Identificazione disegno
 XXXX/numero elaborato
 PROSPETTI
 SEZIONI
 DETTAGLI

N.B. Le quote riportate nei disegni fanno riferimento ad una quota ± 0,00 corrispondente alla quota altimetrica assoluta +33,58m s.l.m.
 N.B. Per le sistemazioni a verde si faccia riferimento allo specifico capitolo progettuale

LEGENDA

Sistemazione superficiale a verde	Muratura in blocchi fonoisolanti tipo "teca"
Pavimento in asfalto	Pannello isolante
Pavimentazione in masselli autobloccanti 20x20	Tramezzature
	Struttura in CLS armato

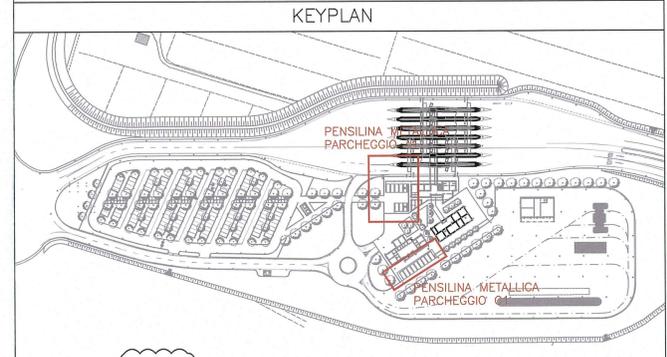

DESCRIZIONE DELLA MODIFICA:
 Inserite quote aggiuntive e indicazioni degli assi

Autocamionale della CISA S.p.A.
 Via Camboara 26/A - Frazione Ponte Taro - 43015 NOCETO (PR)

PIZZAROTTI
 FONDATA NEL 1910

AUTOSTRADA DELLA CISA A15 RACCORDO AUTOSTRADALE A15/A22
CORRIDOIO PLURIMODALE TIRRENO-BRENNERO
RACCORDO AUTOSTRADALE FRA L' AUTOSTRADA DELLA CISA-FONTEVIVO (PR) E L' AUTOSTRADA DEL BRENNERO-NOGAROLE ROCCA (VR). I LOTTO.
 C.U.P. G61B0400060008 C.I.G. 307068161E

PROGETTO ESECUTIVO

AUTOCAMIONALE DELLA CISA S.p.A.
 Il Direttore TIRE: _____ Il Responsabile del Procedimento: _____ Il Presidente: _____

IMPRESA PIZZAROTTI & C. S.p.A.
 Il Direttore Tecnico: *Ing. Luca Bonanzelli* Il Geologo: NA

PIZZAROTTI
 FONDATA NEL 1910

idrosse engineering **ROCKSOIL s.p.a.** **VIA s.p.a.**
 MANDATARIA MANDATARIA MANDATARIA

Il Progettista:
 Ing. Giovanni Piazza
 Ordine degli Ingegneri della Provincia di Roma n. A-27296

Coordinatore per la Sicurezza in fase di Progettazione:
 Ing. Giovanni Maria Cepparotti
 Ordine degli Ingegneri della Provincia di Viterbo n. 392

Consulenza specialistica a cura di:
 NA

Progettista Responsabile Integrazione Prestazioni Specialistiche:
 Impresa Pizzarotti & C. S.p.A.
 Ing. Pietro Mazzoli
 Ordine degli Ingegneri della Provincia di Parma n. 821

TITOLO ELABORATO: Svincoli ed autostazioni o aree di servizio Autostazione Trecasali -Terre Verdiane Aree esterne: parcheggi coperti A1 e C1 Pianta piano terra
Data Emisione Progetto: 18/03/2014
Scala: 1:50

NUM. IDENTIFICAZIONE	CODICE COMPLESSIVO	LOTTO	FASE	ENTE	AMBITO	DATA OPERA	NUM. OPERA	PARTE OPERA	TIPO DOC.	NUM. PROC. DOC.	REVISIONE
	RAAA	1	E	V	SA	EA	01	A	PL	014	B

REVISIONE	DATA	DESCRIZIONE REVISIONE	REDATTO	CONTROLLATO	APPROVATO
B	08/04/2015	REVISIONE A SEGUITO ISTRUTTORIA A15 Novembre 2014	M. ROVAGNA	G. PIAZZA	MAZZOLI
A	01/07/2014	REMISSIONE PROGETTO ESECUTIVO	M. ROVAGNA	G. PIAZZA	MAZZOLI
Rev.	Data	DESCRIZIONE REVISIONE	Redatto	Controllato	Approvato