



DETTAGLIO 1

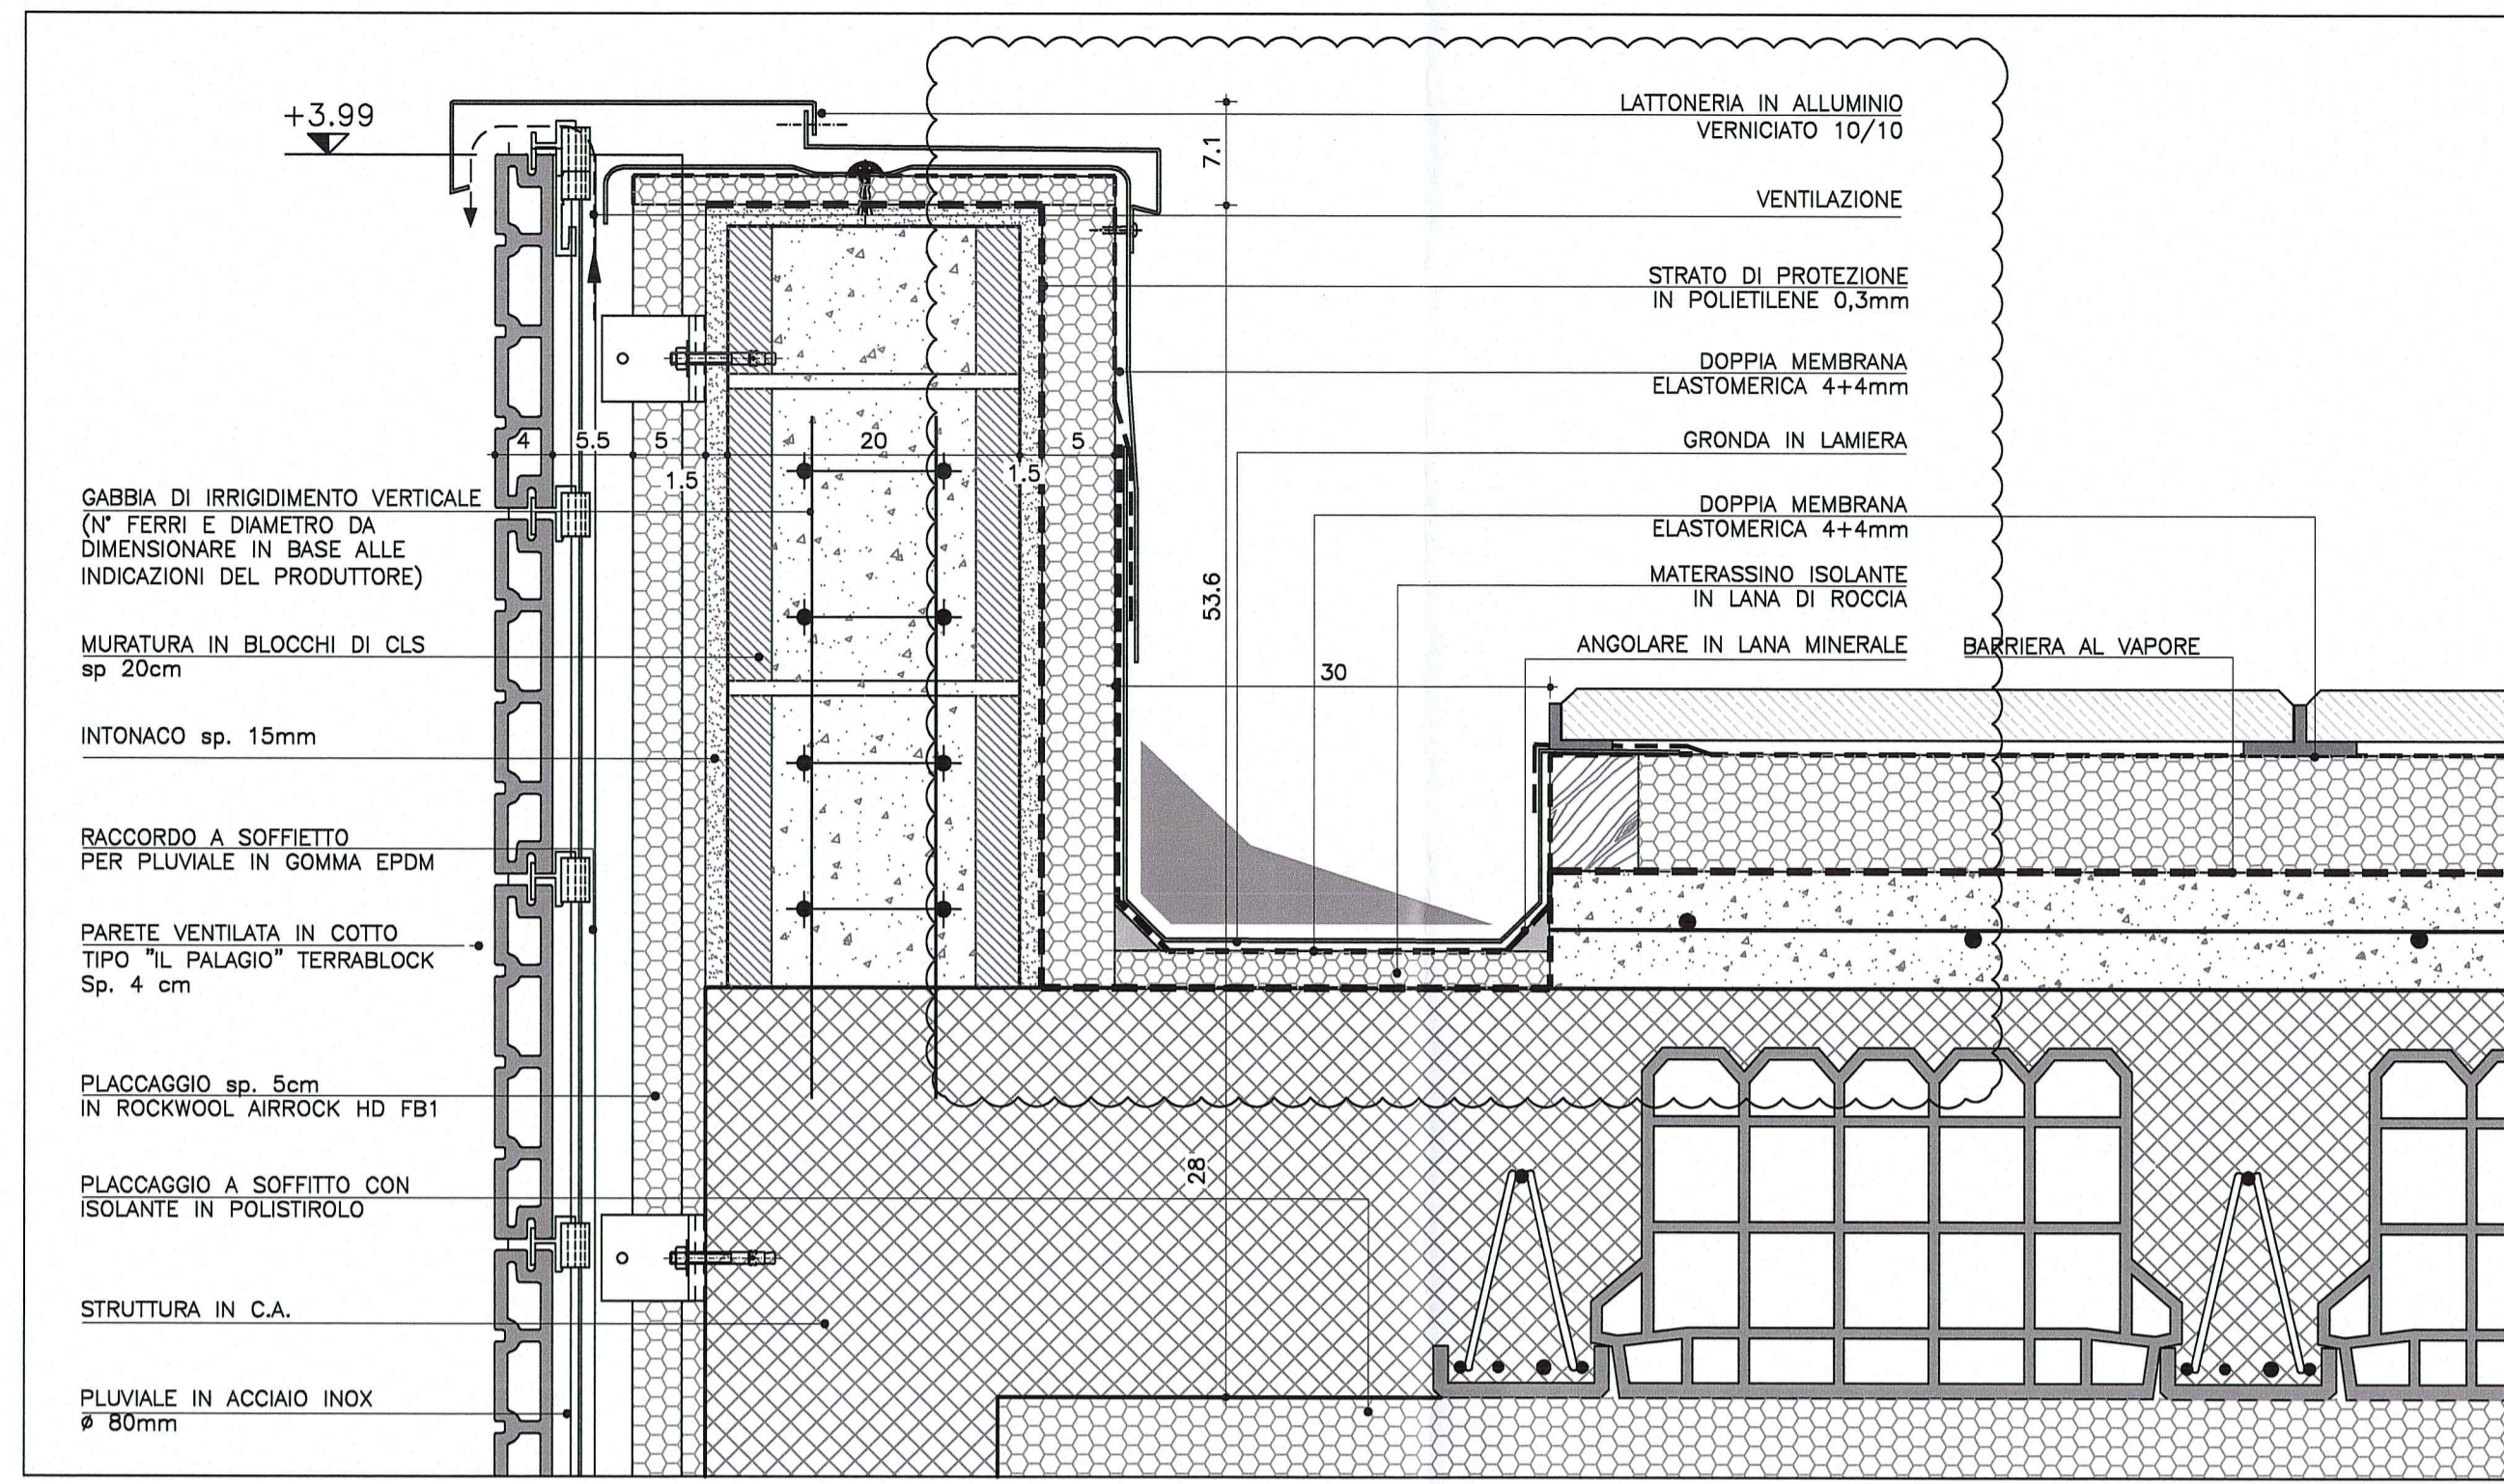


DETTAGLIO 4: BOCCHETTONE DI SCARICO

Scala 1:5

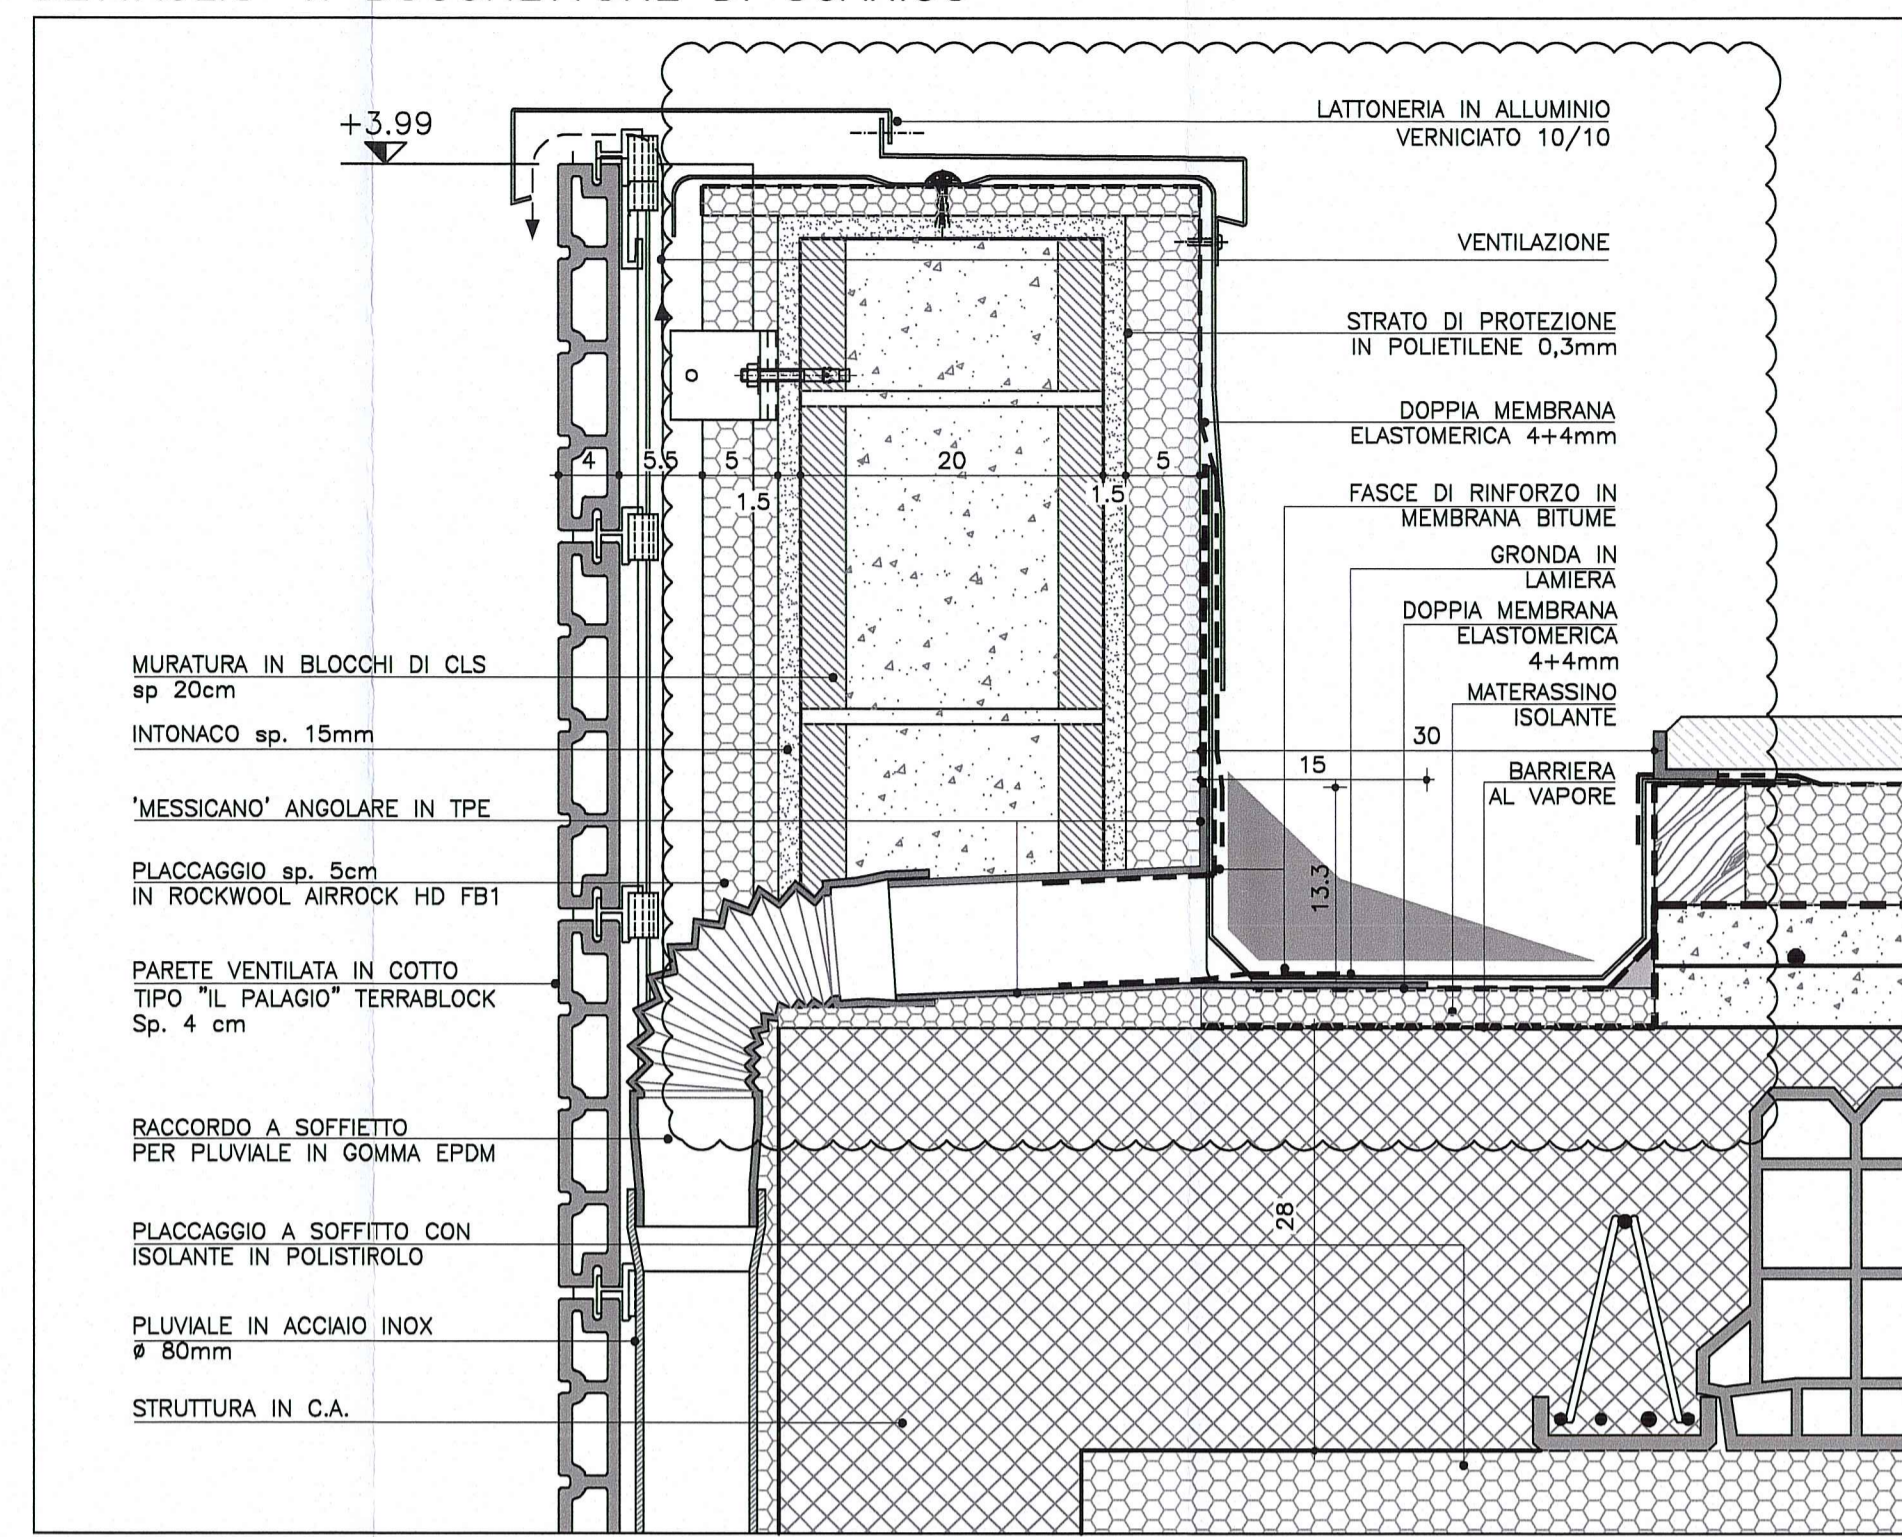


DETTAGLIO 2

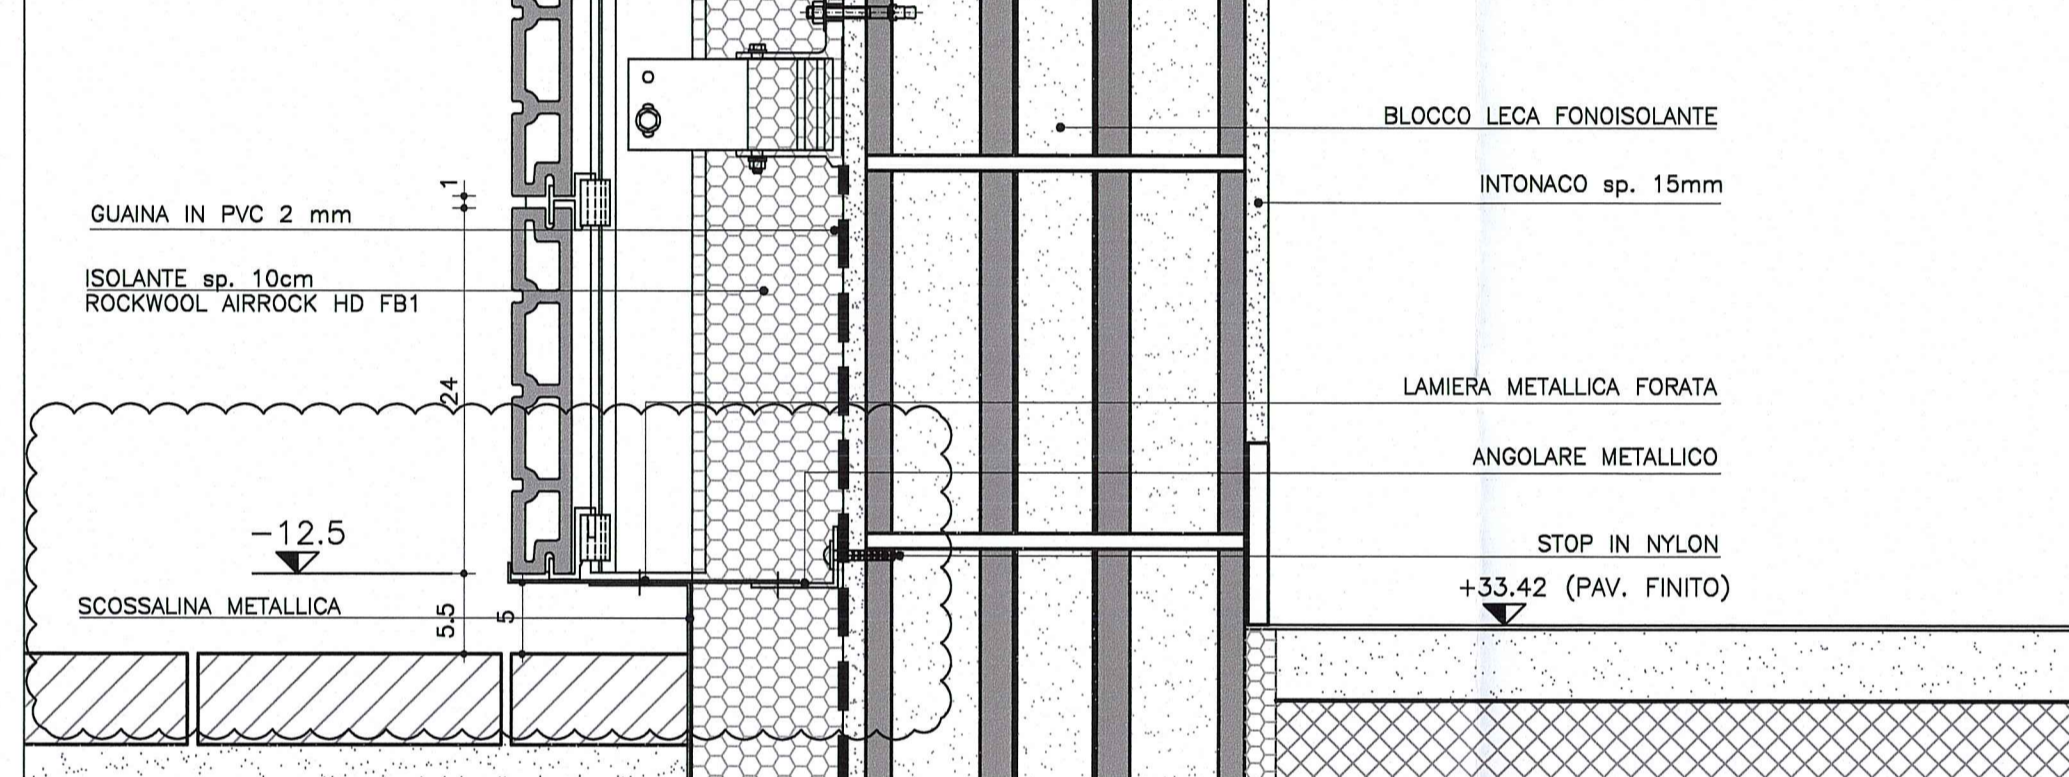

Dettaglio giunti rivestimento in listelli di cotto


Scala 1:5

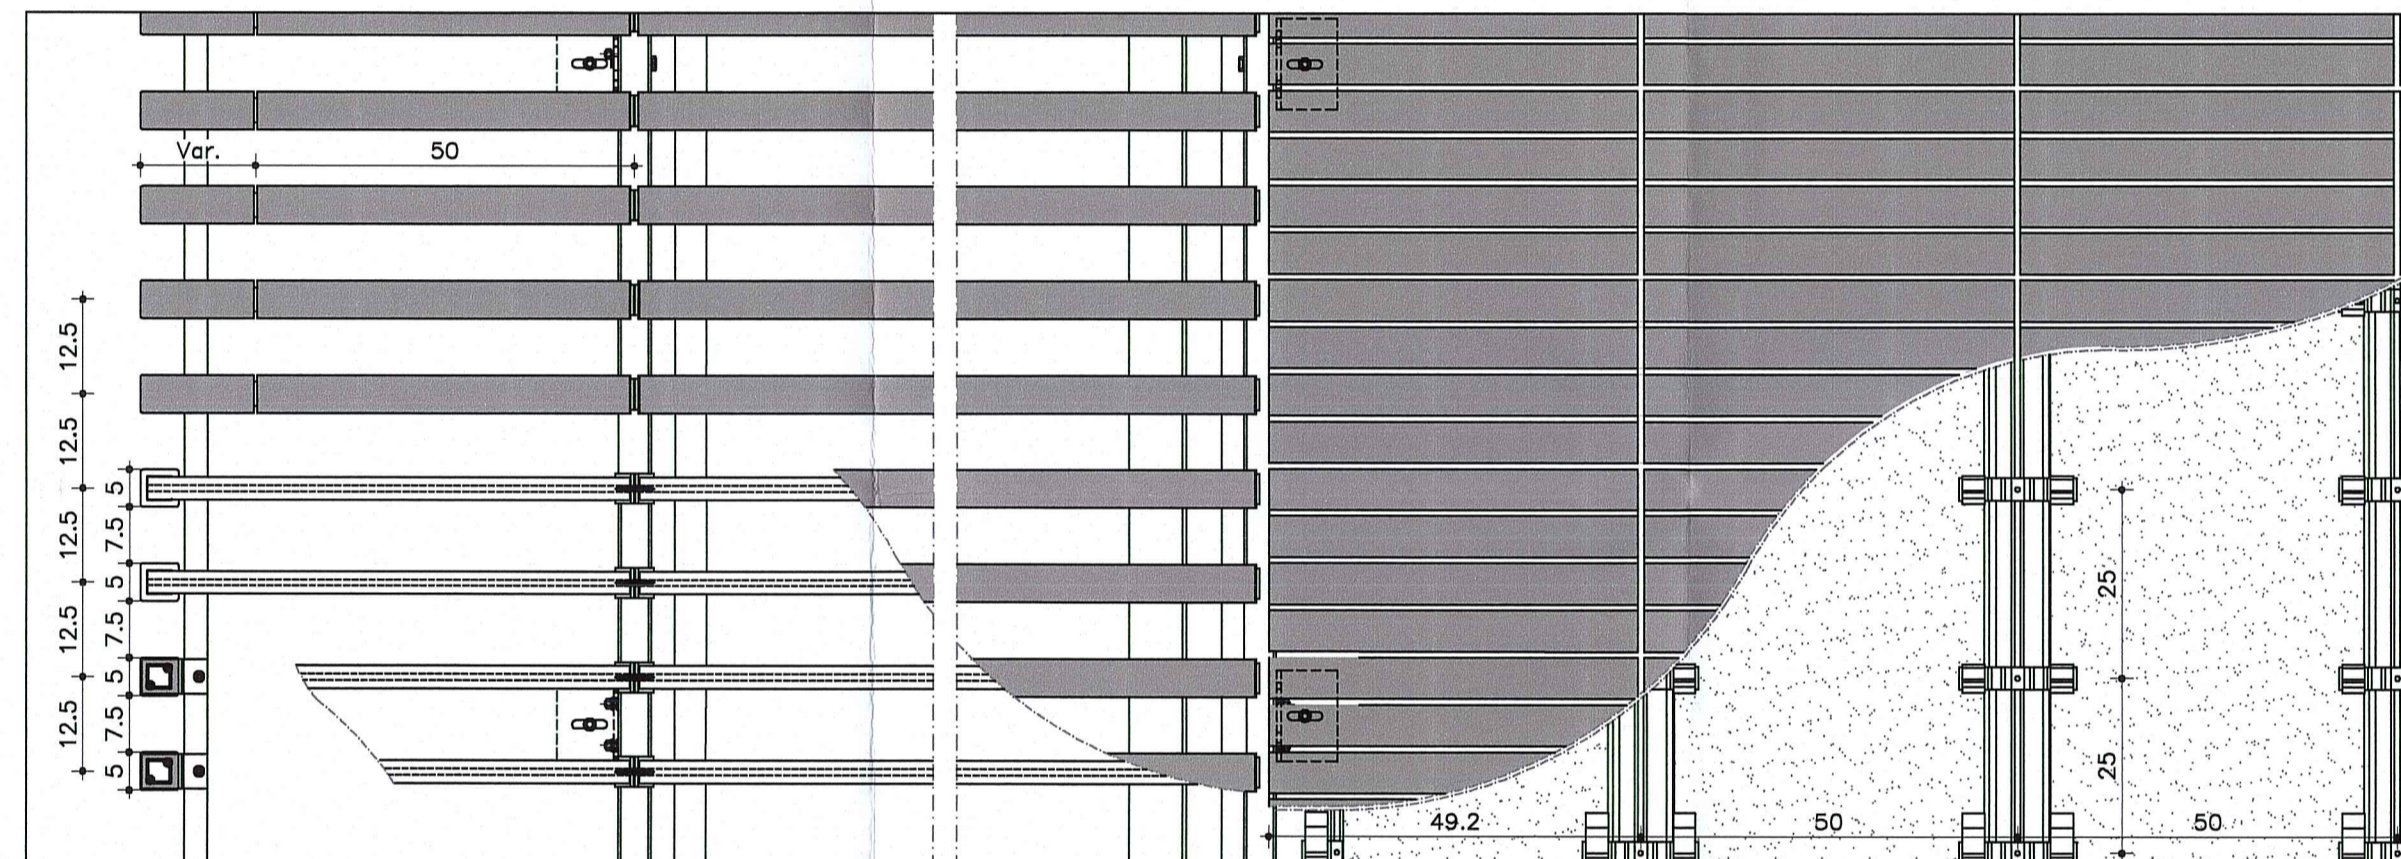

VISTA FRONTALE RIVESTIMENTO - FRANGISOLE IN COTTO


Scala 1:10

DETTAGLIO 3

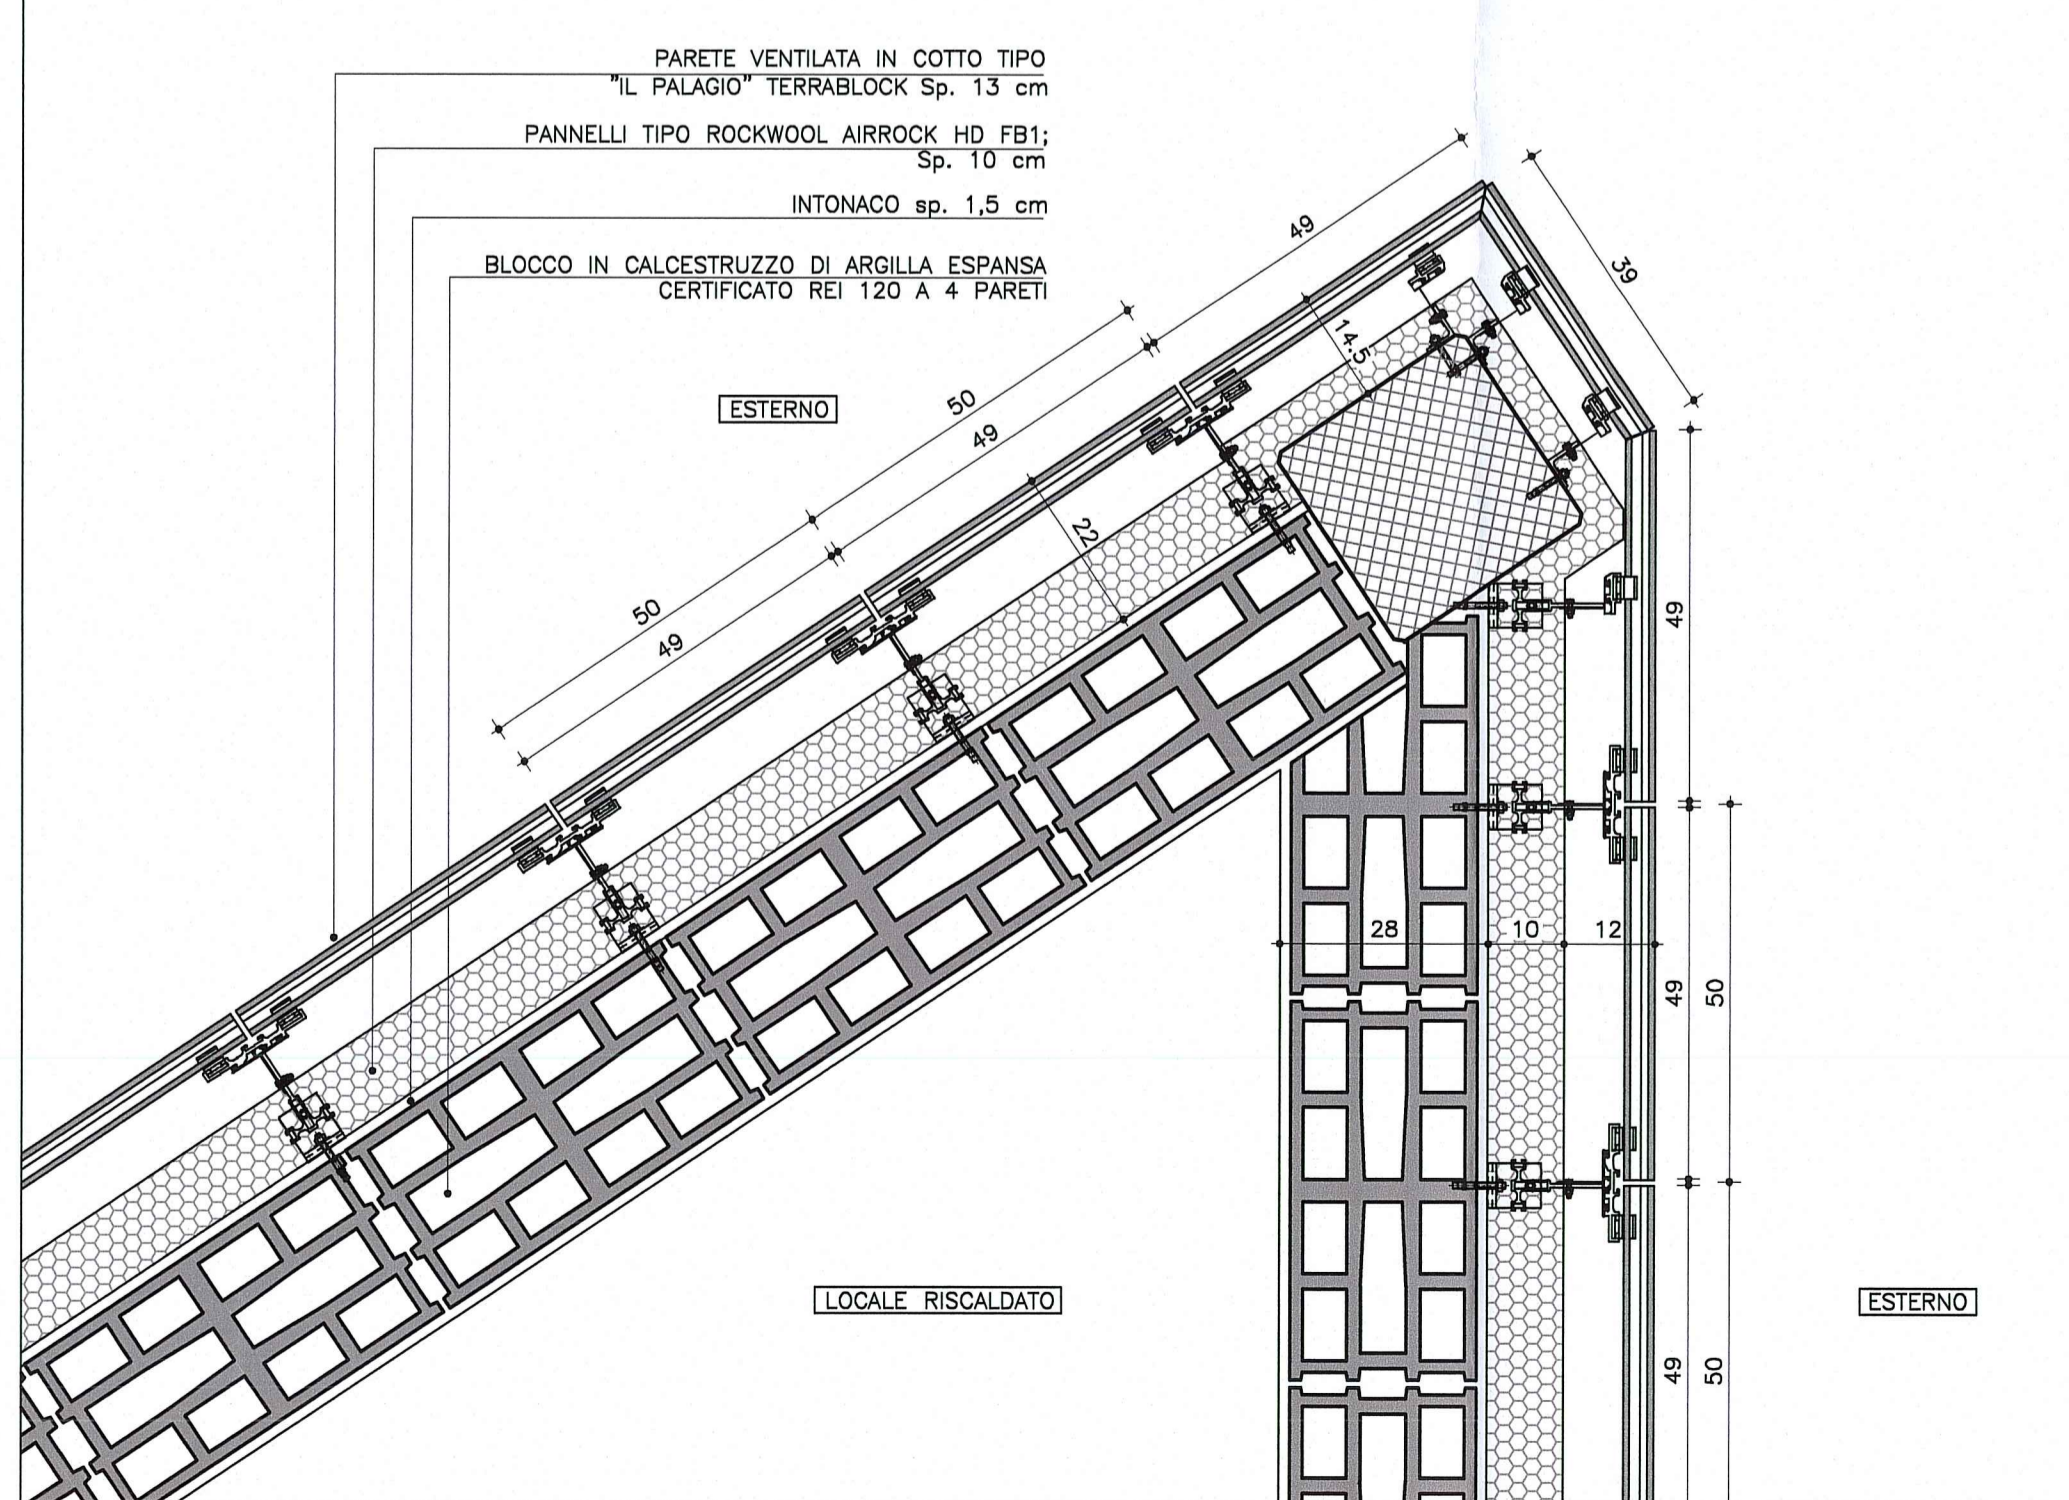

EDIFICI TIPOLOGIA A1 - Dettaglio angolo rivestimento in listelli di cotto

Scala 1:10

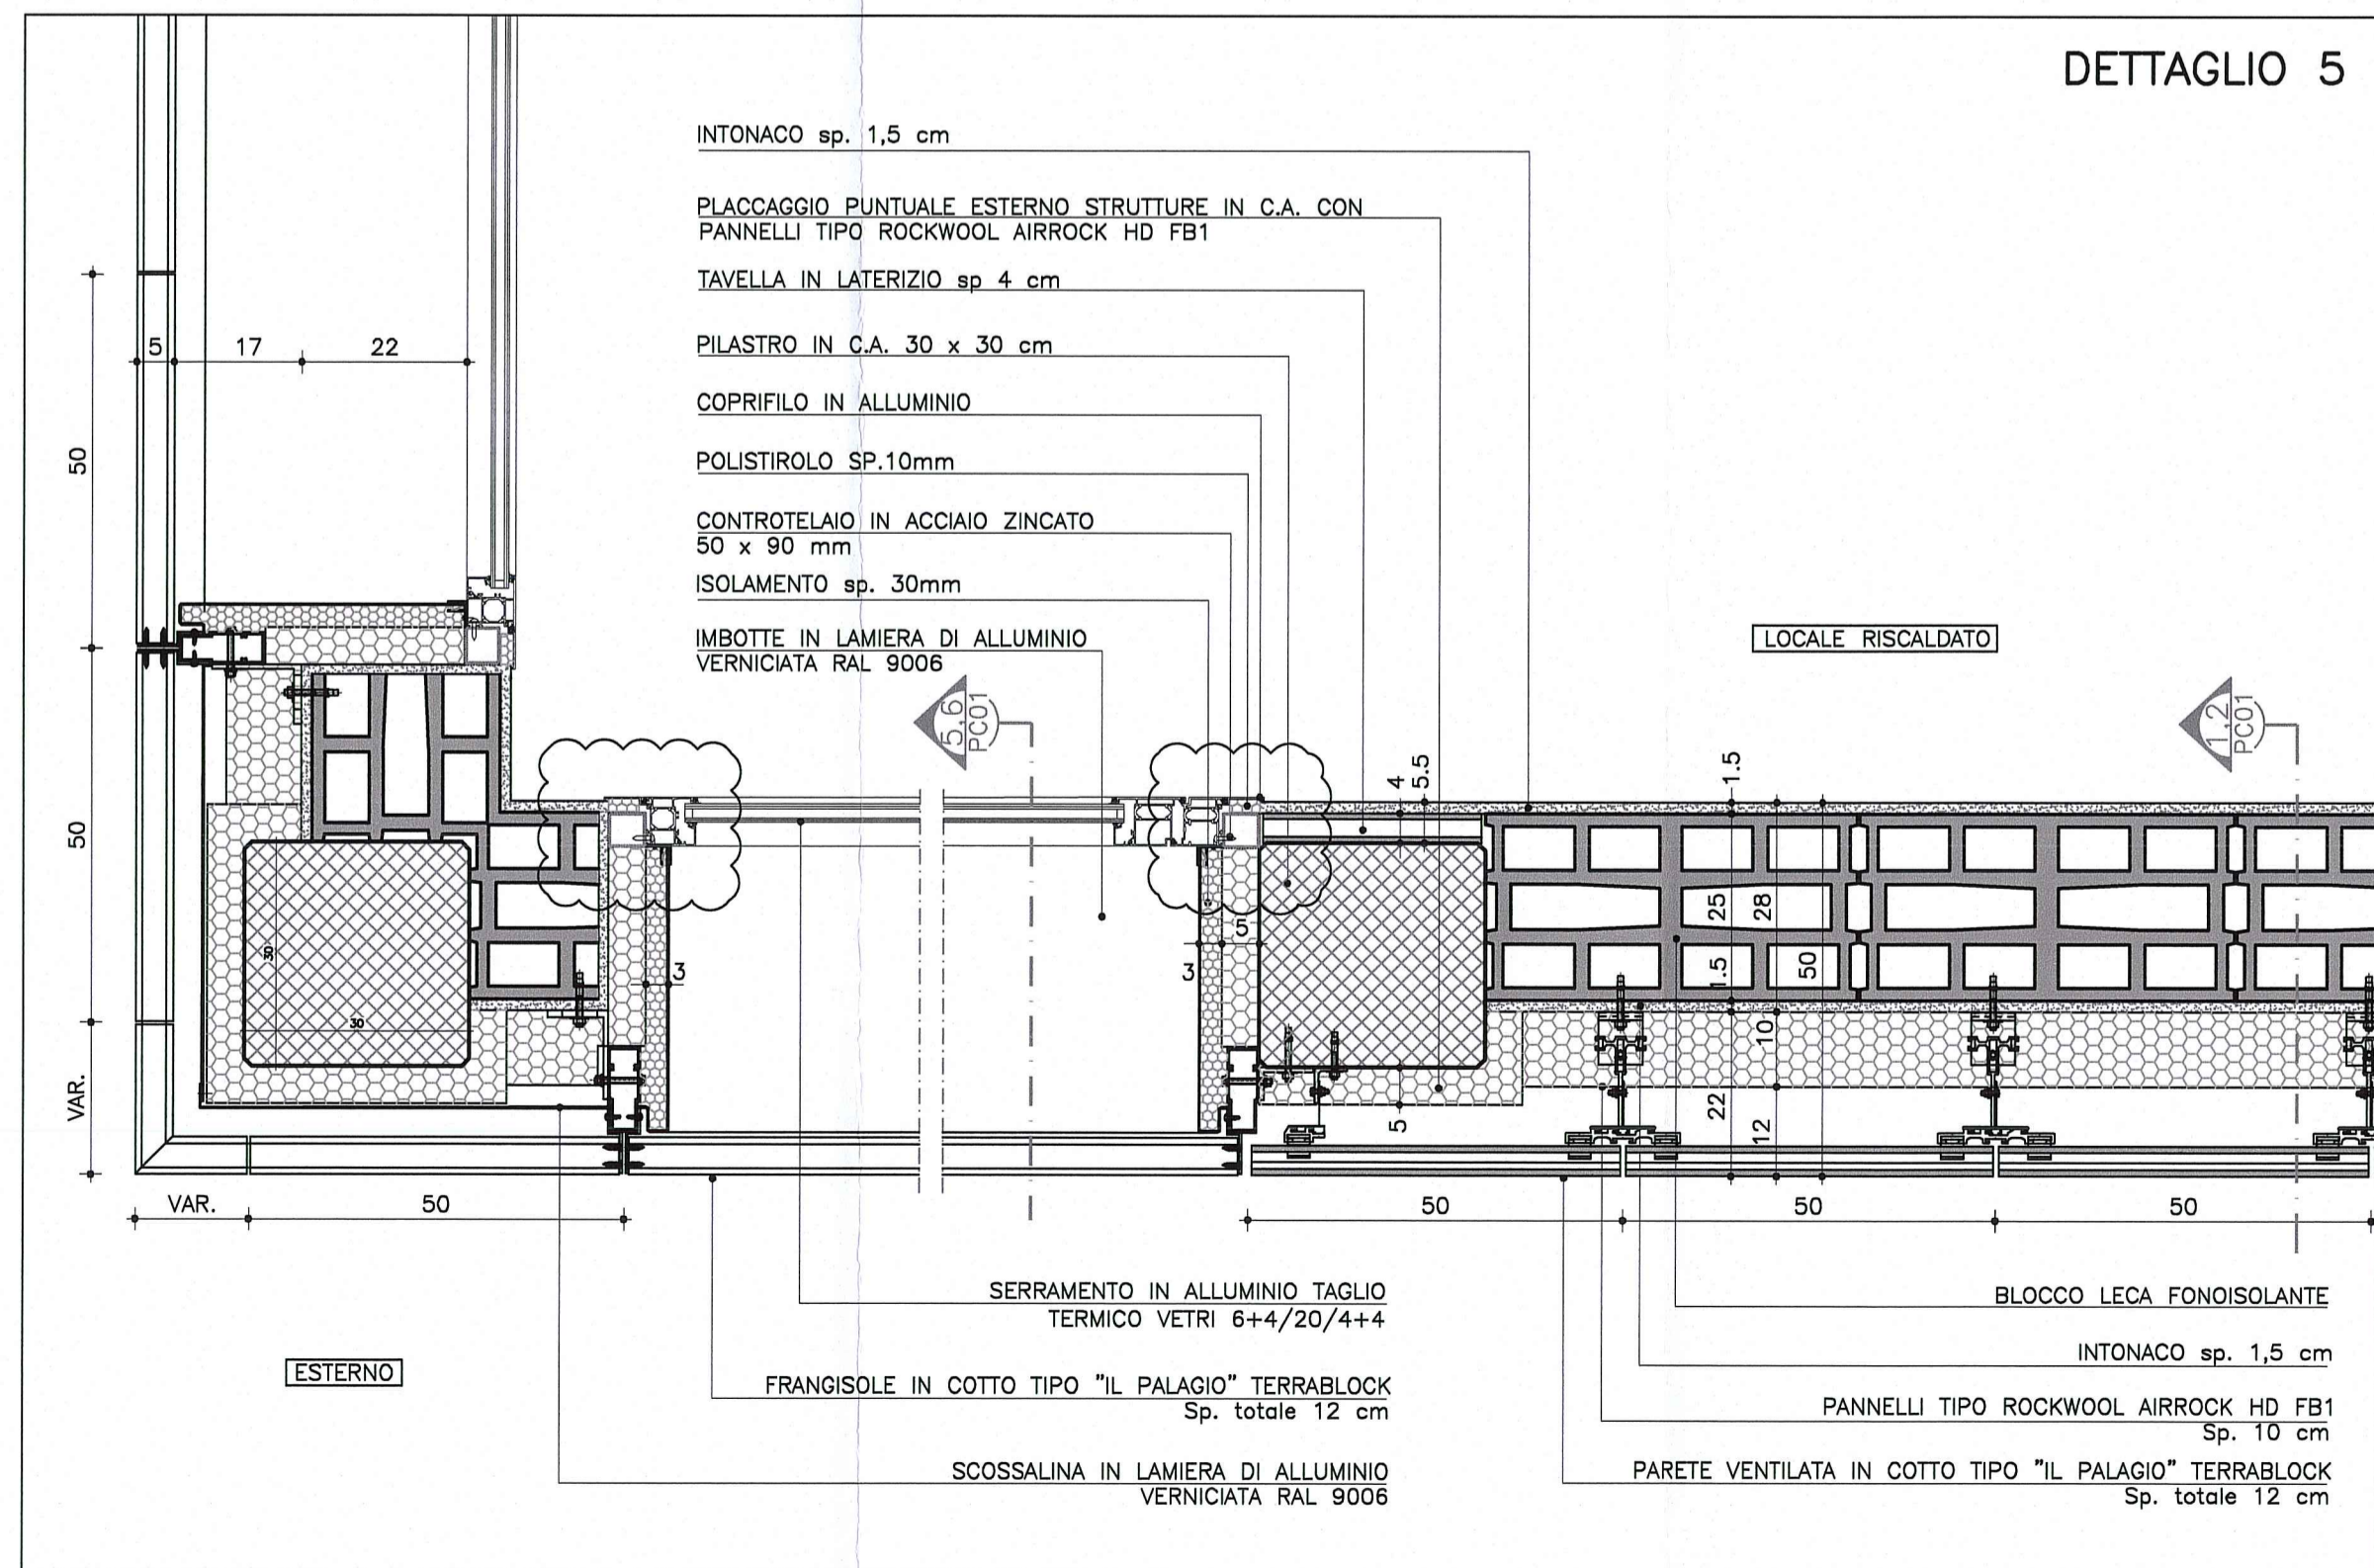

SEZIONE TIPO ORIZZONTALE - Dettaglio angolo frangisole

Scala 1:10

NOTE

QUOTA ESTRADOSSO FINITO +99.99  
 QUOTA SEZIONE PAVIMENTO FINITO +99.99

IDENTIFICAZIONE DEL DISEGNO: XX/XXX numero elaborato  
 IDENTIFICAZIONE DELLE SEZIONI: XXXX numero elaborato

PROSPETTI: ABACO FINITURE  
 Numero locale: 1

ASSE STRUTTURALE: SPOGLIATOIO  
 Destinazione d'uso: PAVIMENTO  
 Area locale: 0,00 mq  
 Controsoffitto/Soffitto: P S  
 Altezza soffitto o controsoffitto: Hs/c 0,00 R Z

DETTAGLI: SX FINESTRE E PORTE FINESTRE  
 PX PORTE  
 Mi1a MURATURE

PLUVIALI

N.B. Le quote riportate nei disegni fanno riferimento ad una quota ± 0,00 corrispondente alla quota altimetrica assoluta +33,58m s.l.m.  
 N.B. Per le aree esterne si vedano le tavole RAA1EVS4EA01APL013 e successive  
 N.B. Tipologia muri e infissi si veda le tavole con tipologia documento MC  
 N.B. per maggiori informazioni sullo smaltimento acque si vedano le tavole degli impianti

LEGENDA

Terreno  
 Ghiaia  
 Struttura in CLS armato  
 Muratura in blocchi CLS  
 Pannello isolante sp. 5/10 cm

Massetto  
 Masselli autobloccanti  
 Isolante  
 Impermeabilizzazione

DESCRIZIONE DELLA MODIFICA: Impermeabilizzazione della gronda aggiornata; risolti problemi di cavillatura e ponti termici sugli infissi nel dett. 2 inserita guaina e scossalina di protezione.

Comittente: **AUTOCAMIONALE DELLA CISA S.p.A.**  
 Via Camboara 26/A - Frazione Ponte Taro - 43015 NOCETO (PR)

Impresa Esecutrice: **PIZZAROTTI**  
 FONDATA NEL 1910

**AUTOSTRADA DELLA CISA A15**  
**RACCORDO AUTOSTRADALE A15/A22**  
**CORRIDOIO PLURIMODALE TIRRENO-BRENNERO**  
**RACCORDO AUTOSTRADALE FRA L'AUTOSTRADA DELLA CISA-FONTEVIVO (PR)**  
**E L'AUTOSTRADA DEL BRENNERO-NOGAROLE ROCCA (VR), I LOTTO.**  
 C.U.P. G61B0400060008 C.I.G. 307068161E

**PROGETTO ESECUTIVO**

AUTOCAMIONALE DELLA CISA S.p.A.  
 Il Direttore: TIBBE Il Responsabile del Procedimento: Il Presidente:

IMPRESA PIZZAROTTI & C. S.p.A.  
 Il Direttore Tecnico: **Dot. Ing. Luca Bandanelli**

Il Geologo: NA

PROGETTAZIONE DI: **PIZZAROTTI**  
 FONDATA NEL 1910

A.T.I.: **idresse engineering** **ROCKSOIL** **VIA**

Il Progettista: **Ing. Giovanni Piazza**  
 Ordine degli Ingegneri della Provincia di Roma n. A-272

Coordinatore per la Sicurezza in fase di Progettazione: **Ing. Giovanni Maria Cepparotti**  
 Ordine degli Ingegneri della Provincia di Viterbo n. 392

Consulenza specialistica a cura di: NA

Progettista Responsabile Integrazione Prestazioni Specialistiche: **IMPRESA PIZZAROTTI & C. S.p.A.**  
**Ing. Pietro Mazzoli**  
 Ordine degli Ingegneri della Provincia di Roma n. 821

Titolo Elaborato: **Svincoli ed autostazioni o aree di servizio**  
**Autostazione Trecasali - Terre Verdiane**  
**Edificio A1: "area operativa esattori"**  
**Dettagli costruttivi rivestimento in cotto**

Data Emissione Progetto: 18/03/2014  
 Scala: Varie

NRO IDENTIFICATIVO	CODICE COMMESSA	LOTTO	FASE	ENTE	Ambito	QUOT. OPERA	NRO OPERA	PARTE OPERA	TIPO DOC.	NRO PROG. DOC.	REVISIONE
	RAAA	1	E	V	SA	EA	01	A	PC	003	B

Rev.	Data	DESCRIZIONE REVISIONE	Redatto	Controllato	Approvato
B	17/03/2015	REVISIONE A SEGUITO ISTRUTTORIA A15 Novembre 2014	M.ROVAGNA	G.PIAZZA	MAZZOLI
A	27/06/2014	RIEMMISSIONE PROGETTO ESECUTIVO	M.ROVAGNA	G.PIAZZA	MAZZOLI