

NOTE

QUOTA ESTRADOSSO FINITO
QUOTA SEZIONE PAVIMENTO FINITO

Identificazione disegno
XX/XXXX numero elaborato

Identificazione disegno
XX/XXXX numero elaborato

PROSPETTI
SEZIONI

ASSE STRUTTURALE
DETtagli
PLUVIALI

ABACO FINITURE
Numero locale

Destinazione d'uso	SPOGLIATOIO			Pavimento
Area locale	0,00 mq	P	S	Controsoffitto/Soffitto
Altezza soffitto o controsoffitto	Hs/c 0,00	R	Z	Zoccolino
				Rivestimenti

N.B. Le quote riportate nei disegni fanno riferimento ad una quota ± 0,00 corrispondente alla quota altimetrica assoluta +33,58m s.l.m.
N.B. Per le aree esterne si vedano le tavole RAA1EVS/AEAO1APL013 e successive
N.B. Tipologia muri e infissi si veda le tavole con tipologia documento MC
N.B. per maggiori informazioni sullo smaltimento acque si vedano le tavole degli impianti

LEGENDA

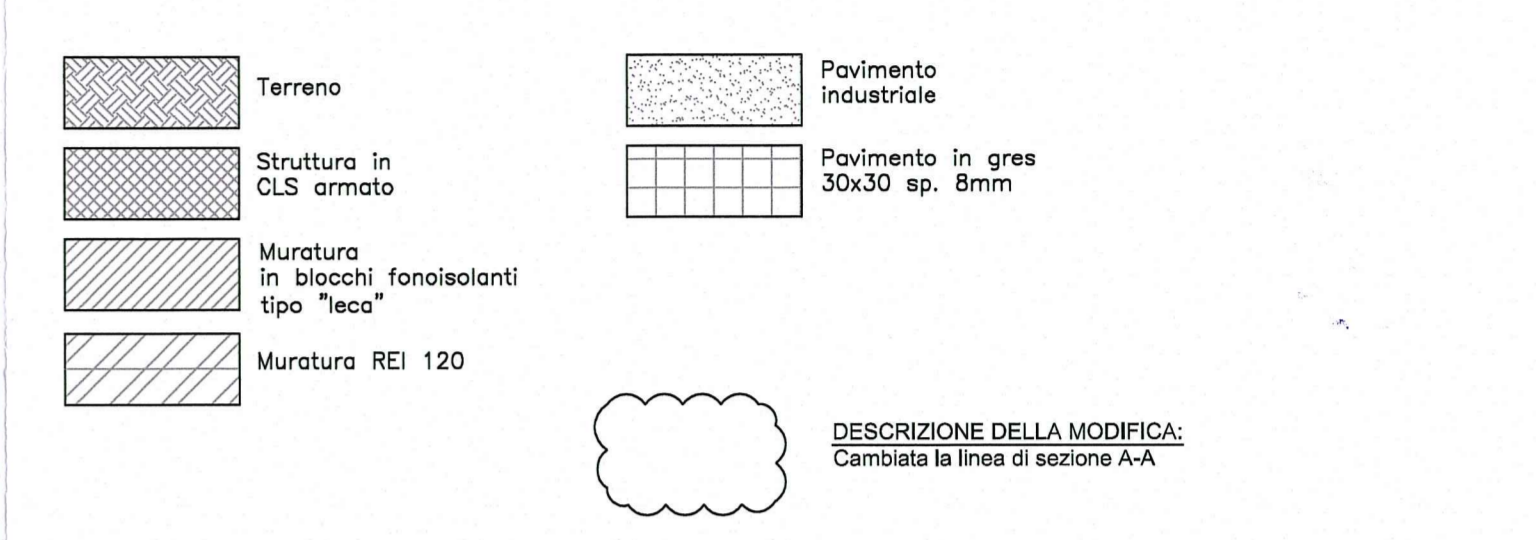


TABELLA FINITURE

PAVIMENTO	ZOCOLO
1 Pavimentazione industriale con finitura superficiale in quarzo a 6kg/mq colore grigio	2 Gres fine porcellanato 10 x 20 spessore 8 mm bordo superiore a becco di civetto
2 Gamma in teli saldati dello spessore di mm 2	3 compensato fenolico impiallacciato in rovere h. 8 cm fissato a vite su tasselli
3 Gres fine porcellanato 30 x 30 cm spessore 8mm	4 in pietra, come pavimento, spessore 15 mm, semincassata nella parete, della altezza di 10 cm circa
5 Lastre di pietra grigia di Carniglia levigate spessore 30 mm, pezzatura circa 40x60	
RIVESTIMENTI	SOFFITTO/CONTROSOFFITTO
1 Rivestimento h.160cm in monocottura 20 x 20 cm spessore 6 mm, colori chiari	1 Controsoffitto in fibra a quadrati 60X60 con finitura liscia e struttura a scomparsa
3 Rasatura a civile/gesso su fondo rustico, con pitturaz. traspirante a base acrilica, colori chiari	2 Controsoffitto acustico in lamiera di acciaio zinc. spessore 7/10, forellinato a quadrati 60 x 60 cm con struttura a semincasso, con sovrapposto tessuto non tessuto e materassino in poliestere
5 Ciclo di pitturazione acrilica su intonaco rustico tirato fino, calcestruzzo, blocchi di cemento faccia vista	3 Controsoffitto in doghe di acciaio verniciato spessore 6/10 mm da 20 cm di larghezza posate accostate a giunto chiuso
7 Parete mobile attrezzata	4 Ciclo di pitturazione acrilica su intonaco rustico tirato fino, calcestruzzo
	6 Controsoffitto in cartongesso pitturato

Committente:
AUTOCAMIONALE DELLA CISA S.p.A.
Via Camboara 26/A - Frazione Ponte Taro - 43015 NOCETO (PR)

Impresa Esecutrice:
PIZZAROTTI
FONDATA NEL 1910

**AUTOSTRADA DELLA CISA A15
RACCORDO AUTOSTRADALE A15/A22
CORRIDOIO PLURIMODALE TIRRENO-BRENNERO
RACCORDO AUTOSTRADALE FRA L' AUTOSTRADA DELLA CISA-FONTEVIVO (PR)
E L' AUTOSTRADA DEL BRENNERO-NOGAROLE ROCCA (VR). I LOTTO.**
C.U.P. G61B04000060008 C.I.G. 307068161E

PROGETTO ESECUTIVO

AUTOCAMIONALE DELLA CISA S.p.A.
Il Direttore TIÈRE

Il Responsabile del Procedimento:
Il Presidente:

IMPRESA PIZZAROTTI & C. S.p.A.
Il Direttore Tecnico:
Il Responsabile di Progetto
Dot. Ing. Luca Bondanelli

Il Geologo:
NA

PROGETTAZIONE DI:
PIZZAROTTI
FONDATA NEL 1910

Il Progettista:
Ing. Giovanni Piazza
Ordine degli Ingegneri della Provincia di Roma n. A-27296

Coordinatore per la Sicurezza in fase di Progettazione:
Ing. Giovanni Maria Cepparotti
Ordine degli Ingegneri della Provincia di Viterbo n. 392

A.T.I.: **idroesse engineering** **ROCK SOUL S.p.A.** **VIA**

Consulenza specialistica a cura di:
NA

Progettista Responsabile Integrazione Prestazioni Specialistiche:
Impresa Pizzarotti & C. S.p.A.
Ing. Pietro Mazzoli
IMPRESA PIZZAROTTI
ING. PIETRO MAZZOLI
ISCRITTO ORDINE
PARMA n. 821

Titolo Elaborato:
**Svincoli ed autostazioni o aree di servizio
Autostazione Trecasali -Terre Verdiane
Edificio A1: "area operativa esattori".
Pianta piano interrato**

Data Emissione Progetto:
18/03/2014

Scala:
1:50

Identif. Elaborato:

N.RO IDENTIFICATIVO	COEVE COMMESSA	LOTTO	FASE	ENTE	AMBITO	CAT. OPERA	N.RO OPERA	PARTE OPERA	TPO. DOC.	N.RO PROJ. DOC.	REVISIONE
	RAAA	1	E	V	SA	EA	01	A	PL	002	B

B	17/03/2015	REVISIONE A SEGUITO ISTRUTTORIA A15 Novembre 2014	M.ROVAGNA	G.PIAZZA	MAZZOLI
A	13/08/2014	RIEMMISSIONE PROGETTO ESECUTIVO	M.ROVAGNA	G.PIAZZA	MAZZOLI
Rev.	Data	DESCRIZIONE REVISIONE	Redatto	Controllato	Approvato