


+99.99 QUOTA ESTRADOSSO FINITO
 +99.99 QUOTA SEZIONE PAVIMENTO FINITO
 (A) ASSE STRUTTURALE
 (N) DETTAGLI
 (XX) PLUVIALI
 (XXX) IDENTIFICAZIONE DISEGNO
 (XXXX) NUMERO ELABORATO
 (S) PROSPETTI
 (A) ABACO FINITURE
 (N) NUMERO LOCALE
 (S) DESTINAZIONE D'USO
 (P) AREA LOCALE
 (H) ALTEZZA SOFFITTO
 (C) CONTROSOFFITTO
 (R) PAVIMENTO
 (Z) ZOCOLINO
 (S) RIVESTIMENTI
 (S) FINESTRE E PORTE
 (P) PORTE
 (M) MURATURE
 (S) SPOGLIATOIO
 (P) PAVIMENTO
 (S) CONTROSOFFITTO/SOFFITTO
 (Z) ZOCOLINO
 (S) RIVESTIMENTI

N.B. Le quote riportate nei disegni fanno riferimento ad una quota ± 0,00 corrispondente alla quota altimetrica assoluta +33,58m s.l.m.
 N.B. Per le aree esterne si vedano le tavole RAAA1EVSAAE01APL013 e successive
 N.B. Tipologia muri e infissi si veda le tavole con tipologia documento MC
 N.B. per maggiori informazioni sullo smaltimento acque si vedano le tavole degli impianti

LEGENDA

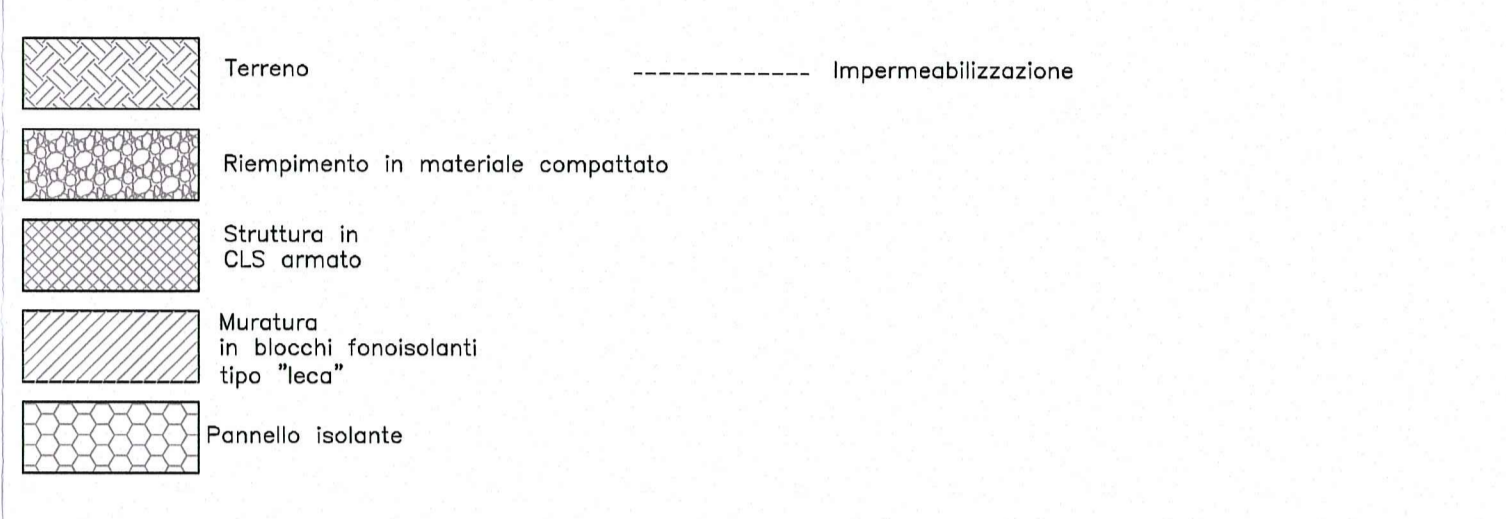

DESCRIZIONE DELLA MODIFICA:
CAMBIATA LA LINEA DI SEZIONE A-A NEL KEYPLAN

Autocamionale della CISA S.p.A.
 Via Camboara 26/A - Frazione Ponte Taro - 43015 NOCETO (PR)

IMPRESA PIZZAROTTI
 FONDATA NEL 1910

AUTOSTRADA DELLA CISA A15
RACCORDO AUTOSTRADALE A15/A22
CORRIDOIO PLURIMODALE TIRRENO-BRENNERO
RACCORDO AUTOSTRADALE FRA L'AUTOSTRADA DELLA CISA-FONTEVIVO (PR)
E L'AUTOSTRADA DEL BRENNERO-NOGAROLE ROCCA (VR). I LOTTO.
 C.U.P. G61B04000060008 C.I.G. 307068161E

PROGETTO ESECUTIVO

AUTOCAMIONALE DELLA CISA S.p.A.
 Il Direttore: *[Signature]* Il Responsabile del Procedimento: *[Signature]* Il Presidente: *[Signature]*

IMPRESA PIZZAROTTI & C. S.p.A.
 Il Direttore Tecnico: *[Signature]* Il Responsabile di Progetto: *[Signature]* Dott. Ing. Luca Bondanelli

Il Geologo: NA

PROGETTAZIONE DI: **IMPRESA PIZZAROTTI & C. S.p.A.**
 Il Progettista: Ing. Giovanni Piazza
 Ordine degli Ingegneri della Provincia di Roma n. A-27296

A.T.I.: **idressse engineering**, **ROCKSOIL S.p.A.**, **VIA**
 Ordine degli Ingegneri della Provincia di Viterbo n. 392

Consulenza specialistica a cura di: **IMPRESA PIZZAROTTI & C. S.p.A.**
 Ing. Pietro Mazzoli
 Ordine degli Ingegneri della Provincia di Parma n. 821

Titolo Elaborato: **Svincoli ed autostazioni o aree di servizio**
Autostazione Treccasali -Terre Verdiane
Edificio A1: "area operativa esattori":
Sezione B-B e Sezione B'-B'

Data Emissione Progetto: 18/03/2014
 Scala: 1:50

NUM. IDENTIFICATIVO	CODICE COMMESSA	LOTTO	FASE	ENTE	AMBITO	CAT. OPERA	N.RO OPERA	PARTE OPERA	TIPO DOC.	N.RO PROJ.	DOC.	REVISIONE
	RAAA	1	E	V	SA	EA	01	A	SZ	002	B	

Rev.	Data	DESCRIZIONE REVISIONE	Redatto	Controllato	Approvato
B	30/03/2015	REVISIONE A SEGUITO ISTRUTTORIA A15 Novembre 2014	M.ROVAGNA	G. PIAZZA	MAZZOLI
A	13/06/2014	RIEMMISSIONE PROGETTO ESECUTIVO	M. ROVAGNA	G. PIAZZA	MAZZOLI