

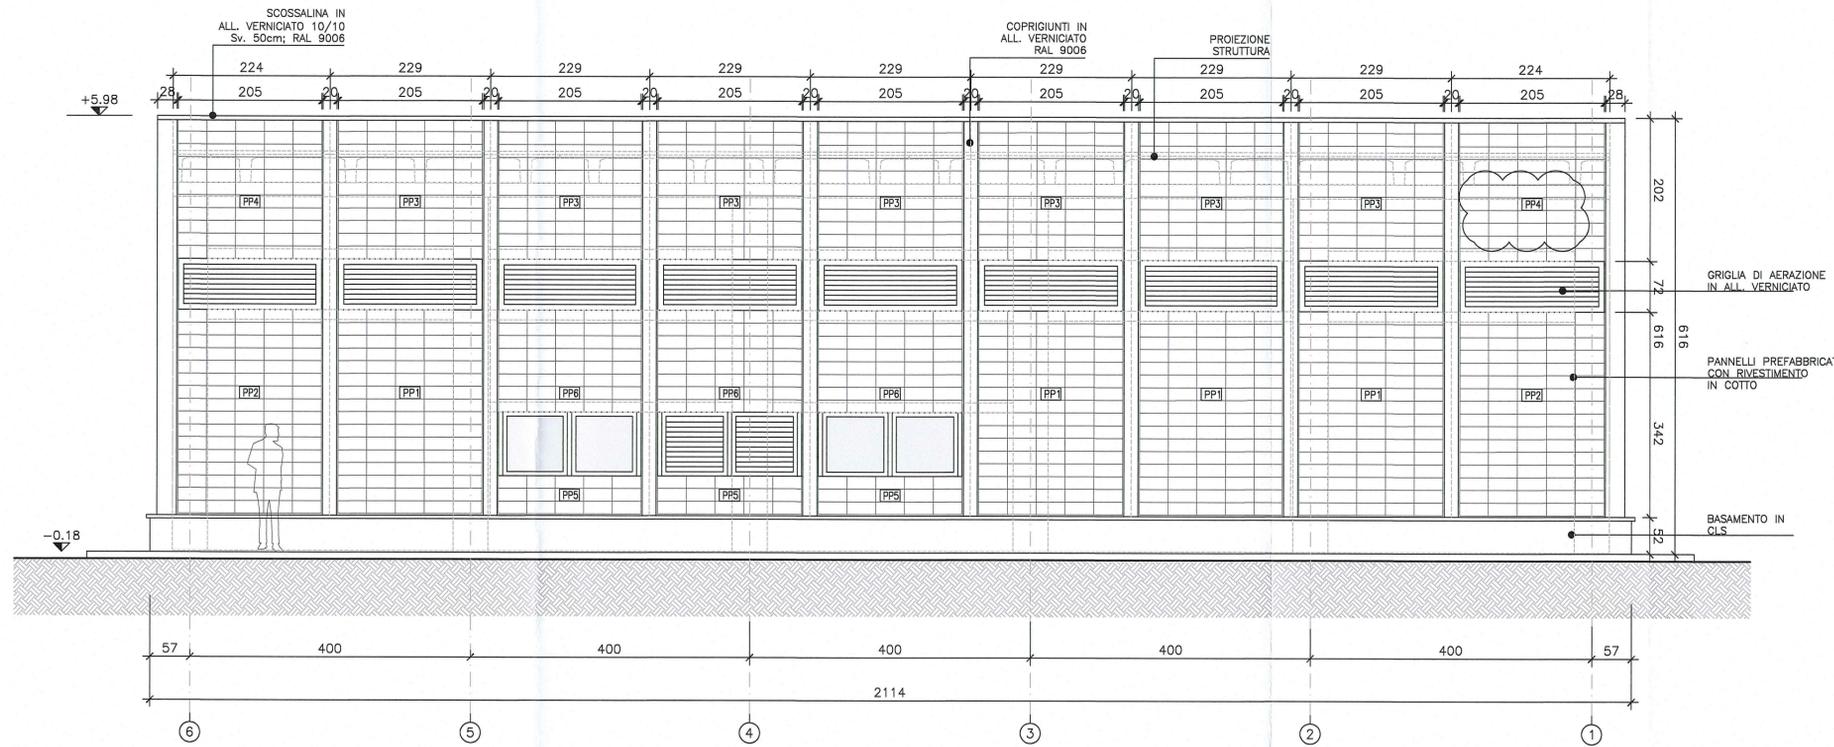


PROSPETTO NORD

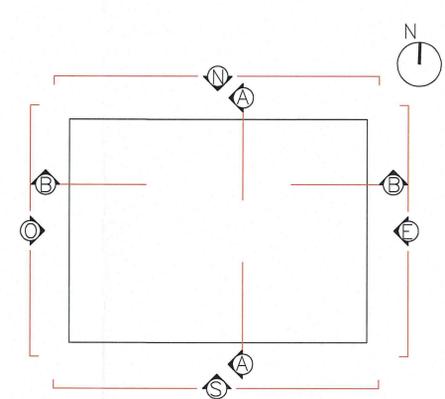

PROSPETTO OVEST

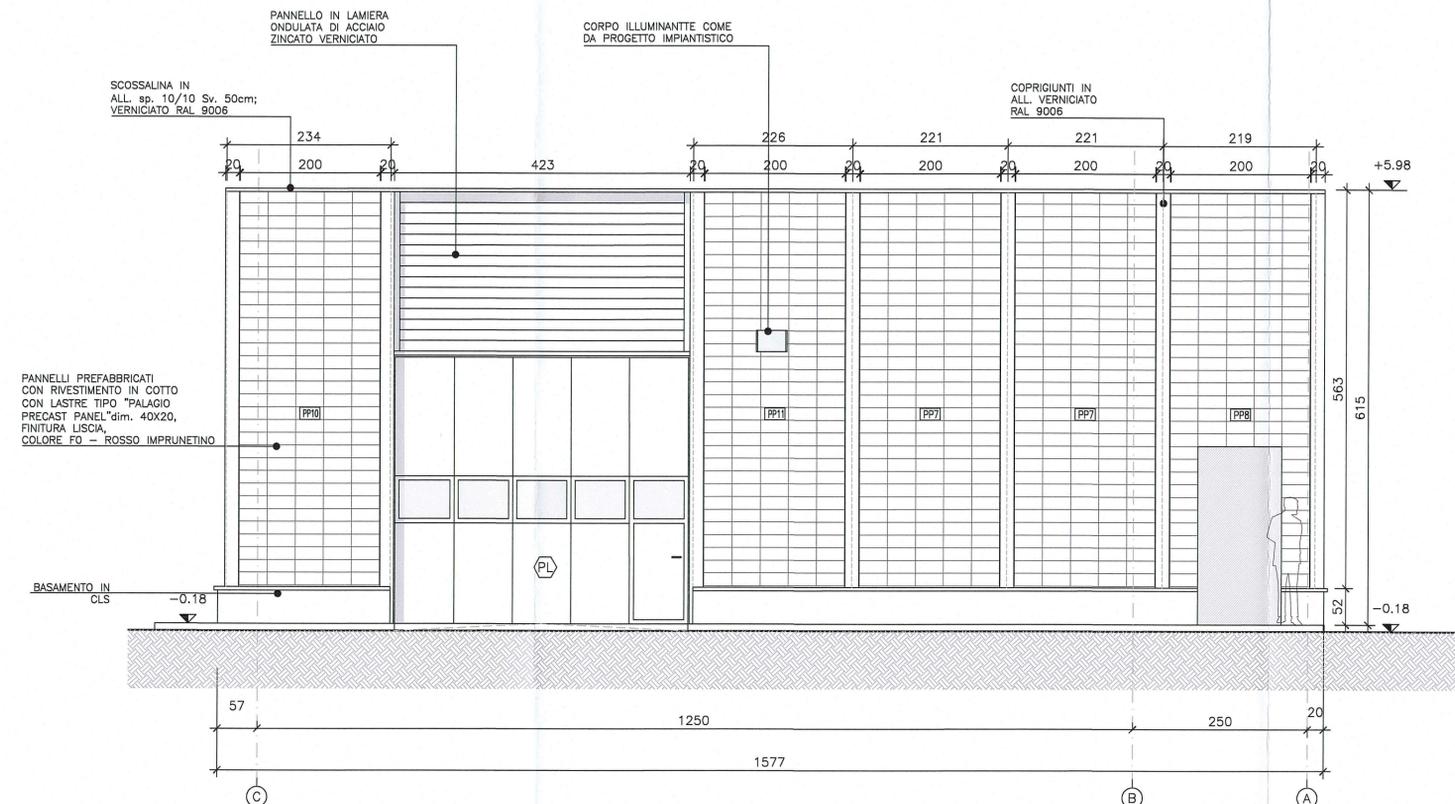

NOTE

+99.99 QUOTA ESTRADOSSO FINITO  
 +99.99 QUOTA SEZIONE PAVIMENTO FINITO  
 (A) ASSE STRUTTURALE  
 (n) DETTAGLI  
 (XX XXXX) PLUVIALI  
 Identificazione disegno: XXXX numero elaborato  
 Identificazione disegno: XXXX numero elaborato  
 PROSPETTI SEZIONI  
 ABACO FINITURE  
 Destinazione d'uso: SPOGLIATOIO  
 Area locale: 0.00 mq  
 Altezza soffitto o controsoffitto: Hs/c 0.00  
 Pavimento: Controsoffitto/Soffitto  
 Zoccolino: R  
 Rivestimenti: Z

N.B. Le quote riportate nei disegni fanno riferimento ad una quota ± 0,00 corrispondente alla quota altimetrica assoluta +33,58m s.l.m.  
 N.B. Per le aree esterne si vedano le tavole RAAA1EVSAAE01APL013 e successive  
 N.B. Tipologia muri e infissi si veda le tavole con tipologia documento MC  
 N.B. per maggiori informazioni sullo smaltimento acque si vedano le tavole degli impianti

LEGENDA

- Terreno
- Griglia di aereazione
- Pannelli prefabbricati in cotto

DESCRIZIONE DELLA MODIFICA:  
risolta incongruenza con abaco infissi

Committente: **AUTOCAMIONALE DELLA CISA S.p.A.**  
 Via Camboara 26/A - Frazione Ponte Taro - 43015 NOCETO (PR)

Impresa Esecutrice: **PIZZAROTTI**  
 FONDATA NEL 1910

**AUTOSTRADA DELLA CISA A15**  
**RACCORDO AUTOSTRADALE A15/A22**  
**CORRIDOIO PLURIMODALE TIRRENO-BRENNERO**  
**RACCORDO AUTOSTRADALE FRA L' AUTOSTRADA DELLA CISA-FONTEVIVO (PR)**  
**E L' AUTOSTRADA DEL BRENNERO-NOGAROLE ROCCA (VR). I LOTTO.**  
 C.U.P. G61B0400060008 C.I.G. 307068161E

**PROGETTO ESECUTIVO**

Il Direttore: *[Signature]* Il Responsabile del Procedimento: *[Signature]* Il Progettista: *[Signature]*

IMPRESA PIZZAROTTI & C. S.p.A.  
 Il Direttore Tecnico: *[Signature]* **Don. Ing. Luca Bondanelli**

Il Geologo: NA

PROGETTAZIONE DI: **PIZZAROTTI**  
 FONDATA NEL 1910

Il Progettista: Ing. Giovanni Piazza  
 Ordine degli Ingegneri della Provincia di Roma n. A-27296

A.T.I.: **idresse engineering** **ROCKSOIL S.p.A.** **VIA ASSURIMENTO S.p.A.**  
 Ordine degli Ingegneri della Provincia di Viterbo n. 392

Consulenza specialistica a cura di: NA

Progettista Responsabile Integrazione Prestazioni Specialistiche:  
**Ing. Pietro Mazzoli**  
 Ordine degli Ingegneri della Provincia di Roma n. 871

Titolo Elaborato: **Svincoli ed autostazioni o aree di servizio**  
**Autostazione Treccasali -Terre Verdiane**  
**Edificio B1: "area operativa pronto intervento":**  
 Prospetti nord ed ovest

Data Emissione Progetto: 18/03/2014  
 Scala: 1:50

N.RO IDENTIFICATIVO	CODICE COMMESSA	LOTTO	FASE	ENTE	AUT. OPERA	DATA OPERA	N.RO OPERA	PARTE OPERA	TIPO DOC.	N.RO PROG. DOC.	REVISIONE
	RAAA	1	E	V	SA	EA	01	A	PO	003	B

Rev.	Data	DESCRIZIONE REVISIONE	Redatto	Controllo	Approvato
B	30/03/2015	REVISIONE A SEGUITO ISTRUTTORIA A15 Novembre 2014	M.ROVAGNA	G.PIAZZA	MAZZOLI
A	20/06/2014	RIEMMISSIONE PROGETTO ESECUTIVO	M. ROVAGNA	G. PIAZZA	MAZZOLI